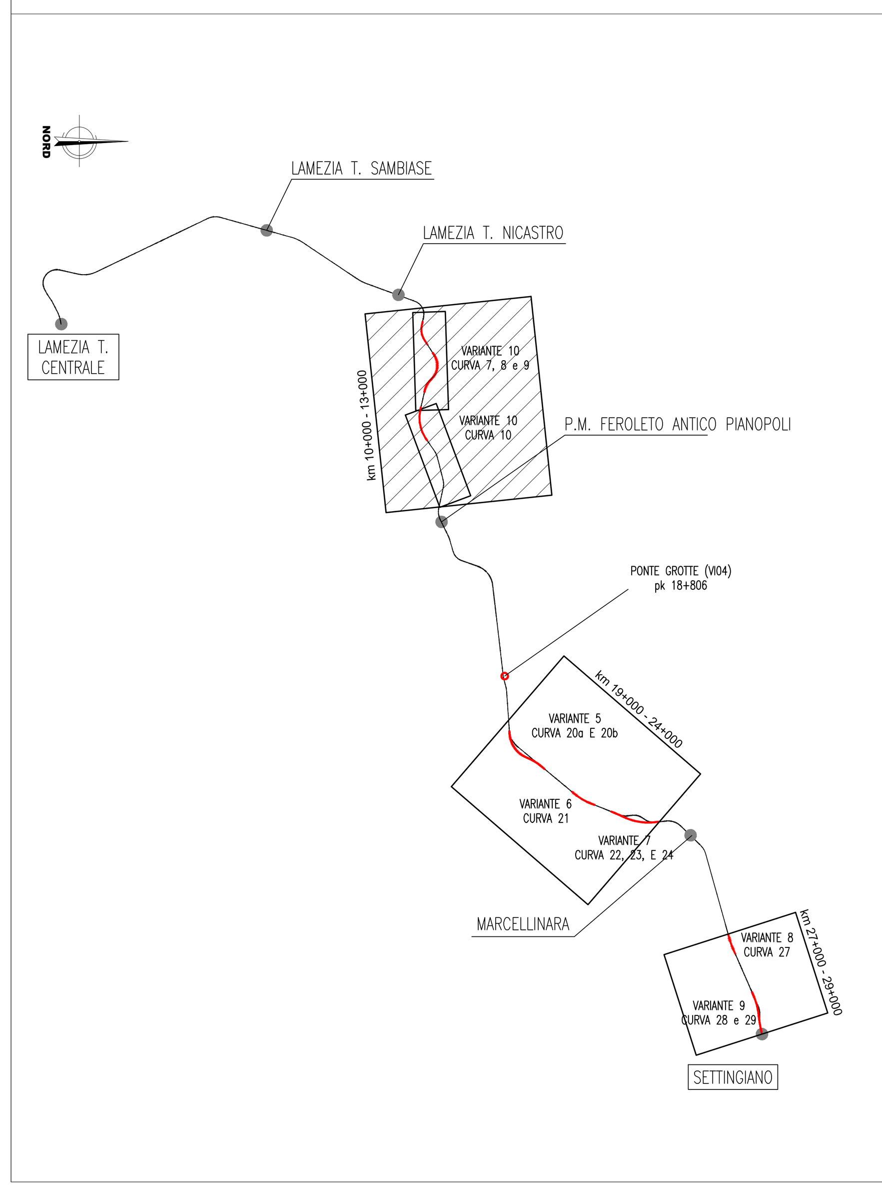

Livellette	L =
	DISL =
	p (‰) =
Pogressive Livellette	

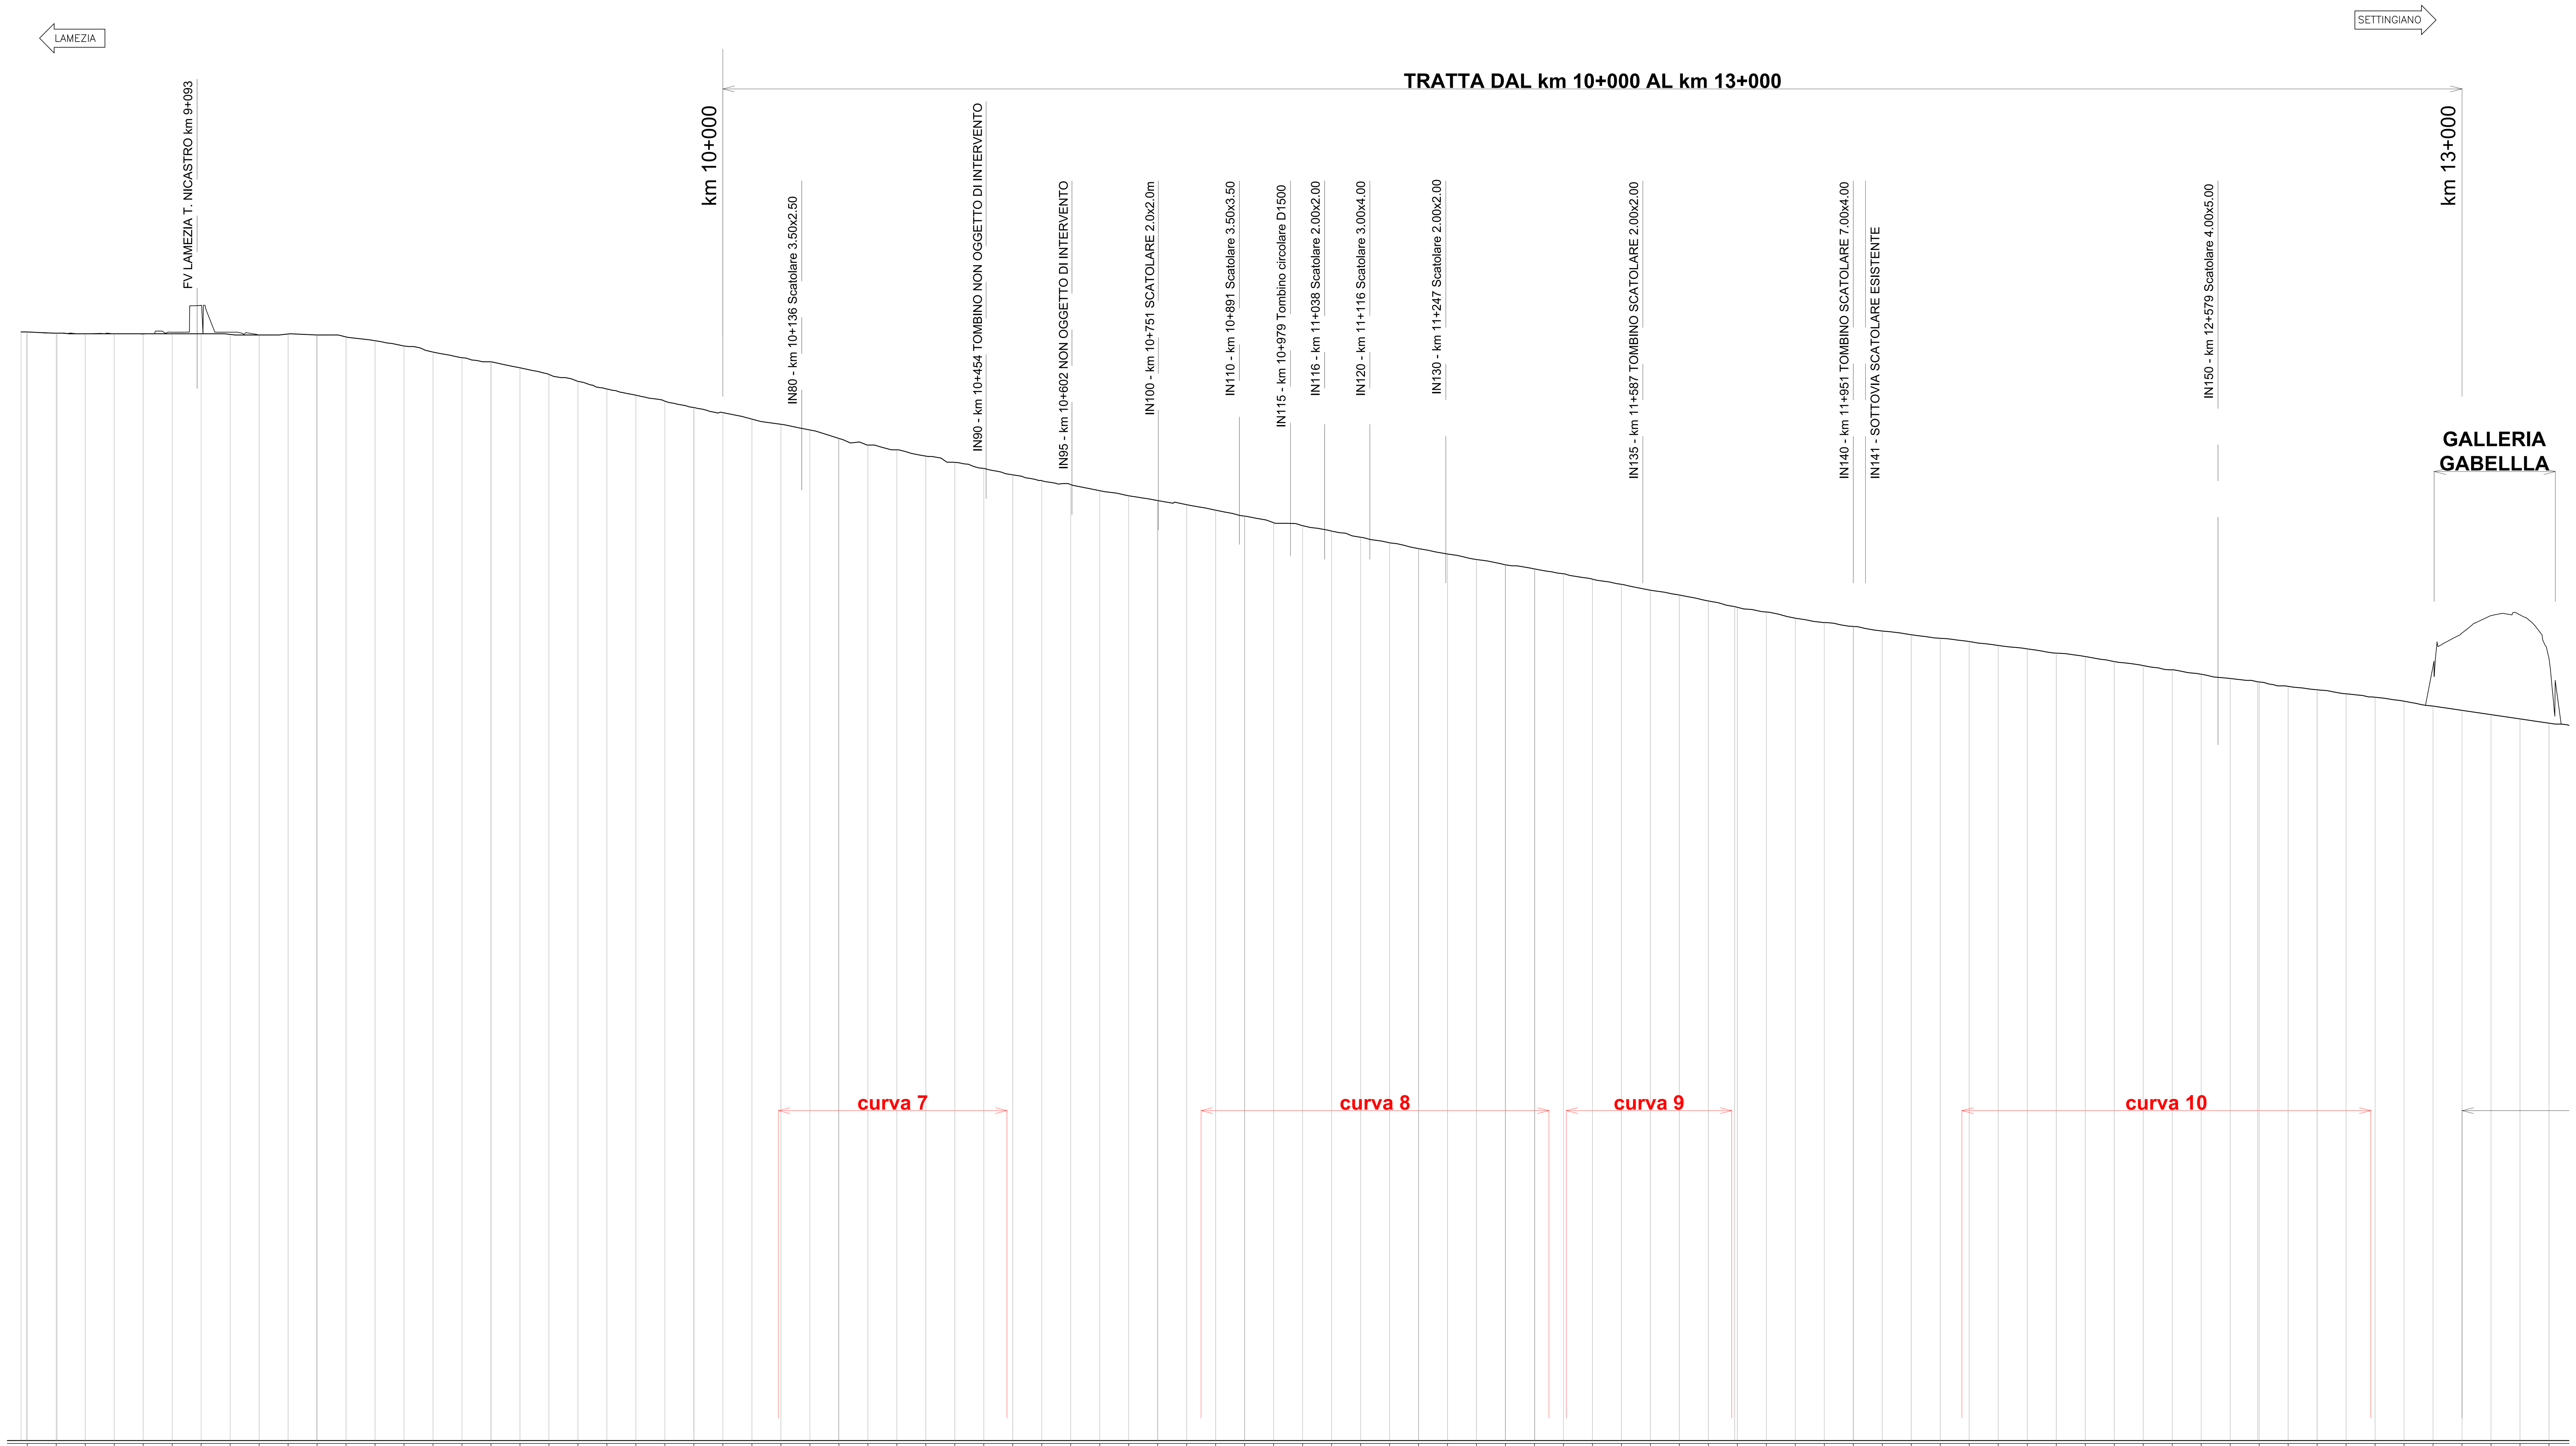

Q. R. = -5.00 m 1:500 1:5000

NUMERO SEZIONE

PROGRESSIVE	DIST. PARZIALI	QUOTE PROGETTO	QUOTE TERRENO	ETTOMETRICHE
8800.00		186.277	186.277	800
8850.00	50.00	186.072	186.072	
8900.00	50.00	185.967	185.967	900
8950.00	50.00	185.967	185.967	
9000.00	50.00	185.967	185.920	000
9050.00	50.00	185.967	186.254	
9100.00	50.00	185.967	190.867	100
9150.00	50.00	185.856	186.252	
9200.00	50.00	185.757	185.757	200
9250.00	50.00	185.927	185.927	
9300.00	50.00	185.757	185.757	300
9350.00	50.00	185.423	183.890	
9400.00	50.00	184.771	184.771	400
9450.00	50.00	183.857	183.857	
9500.00	50.00	182.809	182.809	500
9550.00	50.00	181.844	181.844	
9600.00	50.00	181.135	181.135	600
9650.00	50.00	180.097	180.097	
9700.00	50.00	178.955	178.955	700
9750.00	50.00	177.761	177.761	
9800.00	50.00	176.449	176.449	800
9850.00	50.00	175.368	169.168	
9900.00	50.00	174.337	169.569	900
9950.00	50.00	173.248	173.248	
10000.00	50.00	172.357	172.357	000
10050.00	50.00	171.246	171.246	
10100.00	50.00	170.353	170.353	100
10150.00	50.00	169.384	169.044	
10200.00	50.00	167.929	167.929	200
10250.00	50.00	166.767	166.767	
10300.00	50.00	165.957	165.957	300
10350.00	50.00	164.861	164.861	
10400.00	50.00	163.789	163.789	400
10450.00	50.00	162.742	162.742	
10500.00	50.00	161.634	161.634	500
10550.00	50.00	160.641	160.641	
10600.00	50.00	159.953	159.058	600
10650.00	50.00	158.906	158.906	
10700.00	50.00	158.024	158.024	700
10750.00	50.00	157.202	156.607	
10800.00	50.00	156.476	156.476	800
10850.00	50.00	155.532	155.532	
10900.00	50.00	154.513	150.341	900
10950.00	50.00	153.373	153.373	
11000.00	50.00	152.863	152.863	000
11050.00	50.00	151.919	151.919	
11100.00	50.00	150.869	150.869	100
11150.00	50.00	149.913	149.913	
11200.00	50.00	148.907	148.907	200
11250.00	50.00	147.978	147.978	
11300.00	50.00	147.027	147.027	300
11350.00	50.00	146.105	146.105	
11400.00	50.00	145.403	145.403	400
11450.00	50.00	144.557	144.557	
11500.00	50.00	143.632	143.632	500
11550.00	50.00	142.737	142.737	
11600.00	50.00	141.712	141.712	600
11650.00	50.00	140.906	140.906	
11700.00	50.00	139.865	139.865	700
11750.00	50.00	138.778	138.778	
11800.00	50.00	137.963	137.963	800
11850.00	50.00	136.886	136.886	
11900.00	50.00	136.153	136.153	900
11950.00	50.00	135.477	135.477	
12000.00	50.00	134.673	134.673	000
12050.00	50.00	134.044	134.044	
12100.00	50.00	133.422	133.422	100
12150.00	50.00	132.862	132.862	
12200.00	50.00	132.187	132.187	200
12250.00	50.00	131.603	131.603	
12300.00	50.00	130.861	130.861	300
12350.00	50.00	130.282	130.282	
12400.00	50.00	129.415	129.415	400
12450.00	50.00	128.722	128.722	
12500.00	50.00	127.992	127.992	500
12550.00	50.00	127.229	127.229	
12600.00	50.00	126.494	124.521	600
12650.00	50.00	125.893	125.893	
12700.00	50.00	125.147	125.147	700
12750.00	50.00	124.540	124.540	
12800.00	50.00	123.847	123.847	800
12850.00	50.00	123.263	123.263	
12900.00	50.00	122.576	122.576	900
12950.00	50.00	121.732	128.579	
13000.00	50.00	120.992	134.332	000
13050.00	50.00	120.255	137.339	
13100.00	50.00	119.519	137.471	100
13150.00	50.0	118.787	129.956	

ANDAMENTO PLANIMETRICO: CL= 80.00; R=395.30 Sv= 234.20; CL= 80.00; CL= 80.00; R=-390.70 Sv= 178.12; R=-409.90 Sv= 160.00; R=-390.70 Sv= 101.94; CL= 80.00; CL= 80.00; R=413.30 Sv= 125.63; CL= 80.00; CL= 40.00; R=806.40 Sv= 196.65; R=793.60 Sv= 190.00; R=819.80 Sv= 120.00; R=769.20 Sv= 118.70; CL= 40.00

SOPRAELEVAZIONE: H= 0; H= 160; H= 160; H= 0; H= 0; H= 160; H= 160; H= 160; H= 160; H= 0; H= 0; H= 140; H= 140; H= 0; H= 0; H= 70; H= 70; H= 70; H= 70; H= 160; H= 0

VELOCITA': 80km/h; 90km/h; 90km/h; 90km/h; 90km/h; 90km/h; 90km/h

COMMITTENTE:

RFI RETE FERROVIARIA ITALIANA GRUPPO FERROVIE DELLO STATO ITALIANE

PROGETTAZIONE:

ITALFERR GRUPPO FERROVIE DELLO STATO ITALIANE

LINEA LAMEZIA T. - CATANZARO L.

U.O. COORDINAMENTO NO CAPTIVE E INGEGNERIA DI SISTEMA

PROGETTO DI FATTIBILITA' TECNICA ED ECONOMICA

COLLEGAMENTO LAMEZIA T. - SETTINGIANO.
VELOCIZZAZIONE MEDIANTE RETTIFICHE DI TRACCIATO.

PROFILO LONGITUDINALE

Profilo longitudinale dal km 10+000 al km 13+000

SCALA: 1:5000/500

COMMESSA	LOTTO	FASE	ENTE	TIPO DOC.	OPERA/DISCIPLINA	PROGR.	REV.
RC0Y	00	R	10	F5	IF0001	001	A

Rev.	Descrizione	Redatto	Data	Verificato	Data	Approvato	Data	Autorizzato Data
A	Emissione esecutiva	P. Gobbini	Marzo 2021	P. Gobbini	Marzo 2021	I. D'Amore	Marzo 2021	G. Ingrosso Marzo 2021

File: RC0Y00R10F5IF0001001A.DWG n. Elab.: