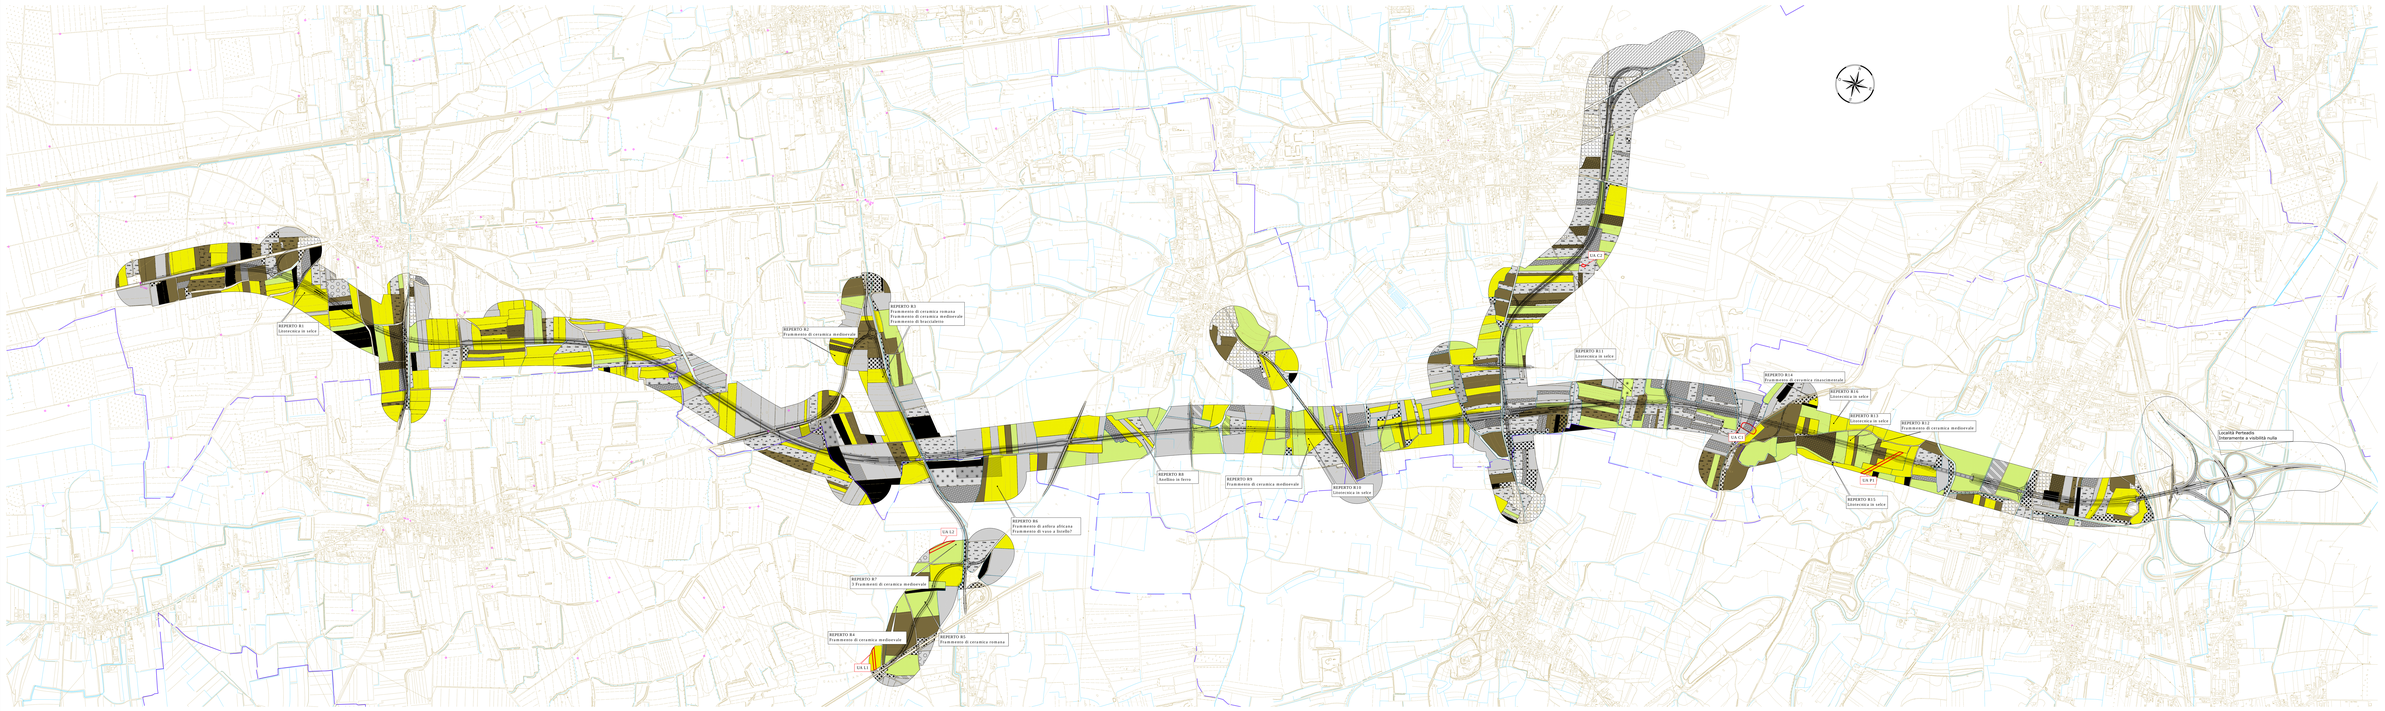

LEGENDA

VISIBILITA' U.T. (Unità Territoriale) INDAGATE

- Ottima
- Buona
- Discreta
- Scarsa
- Nulla

USO DEL SUOLO U.T. (Unità Territoriale) INDAGATE

- Orto
- Arativo
- Incolto
- Vigneto
- Frutteto
- Pioppeto
- Prato
- Bosco
- Zona industriale
- Zona militare
- Zona residenziale

C.U.P. 3 2 1 B 1 B 0000 000 2

REGIONE AUTONOMA FRIULI VENEZIA GIULIA
DIREZIONE CENTRALE
INFRASTRUTTURE, MOBILITÀ, PIANIFICAZIONE TERRITORIALE E LAVORI PUBBLICI

PROGETTISTA INCARICATO:

FRIULI VENEZIA GIULIA STRADE S.p.A.


COLLEGAMENTO TRA LA S.S. 13 PONTEBBANA E LA A23 TANGENZIALE SUD DI UDINE (II LOTTO)

AGGIORNAMENTO PROGETTO DEFINITIVO del 14.12.2006

PARTE GENERALE

Valutazione preventiva del rischio archeologico lungo il tracciato
(art. 95 del D.lgs 163/2006)
Allegato 2 Carta delle evidenze archeologiche rinvenute

1 : 10.000

A
06.00 . 3.0

REV.	DATA	DESCRIZIONE	DIS.	CONTR.	APPROV.
0					
1					
2					
3					
4					
5					
6					
7					
8					
9					
10					

REV.	DATA	DESCRIZIONE	DIS.	CONTR.	APPROV.
00	30.06.2012	EMISSIONE			







DATA: 30.06.2012

SCALA: 1:10.000 / A4

CODICE ELABORATO: 06.00 . 3.0