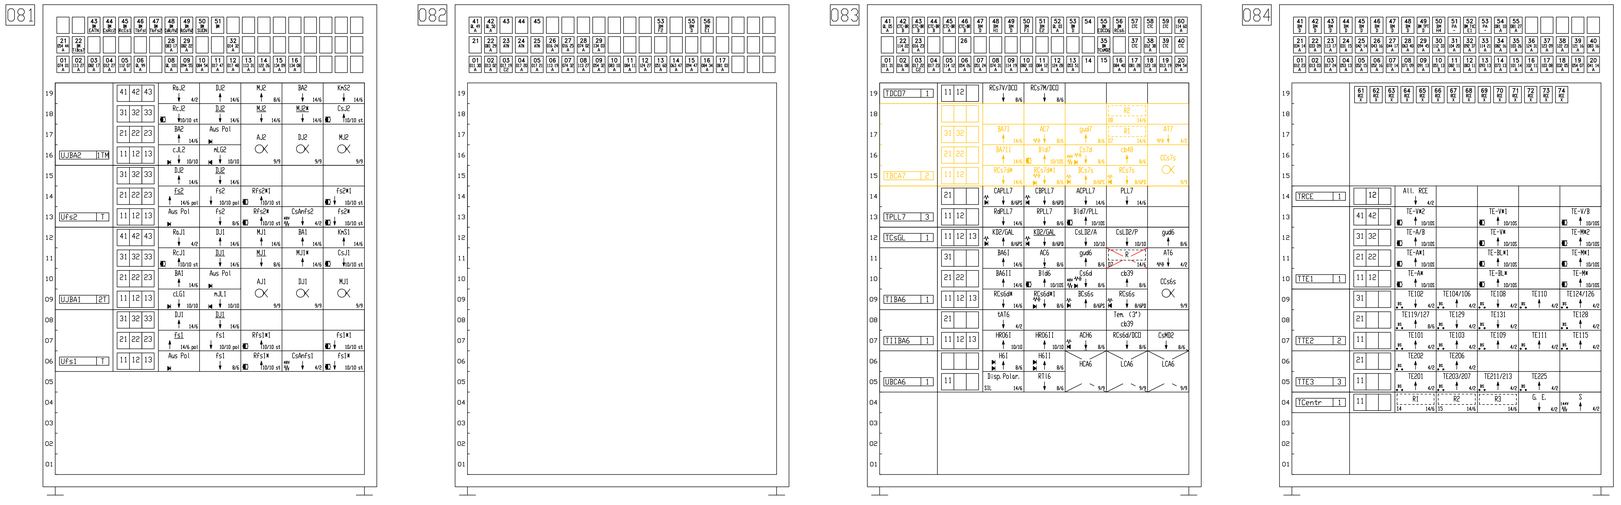

N.	DATA	MODIFICHE	DIS.	VER.
7	01/12	Sostituzione R.C.E. con sistema MARINI e soppressione P.d.L.1 Racc. Evergreen	Mortato L.	
6	07/07	Attivazione Raddoppio lato Bellavista	Ferrulli V.	
5	/ /	Attivazione BA GALESE – TIBco7	Ferrulli V.	
4	08/02	ATTIVAZIONE RACCORDO MOLO POLISETTORIALE	QUATRARO	
3	3/99	SOPPRIMES. PL Km2+720 (Km111+815)	QUATRARO	
2	01/99	REVISIONE MORTATO	QUATRARO	
1	01/96	ATTIVAZIONE F.S. DEL 08/12/95	FINELLI	

C.A.T. di Cerelli G.&C. sas
via pila 2/3 – tel.0551/848512/3
40044 pontecchio marconi (BO)
FAX 051/846906 – TELEX 522461

IMPIANTO: ACEI TARANTO

Armadi 081-082-083-084
Disposizione apparecchiature

DATA 04/03/94 DIS. VER.

COMMITTENTE
F.S. U.P.S.
BARI

16DD0607.DWG
N° D.06/7

COMMITTENTE:

RFI RETE FERROVIARIA ITALIANA
GRUPPO FERROVIE DELLO STATO ITALIANE
DIREZIONE INVESTIMENTI
DIREZIONE INVESTIMENTI PROGETTI TECNOLOGICI
PROGETTI SUD

PROGETTAZIONE:

ITALFERR
GRUPPO FERROVIE DELLO STATO

U.O. IMPIANTI DI SEGNALAMENTO

PROGETTO DEFINITIVO

LINEA TARANTO-BRINDISI
NUOVA STAZIONE DI TARANTO NASISI

Disposizione Apparecchiature Armadi Relè - Armadio 83
ACEI Taranto

SCALA: -

COMMESSA	LOTTO	FASE	ENTE	TIPO DOC.	OPERA/DISCIPLINA	PROGR.	REV.
I A 8 E	0 0	D	6 7	P X	A C 0 1 0 1	0 0 2	A

Rev.	Descrizione	Redatto	Data	Verificato	Data	Approvato	Data	Autorizzato Data
A	Emissione Esecutiva	M. Abbro	Luglio 2021	A. Galiano	Luglio 2021	S. Lentini	Luglio 2021	ing M. Gentile 2021

File: n. Elab.: