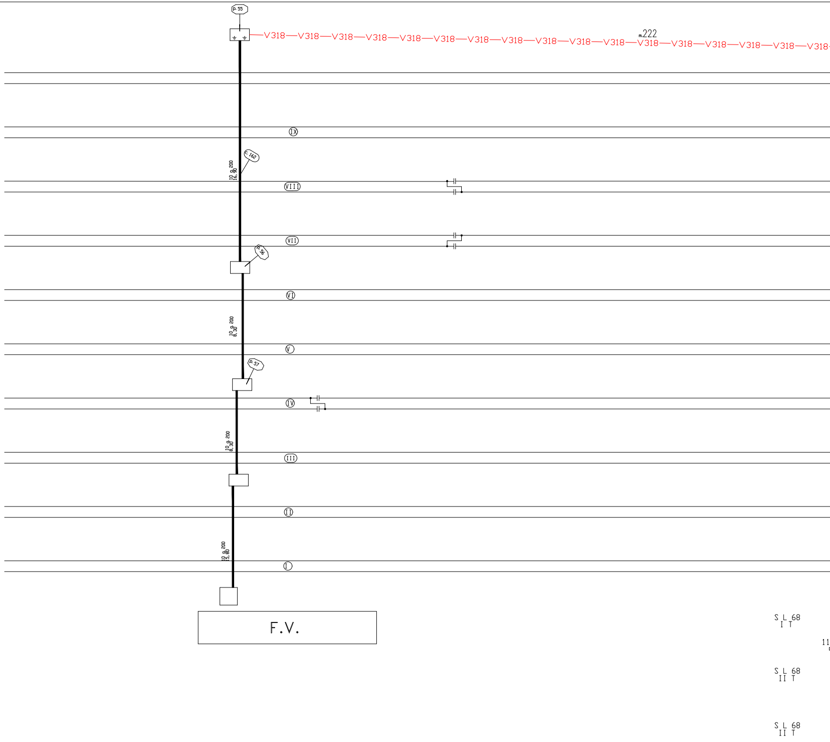
P. 55
V318—V318—V318—V318—V318—V318—V318—V318—V318—V318—V318—V318—V318—V318—V318—V318—V318
m.222
IX
C. 162
10 g. 200
16, 90
VIII
VII
P. 56
VI
10 g. 200
8, 30
V
P. 57
IV
10 g. 200
8, 30
III
II
10 g. 200
15, 80
I
F.V.
S L 68
I T
11
S L 68
II T
S L 68
II T

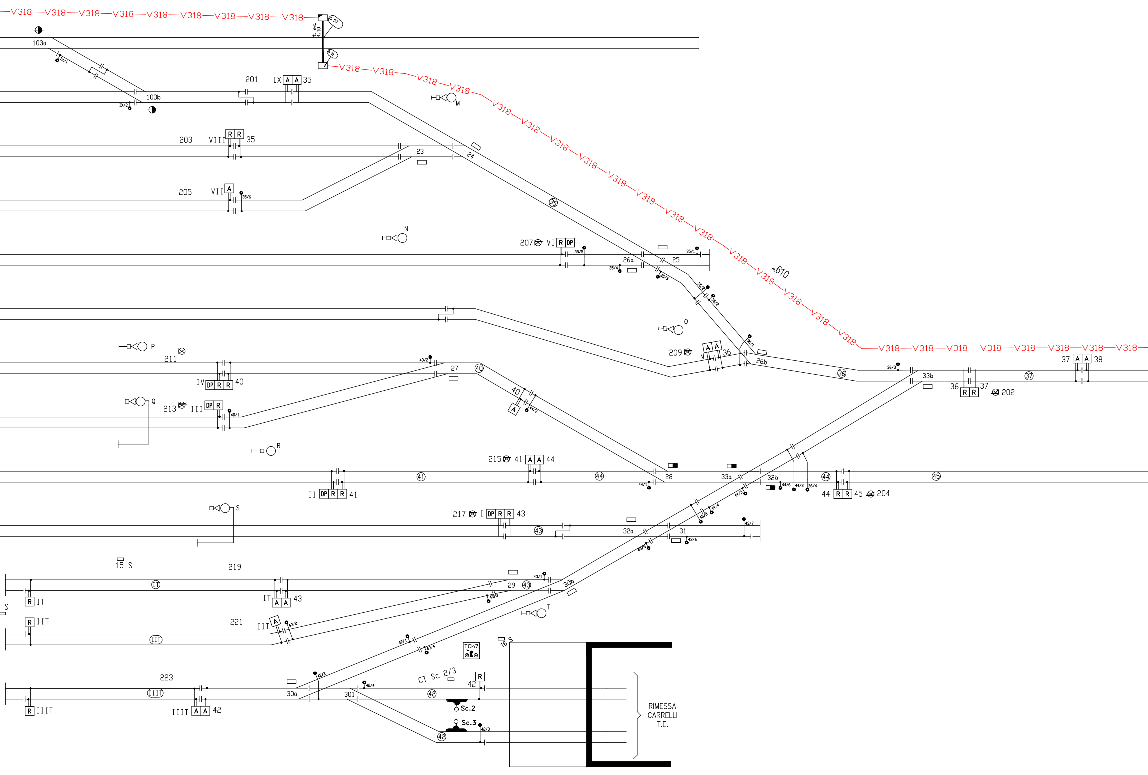
V318
103a
IX/1
IX/2
103b
201
IX
A A
35
t. es. 4,10
E 57
E 31
M
203
VIII
R R
35
23
24
205
VII
A
35/6
N
35
207
VI
R DP
35/5
35/4
26a
25
35/1
35/3
35/2
36/2
m.610
O
P
211
40/2
27
40
IV
DP R R
40
209
V
A A
36
36/1
26b
36
36/3
33b
36
R R
37
202
37
A A
38
37
Q
213
III
DP R
40/1
40
A
44/2
R
215
41
A A
44
41
44
28
33a
32b
44/1
44/6
44/3
36/4
44/5
44
R R
45
204
45
II
DP R R
41
S
217
I
DP R R
43
43
32a
31
43/6
43/4
43/7
43/6
43/5
15 S
219
IT
29
43
43/1
43/3
30b
R
IT
IT
A A
43
R
IIT
221
IIT
A
43/2
IIT
T
42/1
43/4
16 S
TCh7
223
IIIT
30a
42/2
301
42/4
CT Sc 2/3
R
42
42
Sc.2
Sc.3
42/3
42
R
IIIT
IIIT
A A
42
RIMESSA
CARRELLI
T.E.

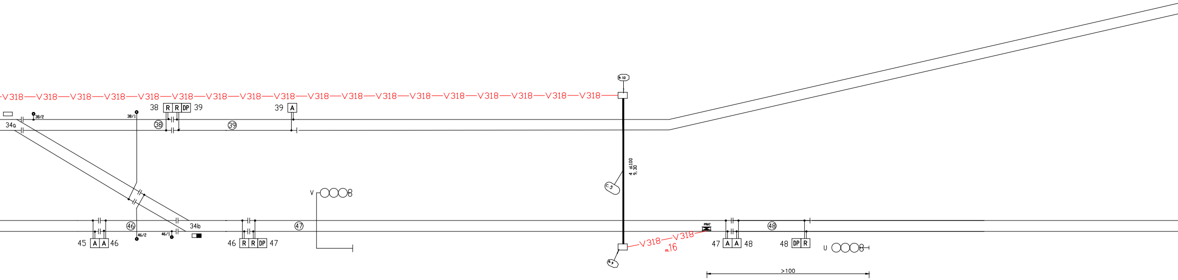
V318—V318—V318—V318—V318—V318—V318—V318—V318—V318—V318—V318—V318—V318—V318—V318—V318—V318
b.10
38
R
R
DP
39
39
A
38/2
38/1
34a
38
39
4 d.100
9, 30
c. 5
V
45
A
A
46
46
46/2
46/1
34b
46
R
R
DP
47
47
V318—V318
m.16
b.9
PRA7
47
A
A
48
48
48
DP
R
U
>100

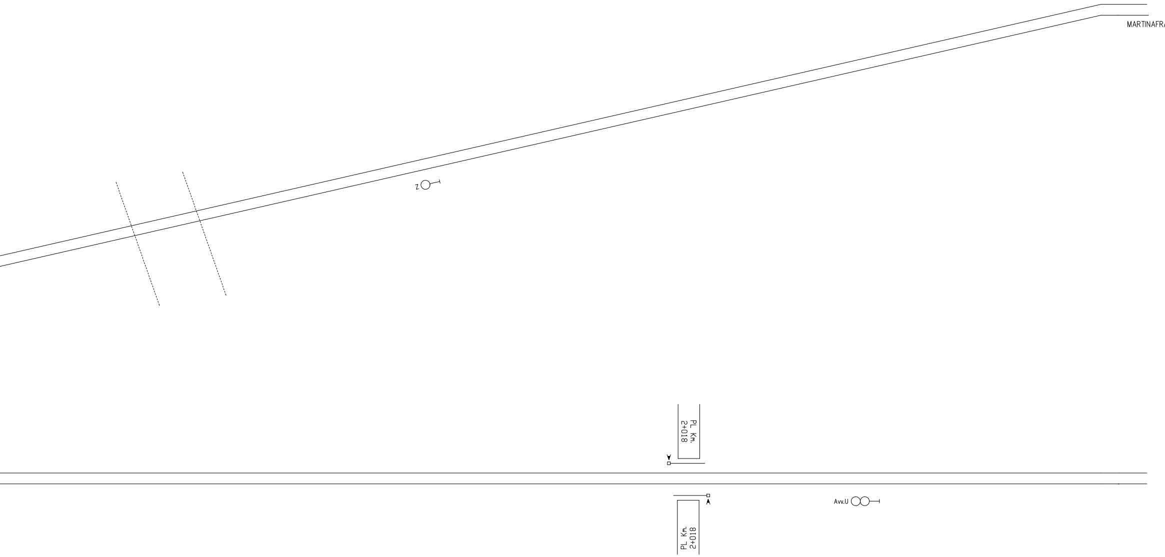
MARTINAFR
Z
PL Km. 2+018
PL Km. 2+018
Avv.U

LEGENDA

▬	Canalizzazioni Esistenti
🟥	Canalizzazioni Nuove
☐	POZZETTO ESISTENTE

02/2017 – Semplificazione Impianto (MASCOLOMORTATO)

N.	Data	MODIFICA
1	01/12	Sostituzione R.C.E. con sistema MARINI e soppressione P.d.L.1 Racc. Evergreen

FERROVIE DELLO STATO S.p.A.
ZONA TERRITORIALE ADRIATICA

SERVIZIO
POTENZIAMENTO E SVILUPPO
B A R I

Stazione: TARANTO
Impianto A. C. E. I.

Piano cunicoli ed andamento
BRINDISI – MARTINA FRAN

Dis:	Riv:	Data:
MORTATO	MORTATO	18/04/00

ANCA

BRINDISI
(Nasisi)

Mortato L.
Disegnato

cavi lato
ICA

DISCO/file
16DG0402.DWG

COMMITTENTE:

RFI
RETE FERROVIARIA ITALIANA
GRUPPO FERROVIE DELLO STATO ITALIANE
DIREZIONE INVESTIMENTI
DIREZIONE INVESTIMENTI PROGETTI TECNOLOGICI
PROGETTI SUD

PROGETTAZIONE:

ITALFERR
GRUPPO FERROVIE DELLO STATO ITALIANE

U.O. IMPIANTI DI SEGNALAMENTO

PROGETTO DEFINITIVO

LINEA TARANTO-BRINDISI
NUOVA STAZIONE DI TARANTO NASISI

Piano canalizzazioni Taranto (stralcio ACEI)

SCALA:
1:

COMMESSA	LOTTO	FASE	ENTE	TIPO DOC.	OPERA/DISCIPLINA	PROGR.	REV.
IA8E	00	D	67	PX	AC0106	002	A

Rev.	Descrizione	Redatto	Data	Verificato	Data	Approvato	Data	Autorizzato Data
A	Emissione Esecutiva	M. Alloro Mario Alloro	Luglio 2021	A. Lacava	Luglio 2021	G. Lestingi	Luglio 2021	ing. M. Gambaro Luglio 2021 GAMBARO MARIO

File: IA8E00D67PXAC0106002A_PCun_ACEI_Taranto.dwg

n. Elab.: X