4^U.S.

T.B. 3 - - T 2 0 1 A

AZIENDA AUTONOMA FERROVIE DELLO STATO

DIREZIONE GENERALE- 4^UNITÀ SPECIALE

LINEA TARANTO - BRINDISI

Impianto *C.T.C.*

Piano schematico della stazione di

NASISI

A.C.E.I. PRESENZIABILE

PROPOSTA N° 4'008	**DATA** 12-7-82	**AGGIORNAMENTI**
		23-7-1983
PROGETTATO	**ALLEGATO** N° 10	26-4-1984
		7-6-1986
CONTROLLATO Ing. Giannattasio	**DISEGNATO**	9-7-1986 per attivazione
	LUCIDATO	8/86 - NUMERAZIONE DEVIATOI NON CENTRALIZZATI - Caccavone.

AV. 00.301

10/03 - Soppres. I binario e fascio alto.(fQ)

5-88 Attiv. C.T.C. gue.

4.96: Eliminazione Co Fiunti

04/2000: Modifica armamento - de bene

LUGLIO 2012 - SOPPRESSIONE DEVIATOI (prog. IS 07/2012) Quatraro - Mortato - Balzano

LUGLIO 2015 - Modifica impianto per soppressione binari - Quatraro - Mortato - Balzano

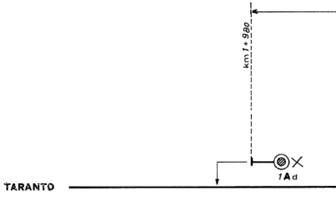
km 1+980
1Ad
TARANTO

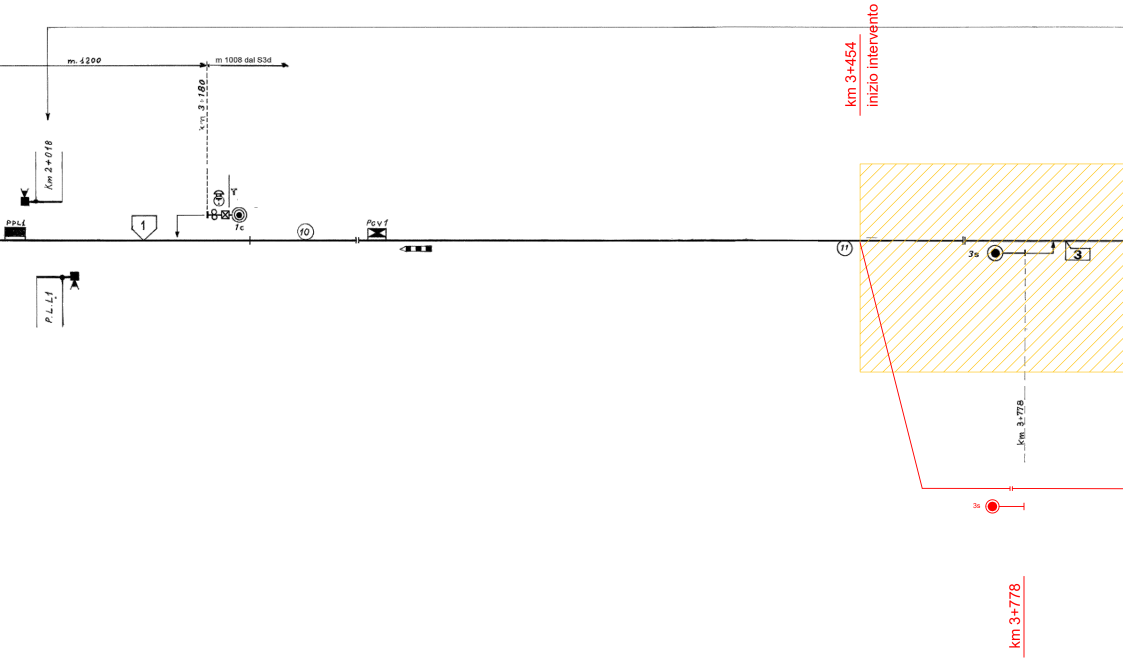
m. 1200
m 1008 dal S3d
km 3+180
Km 2+018
PPL1
1
T
1c
10
Pcv1
P.L.L1
km 3+454
inizio intervento
11
3s
3
km 3+778
3s
km 3+778

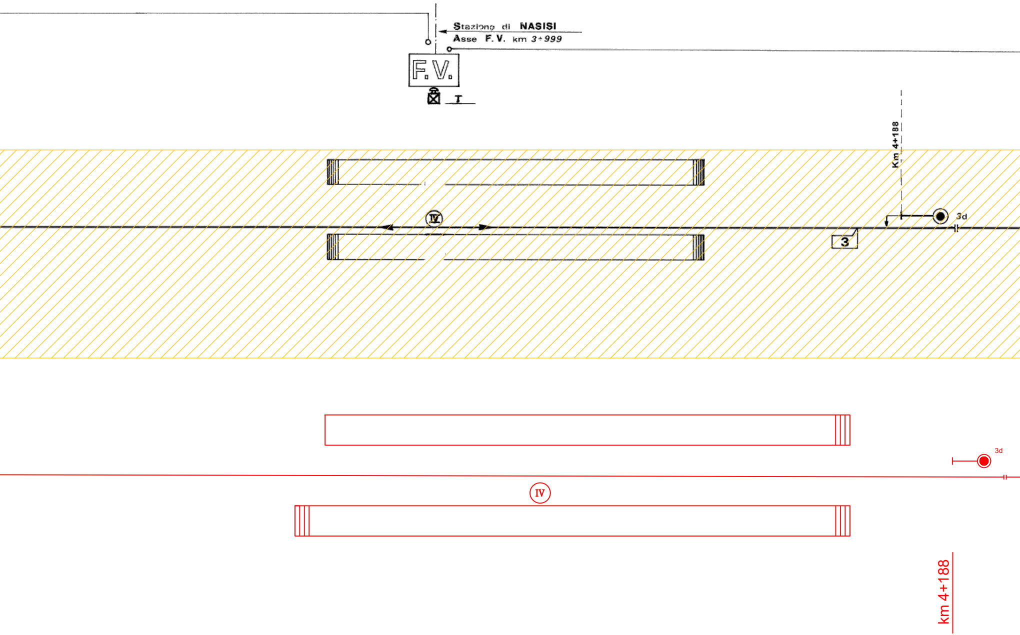
Stazione di NASISI
Asse F.V. km 3+999
F.V.
I
IV
3
Km 4+188
3d
3d
IV
km 4+188

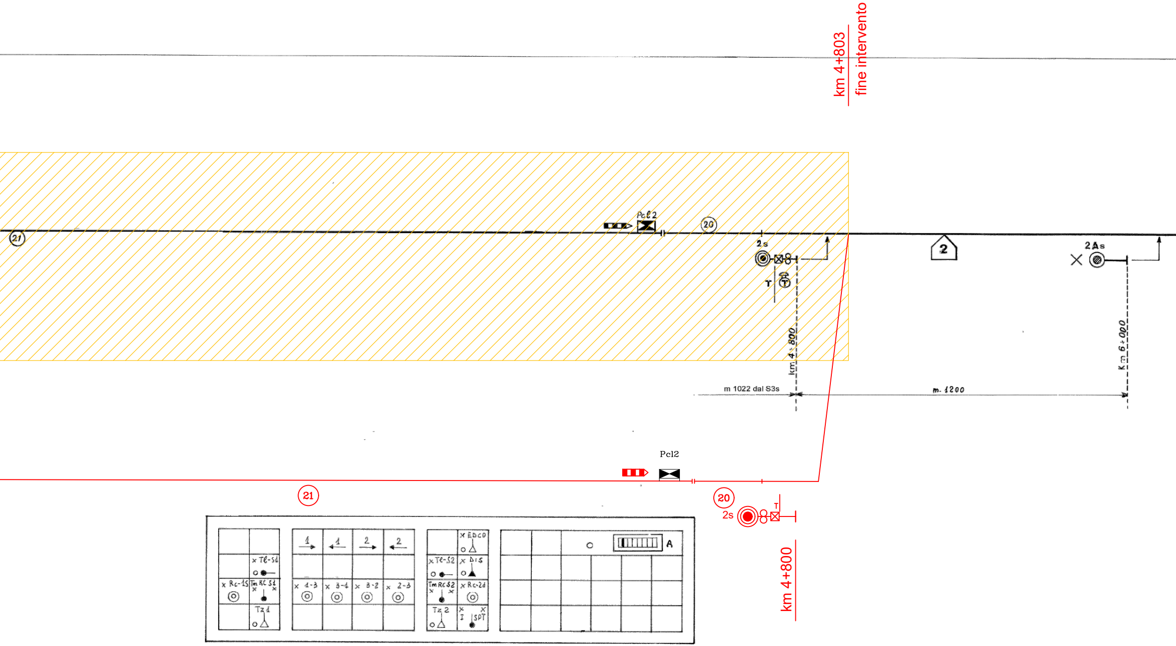
km 4+803
fine intervento
Pcl 2
20
21
2s
T
2
2As
km 4+800
Km 6+000
m 1022 dal S3s
m. 1200
Pcl2
21
20
2s
T
km 4+800
Tl-S1
Rc-1S
Tm RC S1
Tz 1
1
1
2
2
1-3
3-4
3-2
2-3
EDCO
Tl-S2
DIS
TmRCS2
Rc-2d
Tz 2
I
SPT
A

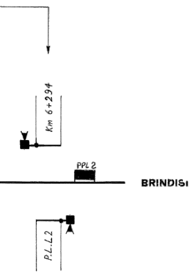
Km 6+294
PPL 2
BRINDISI
P.L.L2

COMMITTENTE:

RFI
RETE FERROVIARIA ITALIANA
GRUPPO FERROVIE DELLO STATO ITALIANE
DIREZIONE INVESTIMENTI
DIREZIONE INVESTIMENTI PROGETTI TECNOLOGICI
PROGETTI SUD

PROGETTAZIONE:

ITALFERR
GRUPPO FERROVIE DELLO STATO ITALIANE

U.O. IMPIANTI DI SEGNALAMENTO

PROGETTO DEFINITIVO

LINEA TARANTO-BRINDISI
NUOVA STAZIONE DI TARANTO NASISI

Piano Schematico IS (G/R) ACEI Taranto Nasisi - Fase 2

SCALA: -

COMMESSA	LOTTO	FASE	ENTE	TIPO DOC.	OPERA/DISCIPLINA	PROGR.	REV.
IA8E	00	D	67	PX	AC0206	001	A

Rev.	Descrizione	Redatto	Data	Verificato	Data	Approvato	Data	Autorizzato Data
A	Prima Emissione	P. De Luca Bosso P de Luca Bosso	Luglio 2021	A. Lacava	Luglio 2021	G. Lestingi	Luglio 2021	ing. M. Gambaro Luglio 2021 GAMBARO MARIO

File: IA8E00D67PXAC0206001A_PS_IS_ACEI_Taranto Nasisi_fase2.dwg

n. Elab.: X