



LINEA TARANTO - BRINDISI
 Piano schematico della stazione di
MONTEIASI - MONTEMESOLA
 Impianto C. T. C.
 A.C.E.I. IMPRESEZIABILE

COMMISSIONE VERIFICA TEC.
 28/05/2017 PERIODICA I.S. VILLA C.



Presidente	MORTATO Leonardo
Membro	IGNAZZI Pierangelo

B 2804-102/00.301

PROPOSTA N° 4008	DATA 12-7-82	AGGIORNAMENTI
ALLEGATO N° 11	CONTROLLATO	23-7-83
DISEGNATORE	PROGETTATO	1-3-84
		23-1-88
		5-88

06/2004 - Aggior. nuova posizione dei segnali. (FQ)

6/00 - Demolizione Deviatore immobilizzato. (IQ)

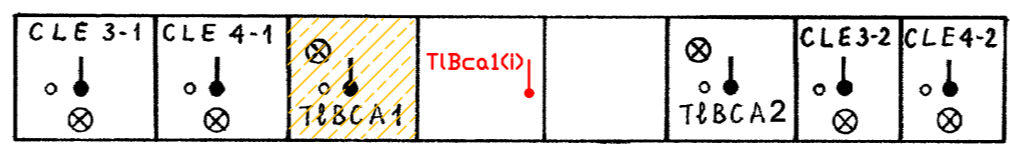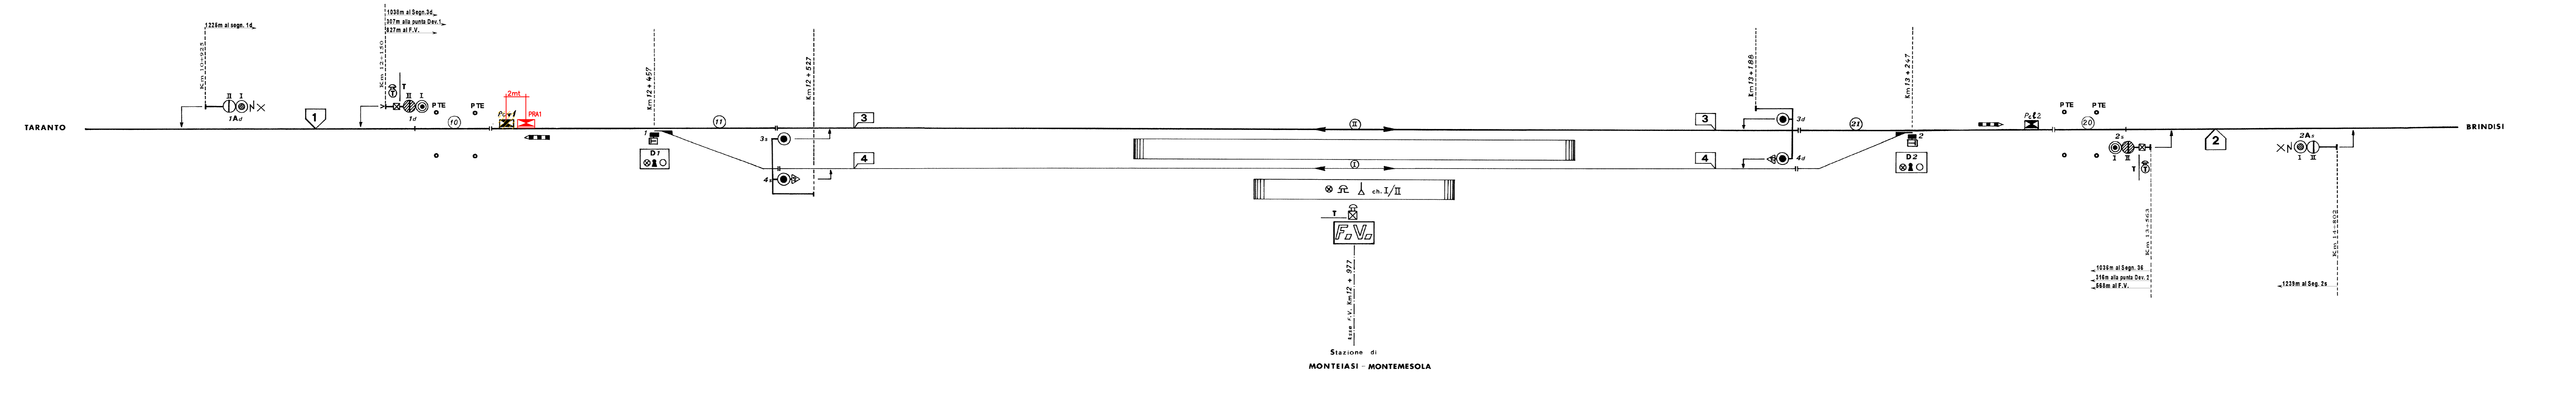

COMMITTENTE:
RFI
 RETE FERROVIARIA ITALIANA
 GRUPPO FERROVIE DELLO STATO ITALIANE
 DIREZIONE INVESTIMENTI PROGETTI TECNOLOGICI
 PROGETTI SUD



U.O. IMPIANTI DI SEGNALAMENTO
 PROGETTO DEFINITIVO
 LINEA TARANTO-BRINDISI
 NUOVA STAZIONE DI TARANTO NASISI

PS IS (G/R) ACEI Monteiasi

SCALA:
 -

COMMESSA	LOTTO	FASE	ENTE	TIPO DOC.	OPERA/DISCIPLINA	PROGR.	REV.
IABE	00	D	67	PX	AC0306	002	A

Rev.	Descrizione	Redatto	Data	Verificato	Data	Approvato	Data	Autorizzato Data
A	Emissione Esecutiva	P. De Luca Basso	Luglio 2021	A. La Rosa	Luglio 2021	G. Lesingi	Luglio 2021	ing. M. Gambaro Luglio 2021