4^U.S.

T.B. 3 - - T 2 0 1 A

AZIENDA AUTONOMA FERROVIE DELLO STATO

DIREZIONE GENERALE- 4^UNITÀ SPECIALE

LINEA TARANTO - BRINDISI

Impianto *C.T.C.*

Piano schematico della stazione di

NASISI

A.C.E.I. PRESENZIABILE

PROPOSTA N° 4008	**DATA** 12-7-82	**AGGIORNAMENTI**
PROGETTATO	**ALLEGATO** N° 10	23-7-1983 26-4-1984 7-6-1986
CONTROLLATO Ing. Giannattasio	**DISEGNATO** **LUCIDATO**	9-7-1986 per attivazione 8/86 - NUMERAZIONE DEVIATOI NON CENTRALIZZATI - Caccavone.

AV. 00.301

10/03 - Soppres. I binario e fascio alto.(fQ)

5-88 Attiv. C.T.C. [illegible]

4.94: Eliminazione Co [illegible]

04/2000: Modifica armamento - de bene

LUGLIO 2012 - SOPPRESSIONE DEVIATOI (prog. IS 07/2012) Quatraro - Mortato - Balzano

LUGLIO 2015 - Modifica impianto per soppressione binari - Quatraro - Mortato - Balzano

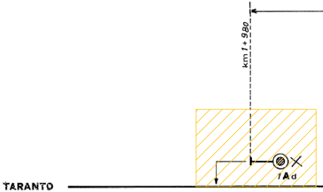
km 1 + 980
TARANTO
1Ad

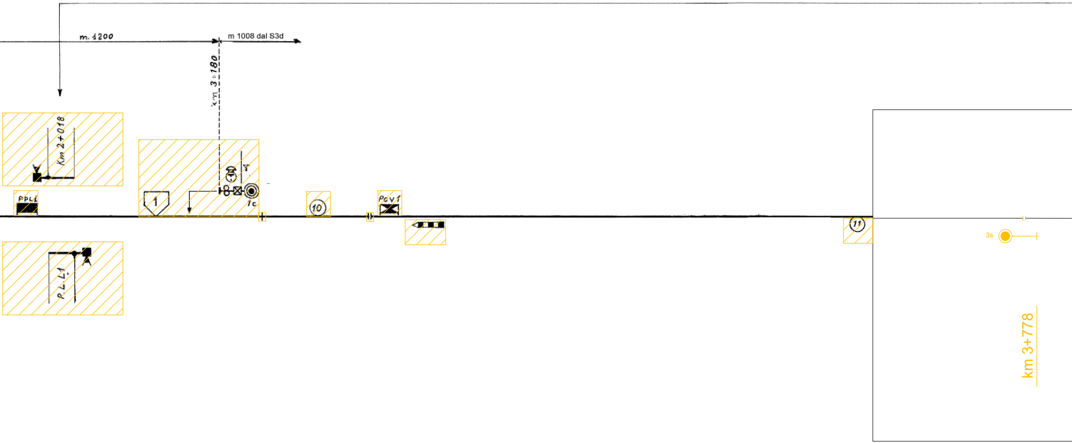
m. 1200
m 1008 dal S3d
km 3+180
Km 2+018
PPL1
1
1c
10
PcV1
11
P.L.L1
3s
km 3+778

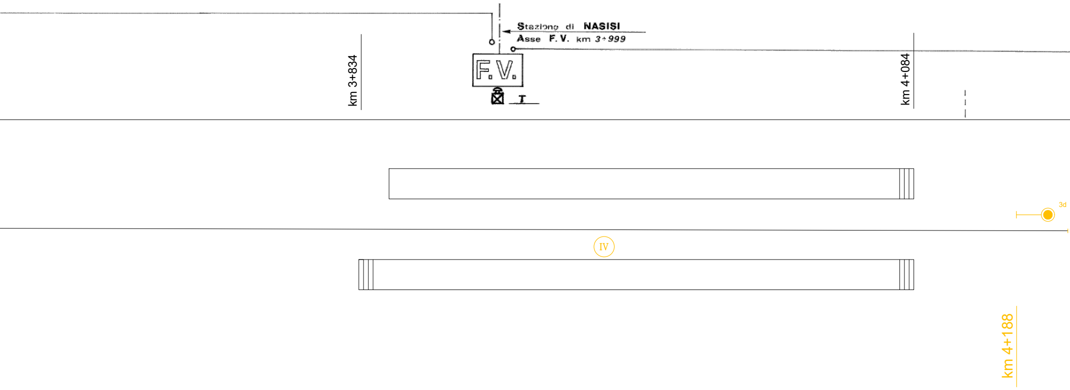
km 3+834
Stazione di NASISI
Asse F.V. km 3+999
F.V.
I
km 4+084
3d
IV
km 4+188

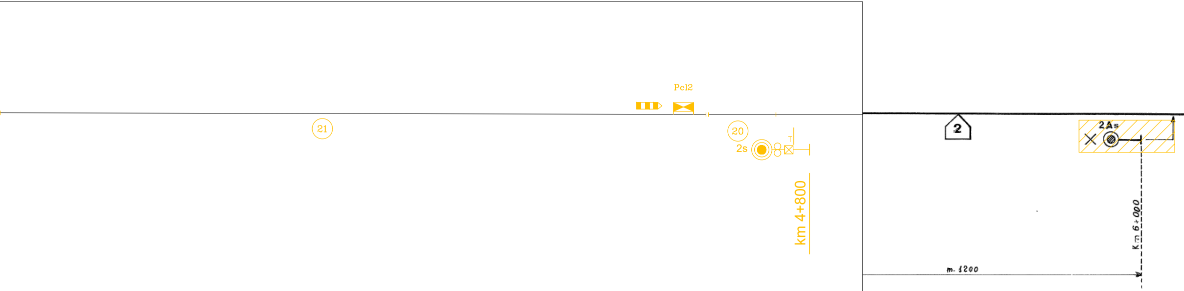
Pcl2
21
20
2s
T
km 4+800
2
2As
Km 6+000
m. 1200

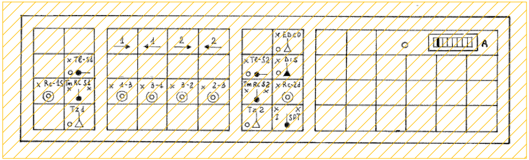
1
1
2
2
x Tl-S1
x Rc-1S
Tm RC S1
x 1-3
x 3-1
x 3-2
x 2-3
Tz1
x EDCD
x Tl-S2
x DIS
Tm RC S2
x Rc-2d
Tz 2
I
SPT
A

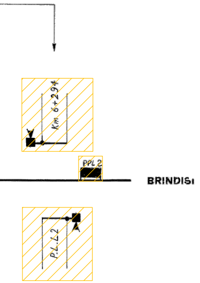
Km 6+294
PPL 2
BRINDISI
P.L.L2

COMMITTENTE:

RFI
RETE FERROVIARIA ITALIANA
GRUPPO FERROVIE DELLO STATO ITALIANE
DIREZIONE INVESTIMENTI
DIREZIONE INVESTIMENTI PROGETTI TECNOLOGICI
PROGETTI SUD

PROGETTAZIONE:

ITALFERR
GRUPPO FERROVIE DELLO STATO ITALIANE

U.O. IMPIANTI DI SEGNALAMENTO

PROGETTO DEFINITIVO

LINEA TARANTO-BRINDISI
NUOVA STAZIONE DI TARANTO NASISI

Piano Schematico IS Taranto Nasisi - Demolizioni ACEI

SCALA:

-

COMMESSA	LOTTO	FASE	ENTE	TIPO DOC.	OPERA/DISCIPLINA	PROGR.	REV.
IA8E	00	D	67	PX	AS0205	001	A

Rev.	Descrizione	Redatto	Data	Verificato	Data	Approvato	Data	Autorizzato Data
A	Emissione Esecutiva	P. De Luca Bosso PDe Luca Bosso	Luglio 2021	A. Lacava	Luglio 2021	G. Lestingi	Luglio 2021	ing. M. Gambaro Luglio 2021 GAMBARO MARIO

File: IA8E00D67PXAS0205001A_PS_IS_Demolizioni_ACEI.dwg

n. Elab.: