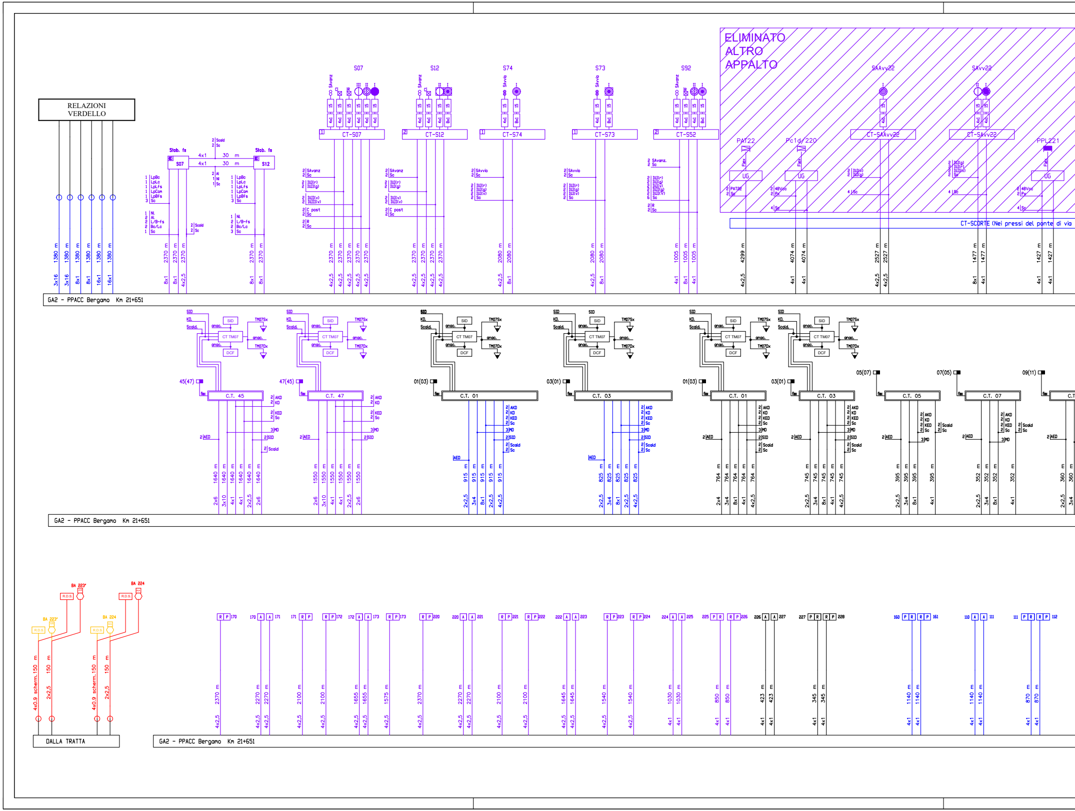
RELAZIONI VERDELLO
ELIMINATO ALTRO APPALTO
S07
S12
S74
S73
S92
SAAvv22
SAvv22
CT-S07
CT-S12
CT-S74
CT-S73
CT-S52
CT-SAAvv22
CT-SAvv22
PAT22
Pc1d/220
PPL221
UG
Stab. fs
S07
S12
4x1 30 m
4x1 30 m
CT-SCORTE (Nei pressi del ponte di via
GA2 - PPACC Bergamo Km 21+651
C.T. 45
C.T. 47
C.T. 01
C.T. 03
C.T. 05
C.T. 07
CT TM07
SID
DCF
TM07Sx
TM07Dx
45(47)
47(45)
01(03)
03(01)
05(07)
07(05)
09(11)
GA2 - PPACC Bergamo Km 21+651
BA 223'
BA 224
R.D.S.
4x0.9 scherm.150 m
150 m
2x2,5
DALLA TRATTA
GA2 - PPACC Bergamo Km 21+651

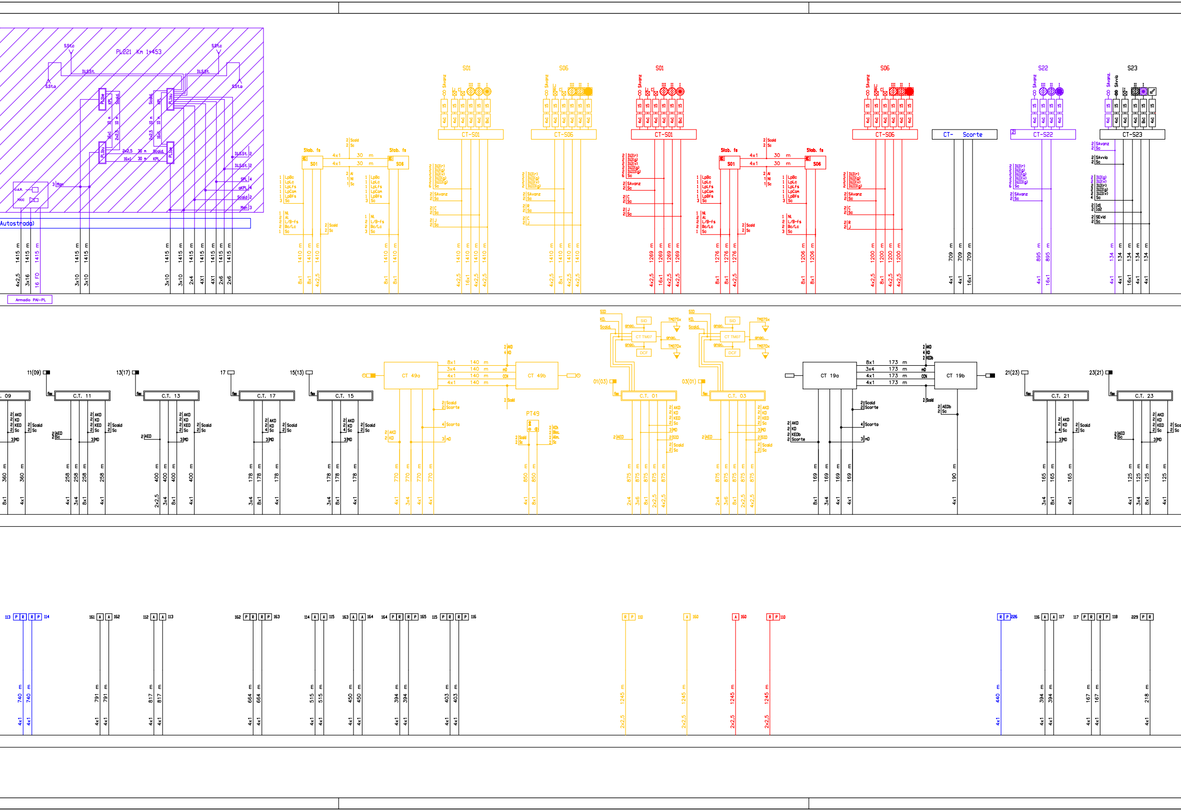
PL221 Km 1+453
SSt.c
SSt.a
ILLSSt.
PL1bd
PL1bu
KPL
Scald.
16x1 30 m KPL
2x2,5 30 m Scald.
ILLSSt. 2
SPL 4
aKPL 4
Scald 2
Man 3
3 Man
Autostrada
Armadio PAI-PL
S01
S06
S22
S23
CT-S01
CT-S06
CT- Scorte
CT-S22
CT-S23
Stab. fs
4x1 30 m
Scald
SAvanz
SAvvia
1415 m
1410 m
1269 m
1276 m
1206 m
1200 m
709 m
895 m
134 m
11(09)
13(17)
17
15(13)
C.T. 11
C.T. 13
C.T. 17
C.T. 15
CT 49a
CT 49b
8x1 140 m
3x4 140 m
4x1 140 m
4x1 140 m
PT49
CT TM07
TM07Sx
TM07Dx
DCF
SID
01(03)
03(01)
C.T. 01
C.T. 03
CT 19a
CT 19b
8x1 173 m
3x4 173 m
4x1 173 m
4x1 173 m
21(23)
23(21)
C.T. 21
C.T. 23
AKD
KD
KED
Sc
MD
AED
Scorta
Scald
Scorte
113 P R R P 114
161 A A 162
112 A A 113
162 P R R P 163
114 A A 115
163 A A 164
164 P R R P 165
115 P R R P 116
R P 110
A 160
A 160
R P 110
R P 226
116 A A 117
117 P R R P 118
229 P R
740 m
791 m
817 m
664 m
515 m
450 m
394 m
403 m
1245 m
440 m
394 m
167 m
218 m

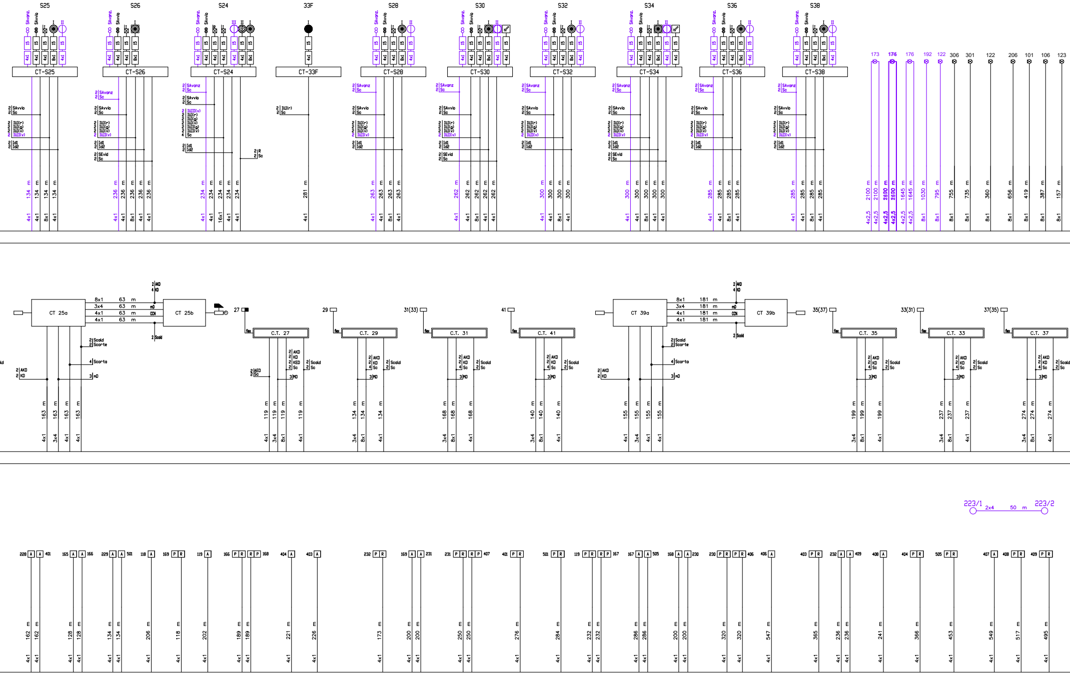
S25
S26
S24
33F
S28
S30
S32
S34
S36
S38
CT-S25
CT-S26
CT-S24
CT-33F
CT-S28
CT-S30
CT-S32
CT-S34
CT-S36
CT-S38
SAvanz
SAvvio
Sc
Id1
Id2
SEvid
R
173
174
176
192
122
306
301
122
206
101
106
123
CT 25a
CT 25b
8x1 63 m
3x4 63 m
4x1 63 m
4x1 63 m
AKD
KD
Scald
Scorta
MD
27
29
31(33)
41
C.T. 27
C.T. 29
C.T. 31
C.T. 41
CT 39a
CT 39b
8x1 181 m
3x4 181 m
4x1 181 m
4x1 181 m
35(37)
33(31)
37(35)
C.T. 35
C.T. 33
C.T. 37
flex
223/1
223/2
2x4 50 m

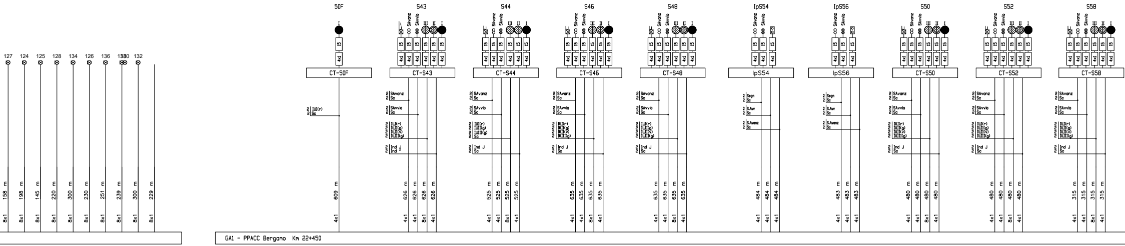
127
124
125
128
134
126
136
138
130
132
158 m
198 m
145 m
220 m
300 m
230 m
251 m
239 m
300 m
229 m
8x1
50F
CT-50F
609 m
4x1
S43
CT-S43
626 m
S44
CT-S44
525 m
S46
CT-S46
635 m
S48
CT-S48
635 m
IpS54
484 m
IpS56
483 m
S50
CT-S50
480 m
S52
CT-S52
480 m
S58
CT-S58
315 m
SAvanz
SAvvio
Sc
Ind J
15
4x1

GA1 - PPACC Bergamo Km 22+450

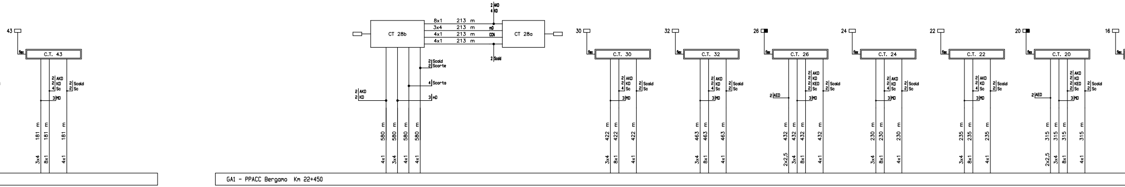
43
C.T. 43
181 m
3x4
8x1
4x1
CT 28b
CT 28a
8x1 213 m
3x4 213 m
4x1 213 m
4x1 213 m
AKD
KD
MD
Scald
Scorte
580 m
30
C.T. 30
422 m
32
C.T. 32
463 m
26
C.T. 26
432 m
2x2,5
AED
KED
24
C.T. 24
230 m
22
C.T. 22
235 m
20
C.T. 20
315 m
16

GA1 - PPACC Bergamo Km 22+450

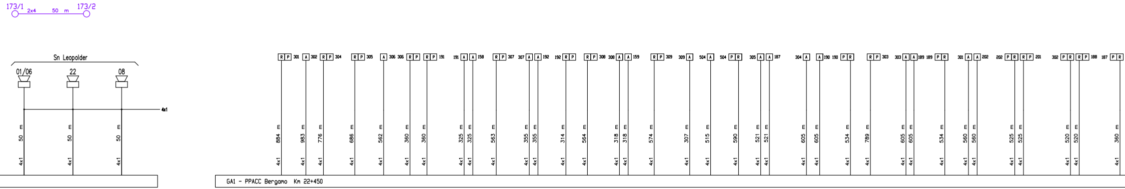
173/1
2x4
50 m
173/2
Sn Leopolder
01/06
22
08
50 m
4x1
R P 301
A 302
R P 304
R P 305
A 306
884 m
983 m
776 m
686 m
562 m
360 m
325 m
563 m
355 m
314 m
564 m
318 m
574 m
307 m
515 m
590 m
521 m
605 m
534 m
789 m
560 m
525 m
520 m

GA1 - PPACC Bergamo Km 22+450

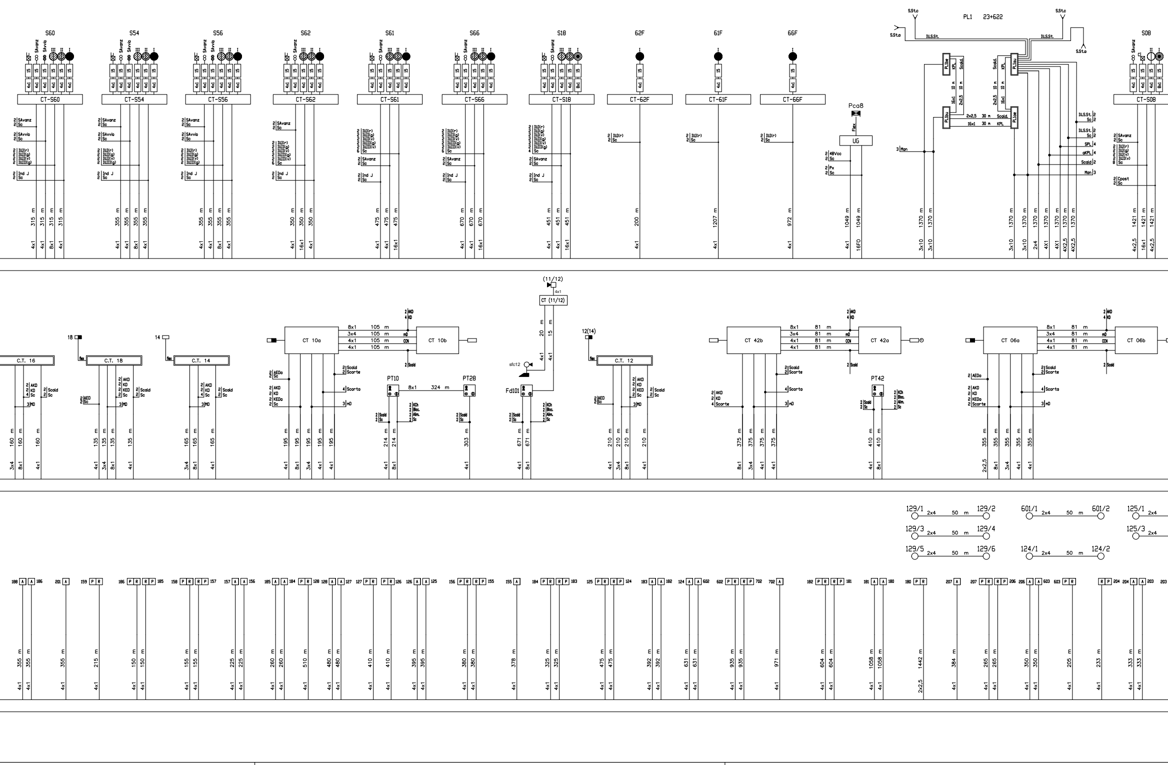
S60
S54
S56
S62
S61
S66
S18
62F
61F
66F
PL1 23+622
S08
CT-S60
CT-S54
CT-S56
CT-S62
CT-S61
CT-S66
CT-S18
CT-62F
CT-61F
CT-66F
CT-S08
Pca8
UG
SSta
SStc
PLIbe
PLIbu
PLIae
PLIau
2x2,5 30 m Scald.
16x1 30 m KPL
SAvanz
SAvvio
Ind J
48Vcc
Px
Man
SPL
aKPL
Scald
Cpost
315 m
355 m
350 m
475 m
670 m
451 m
200 m
1207 m
972 m
1049 m
1370 m
1421 m
C.T. 16
C.T. 18
C.T. 14
CT 10a
CT 10b
CT (11/12)
C.T. 12
CT 42b
CT 42a
CT 06a
CT 06b
PT10
PT28
PT42
Fd101
sfc12
8x1 324 m
8x1 105 m
3x4 105 m
4x1 105 m
4x1 105 m
8x1 81 m
3x4 81 m
4x1 81 m
4x1 81 m
AKD
KD
KED
AED
AEDa
Scorta
Scald
mD
KCh
Bloc.
Alim.
129/1 2x4 50 m 129/2
129/3 2x4 50 m 129/4
129/5 2x4 50 m 129/6
601/1 2x4 50 m 601/2
124/1 2x4 50 m 124/2
125/1 2x4
125/3 2x4

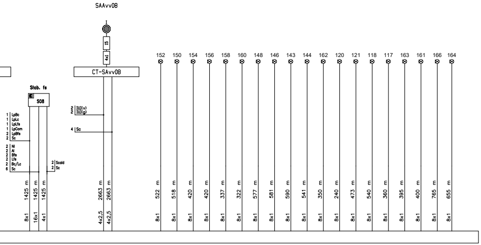
SAAvv08
15
4x1
CT-SAvv08
Stab. fs
S08
LpBc
LpLc
LpLfs
LpCom
LpBfs
Sc
Nl
Al
Bfs
Lfs
Bc/Lc
Sc
IL(v)
IL(g)
Sc
Scald
Sc
152
150
154
156
158
160
148
146
143
144
162
120
121
118
117
163
161
166
164
1425 m
1425 m
1425 m
2663 m
2663 m
522 m
518 m
420 m
420 m
337 m
322 m
577 m
581 m
590 m
541 m
350 m
240 m
473 m
540 m
360 m
395 m
400 m
765 m
655 m
8x1
16x1
4x1
4x2,5
4x2,5
8x1

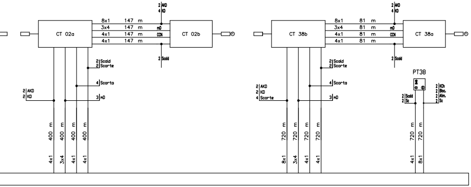
CT 02a
CT 02b
CT 38b
CT 38a
PT38
8x1 147 m
3x4 147 m
4x1 147 m
4x1 147 m
8x1 81 m
3x4 81 m
4x1 81 m
4x1 81 m
AKD
KD
mD
CCN
Scald
Scorte
Scorta
KCh
Bloc.
Alim.
Sc
400 m
720 m
4x1
3x4
8x1

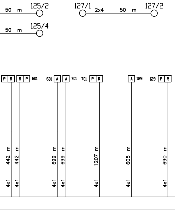
50 m
125/2
127/1
2x4
50 m
127/2
50 m
125/4
P R R P 601
601 A A 701
701 P R
A 129
129 P R
442 m
442 m
699 m
699 m
1207 m
605 m
690 m
4x1

LEGENDA COLORI

⬛	Esistente
🟥	Nuovo
🟦	Nuovo Fase precedente
🟨	Eliminato
🟪	A carico altro appalto

RIEPILOGO CAVI NUOVI

TIPO CAVO	LUNGHEZZA	NOTE
16x1	1269 m	
2x2,5	2790 m	
2x4	- m	
2x6	- m	
3x10	- m	
4x1	225 m	
4x2,5	8683 m	
8x1	7370 m	
4x0,9	300 m	

COMMITTENTE:

RFI RETE FERROVIARIA ITALIANA
GRUPPO FERROVIE DELLO STATO ITALIANE

PROGETTAZIONE:

ITALFERR
GRUPPO FERROVIE DELLO STATO ITALIANE

CUP: J64H17000140001

U.O. TECNOLOGIE NORD

PROGETTO DEFINITIVO

RADDOPPIO PONTE S.PIETRO - BERGAMO - MONTELLO

LOTTO 9: Opere Civili e Impianti Tecnologici di Piazzale per il completamento del raddoppio della linea Ponte SP – Bergamo e per lo spostamento provvisorio della linea Treviglio - Bergamo.

ACC BERGAMO prima fase

Piano Cavi IS - terza fase provvisorio

SCALA: -

COMMESSA	LOTTO	FASE	ENTE	TIPO DOC.	OPERA/DISCIPLINA	PROGR.	REV.
NB1R	09	D	58	DX	AS0130	113	A

Rev.	Descrizione	Redatto	Data	Verificato	Data	Approvato	Data	Autorizzato Data
A	Prima Emissione	M. Cammilli	Luglio 2021	M. Messina	Luglio 2021	M. Berlingeri	Luglio 2021	M. Gambaro Luglio 2021 GAMBARO MARIO

File: NB1R09D58DXAS0130113A_ACC_Bergamo_PC_IS_TOTALE FASI_1 (terza fase provvisorio).dwg

n. Elab.: