




# PIANO TERRA

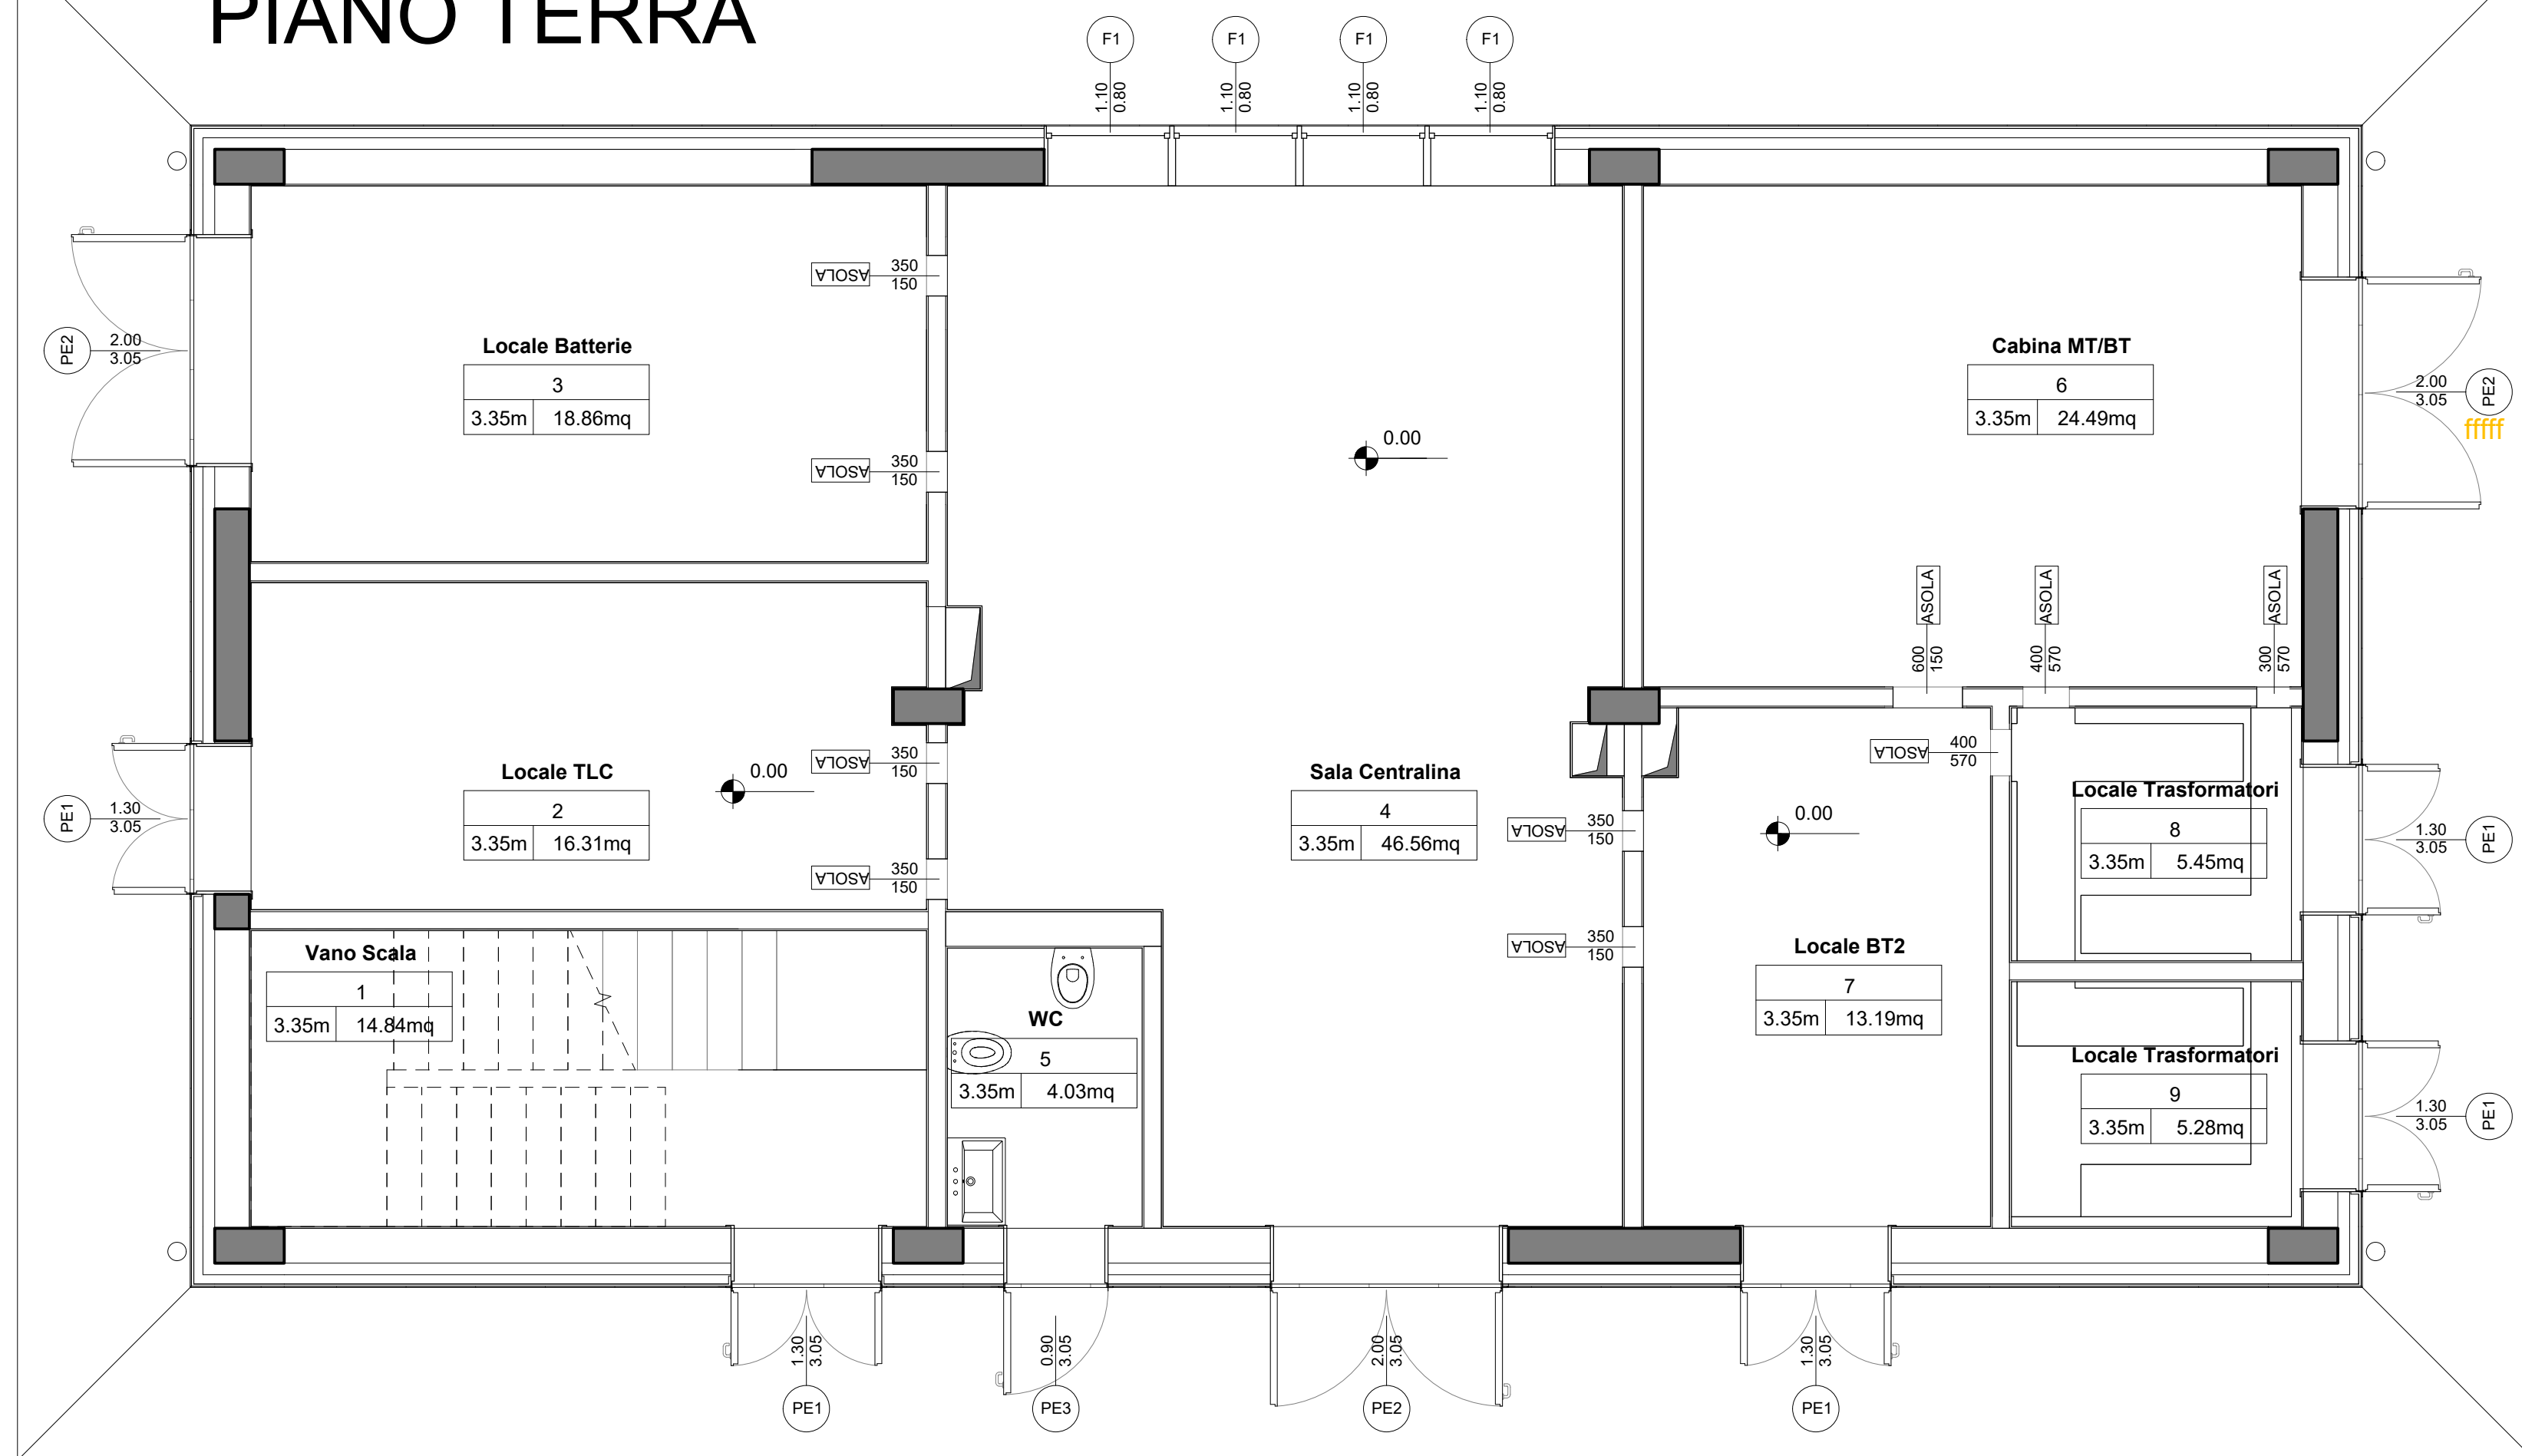

# PIANO PRIMO

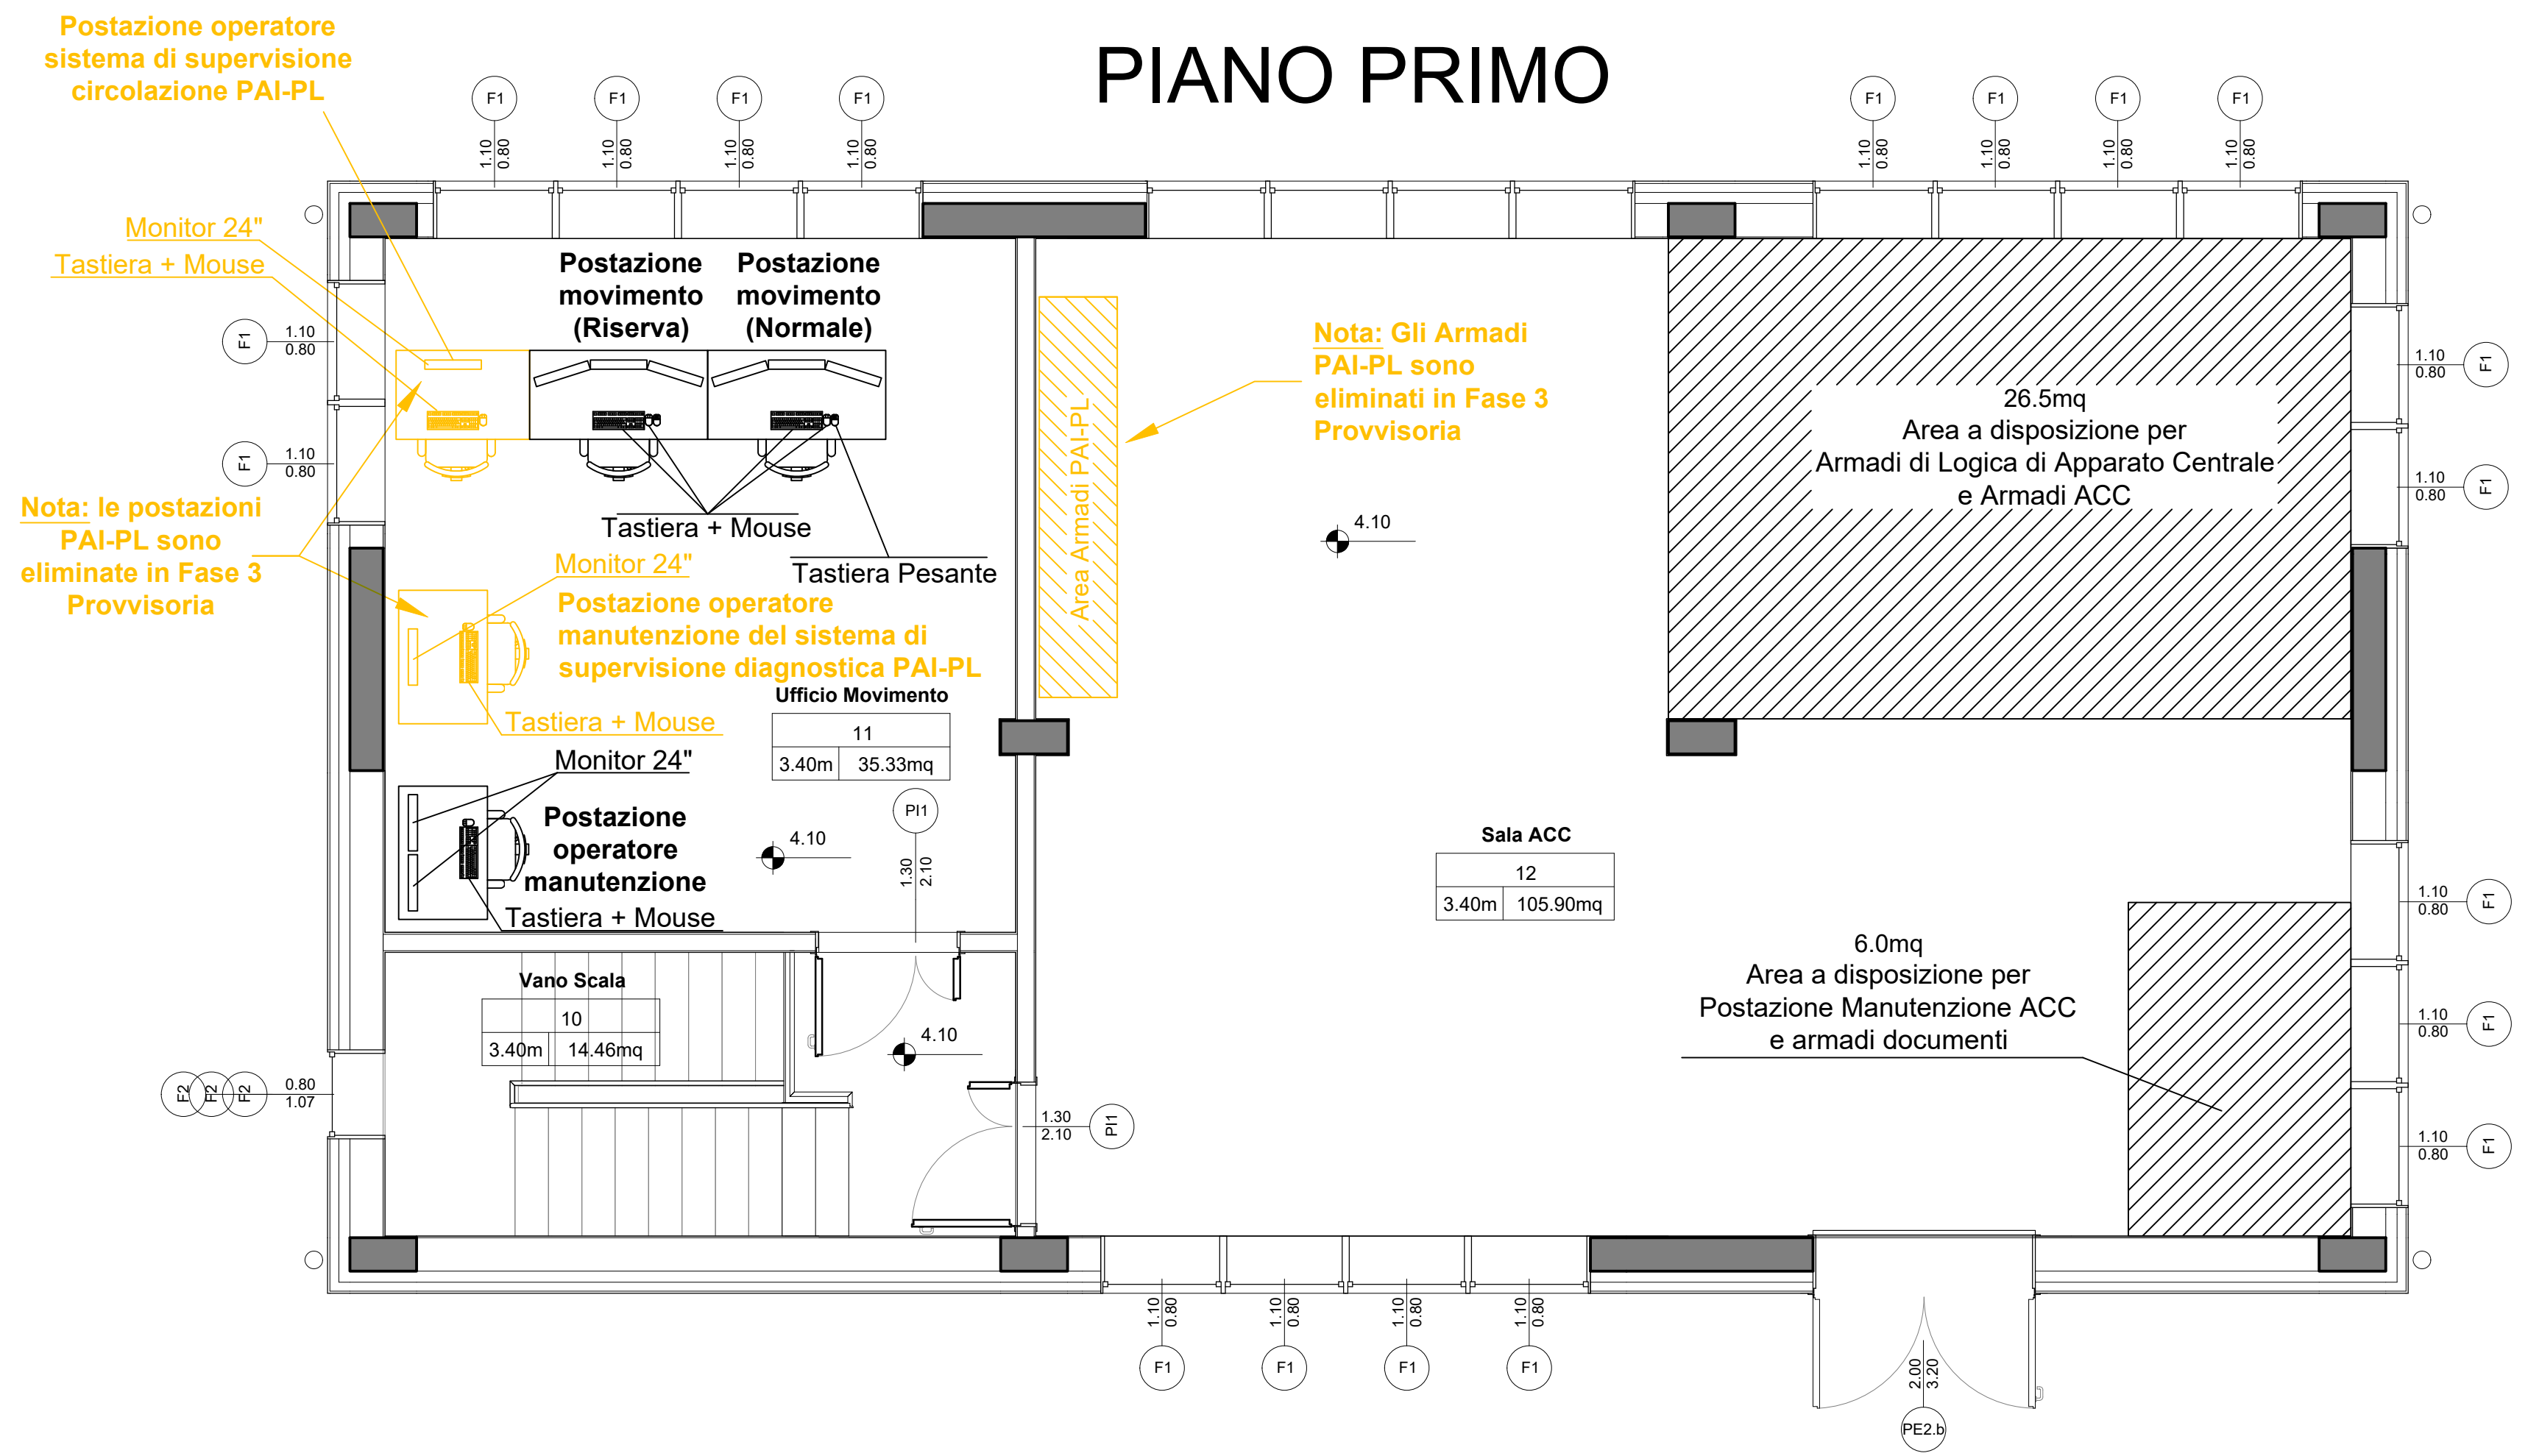

COMMITTENTE:  
  
**RFI**  
 RETE FERROVIARIA ITALIANA  
 GRUPPO FERROVIE DELLO STATO ITALIANE

PROGETTAZIONE:  
  
**ITALFERR**  
 GRUPPO FERROVIE DELLO STATO ITALIANE

CUP: J64H17000140001

**U.O. TECNOLOGIE NORD**  
**PROGETTO DEFINITIVO**

**RADDOPPIO PONTE S.PIETRO - BERGAMO - MONTELLO**  
**LOTTO 9: Opere Civili e Impianti Tecnologici di Piazzale per il completamento del raddoppio della linea Ponte SP – Bergamo e per lo spostamento provvisorio della linea Treviglio - Bergamo.**  
**ACC BERGAMO terza fase**  
 Lay-out locali tecnologici GA2

SCALA:  
**1:50**

COMMESSA	LOTTO	FASE	ENTE	TIPO DOC.	OPERA/DISCIPLINA	PROGR.	REV.
NB1R	09	D	58	PX	AS0140	107	A

Rev.	Descrizione	Redatto	Data	Verificato	Data	Approvato	Data	Autorizzato Data
A	Prima Emissione	C. Nannicini	Luglio 2021	M. Messing	Luglio 2021	M. Berlingieri	Luglio 2021	M. Gambaro Luglio 2021

File: NB1R09D58PXAS0140107A.dwg n. Elab.: