

COMMITTENTE:



PROGETTAZIONE:



**DIRETTRICE FERROVIARIA MESSINA – CATANIA – PALERMO
NODO DI CATANIA**

U.O. GEOLOGIA TECNICA, DELL'AMBIENTE E DEL TERRITORIO

PROGETTO DEFINITIVO

**INTERRAMENTO LINEA PER IL PROLUNGAMENTO DELLA PISTA
DELL'AEROPORTO DI FONTANAROSSA E PER LA MESSA A STI DEL
TRATTO DI LINEA INTERESSATO.**

CENSIMENTO DEI PUNTI D'ACQUA

SCALA:

-

COMMESSA LOTTO FASE ENTE TIPO DOC. OPERA/DISCIPLINA PROGR. REV.

RS3H 00 D 69 RH GE0002 001 A

Rev.	Descrizione	Redatto	Data	Verificato	Data	Approvato	Data	Autorizzato	Data
A	Emissione esecutiva	S. Romano	gen. 2020	F.M. Carli	gen. 2020	S. Vanfiori	gen. 2020	M. Comedini	gen. 2020



File: RS3H 00 D69 RH GE0002 001 A.docx

n. Elab.:113



DIRETTRICE FERROVIARIA MESSINA – CATANIA – PALERMO
NODO DI CATANIA

INTERRAMENTO LINEA PER IL PROLUNGAMENTO DELLA
PISTA DELL'AEROPORTO DI FONTANAROSSA E PER LA MESSA
A STI DEL TRATTO DI LINEA INTERESSATO.

CENSIMENTO DEI PUNTI D'ACQUA

COMMESSA	LOTTO	CODIFICA	DOCUMENTO	REV.	FOGLIO
RS3H	00	D69RH	GE 00 02 001	A	2 di 21

INDICE

1	PREMESSA	3
2	MONOGRAFIE.....	6

1 PREMESSA

Per poter ricostruire con maggior dettaglio l'andamento e le caratteristiche delle falde idriche presenti nell'area, nel corso dello studio si è provveduto ad acquisire tutte le informazioni disponibili relativamente ai punti d'acqua esistenti nel settore di intervento. Le emergenze sorgentizie risultano del tutto assenti, mentre le opere di captazione, pozzi, sono piuttosto diffuse anche se generalmente di scarsa rilevanza.

In particolare, all'interno dell'area di studio sono stati individuati n. 30 pozzi per il prelievo delle acque dal sottosuolo, ad uso prevalentemente irriguo e secondariamente ad uso idropotabile o industriale. Data l'inaccessibilità delle opere di captazione per l'ubicazione in proprietà private, non sono disponibili misure del livello piezometrico in foro.

Di seguito si riporta la tabella riassuntiva dei dati raccolti con indicazione dei principali dati tecnici relativi ad ogni singolo punto (Sigla, X e Y nel sistema di riferimento Monte Mario – Italy zone 2, tipo, data rilevamento, falda, profondità, località, note).

Sigla	Monte Mario/Italy 2		Tipo	Data rilevamento	Falda <i>m s.l.m.</i>	Profondità <i>m</i>	Località	Note
	X	Y						
Pz01	2523319	4145322	-	07/2019	-	-	Masseria Privitera	Non accessibile: personale non disponibile
Pz02	2524028	4145382	-	07/2019	-	-		Non accessibile: cancello chiuso, impianto abbandonato
Pz03	2523738	4145385	-	07/2019	-	-		Non accessibile: accesso negato
Pz04	2523513	4145442	-	07/2019	-	-		Non accessibile: personale non disponibile
Pz05	2524215	4145622	Pozzo trivellato	07/2019	-	60	Piano d'Archi	Pozzo sigillato non misurabile
Pz06	2523487	4145707	-	07/2019	-	-	Masseria Privitera	Non accessibile: proprietario non rintracciabile
Pz07	2523251	4145891	-	07/2019	-	-	Masseria Privitera	Non accessibile: proprietario non rintracciabile
Pz08	2524299	4146476	-	07/2019	-	-		Non accessibile: cancello chiuso
Pz09	2524268	4146499	Pozzo trivellato	07/2019	-	-	Bicocca	Non accessibile: cancello chiuso
Pz10	2523702	4146589	Pozzo trivellato	07/2019	-	-	Bicocca	Non accessibile: cancello chiuso e proprietario non rintracciabile

CENSIMENTO DEI PUNTI D'ACQUA

COMMESSA	LOTTO	CODIFICA	DOCUMENTO	REV.	FOGLIO
RS3H	00	D69RH	GE 00 02 001	A	4 di 21

Sigla	Monte Mario/Italy 2		Tipo	Data rilevamento	Falda <i>m s.l.m.</i>	Profondità <i>m</i>	Località	Note
	X	Y						
Pz11	2523834	4146730	Pozzo trivellato	07/2019		-	Bicocca	Non accessibile: cancello chiuso e proprietario non rintracciabile
Pz12	2523953	4146756	Pozzo trivellato	07/2019		-	Bicocca	Non accessibile: cancello chiuso e proprietario non rintracciabile
Pz13	2524025	4146980	Pozzo ordinario	07/2019		-	Bicocca	Non accessibile: cancello chiuso
Pz14	2524000	4147013	Pozzo ordinario	07/2019		10	Bicocca	Non accessibile: cancello chiuso
Pz15	2523620	4147027	Pozzo trivellato	07/2019		-	Bicocca	Non accessibile: cancello chiuso e proprietario non rintracciabile
Pz16	2524710	4147112		07/2019		-		Non accessibile
Pz17	2523666	4147143		07/2019		-	Masseria Scamacca	Non accessibile: accesso negato
Pz18	2525709	4147235	Pozzo trivellato	07/2019		40	Fontanarossa	Non accessibile: accesso negato per motivi di sicurezza
Pz19	2525125	4147302	Pozzo trivellato	07/2019		-	Fontanarossa	Non accessibile: cancello chiuso
Pz20	2523921	4147488		07/2019		-	Pigno	Non accessibile
Pz21	2525067	4147556	Pozzo trivellato	07/2019		18	Gelso Bianco	Accesso negato
Pz22	2525358	4147579	Pozzo trivellato	07/2019		-	Fontanarossa	Non accessibile
Pz23	2525072	4147606	Pozzo trivellato	07/2019		22	Gelso Bianco	Non accessibile: cancello chiuso
Pz24	2526464	4147619	Pozzo ordinario	07/2019		-	San Giuseppe La Rena	Accesso negato
Pz25	2526443	4147625	Pozzo trivellato	07/2019		-	San Giuseppe La Rena	Accesso negato
Pz26	2526420	4147632	Pozzo trivellato	07/2019		-	San Giuseppe La Rena	Accesso negato
Pz27	2526740	4147745	Pozzo ordinario	07/2019		5.15	San Giuseppe La Rena	Non accessibile: cancello chiuso
Pz28	2525164	4147884		07/2019		-		Non accessibile: cancello chiuso
Pz29	2526461	4147950	Pozzo	07/2019		-	San Giuseppe La Rena	Non accessibile: cancello chiuso



DIRETTRICE FERROVIARIA MESSINA – CATANIA – PALERMO
NODO DI CATANIA

INTERRAMENTO LINEA PER IL PROLUNGAMENTO DELLA
PISTA DELL'AEROPORTO DI FONTANAROSSA E PER LA MESSA
A STI DEL TRATTO DI LINEA INTERESSATO.

CENSIMENTO DEI PUNTI D'ACQUA

COMMESSA	LOTTO	CODIFICA	DOCUMENTO	REV.	FOGLIO
RS3H	00	D69RH	GE 00 02 001	A	5 di 21

Sigla	Monte Mario/Italy 2		Tipo	Data rilevamento	Falda <i>m s.l.m.</i>	Profondità <i>m</i>	Località	Note
	X	Y						
Pz30	2526457	4148003	Pozzo ordinario	07/2019	-	-	San Giuseppe La Rena	Non accessibile: cancello chiuso

Tabella 1 – Sintesi dei punti d'acqua censiti.



DIRETTRICE FERROVIARIA MESSINA – CATANIA – PALERMO
NODO DI CATANIA

INTERRAMENTO LINEA PER IL PROLUNGAMENTO DELLA
PISTA DELL'AEROPORTO DI FONTANAROSSA E PER LA MESSA
A STI DEL TRATTO DI LINEA INTERESSATO.

CENSIMENTO DEI PUNTI D'ACQUA

COMMESSA	LOTTO	CODIFICA	DOCUMENTO	REV.	FOGLIO
RS3H	00	D69RH	GE 00 02 001	A	6 di 21

2 MONOGRAFIE

Di seguito si riportano tutti i dati raccolti sintetizzati in apposite monografie con indicazione dei principali dati tecnici relativi ad ogni singolo punto (comune, località, tipologia, profondità, id, foglio IGM, tavoletta IGM, CTR, foglio/particella, data, liv. falda (m da p.c.), liv. falda (m s.l.m.), Monte Mario/Italy zone 2 (3004), pk, distanza (m), note, ubicazione, documentazione fotografica).

I punti di rilievo, individuati da un codice numerico univoco, sono inoltre riportati nella Carta idrogeologica e profilo idrogeologico in scala 1:5000/500 (cfr. RS3H 00 D69 L5 GE0002 001-3).

CENSIMENTO DEI PUNTI D'ACQUA

COMMESSA	LOTTO	CODIFICA	DOCUMENTO	REV.	FOGLIO
RS3H	00	D69RH	GE 00 02 001	A	7 di 21

comune	località		tipologia	profondità	id	
Catania	Masseria Privitera		-	-	Pz01	
foglio IGM	tavoletta IGM	CTR	foglio/particella	data	liv. falda (m da p.c.)	liv. falda (m s.l.m.)
270	270-II-NO	634090	-	lug-19	-	-
Monte Mario/Italy zone 2 (3004)		pk PA-CT	distanza (m)	note		
2523318.76 - 4145322.12		0+123	213 dx	Non accessibile: personale non disponibile		

ubicazione



documentazione fotografica




comune	località		tipologia	profondità	id	
Catania			-	-	Pz02	
foglio IGM	tavoletta IGM	CTR	foglio/particella	data	liv. falda (m da p.c.)	liv. falda (m s.l.m.)
270	270-II-NO	634090	-	lug-19	-	-
Monte Mario/Italy zone 2 (3004)		pk PA-CT	distanza (m)	note		
2524028.31 - 4145382.29		0+594	521 dx	Non accessibile: cancello chiuso, impianto abbandonato		

ubicazione



documentazione fotografica

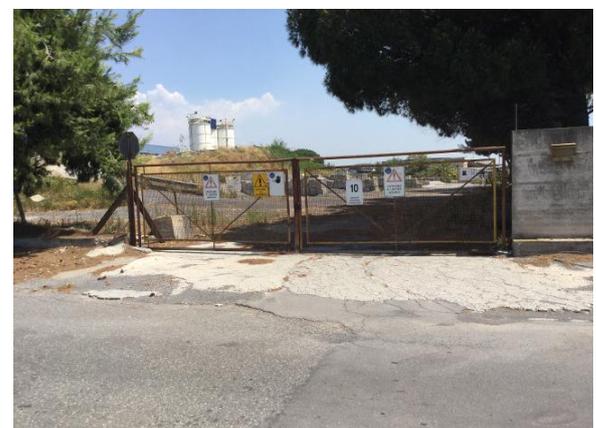

CENSIMENTO DEI PUNTI D'ACQUA

COMMESSA	LOTTO	CODIFICA	DOCUMENTO	REV.	FOGLIO
RS3H	00	D69RH	GE 00 02 001	A	8 di 21

comune	località	tipologia	profondità	id		
Catania		-	-	Pz03		
foglio IGM	tavoletta IGM	CTR	foglio/particella	data	liv. falda (m da p.c.)	liv. falda (m s.l.m.)
270	270-II-NO	634090	-	lug-19	-	-
Monte Mario/Italy zone 2 (3004)		pk PA-CT	distanza (m)	note		
2523737.94 - 4145384.64		0+440	336 dx	Non accessibile: accesso negato		

ubicazione




documentazione fotografica



comune	località	tipologia	profondità	id		
Catania		-	-	Pz04		
foglio IGM	tavoletta IGM	CTR	foglio/particella	data	liv. falda (m da p.c.)	liv. falda (m s.l.m.)
270	270-II-NO	634090	-	lug-19	-	-
Monte Mario/Italy zone 2 (3004)		pk PA-CT	distanza (m)	note		
2523512.80 - 4145442.10		0+310	171 dx	Non accessibile: personale non disponibile		

ubicazione

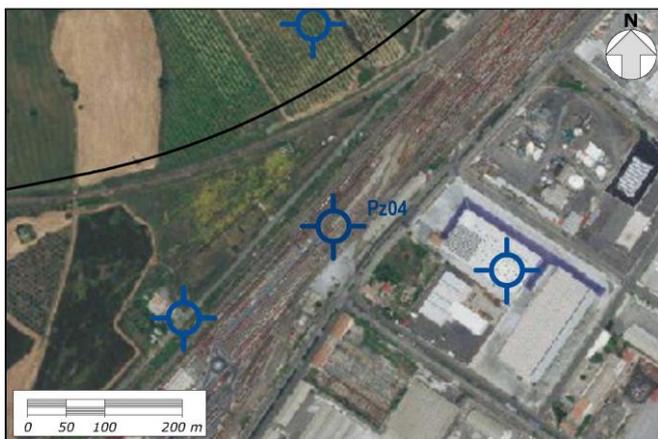


documentazione fotografica



CENSIMENTO DEI PUNTI D'ACQUA

COMMESSA	LOTTO	CODIFICA	DOCUMENTO	REV.	FOGLIO
RS3H	00	D69RH	GE 00 02 001	A	9 di 21

comune	località		tipologia	profondità	id	
Catania	Piano d'Arci		Pozzo trivellato	60.00 m	Pz05	
foglio IGM	tavoletta IGM	CTR	foglio/particella	data	liv. falda (m da p.c.)	liv. falda (m s.l.m.)
270	270-II-NO	634090	40/566	lug-19	-	-
Monte Mario/Italy zone 2 (3004)		pk PA-CT	distanza (m)	note		
2524215.00 - 4145622.00		0+792	510 dx	Pozzo sigillato non misurabile		
ubicazione			documentazione fotografica			
						

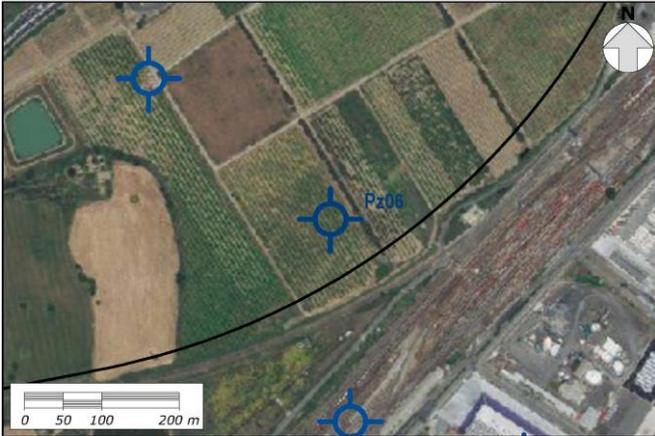
comune	località		tipologia	profondità	id	
Catania	Masseria Privitera		-	-	Pz06	
foglio IGM	tavoletta IGM	CTR	foglio/particella	data	liv. falda (m da p.c.)	liv. falda (m s.l.m.)
270	270-II-NO	634090	-	lug-19	-	-
Monte Mario/Italy zone 2 (3004)		pk PA-CT	distanza (m)	note		
2523486.69 - 4145707.02		0+414	72 sx	Non accessibile: proprietario non rintracciabile		
ubicazione			documentazione fotografica			
						

CENSIMENTO DEI PUNTI D'ACQUA

COMMESSA	LOTTO	CODIFICA	DOCUMENTO	REV.	FOGLIO
RS3H	00	D69RH	GE 00 02 001	A	10 di 21

comune	località	tipologia	profondità	id		
Catania	Masseria Privitera	-	-	Pz07		
foglio IGM	tavoletta IGM	CTR	foglio/particella	data	liv. falda (m da p.c.)	liv. falda (m s.l.m.)
270	270-II-NO	634090	-	lug-19	-	-
Monte Mario/Italy zone 2 (3004)		pk PA-CT	distanza (m)	note		
2523251.17 - 4145891.47		0+260	347 sx	Non accessibile: proprietario non rintracciabile		

ubicazione

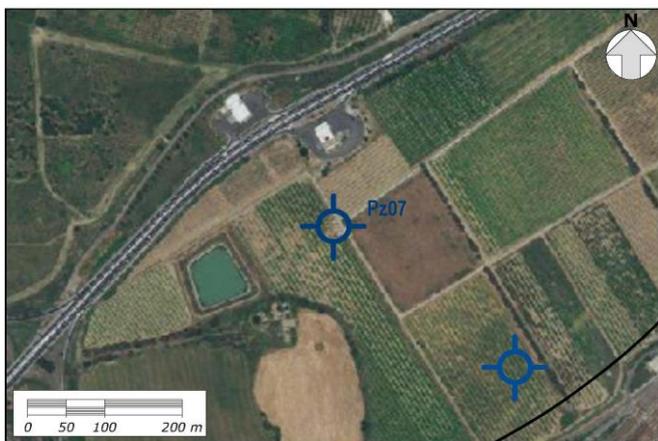


documentazione fotografica



comune	località	tipologia	profondità	id		
Catania		-	-	Pz08		
foglio IGM	tavoletta IGM	CTR	foglio/particella	data	liv. falda (m da p.c.)	liv. falda (m s.l.m.)
270	270-II-NO	634090	-	lug-19	-	-
Monte Mario/Italy zone 2 (3004)		pk PA-CT	distanza (m)	note		
2524299.31 - 4146476.43		1+564	48 dx	Non accessibile: cancello chiuso		

ubicazione

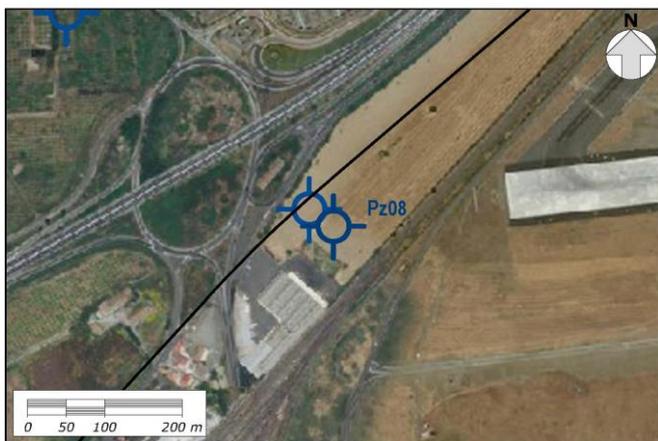

documentazione fotografica




CENSIMENTO DEI PUNTI D'ACQUA

COMMESSA	LOTTO	CODIFICA	DOCUMENTO	REV.	FOGLIO
RS3H	00	D69RH	GE 00 02 001	A	11 di 21

comune	località	tipologia	profondità	id		
Catania	Bicocca	Pozzo trivellato	-	Pz09		
foglio IGM	tavoletta IGM	CTR	foglio/particella	data	liv. falda (m da p.c.)	liv. falda (m s.l.m.)
270	270-II-NO	634090	40/568 ex 96	lug-19	-	-
Monte Mario/Italy zone 2 (3004)		pk PA-CT	distanza (m)	note		
2524268.00 - 4146499.00		1+555	11 dx	Non accessibile: cancello chiuso		

ubicazione

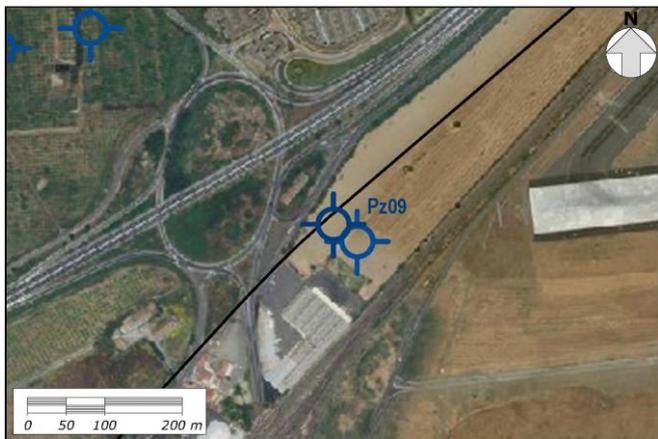


documentazione fotografica



comune	località	tipologia	profondità	id		
Catania	Bicocca	Pozzo trivellato	-	Pz10		
foglio IGM	tavoletta IGM	CTR	foglio/particella	data	liv. falda (m da p.c.)	liv. falda (m s.l.m.)
270	270-II-NO	634090	40/239	lug-19	-	-
Monte Mario/Italy zone 2 (3004)		pk PA-CT	distanza (m)	note		
2523702.00 - 4146589.00		1+257	455 sx	Non accessibile: cancello chiuso e proprietario non rintracciabile		

ubicazione

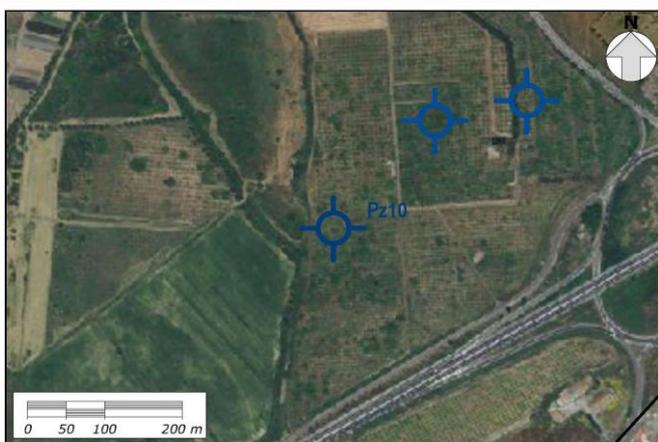

documentazione fotografica



CENSIMENTO DEI PUNTI D'ACQUA

COMMESSA	LOTTO	CODIFICA	DOCUMENTO	REV.	FOGLIO
RS3H	00	D69RH	GE 00 02 001	A	12 di 21

comune	località	tipologia	profondità	id		
Catania	Bicocca	Pozzo trivellato	-	Pz11		
foglio IGM	tavoletta IGM	CTR	foglio/particella	data	liv. falda (m da p.c.)	liv. falda (m s.l.m.)
270	270-II-NO	634090	40/14	lug-19	-	-
Monte Mario/Italy zone 2 (3004)	pk PA-CT	distanza (m)	note			
2523834.00 - 4146730.00	1+410	453 sx	Non accessibile: cancello chiuso e proprietario non rintracciabile			
ubicazione		documentazione fotografica				
						

comune	località	tipologia	profondità	id		
Catania	Bicocca	Pozzo trivellato	-	Pz12		
foglio IGM	tavoletta IGM	CTR	foglio/particella	data	liv. falda (m da p.c.)	liv. falda (m s.l.m.)
270	270-II-NO	634090	40/166	lug-19	-	-
Monte Mario/Italy zone 2 (3004)	pk PA-CT	distanza (m)	note			
2523953.00 - 4146756.00	1+489	390 sx	Non accessibile: cancello chiuso e proprietario non rintracciabile			
ubicazione		documentazione fotografica				
						

CENSIMENTO DEI PUNTI D'ACQUA

COMMESSA	LOTTO	CODIFICA	DOCUMENTO	REV.	FOGLIO
RS3H	00	D69RH	GE 00 02 001	A	13 di 21

comune	località	tipologia	profondità	id		
Catania	Bicocca	Pozzo ordinario	-	Pz13		
foglio IGM	tavoletta IGM	CTR	foglio/particella	data	liv. falda (m da p.c.)	liv. falda (m s.l.m.)
270	270-II-NO	634090	40/16	lug-19	-	-
Monte Mario/Italy zone 2 (3004)	pk PA-CT	distanza (m)	note			
2524025.00 - 4146980.00	1+686	512 sx	Non accessibile: cancello chiuso			

ubicazione



documentazione fotografica



comune	località	tipologia	profondità	id		
Catania	Bicocca	Pozzo ordinario	10.00 m	Pz14		
foglio IGM	tavoletta IGM	CTR	foglio/particella	data	liv. falda (m da p.c.)	liv. falda (m s.l.m.)
270	270-II-NO	634090	40/234	lug-19	-	-
Monte Mario/Italy zone 2 (3004)	pk PA-CT	distanza (m)	note			
2524000.00 - 4147013.00	1+686	553 sx	Non accessibile: cancello chiuso			

ubicazione



documentazione fotografica



CENSIMENTO DEI PUNTI D'ACQUA

COMMESSA	LOTTO	CODIFICA	DOCUMENTO	REV.	FOGLIO
RS3H	00	D69RH	GE 00 02 001	A	14 di 21

comune	località	tipologia	profondità	id		
Catania	Bicocca	Pozzo trivellato	-	Pz15		
foglio IGM	tavoletta IGM	CTR	foglio/particella	data	liv. falda (m da p.c.)	liv. falda (m s.l.m.)
270	270-II-NO	634090	40/254	lug-19	-	-
Monte Mario/Italy zone 2 (3004)		pk PA-CT	distanza (m)	note		
2523620.00 - 4147027.00		1+449	815 sx	Non accessibile: cancello chiuso e proprietario non rintracciabile		
ubicazione				documentazione fotografica		
						

comune	località	tipologia	profondità	id		
Catania			-	Pz16		
foglio IGM	tavoletta IGM	CTR	foglio/particella	data	liv. falda (m da p.c.)	liv. falda (m s.l.m.)
270	270-II-NO	634090	-	lug-19	-	-
Monte Mario/Italy zone 2 (3004)		pk PA-CT	distanza (m)	note		
2524710.40 - 4147112.06		2+291	163 sx	Non accessibile		
ubicazione				documentazione fotografica		
				<p>non disponibile</p>		

CENSIMENTO DEI PUNTI D'ACQUA

COMMESSA	LOTTO	CODIFICA	DOCUMENTO	REV.	FOGLIO
RS3H	00	D69RH	GE 00 02 001	A	15 di 21

comune	località		tipologia	profondità	id	
Catania	Masseria Scamacca			-	Pz17	
foglio IGM	tavoletta IGM	CTR	foglio/particella	data	liv. falda (m da p.c.)	liv. falda (m s.l.m.)
270	270-II-NO	634090	-	lug-19	-	-
Monte Mario/Italy zone 2 (3004)		pk PA-CT	distanza (m)	note		
2523665.67 - 4147143.29		1+526	870 sx	Non accessibile: accesso negato		
ubicazione			documentazione fotografica			
						

comune	località		tipologia	profondità	id	
Catania	Fontanarossa		Pozzo trivellato	40.00 m	Pz18	
foglio IGM	tavoletta IGM	CTR	foglio/particella	data	liv. falda (m da p.c.)	liv. falda (m s.l.m.)
270	270-II-NO	634090	40/367	lug-19	-	-
Monte Mario/Italy zone 2 (3004)		pk stazione	distanza (m)	note		
2525709.00 - 4147235.00		0+371	458 dx	Non accessibile: accesso negato per motivi di sicurezza		
ubicazione			documentazione fotografica			
						

CENSIMENTO DEI PUNTI D'ACQUA

COMMESSA	LOTTO	CODIFICA	DOCUMENTO	REV.	FOGLIO
RS3H	00	D69RH	GE 00 02 001	A	16 di 21

comune	località		tipologia	profondità	id	
Catania	Fontanarossa		Pozzo trivellato	-	Pz19	
foglio IGM	tavoletta IGM	CTR	foglio/particella	data	liv. falda (m da p.c.)	liv. falda (m s.l.m.)
270	270-II-NO	634090	40/56	lug-19	-	-
Monte Mario/Italy zone 2 (3004)		pk stazione	distanza (m)	note		
2525125.00 - 4147302.00		0+028	20 sx	Non accessibile: cancello chiuso		
ubicazione			documentazione fotografica			
						


comune	località		tipologia	profondità	id	
Catania	Pigno			-	Pz20	
foglio IGM	tavoletta IGM	CTR	foglio/particella	data	liv. falda (m da p.c.)	liv. falda (m s.l.m.)
270	270-II-NO	634090	-	lug-19	-	-
Monte Mario/Italy zone 2 (3004)		pk PA-CT	distanza (m)	note		
2523920.51 - 4147487.55		1+940	964 sx	Non accessibile		
ubicazione			documentazione fotografica			
			<p style="text-align: center;">non disponibile</p>			

CENSIMENTO DEI PUNTI D'ACQUA

COMMESSA	LOTTO	CODIFICA	DOCUMENTO	REV.	FOGLIO
RS3H	00	D69RH	GE 00 02 001	A	17 di 21

comune	località	tipologia	profondità	id		
Catania	Gelso Bianco	Pozzo trivellato	18.00 m	Pz21		
foglio IGM	tavoletta IGM	CTR	foglio/particella	data	liv. falda (m da p.c.)	liv. falda (m s.l.m.)
270	270-II-NO	634090	40/60	lug-19	-	-
Monte Mario/Italy zone 2 (3004)		pk stazione	distanza (m)	note		
2525067.00 - 4147556.00		0+177	233 sx	Accesso negato		

ubicazione

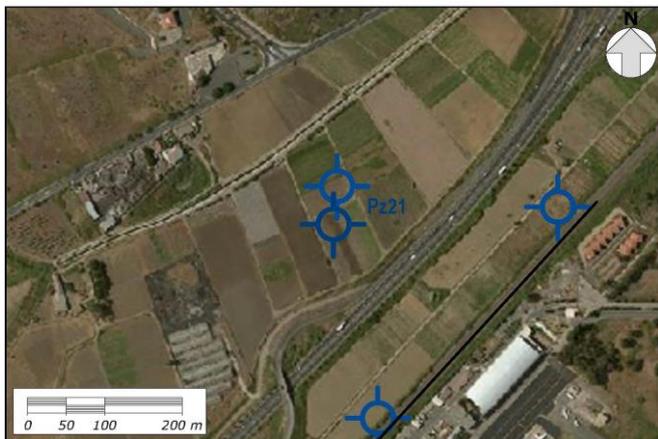

documentazione fotografica



comune	località	tipologia	profondità	id		
Catania	Fontanarossa	Pozzo trivellato	-	Pz22		
foglio IGM	tavoletta IGM	CTR	foglio/particella	data	liv. falda (m da p.c.)	liv. falda (m s.l.m.)
270	270-II-NO	634090	40/178	lug-19	-	-
Monte Mario/Italy zone 2 (3004)		pk stazione	distanza (m)	note		
2525358.00 - 4147579.00		0+390	33 sx	Non accessibile		

ubicazione



documentazione fotografica




CENSIMENTO DEI PUNTI D'ACQUA

COMMESSA	LOTTO	CODIFICA	DOCUMENTO	REV.	FOGLIO
RS3H	00	D69RH	GE 00 02 001	A	18 di 21

comune	località	tipologia	profondità	id		
Catania	Gelso Bianco	Pozzo trivellato	22.00 m	Pz23		
foglio IGM	tavoletta IGM	CTR	foglio/particella	data	liv. falda (m da p.c.)	liv. falda (m s.l.m.)
270	270-II-NO	634090	40/60	lug-19	-	-
Monte Mario/Italy zone 2 (3004)		pk stazione	distanza (m)	note		
2525072.00 - 4147606.00		0+217	263 sx	Non accessibile: cancello chiuso		

ubicazione

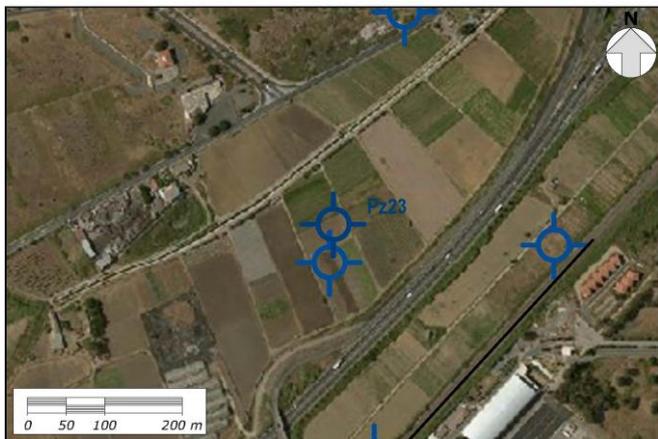

documentazione fotografica



comune	località	tipologia	profondità	id		
Catania	San Giuseppe La Rena	Pozzo ordinario	-	Pz24		
foglio IGM	tavoletta IGM	CTR	foglio/particella	data	liv. falda (m da p.c.)	liv. falda (m s.l.m.)
270	270-II-NO	634090	39/545	lug-19	-	-
Monte Mario/Italy zone 2 (3004)		pk stazione	distanza (m)	note		
2526464.00 - 4147619.00		1+163	759 dx	Accesso negato		

ubicazione



documentazione fotografica



CENSIMENTO DEI PUNTI D'ACQUA

COMMESSA	LOTTO	CODIFICA	DOCUMENTO	REV.	FOGLIO
RS3H	00	D69RH	GE 00 02 001	A	19 di 21

comune	località	tipologia	profondità	id		
Catania	San Giuseppe La Rena	Pozzo trivellato	-	Pz25		
foglio IGM	tavoletta IGM	CTR	foglio/particella	data	liv. falda (m da p.c.)	liv. falda (m s.l.m.)
270	270-II-NO	634090	39/545	lug-19	-	-
Monte Mario/Italy zone 2 (3004)	pk stazione	distanza (m)	note			
2526443.00 - 4147625.00	1+153	739 dx	Accesso negato			

ubicazione



documentazione fotografica



comune	località	tipologia	profondità	id		
Catania	San Giuseppe La Rena	Pozzo trivellato	-	Pz26		
foglio IGM	tavoletta IGM	CTR	foglio/particella	data	liv. falda (m da p.c.)	liv. falda (m s.l.m.)
270	270-II-NO	634090	39/545	lug-19	-	-
Monte Mario/Italy zone 2 (3004)	pk stazione	distanza (m)	note			
2526420.00 - 4147632.00	1+143	717 dx	Accesso negato			

ubicazione



documentazione fotografica




CENSIMENTO DEI PUNTI D'ACQUA

COMMESSA	LOTTO	CODIFICA	DOCUMENTO	REV.	FOGLIO
RS3H	00	D69RH	GE 00 02 001	A	20 di 21

comune	località	tipologia	profondità	id		
Catania	San Giuseppe La Rena	Pozzo ordinario	5.15 m	Pz27		
foglio IGM	tavoletta IGM	CTR	foglio/particella	data	liv. falda (m da p.c.)	liv. falda (m s.l.m.)
270	270-II-NO	634090	39/630	lug-19	-	-
Monte Mario/Italy zone 2 (3004)		pk	distanza (m)	note		
2526740.00 - 4147745.00		-	-	Non accessibile: cancello chiuso		

ubicazione

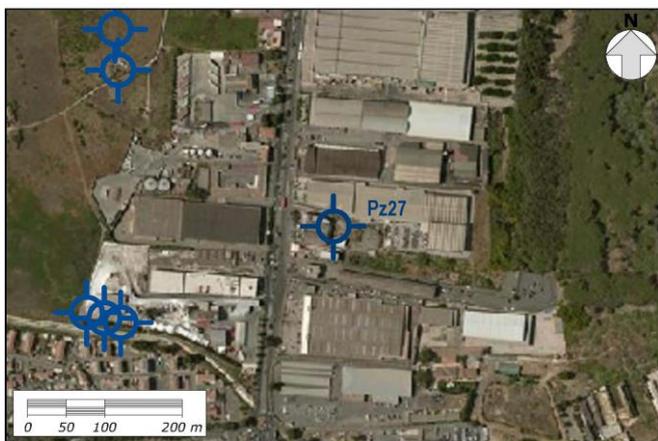

documentazione fotografica



comune	località	tipologia	profondità	id		
Catania			-	Pz28		
foglio IGM	tavoletta IGM	CTR	foglio/particella	data	liv. falda (m da p.c.)	liv. falda (m s.l.m.)
270	270-II-NO	634090	-	lug-19	-	-
Monte Mario/Italy zone 2 (3004)		pk stazione	distanza (m)	note		
2525164.31 - 4147884.35		0+486	382 sx	Non accessibile: cancello chiuso		

ubicazione



documentazione fotografica



CENSIMENTO DEI PUNTI D'ACQUA

COMMESSA	LOTTO	CODIFICA	DOCUMENTO	REV.	FOGLIO
RS3H	00	D69RH	GE 00 02 001	A	21 di 21

comune	località			tipologia	profondità	id
Catania	San Giuseppe La Rena			Pozzo ?	-	Pz29
foglio IGM	tavoletta IGM	CTR	foglio/particella	data	liv. falda (m da p.c.)	liv. falda (m s.l.m.)
270	270-II-NO	634090	39/46	lug-19	-	-
Monte Mario/Italy zone 2 (3004)		pk	distanza (m)	note		
2526461.00 - 4147950.00		-	-	Non accessibile: cancello chiuso		
ubicazione				documentazione fotografica		
						

comune	località			tipologia	profondità	id
Catania	San Giuseppe La Rena			Pozzo ordinario	-	Pz30
foglio IGM	tavoletta IGM	CTR	foglio/particella	data	liv. falda (m da p.c.)	liv. falda (m s.l.m.)
270	270-II-NO	634090	39/45	lug-19	-	-
Monte Mario/Italy zone 2 (3004)		pk	distanza (m)	note		
2526457.00 - 4148003.00		-	-	Non accessibile: cancello chiuso		
ubicazione				documentazione fotografica		
						