

Il presente disegno e' di proprieta' aziendale - La Societa' tutelera' i propri diritti a termine di legge.



COROGRAFIA Scala 1:400.000

00	30-04-12	EMISSIONE	AGUZZI	FRASSINELLI	MONTONI
INDICE	DATA	R E V I S I O N I		ELABORATO	VERIFICATO
 SNAM RETE GAS		 ENGINEERING AND CONSULTING		Dis. P01395-PPL-DW-100-030	
Metanodotto: METANODOTTO: AGRIGENTO-PIAZZA ARMERINA VARIANTI DI TRACCIATO DN 1200 (48"), DP 75 bar		Fg. 1 di 4		Comm. NR/08247	
		INDICE		00	
		Scala		1 : 10000	
		OPERE DI MITIGAZIONE E DI RIPRISTINO		Sostituisce il Sostituito dal	

OPERE DI MITIGAZIONE E RIPRISTINO

Foglio
2
di 4

Scala
1:10000




P01395-ENV-DW-000-383

METANODOTTO: AGRIGENTO-PIAZZA ARMERINA - VARIANTI DI TRACCIATO
DN 1200 (48"), DP 75 bar

OPERE DI MITIGAZIONE E RIPRISTINO

						Foglio 3 di 4 Scala 1:10000	
00	30-04-12	EMISSIONE		AGUZZI	FRASSINELL		MONTONI
INDICE	DATA	R E V I S I O N I		ELABORATO	VERIFICATO		APPROVATO
 SNAM RETE GAS				Dis. P01395-PPL-DW-100-030			
				Comm. NR/08247			

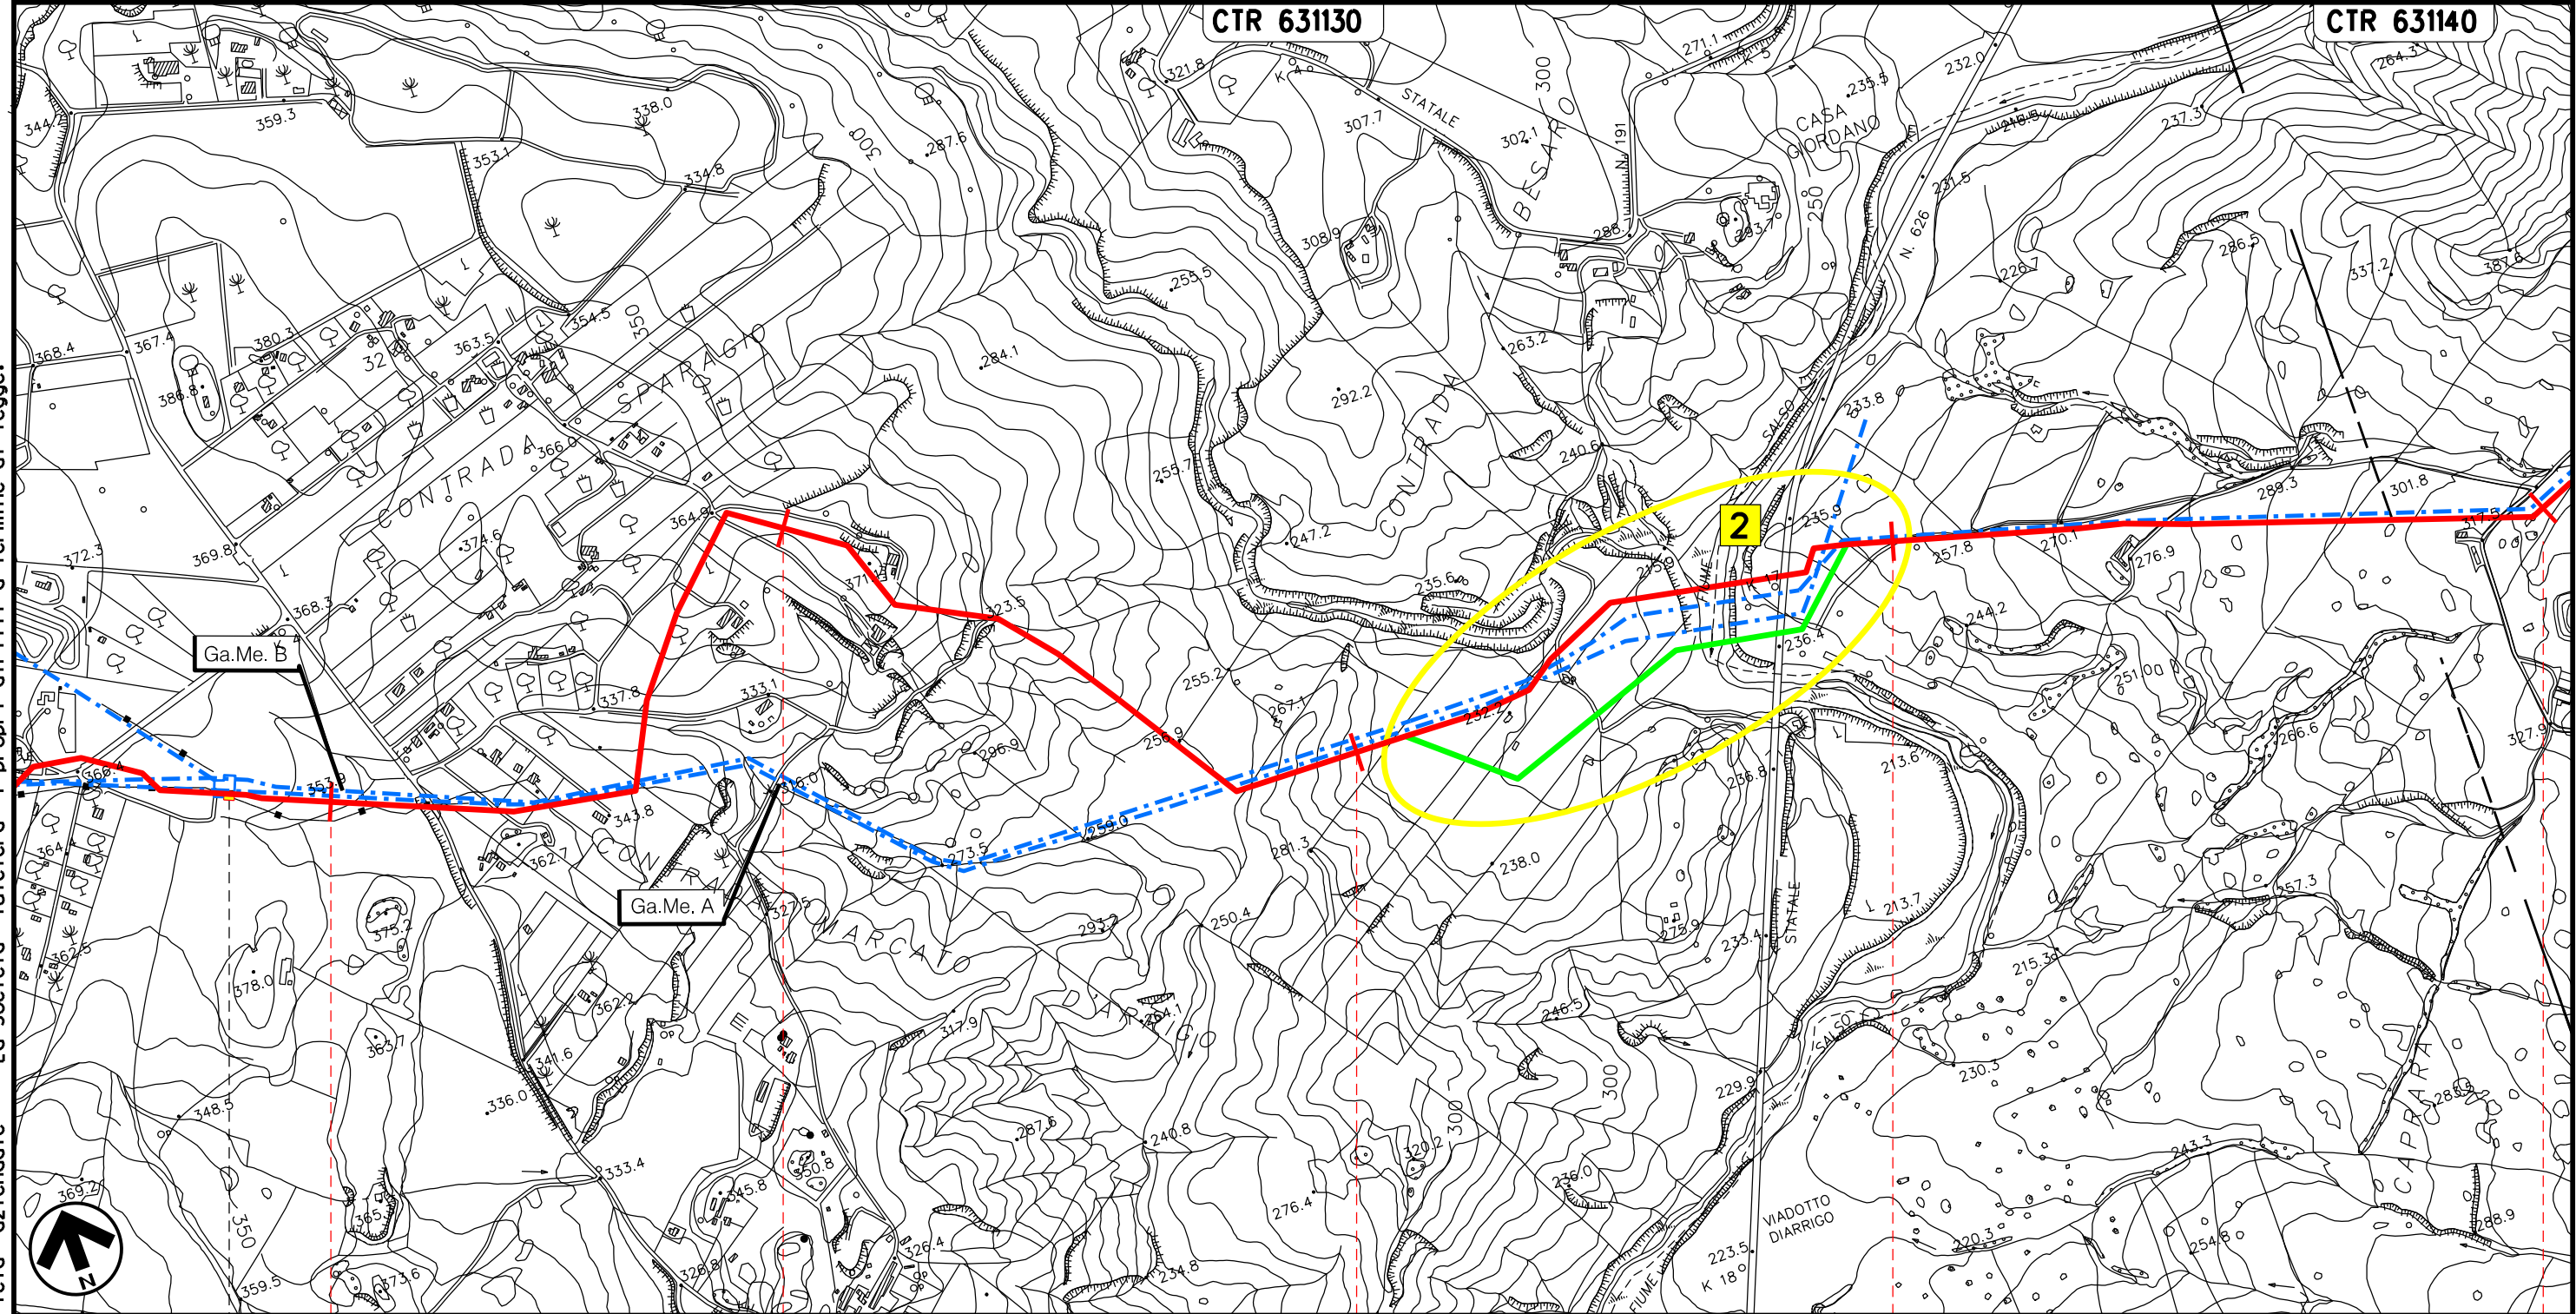


56 57 58 59 60

CALTANISSETTA

PIETRAPERZIA

CALTANISSETTA

ENNA

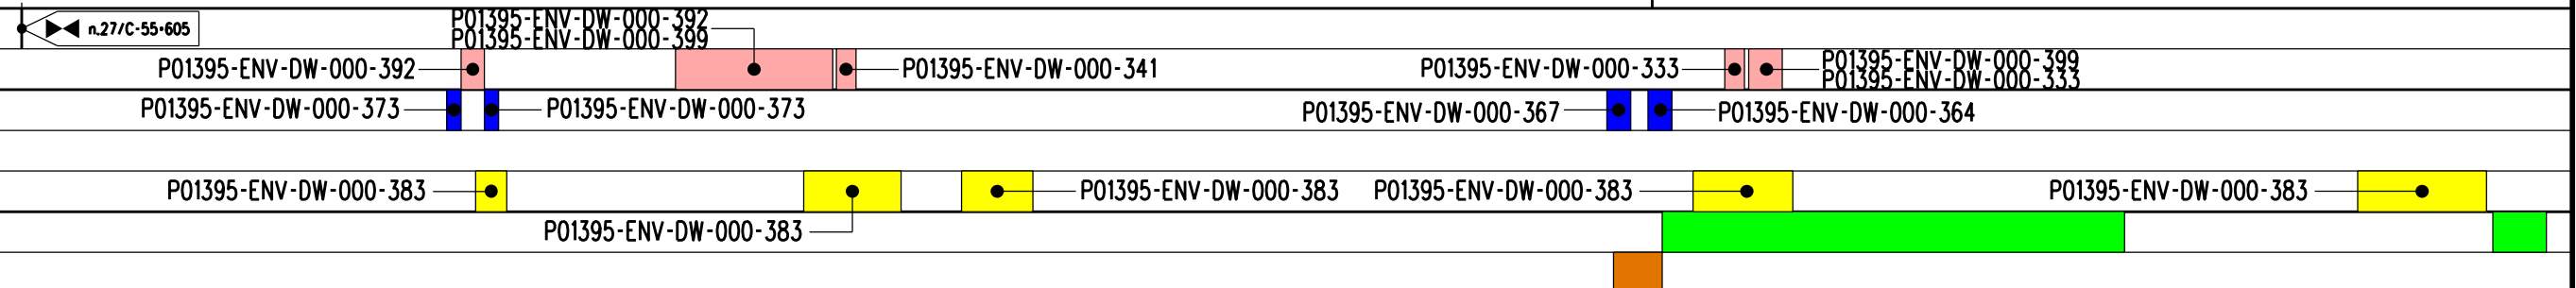

Il presente disegno e' di proprieta' aziendale - La Societa' tutelera' i propri diritti a termine di legge.

Il presente disegno è di proprietà aziendale - La Società tutela i propri diritti a termine di legge.

METANODOTTO: AGRIGENTO-PIAZZA ARMERINA – VARIANTI DI TRACCIATO DN 1200 (48”), DP 75 bar							Foglio 4 di 4 Scala 1:10000		
	00	30-04-12	EMISSIONE			AGUZZI		FRASSINELL	MONTONI
	INDICE	DATA	R E V I S I O N I			ELABORATO		VERIFICATO	APPROVATO
OPERE DI MITIGAZIONE E RIPRISTINO	 SNAM RETE GAS				Dis. P01395-PPL-DW-100-030			Scala 1:10000	
					Comm. NR/08247				

LEGENDA

SIMBOLOGIA CARTOGRAFICA

- Metanodotto in progetto
- Varianti di tracciato
- Metanodotti in esercizio
- Metanodotti da porre fuori esercizio e recuperare
- Aree impianti stacco-terminale in progetto
- Aree impianti stacco-terminale esistenti
- Piazzola di stoccaggio tubazioni
- Strada di accesso all'impianto
- Adeguamento strade esistenti
- Limite sovrapposizione fogli
- Altre condotte di terzi
- Altri metanodotti in progetto
- Gallerie, Tunnel, Mini-Microtunnel, Raise Boring e T.O.C.
- Impianti di linea in progetto
- Impianti di linea su rete in esercizio
- Impianti di linea da porre fuori esercizio e recuperare
- Depositi temporanei
- Strade di accesso provvisorio

SIMBOLOGIA MECCANICA

- Punto di intercettazione di linea (P.I.L.)
- Punto di intercettazione di derivazione importante (P.I.D.I.)
- Punto di intercettazione di derivazione semplice con stacco da P.I.L. (P.I.D.S.)
- Punto di intercettazione e derivazione semplice con stacco da Linea (P.I.D.S.)
- Punto di intercettazione con discaggio di allacciamento (P.I.D.A.)
- Punto predisposto per il discaggio di allacciamento (P.P.D.A.)
- Punto di sezionamento elettrico terminale (P.S.E.T.)
- Stazione predisposta per lancio e ricevimento PIG
- Impianto di riduzione/regolazione della pressione

SIMBOLOGIA TEMATICA (planimetria x ministero)

- Opere di sostegno /consolidamento
- Opere di regimazione idraulica
- Opere di regimazione delle acque superficiali
- Opere di drenaggio
- Inerbimenti
- Piantagioni

Progressiva chilometrica	N.	
Comuni		
Province		
Impianti		
Opere di sostegno /consolidamento		
Opere di regimazione	idraulica	
Opere di drenaggio	acque superficiali	
Inerbimenti		
Piantagioni		