

Il presente disegno e' di proprieta' aziendale - La Societa' tutelera' i propri diritti a termine di legge.



COROGRAFIA Scala 1:400.000


00	30-04-12	EMISSIONE	AGUZZI	CECCONI	MONTONI		
INDICE	DATA	R E V I S I O N I			ELABORATO	VERIFICATO	APPROVATO
						Dis. P01395-ENV-DW-100-010	
						Fg. 1 di 4	
Metanodotto:			METANODOTTO: AGRIGENTO-PIAZZA ARMERINA			Comm. NR/08247	
			VARIANTI DI TRACCIATO			INDICE	
			DN 1200 (48"), DP 75 bar			00	
			AEROFOTOGRAMMETRIA			Scala 1:10000	
						Sostituisce il .....	
						Sostituito dal .....	

METANODOTTO: AGRIGENTO-PIAZZA ARMERINA - VARIANTI DI TRACCIATO

DN 1200 (48"), DP 75 bar

AEROFOTOGRAMMETRIA

00	30-04-12	EMISSIONE	AGUZZI	CECCONI	MONTONI	Foglio
INDICE	DATA	R E V I S I O N I	ELABORATO	VERIFICATO	APPROVATO	2
						Dis. P01395-ENV-DW-100-010
			Comm. NR/08247			di 4
						Scala 1:10000

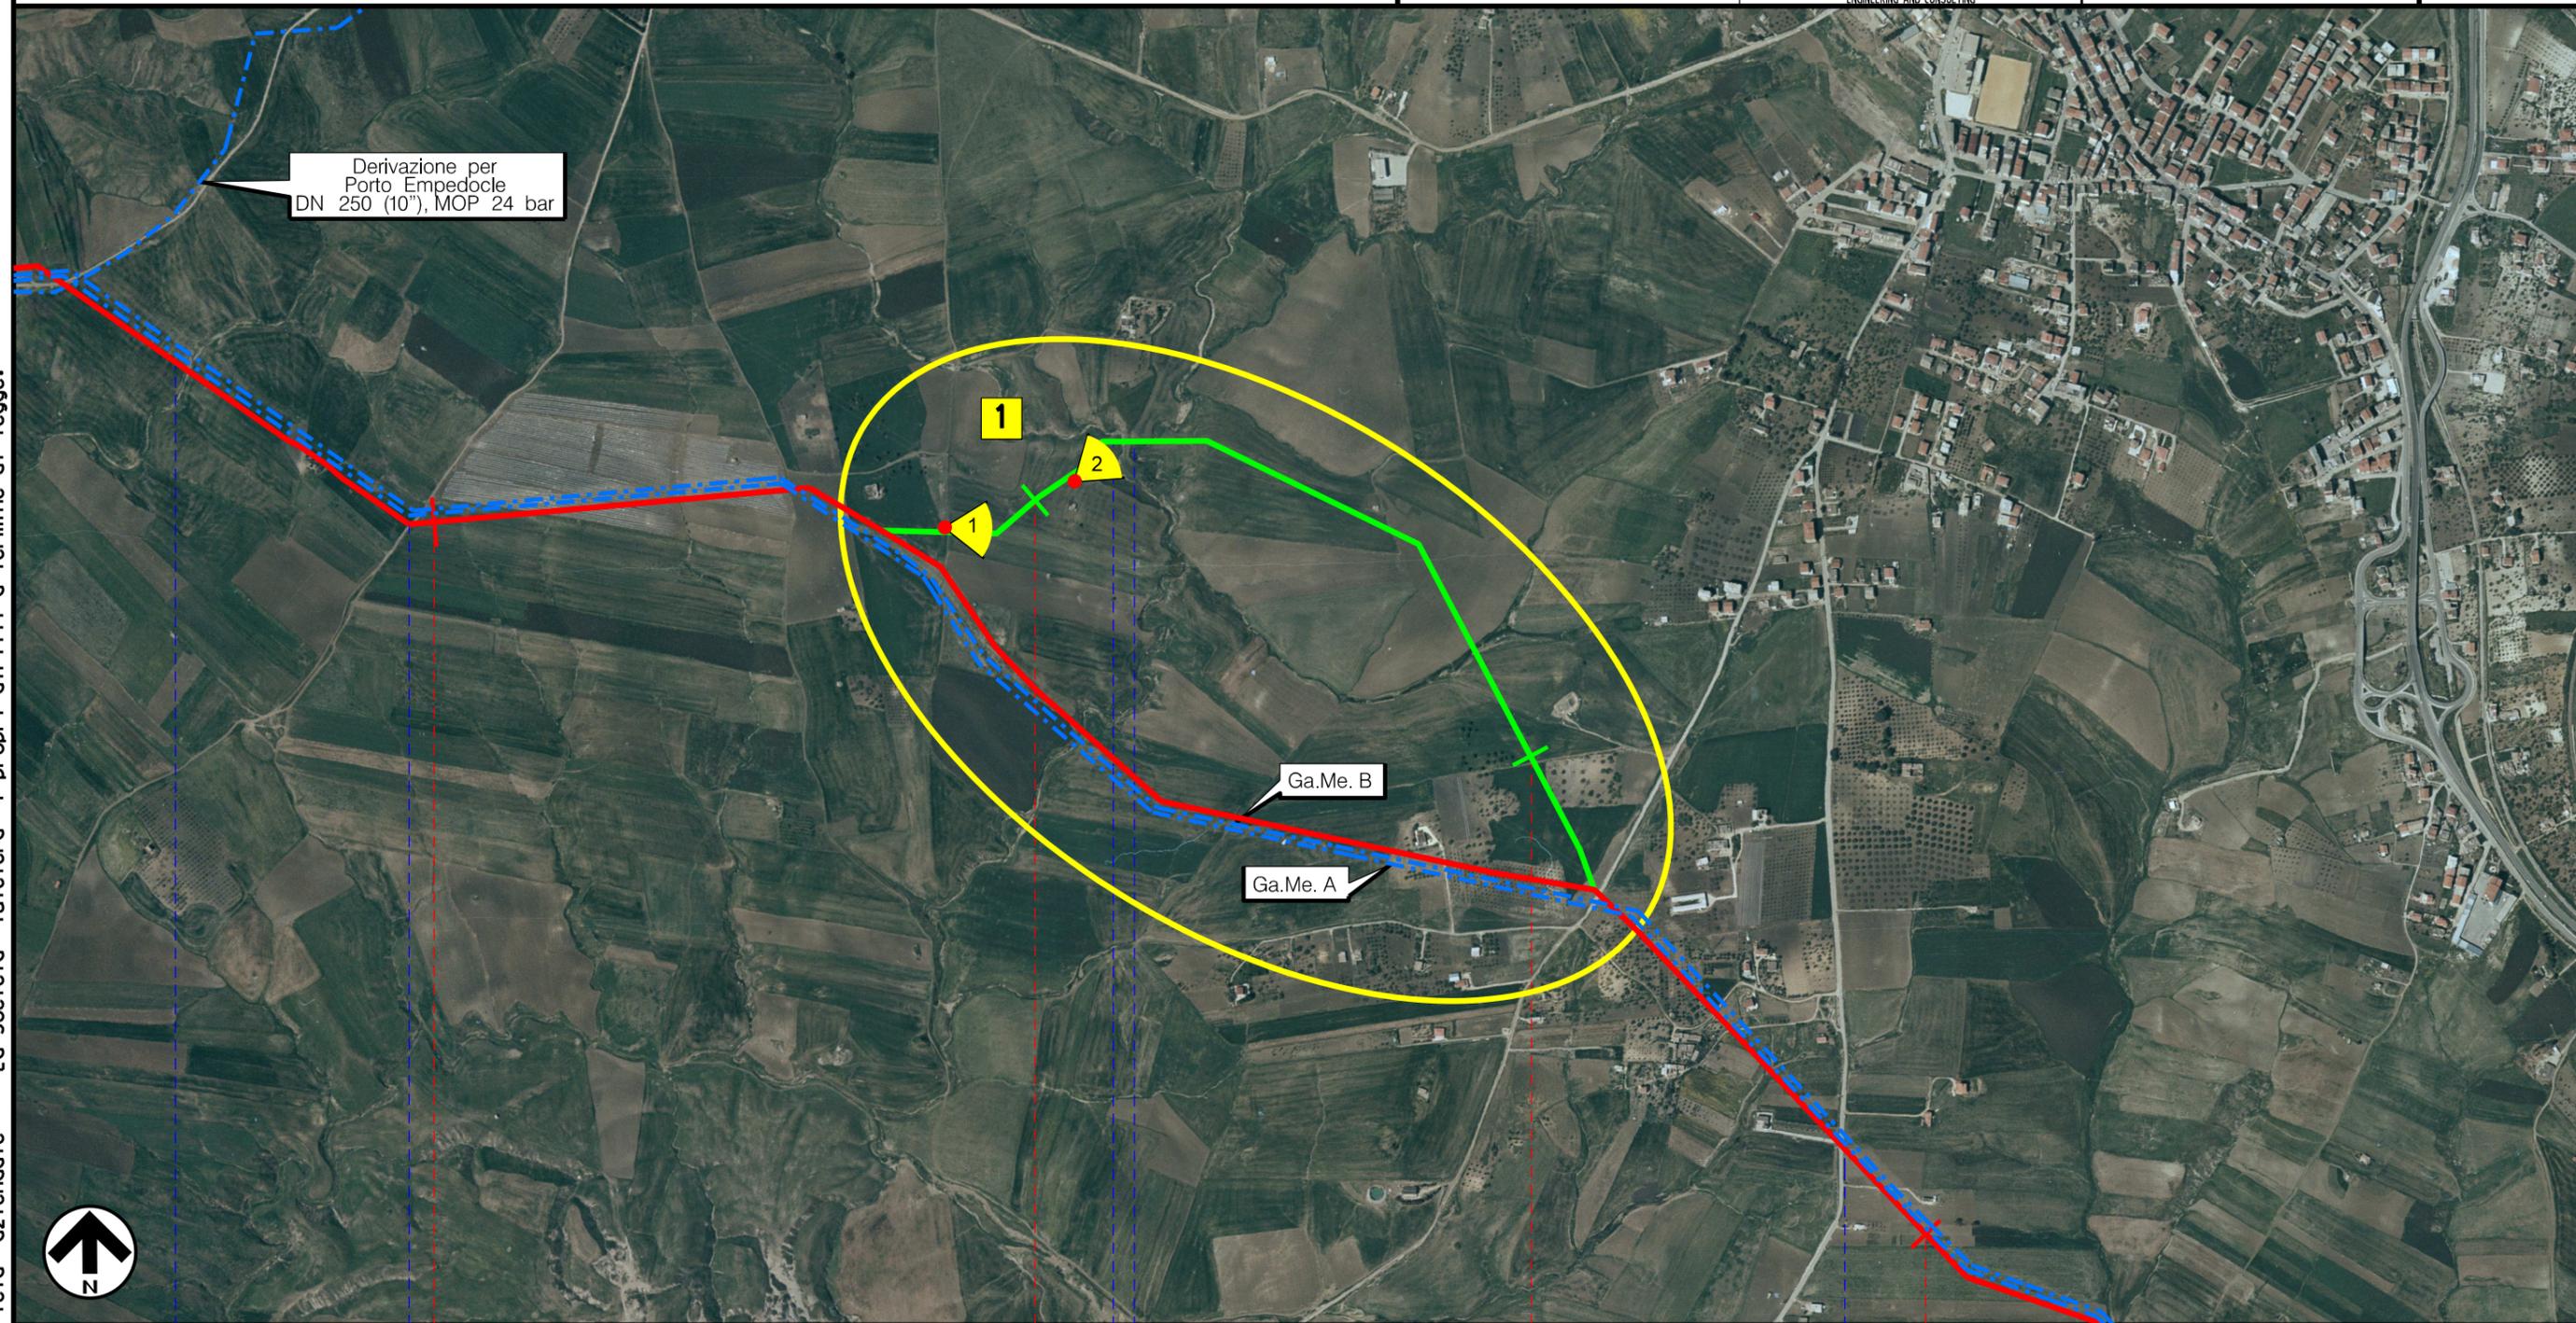


Il presente disegno e' di proprieta' aziendale - La Societa' tutelera' i propri diritti a termine di legge.

	10		11		12		13
	ARAGONA						
	AGRIGENTO						
	Fosso senza nome	Regia Trozzeria n. 462	Fosso s.n.	Fosso s.n.			Regia Trozzeria Agrigento-Aragona

METANODOTTO: AGRIGENTO-PIAZZA ARMERINA - VARIANTI DI TRACCIATO  
 DN 1200 (48"), DP 75 bar

AEROFOTOGRAMMETRIA

00	30-04-12	EMISSIONE	AGUZZI	CECCONI	MONTONI	Foglio <b>3</b> di 4
INDICE	DATA	R E V I S I O N I	ELABORATO	VERIFICATO	APPROVATO	
						Dis. P01395-ENV-DW-100-010
						Comm. NR/08247
						Scala 1:10000

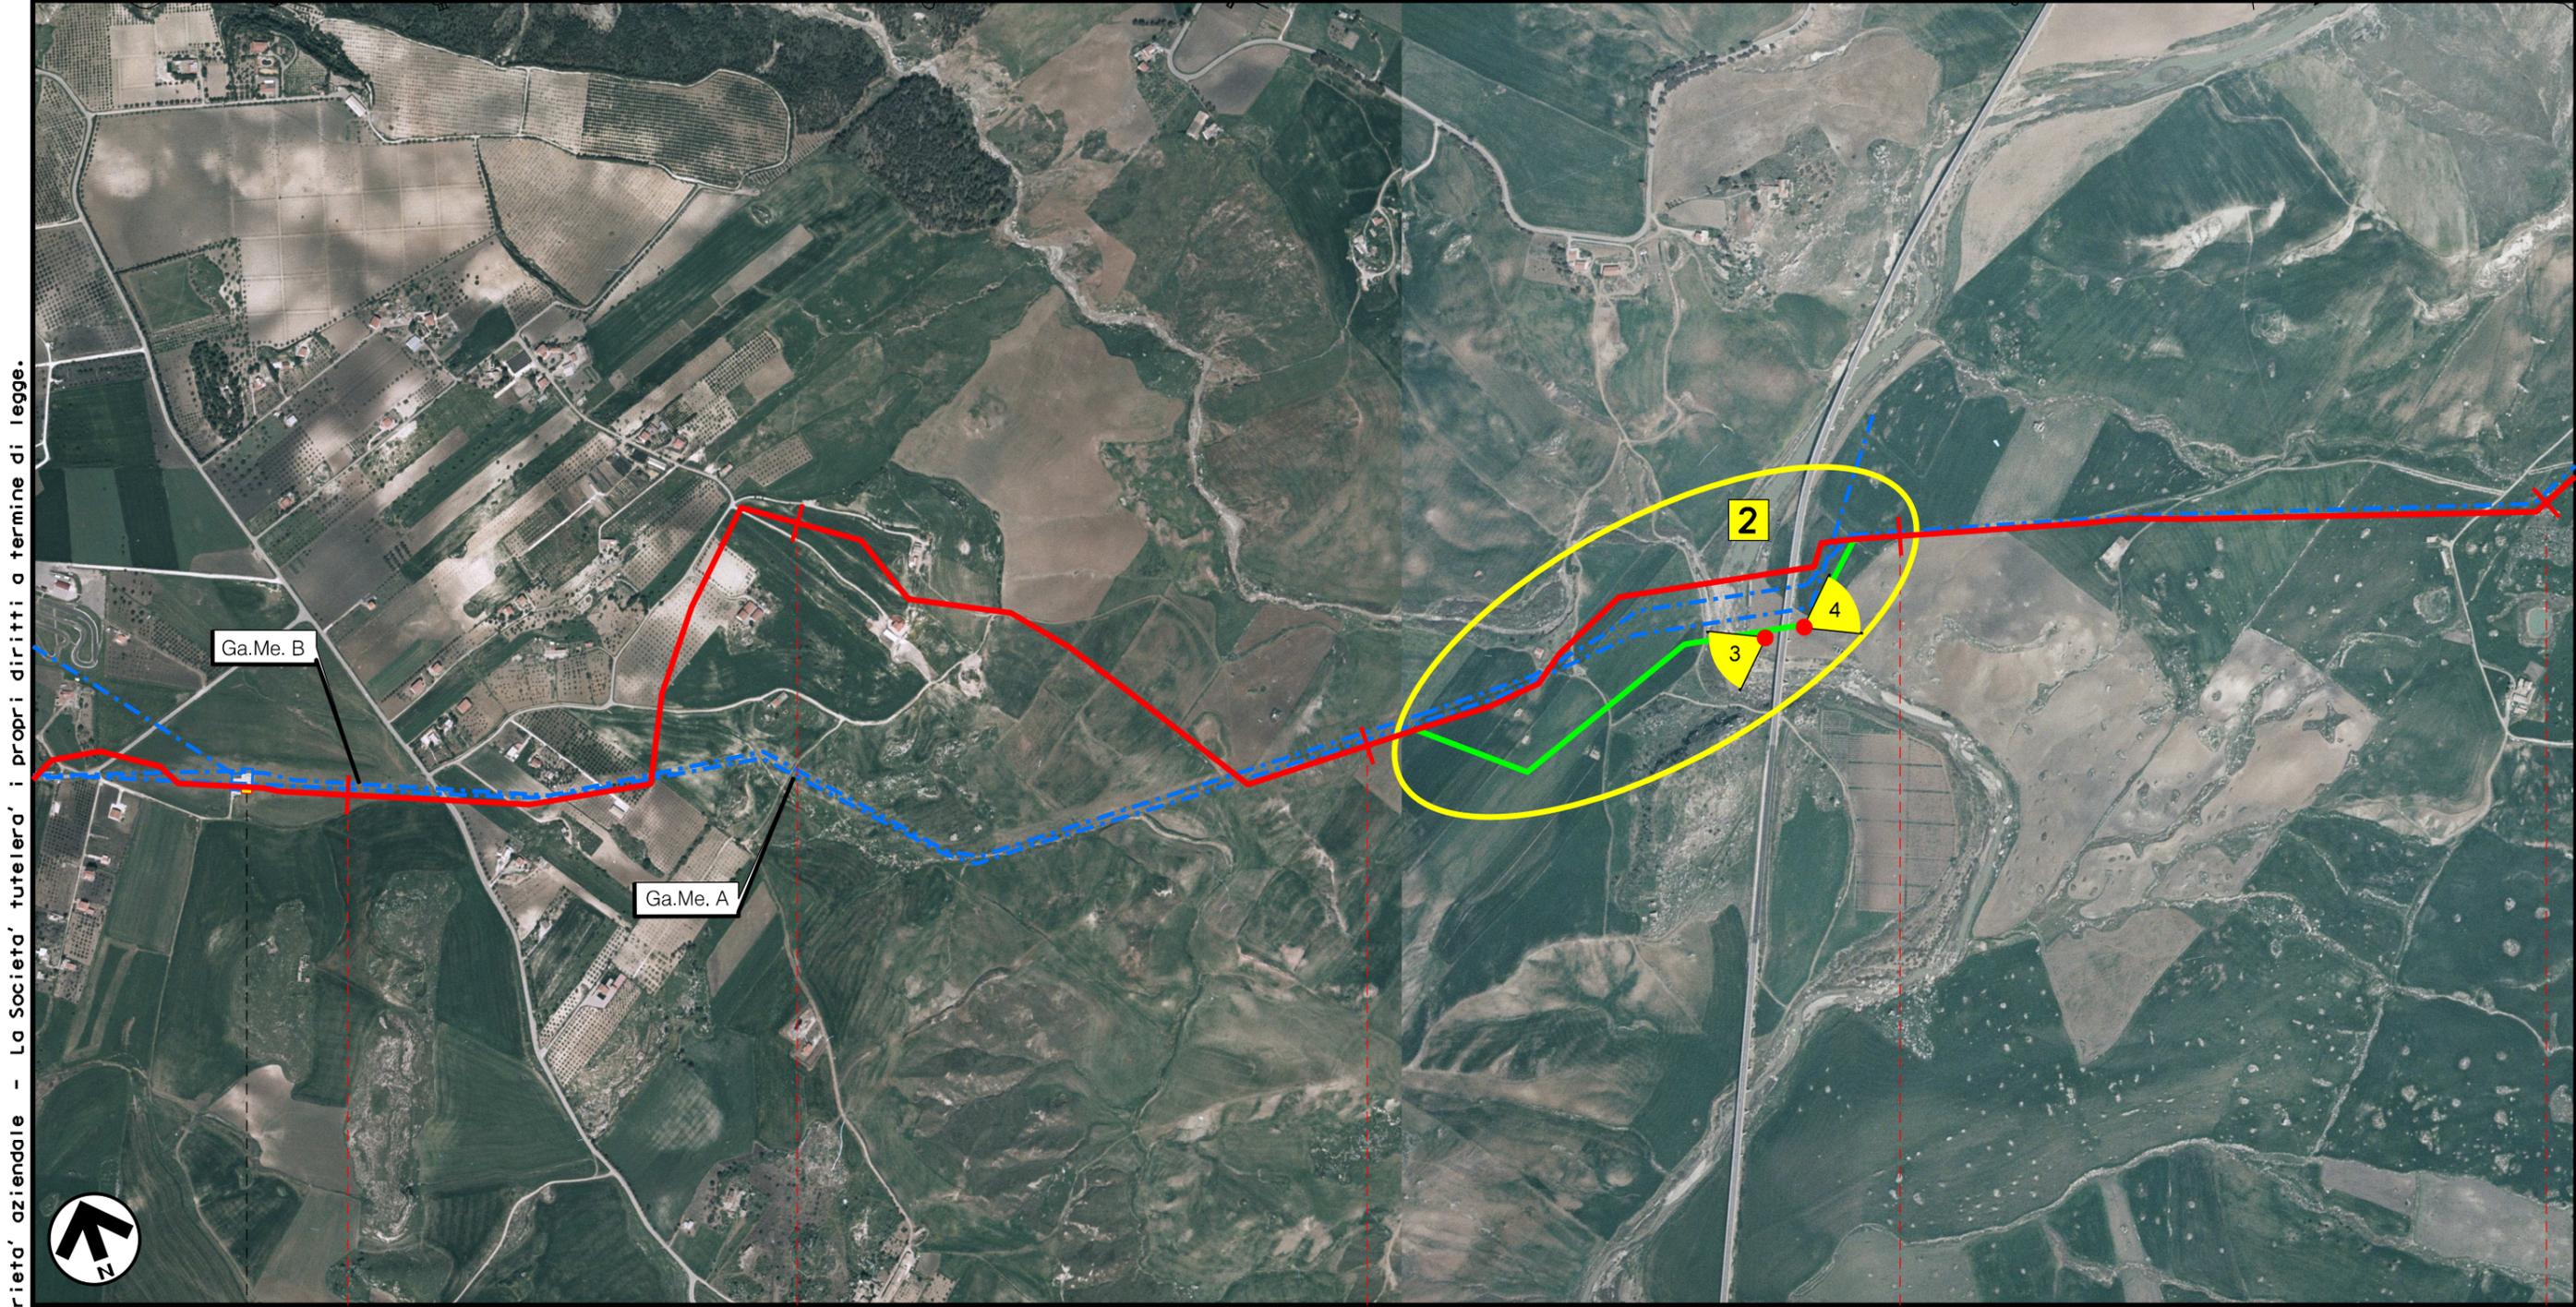

Il presente disegno e' di proprieta' aziendale - La Societa' tutelera' i propri diritti a termine di legge.

56 57 58 59 60

CALTANISSETTA  
 CALTANISSETTA

PIETRAPERZIA  
 ENNA

n.27/C-55-605

00	30-04-12	EMISSIONE	AGUZZI	CECCONI	MONTONI
INDICE	DATA	R E V I S I O N I	ELABORATO	VERIFICATO	APPROVATO
					
			Dis. P01395-ENV-DW-100-010		
			Comm. NR/08247		

LEGENDA

SIMBOLOGIA CARTOGRAFICA

- |   |   |  |   |
|---|---|--|---|
|  | Metanodotto in progetto                           |  | Altre condotte di terzi                                   |
|  | Varianti di tracciato                             |  | Altri metanodotti in progetto                             |
|  | Metanodotti in esercizio                          |  | Gallerie, Tunnel, Mini-Microtunnel, Raise Boring e T.O.C. |
|  | Metanodotti da porre fuori esercizio e recuperare |  | Impianti di linea in progetto                             |
|  | Aree impianti stacco-terminale in progetto        |  | Impianti di linea su rete in esercizio                    |
|  | Aree impianti stacco-terminale esistenti          |  | Impianti di linea da porre fuori esercizio e recuperare   |
|  | Limite sovrapposizione fogli                      |  | Punto di ripresa fotografico e numerazione                |

SIMBOLOGIA MECCANICA

-  Punto di intercettazione di linea (P.I.L.)
-  Punto di intercettazione di derivazione importante (P.I.D.I.)
-  Punto di intercettazione di derivazione semplice con stacco da P.I.L. (P.I.D.S.)
-  Punto di intercettazione e derivazione semplice con stacco da Linea (P.I.D.S.)
-  Punto di intercettazione con discaggio di allacciamento (P.I.D.A.)
-  Punto predisposto per il discaggio di allacciamento (P.P.D.A.)
-  Punto di sezionamento elettrico terminale (P.S.E.T.)
-  Stazione predisposta per lancio e ricevimento PIG
-  Impianto di riduzione/ regolazione della pressione

Progressiva chilometrica	N.
Comuni	
Province	
Impianti	
Attraversamenti	

Il presente disegno è di proprietà aziendale - La Società tutela i propri diritti a termine di legge.