

Il presente disegno e' di proprieta' aziendale - La Societa' tutelera' i propri diritti a termine di legge.




COROGRAFIA Scala 1:400.000

00	30-04-12	EMISSIONE	AGUZZI	CECCONI	MONTONI		
INDICE	DATA	R E V I S I O N I			ELABORATO	VERIFICATO	APPROVATO
				Dis. P01395-ENV-DW-100-051			
				Fg. 1 di 4			
Metanodotto:		METANODOTTO: AGRIGENTO-PIAZZA ARMERINA					
		VARIANTI DI TRACCIATO					
		DN 1200 (48"), DP 75 bar					
		Comm. NR/08247					
INDICE		00					
Scala		1 : 10000					
PAESAGGIO		Sostituisce il					
		Sostituito dal					

METANODOTTO: AGRIGENTO-PIAZZA ARMERINA - VARIANTI DI TRACCIATO
DN 1200 (48"), DP 75 bar

PAESAGGIO

00	30-04-12	EMISSIONE	AGUZZI	CECCONI	MONTONI
INDICE	DATA	REVISIONI	ELABORATO	VERIFICATO	APPROVATO
			Dis. P01395-ENV-DW-100-051		Foglio 2
			Comm. NR/08247		di 4
					Scala 1:10000

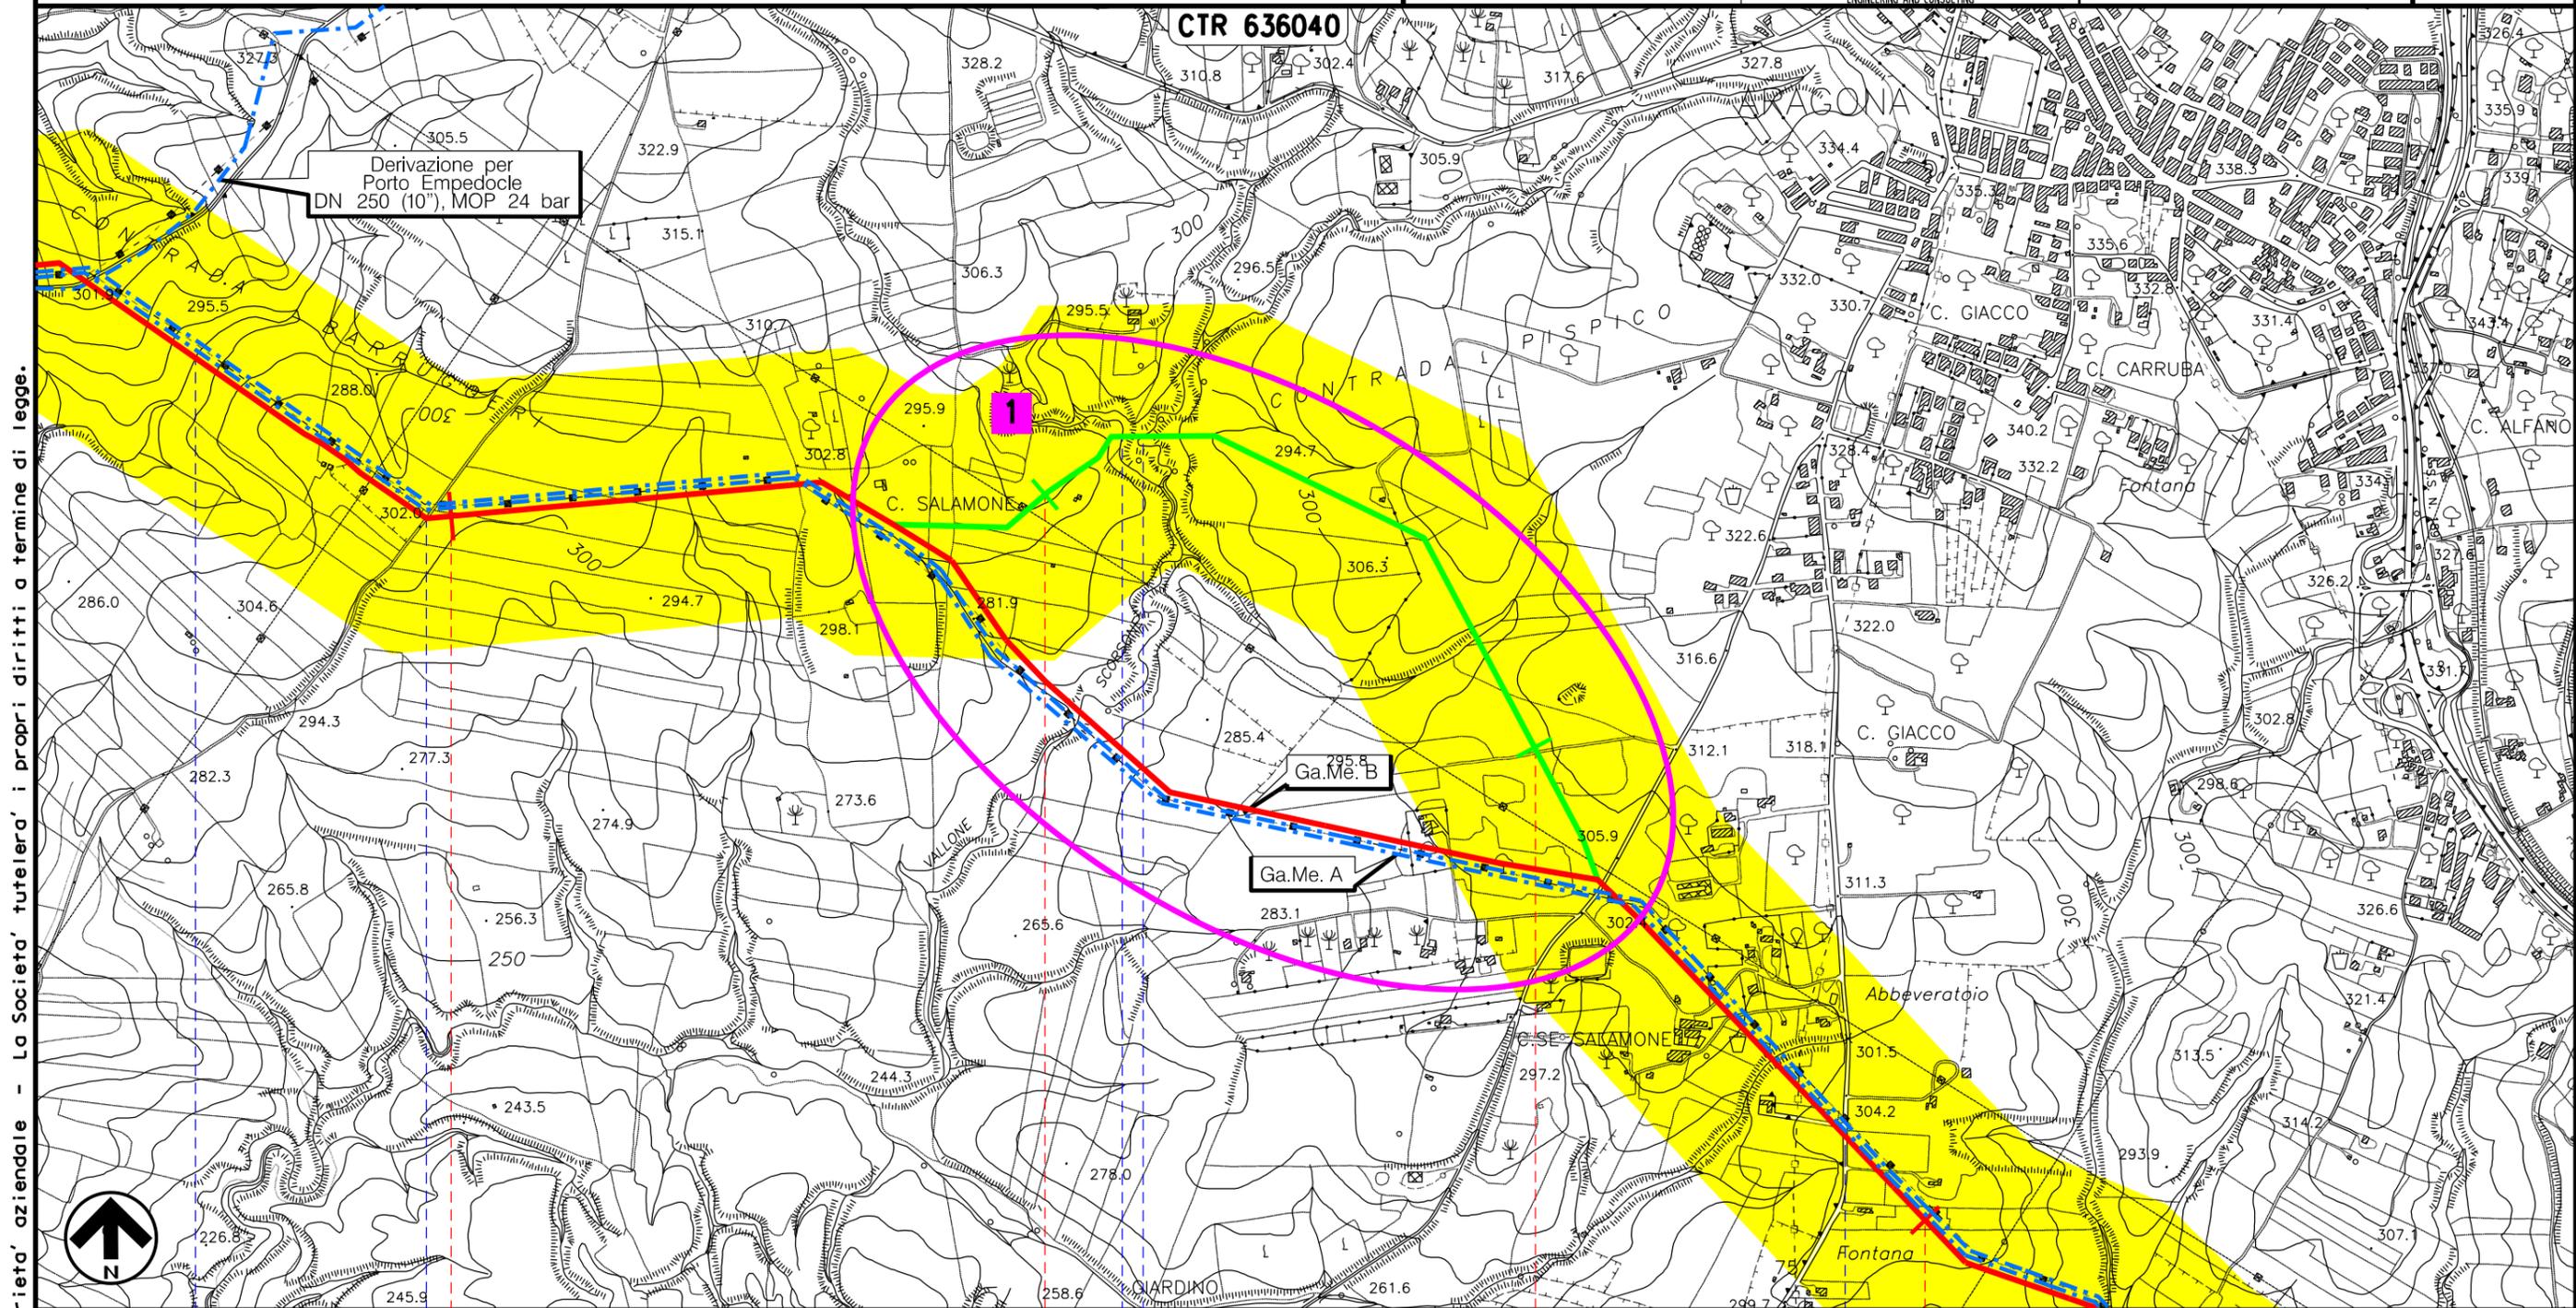

Il presente disegno e' di proprieta' aziendale - La Societa' tutelera' i propri diritti a termine di legge.

10	11	12	13
ARAGONA			
AGRIGENTO			
Fosso senza nome	Regia Trozzeria n. 462	Fosso s.n.	Fosso s.n.
			Regia Trozzeria Agrigento-Aragona

METANODOTTO: AGRIGENTO-PIAZZA ARMERINA - VARIANTI DI TRACCIATO
DN 1200 (48"), DP 75 bar


PAESAGGIO

00	30-04-12	EMISSIONE	AGUZZI	CECCONI	MONTONI
INDICE	DATA	REVISIONI	ELABORATO	VERIFICATO	APPROVATO
					
			Dis. P01395-ENV-DW-100-051		
			Comm. NR/08247		

Foglio
3
di 4
Scala
1:10000

CTR 631130

CTR 631140

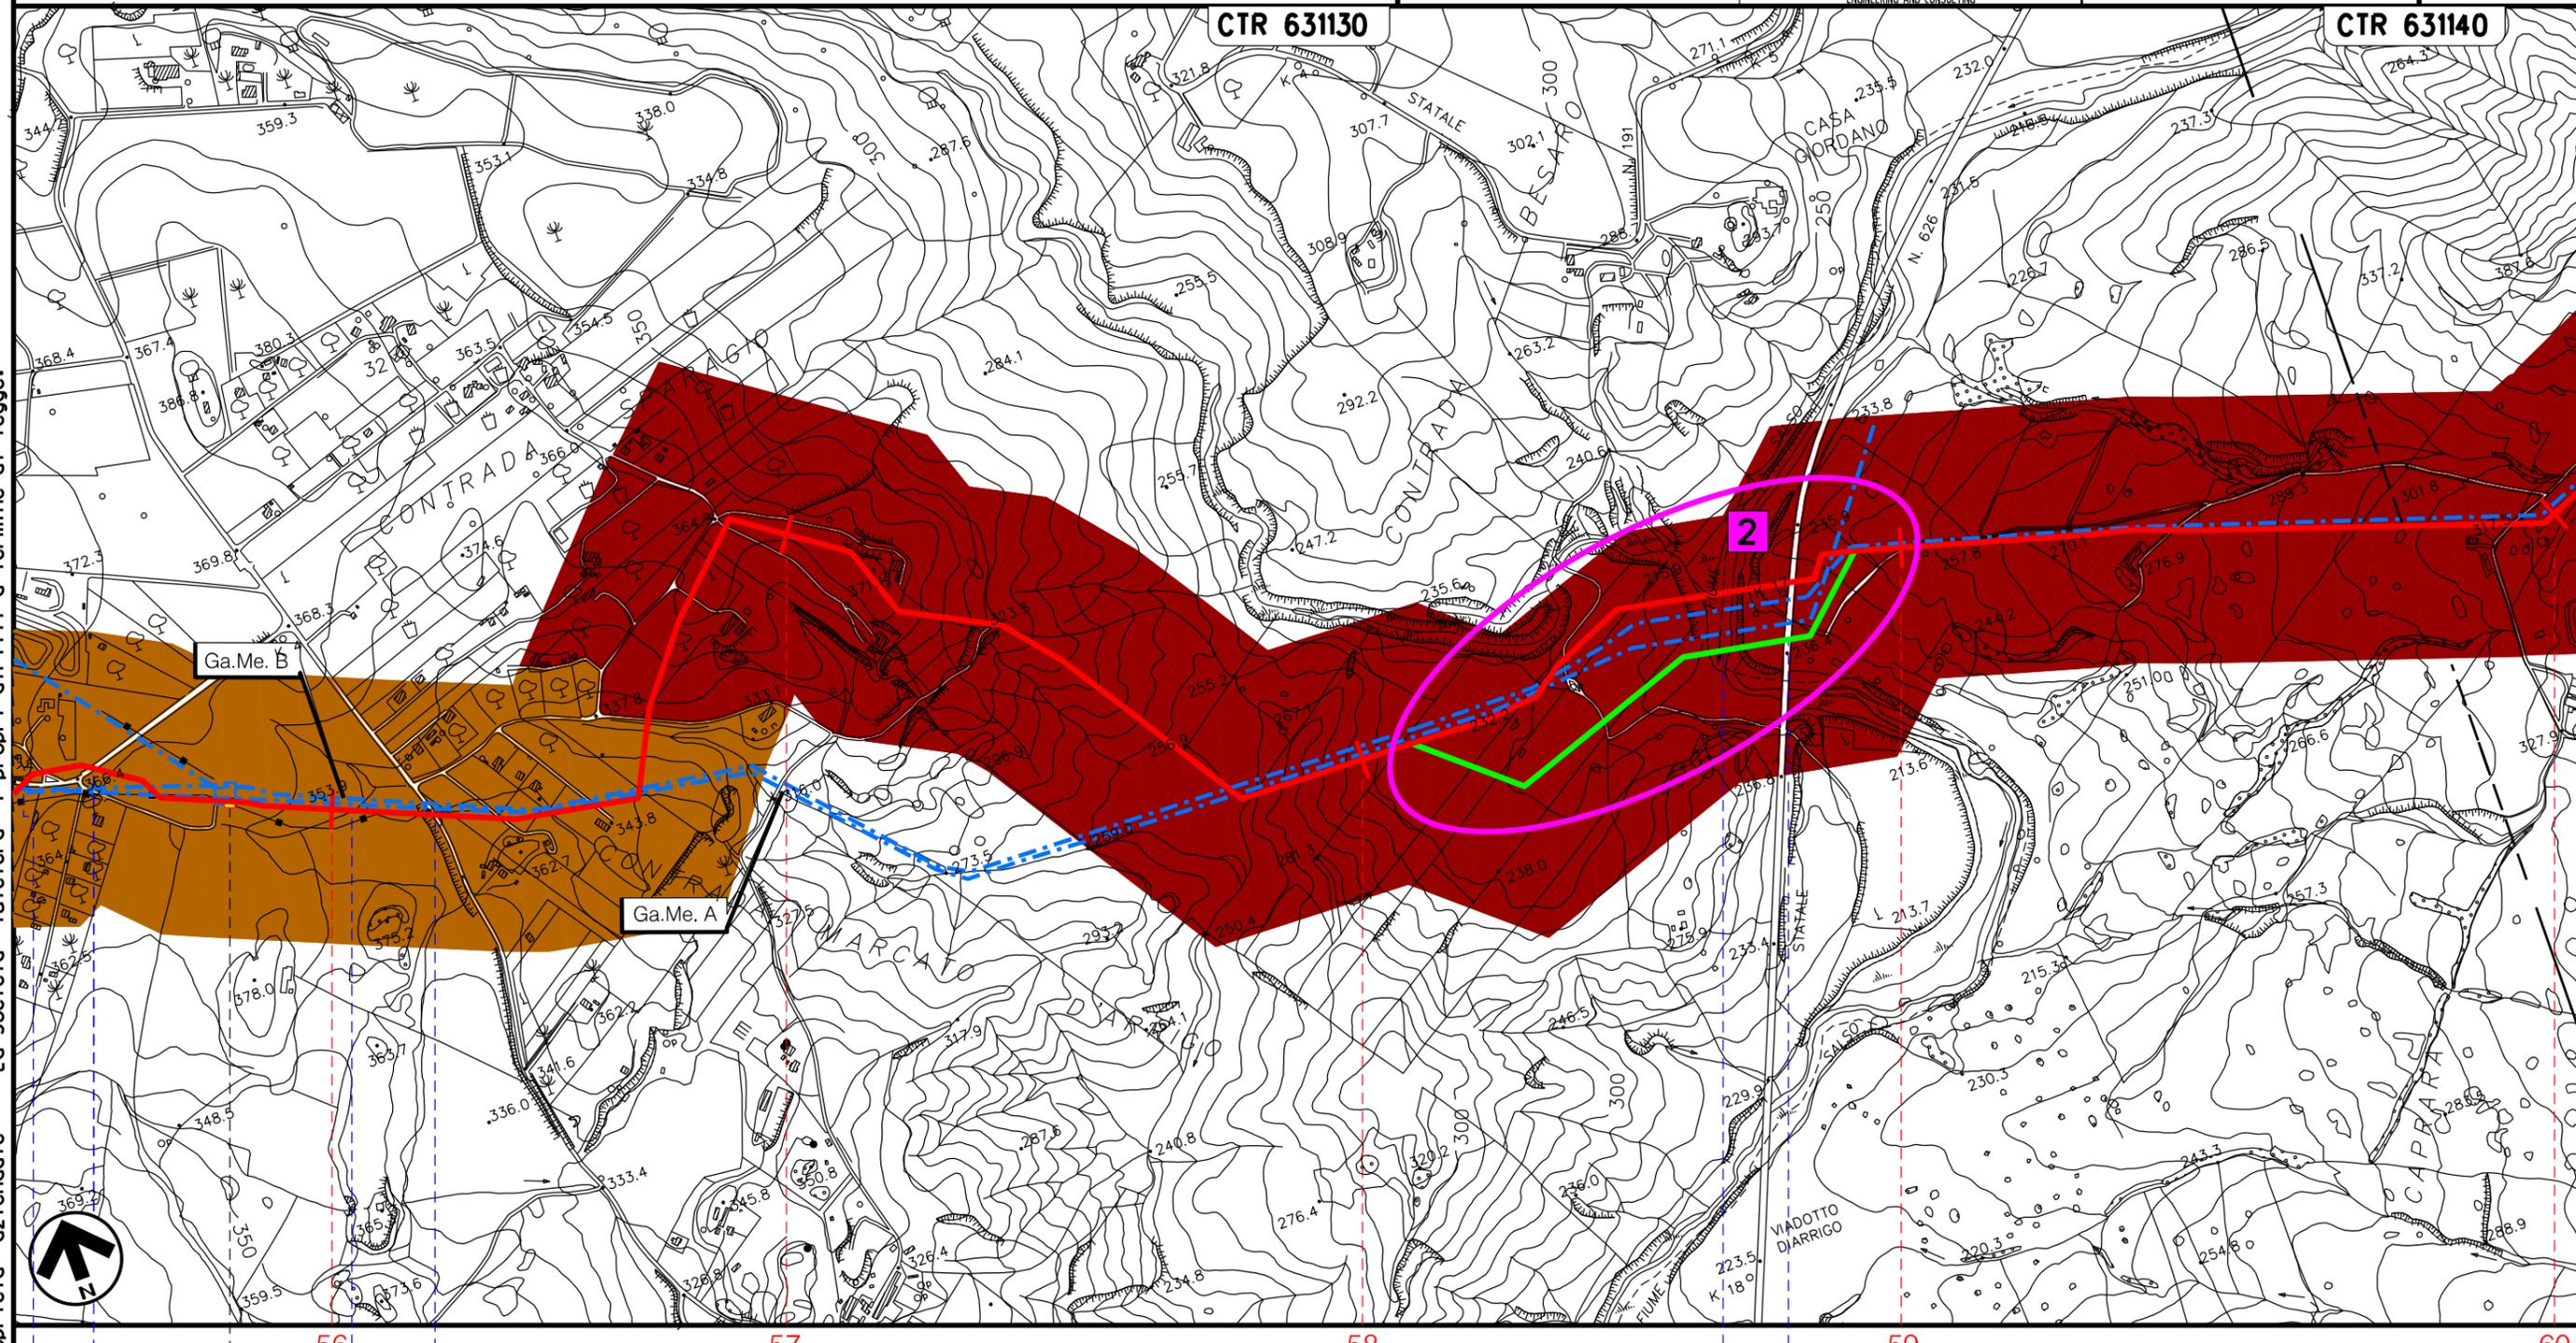

56

57

58

59

60

CALTANISSETTA
CALTANISSETTA

PIETRAPERZIA
ENNA

n.27/C-55-605

S.P. n.164

Regia Trazzera
Marcato D'Arrigo

S.P. n.218

F. Salso
o Imera Merid.

Strada a Scorrimento Veloce
Caltanissetta-Gela

Il presente disegno e' di proprieta' aziendale - La Societa' tutelera' i propri diritti a termine di legge.

00	30-04-12	EMISSIONE	AGUZZI	CECCONI	MONTONI	Foglio 4 di 4
INDICE	DATA	R E V I S I O N I	ELABORATO	VERIFICATO	APPROVATO	
						Scala 1:10000
			Dis. P01395-ENV-DW-100-051			
			Comm. NR/08247			

LEGENDA

SIMBOLOGIA CARTOGRAFICA

- | | | | |
|--|---|--|---|
| | Metanodotto in progetto | | Altre condotte di terzi |
| | Varianti di tracciato | | Altri metanodotti in progetto |
| | Metanodotti in esercizio | | Gallerie, Tunnel, Mini-Microtunnel, Raise Boring e T.O.C. |
| | Metanodotti da porre fuori esercizio e recuperare | | Impianti di linea in progetto |
| | Aree impianti stacco-terminale in progetto | | Impianti di linea su rete in esercizio |
| | Aree impianti stacco-terminale esistenti | | Impianti di linea da porre fuori esercizio e recuperare |
| | Limite sovrapposizione fogli | | |

SIMBOLOGIA MECCANICA

- Punto di intercettazione di linea (P.I.L.)
- Punto di intercettazione di derivazione importante (P.I.D.I.)
- Punto di intercettazione di derivazione semplice con stacco da P.I.L. (P.I.D.S.)
- Punto di intercettazione e derivazione semplice con stacco da Linea (P.I.D.S.)
- Punto di intercettazione con discaggio di allacciamento (P.I.D.A.)
- Punto predisposto per il discaggio di allacciamento (P.P.D.A.)
- Punto di sezionamento elettrico terminale (P.S.E.T.)
- Stazione predisposta per lancio e ricevimento PIG
- Impianto di riduzione/ regolazione della pressione

SIMBOLOGIA TEMATICA

- PASCOLI SOMMITALI SU RIPIDI VERSANTI
- AREE AGRICOLE ETEROGENEE
- AREE AGRICOLE INTENSAMENTE FRAMMENTATE
- AREE AGRICOLE INTENSIVE

Il presente disegno è di proprietà aziendale - La Società tutela i propri diritti a termine di legge.

Progressiva chilometrica	N.
Comuni	
Province	
Impianti	
Attraversamenti	