

Il presente disegno e' di proprieta' aziendale - La Societa' tutelera' i propri diritti a termine di legge.





COROGRAFIA Scala 1:400.000

00	30-04-12	EMISSIONE	AGUZZI	CECCONI	MONTONI		
INDICE	DATA	R E V I S I O N I			ELABORATO	VERIFICATO	APPROVATO
				Dis. P01395-ENV-DW-100-020			
				Fg. 1 di 4			
Metanodotto: METANODOTTO: AGRIGENTO-PIAZZA ARMERINA VARIANTI DI TRACCIATO DN 1200 (48"), DP 75 bar				Comm. NR/08247			
				INDICE			
				Scala 1:10000			
IMPATTO TRANSITORIO				Sostituisce il..... Sostituito dal.....			

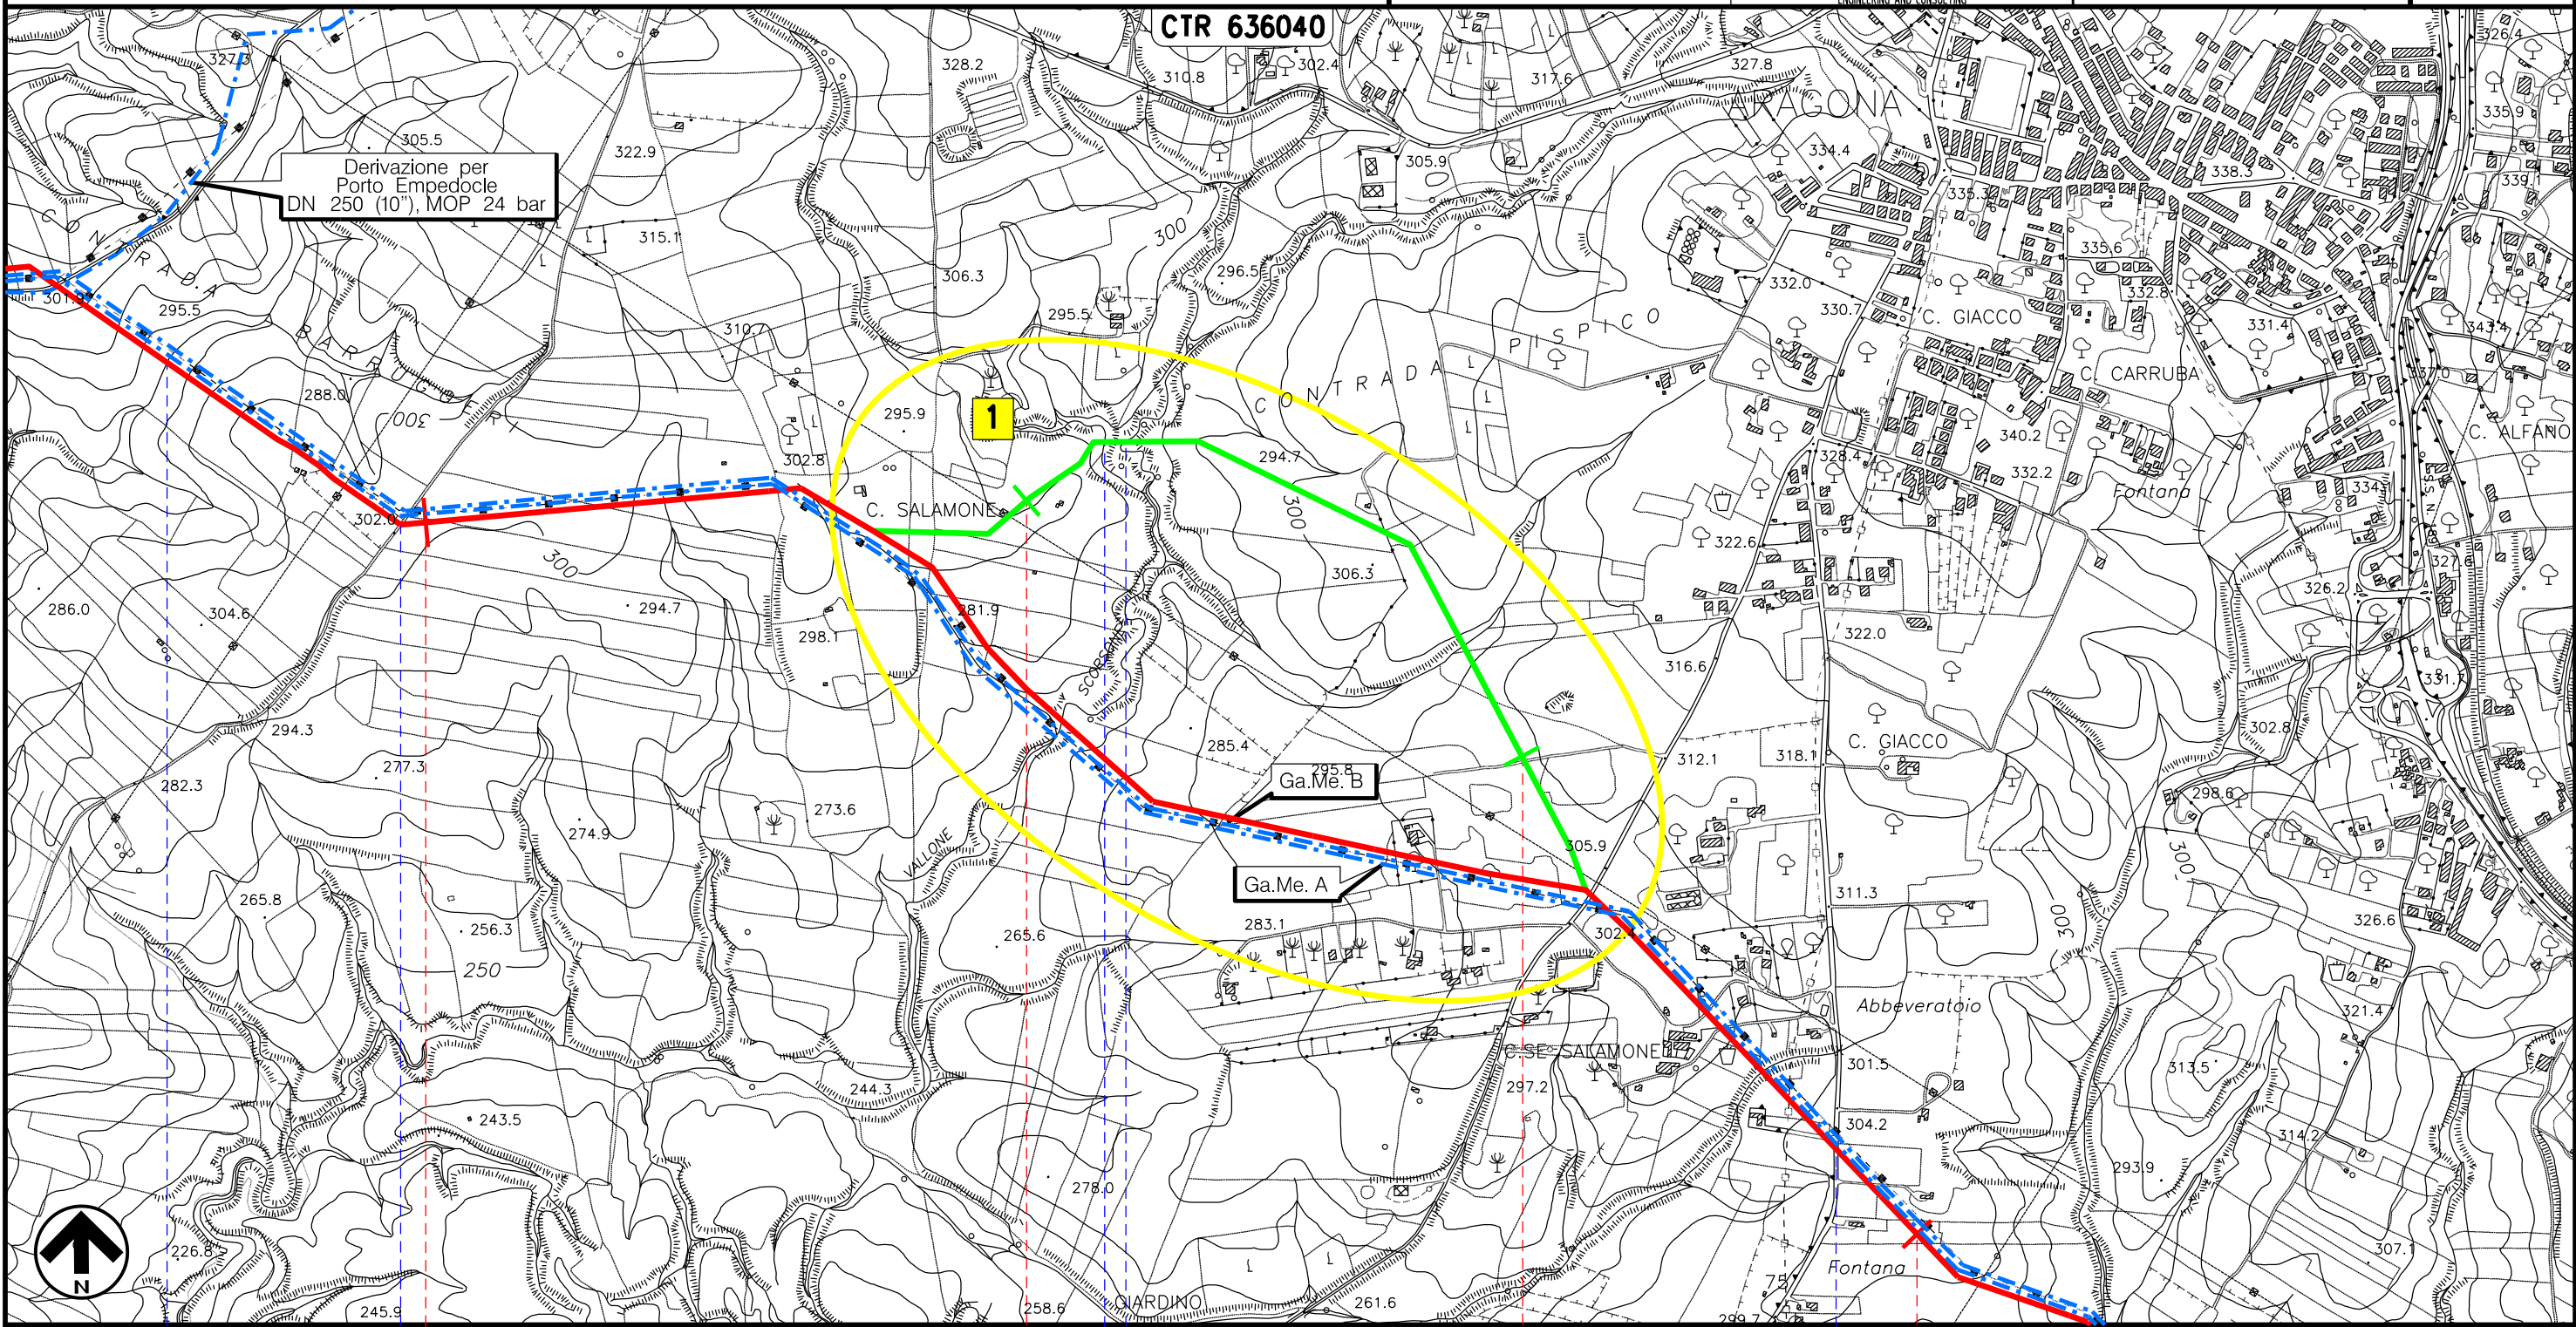
METANODOTTO: AGRIGENTO-PIAZZA ARMERINA - VARIANTI DI TRACCIATO

DN 1200 (48"), DP 75 bar

IMPATTO TRANSITORIO






00	30-04-12	EMISSIONE	AGUZZI	CECCONI	MONTONI
INDICE	DATA	REVISIONI	ELABORATO	VERIFICATO	APPROVATO
					
			Dis. P01395-ENV-DW-100-020		Foglio 2
			Comm. NR/08247		di 4
					Scala 1:10000

CTR 636040



Il presente disegno e' di proprieta' aziendale - La Societa' tutelera' i propri diritti a termine di legge.



10	11	12	13
ARAGONA			
AGRIGENTO			
 Fossa senza nome	 Regia Trazzeria n. 462	 Fosso s.n.	 Fosso s.n.
			 Regia Trazzeria Agrigento-Aragona



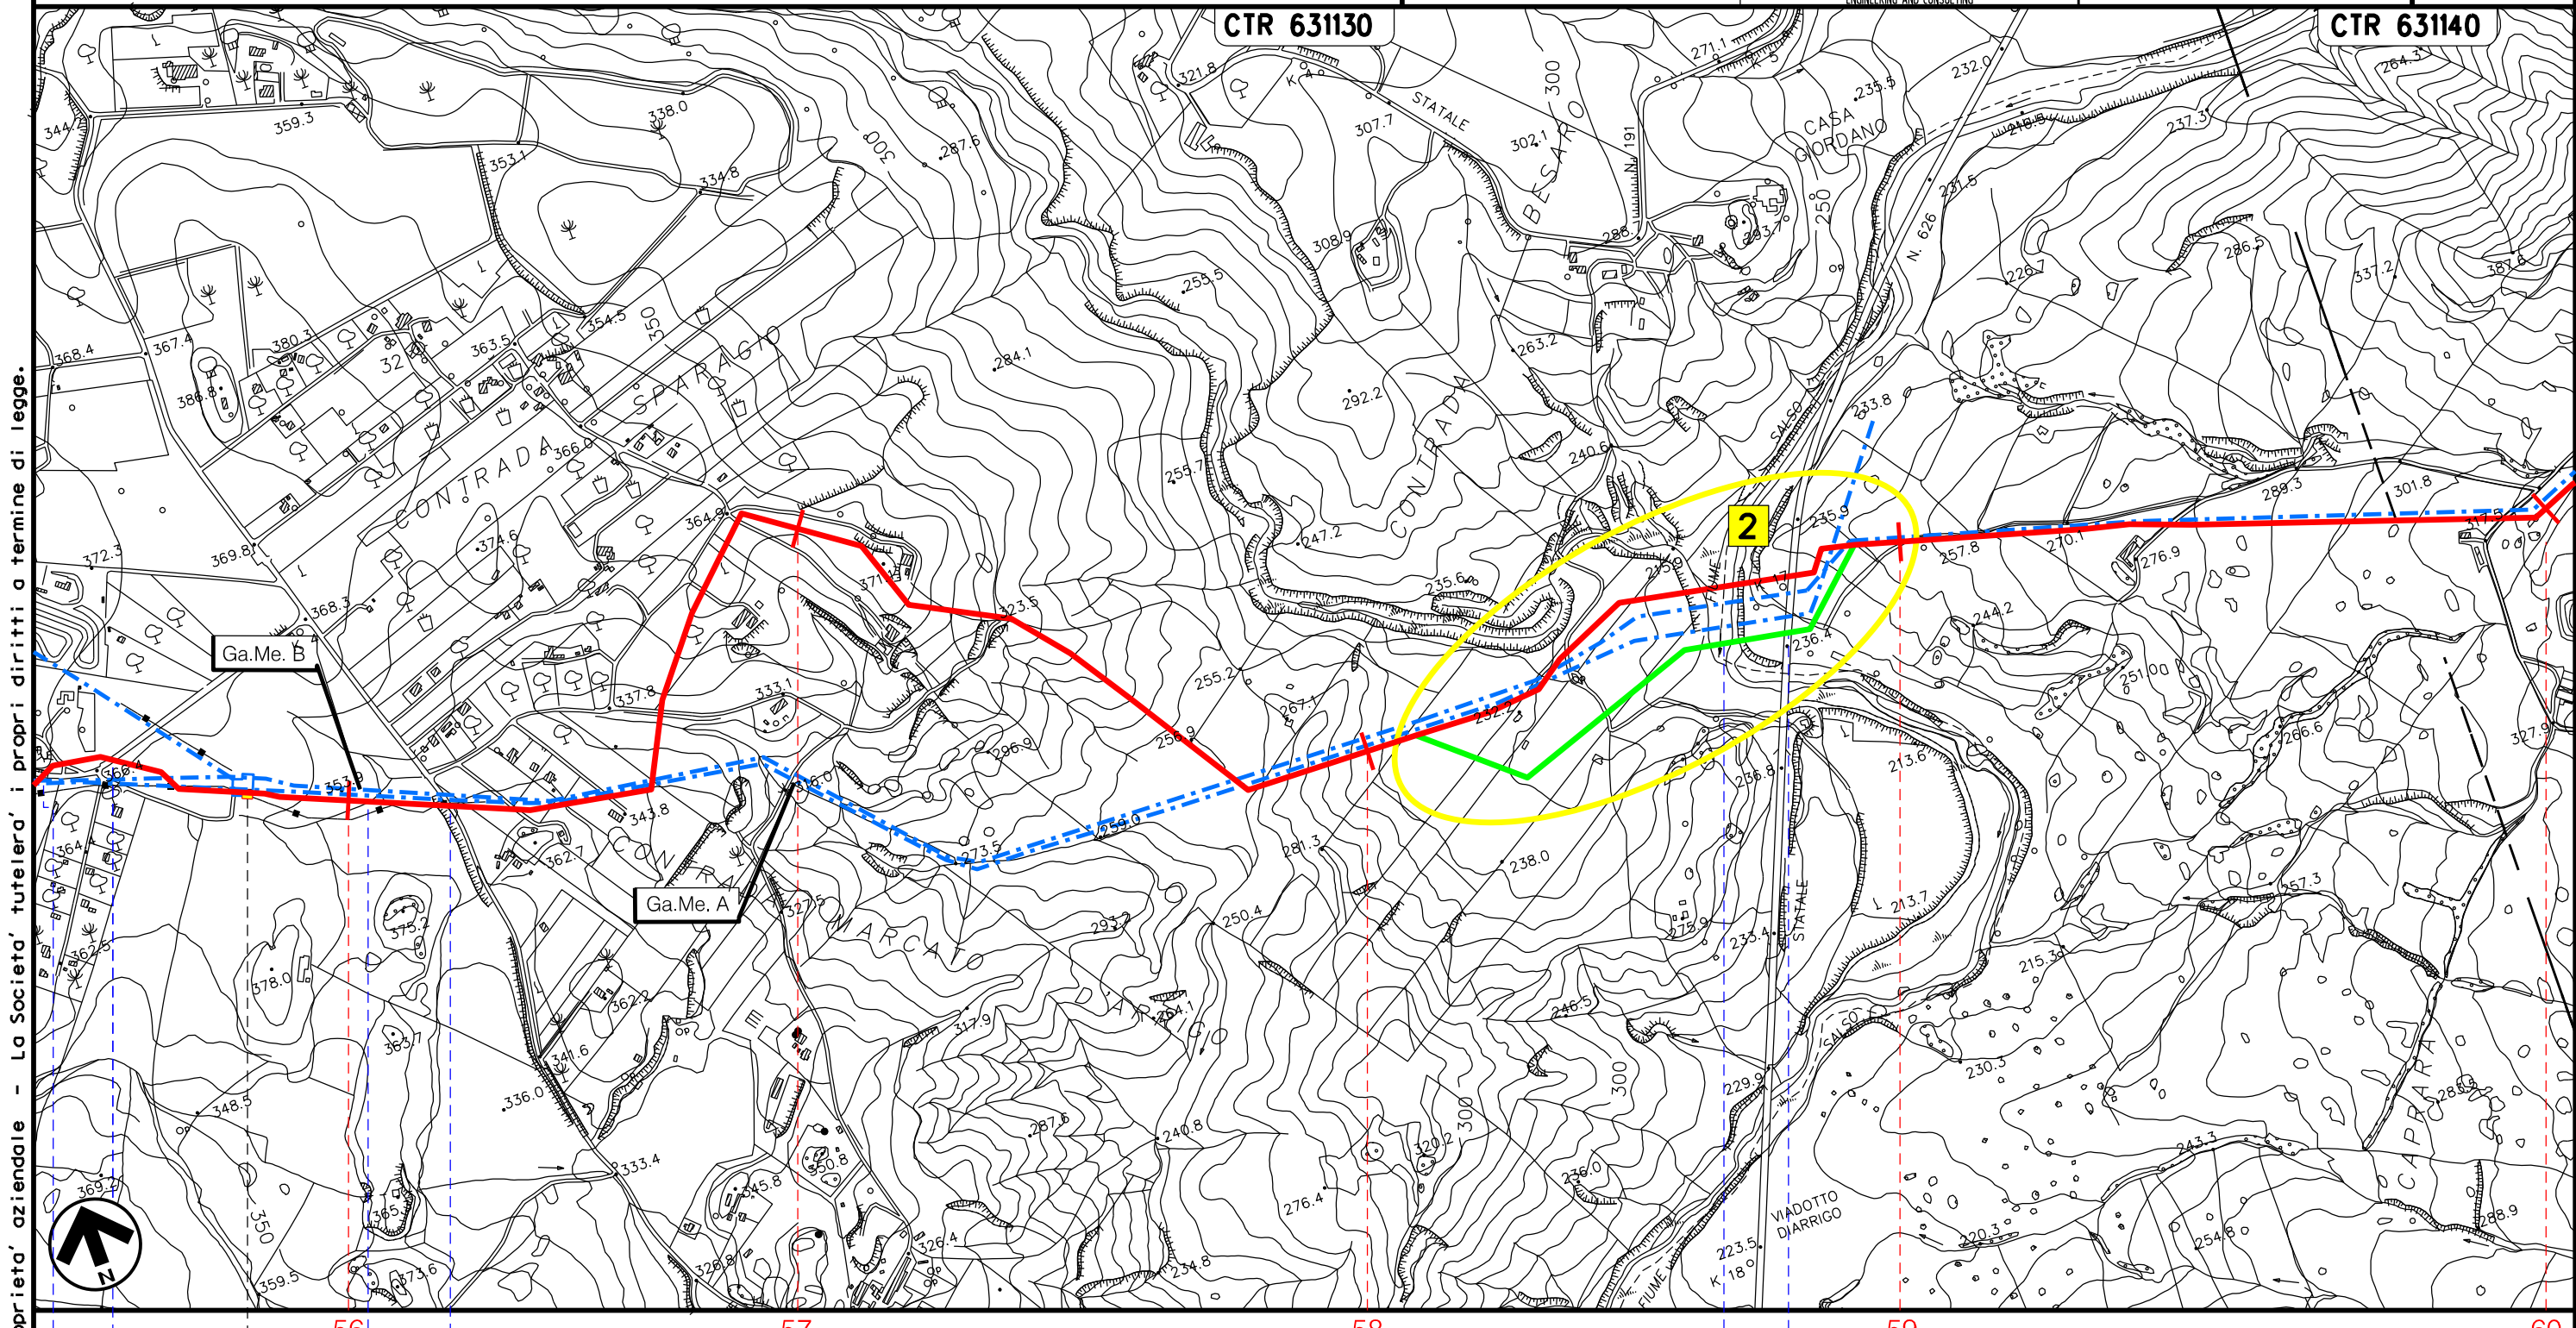
METANODOTTO: AGRIGENTO-PIAZZA ARMERINA - VARIANTI DI TRACCIATO

DN 1200 (48"), DP 75 bar

IMPATTO TRANSITORIO



00	30-04-12	EMISSIONE	AGUZZI	CECCONI	MONTONI
INDICE	DATA	REVISIONI	ELABORATO	VERIFICATO	APPROVATO
			Dis. P01395-ENV-DW-000-020		
			Comm. NR/08247		

Foglio
3
di 4
Scala
1:10000











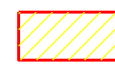

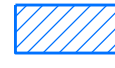


Il presente disegno e' di proprieta' aziendale - La Societa' tutelera' i propri diritti a termine di legge.

56	57	58	59	60
CALTANISSETTA			PIETRAPERZIA	
CALTANISSETTA			ENNA	
S.P. n.164		Regia Trazzera Marcato D'Arrigo		S.P. n.218
F. Salso o Imera Merid.			Strada a Scorrimento Veloce Caltanissetta-Gela	










00	30-04-12	EMISSIONE	AGUZZI	CECCONI	MONTONI	Foglio 4 di 4
INDICE	DATA	R E V I S I O N I	ELABORATO	VERIFICATO	APPROVATO	
						Dis. P01395-ENV-DW-100-020 Scala 1:10000
			Comm. NR/08247			

LEGENDA




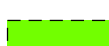

SIMBOLOGIA CARTOGRAFICA

- | | | | |
|---|---|--|---|
|  | Metanodotto in progetto |  | Altre condotte di terzi |
|  | Varianti di tracciato |  | Altri metanodotti in progetto |
|  | Metanodotti in esercizio |  | Gallerie, Tunnel, Mini-Microtunnel, Raise Boring e T.O.C. |
|  | Metanodotti da porre fuori esercizio e recuperare |  | Impianti di linea in progetto |
|  | Aree impianti stacco-terminale in progetto |  | Impianti di linea su rete in esercizio |
|  | Aree impianti stacco-terminale esistenti |  | Impianti di linea da porre fuori esercizio e recuperare |
|  | Limite sovrapposizione fogli | | |

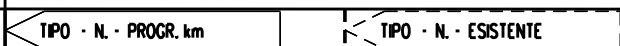
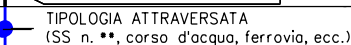
SIMBOLOGIA MECCANICA

-  Punto di intercettazione di linea (P.I.L.)
-  Punto di intercettazione di derivazione importante (P.I.D.I.)
-  Punto di intercettazione di derivazione semplice con stacco da P.I.L. (P.I.D.S.)
-  Punto di intercettazione e derivazione semplice con stacco da Linea (P.I.D.S.)
-  Punto di intercettazione con discaggio di allacciamento (P.I.D.A.)
-  Punto predisposto per il discaggio di allacciamento (P.P.D.A.)
-  Punto di sezionamento elettrico terminale (P.S.E.T.)
-  Stazione predisposta per lancio e ricevimento PIG
-  Impianto di riduzione/ regolazione della pressione

SIMBOLOGIA TEMATICA (in fincatura)

-  Impatto ALTO
-  Impatto MEDIO
-  Impatto BASSO
-  Impatto TRASCURABILE
-  Impatto NULLO

Il presente disegno è di proprietà aziendale - La Società tutela i propri diritti a termine di legge.

Progressiva chilometrica	N.
Comuni	
Province	
Impianti	
Attraversamenti	
Suolo e sottosuolo	
Ambiente idrico	
Vegetazione ed uso del suolo	
Paesaggio	
Fauna ed ecosistemi	