

Il presente disegno e' di proprieta' aziendale - La Societa' tutelera' i propri diritti a termine di legge.



COROGRAFIA Scala 1:400.000

00	30-04-12	EMISSIONE	AGUZZI	FRASSINELLI	MONTONI										
INDICE	DATA	R E V I S I O N I			ELABORATO	VERIFICATO	APPROVATO								
						Dis. P01395-PPL-DW-100-029									
Metanodotto: METANODOTTO: AGRIGENTO-PIAZZA ARMERINA VARIANTI DI TRACCIATO DN 1200 (48"), DP 75 bar			Comm. NR/08247			Fg. 1 di 4									
			INDICE			<table border="1"> <tr> <td>00</td> <td></td> <td></td> <td></td> <td></td> <td></td> <td></td> <td></td> </tr> </table>		00							
00															
			Scala 1:10000			Sostituisce il..... Sostituito dal.....									
STRUMENTI DI TUTELA E PIANIFICAZIONE NAZIONALI SITI DI IMPORTANZA COMUNITARIA (SIC)															


METANODOTTO: AGRIGENTO-PIAZZA ARMERINA - VARIANTI DI TRACCIATO

DN 1200 (48"), DP 75 bar

STRUMENTI DI TUTELA E PIANIFICAZIONE NAZIONALI
SITI DI IMPORTANZA COMUNITARIA (SIC)

00	30-04-12	EMISSIONE	AGUZZI	FRASSINELLI	MONTONI
INDICE	DATA	REVISIONI	ELABORATO	VERIFICATO	APPROVATO
 SNAM RETE GAS			 Enereco ENGINEERING AND CONSULTING		
			Dis. P01395-PPL-DW-100-029		Foglio 2
			Comm. NR/08247		di 4
					Scala 1:10000

CTR 636040

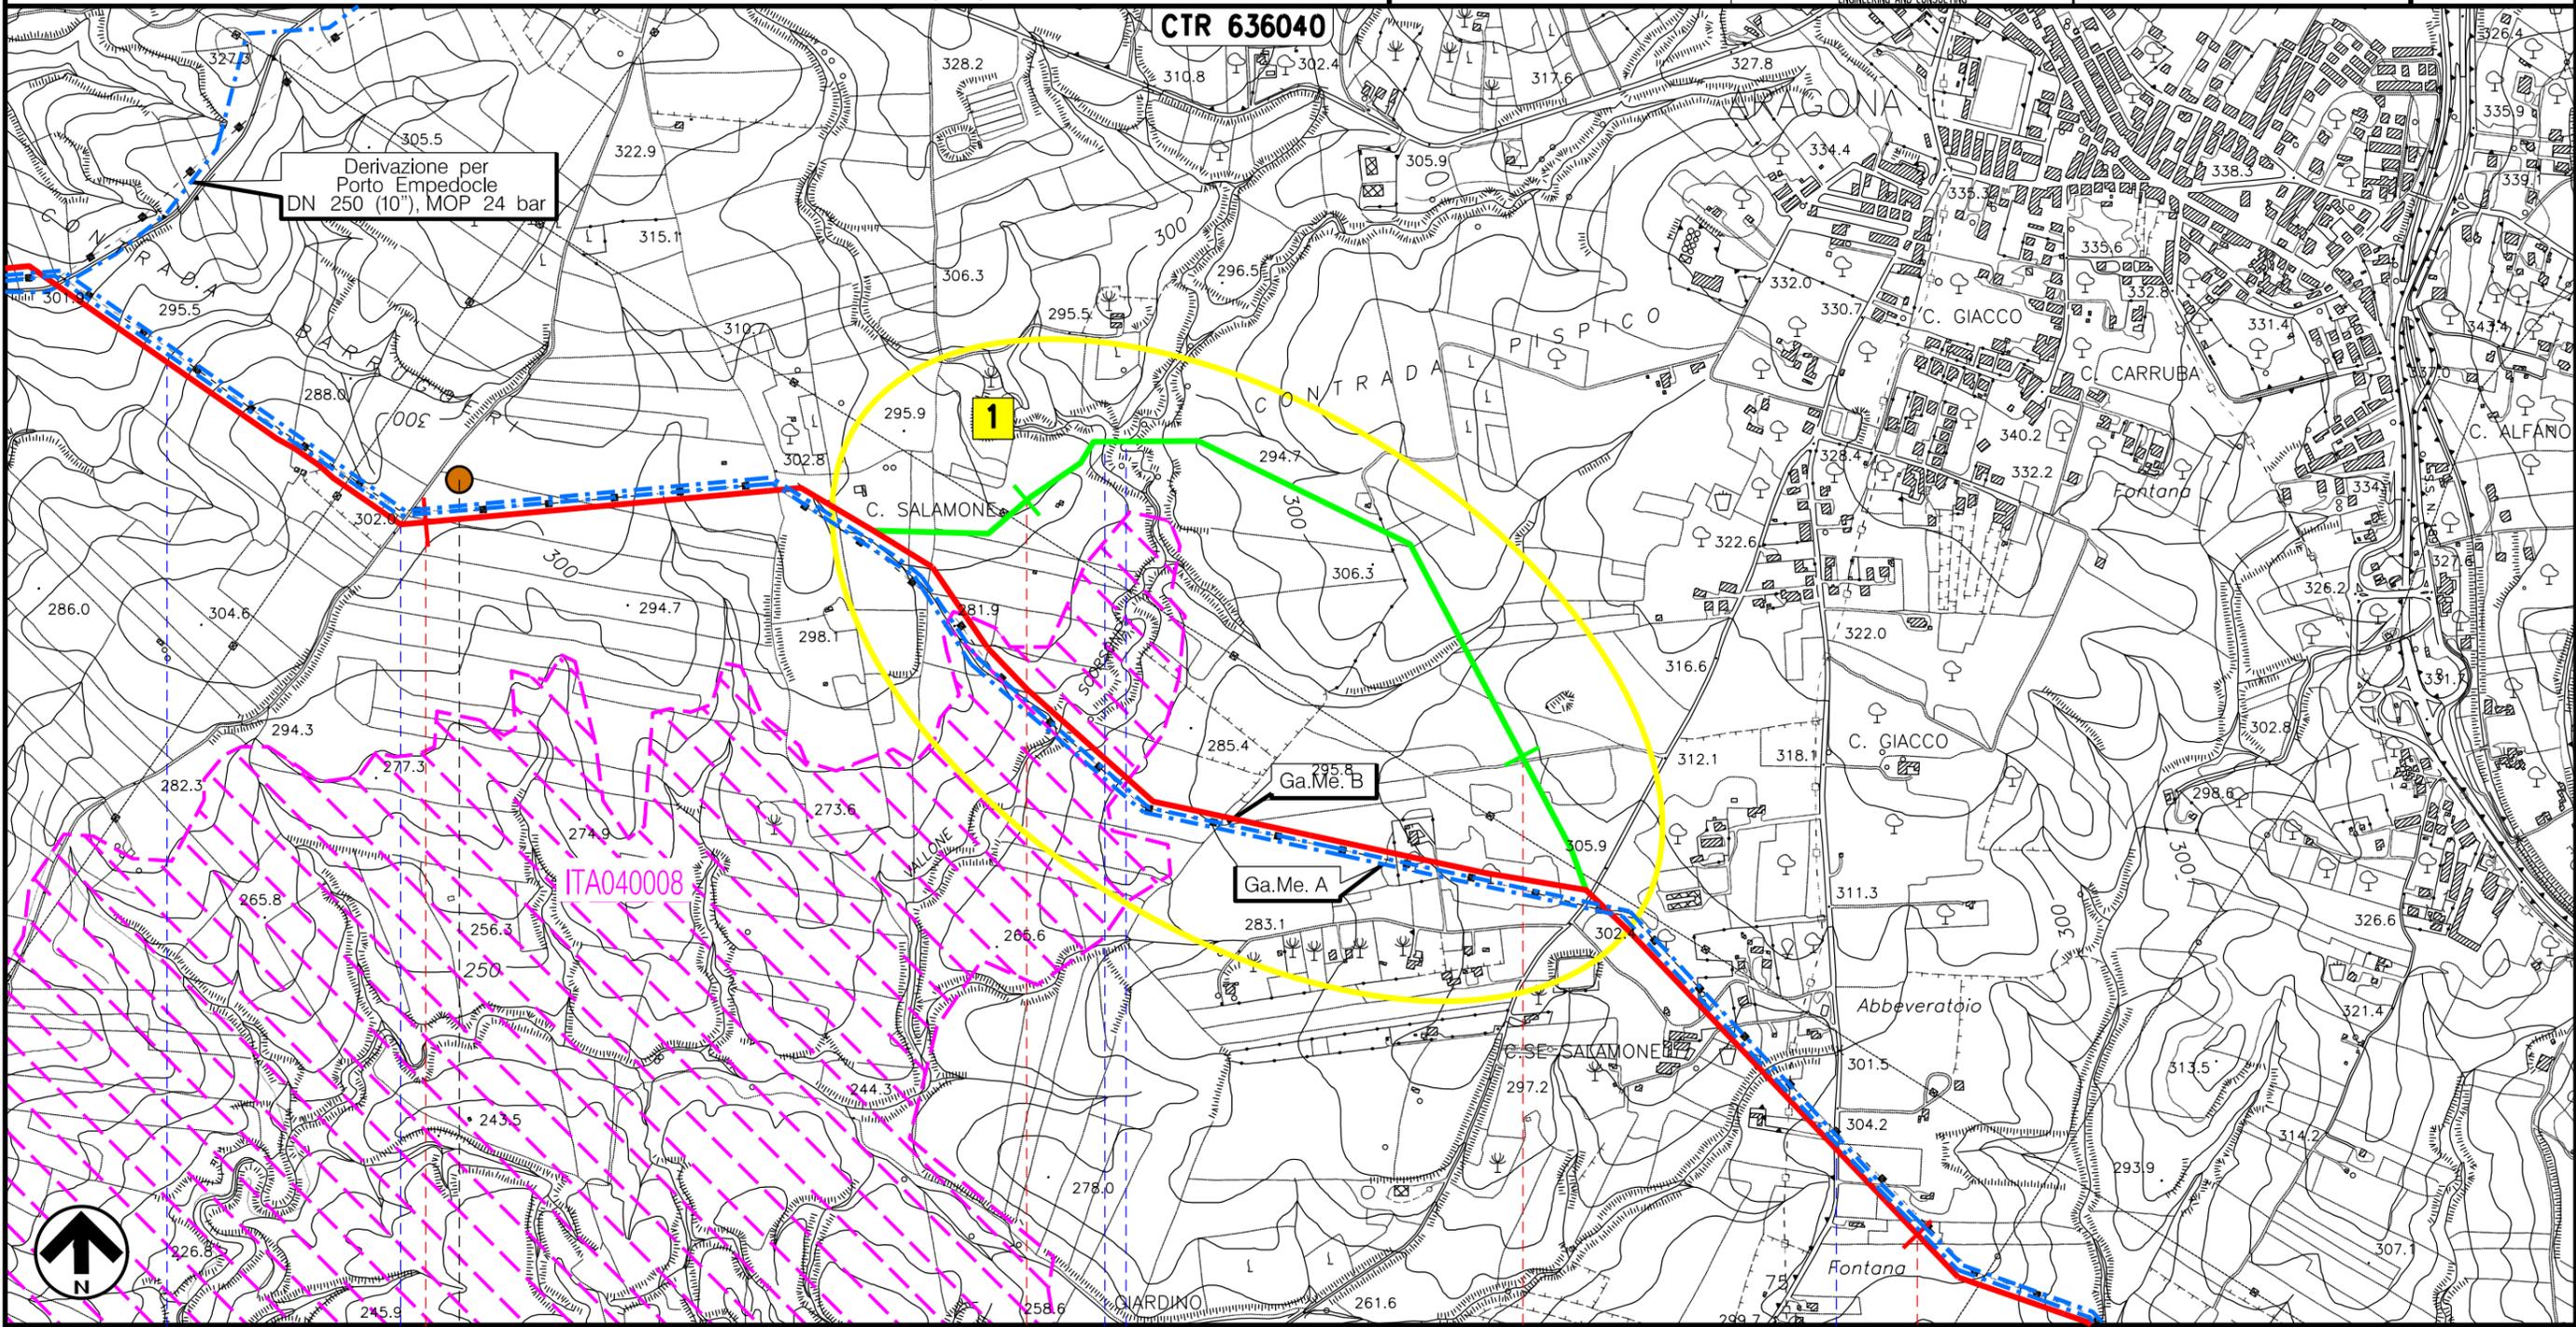

Il presente disegno e' di proprieta' aziendale - La Societa' tutelera' i propri diritti a termine di legge.



10	11	12	13
ARAGONA			
AGRIGENTO			
Fosso senza nome	Regia Trozzeria n. 462	Fosso s.n.	Fosso s.n.
	Regia Trezzeria Agrigento-Aragona		

P3

METANODOTTO: AGRIGENTO-PIAZZA ARMERINA - VARIANTI DI TRACCIATO


DN 1200 (48"), DP 75 bar

STRUMENTI DI TUTELA E PIANIFICAZIONE NAZIONALI
SITI DI IMPORTANZA COMUNITARIA (SIC)

00	30-04-12	EMISSIONE	AGUZZI	FRASSINELLI	MONTONI
INDICE	DATA	REVISIONI	ELABORATO	VERIFICATO	APPROVATO
					
			Dis. P01395-PPL-DW-100-029		Foglio 3
			Comm. NR/08247		di 4
					Scala 1:10000

CTR 631130

CTR 631140

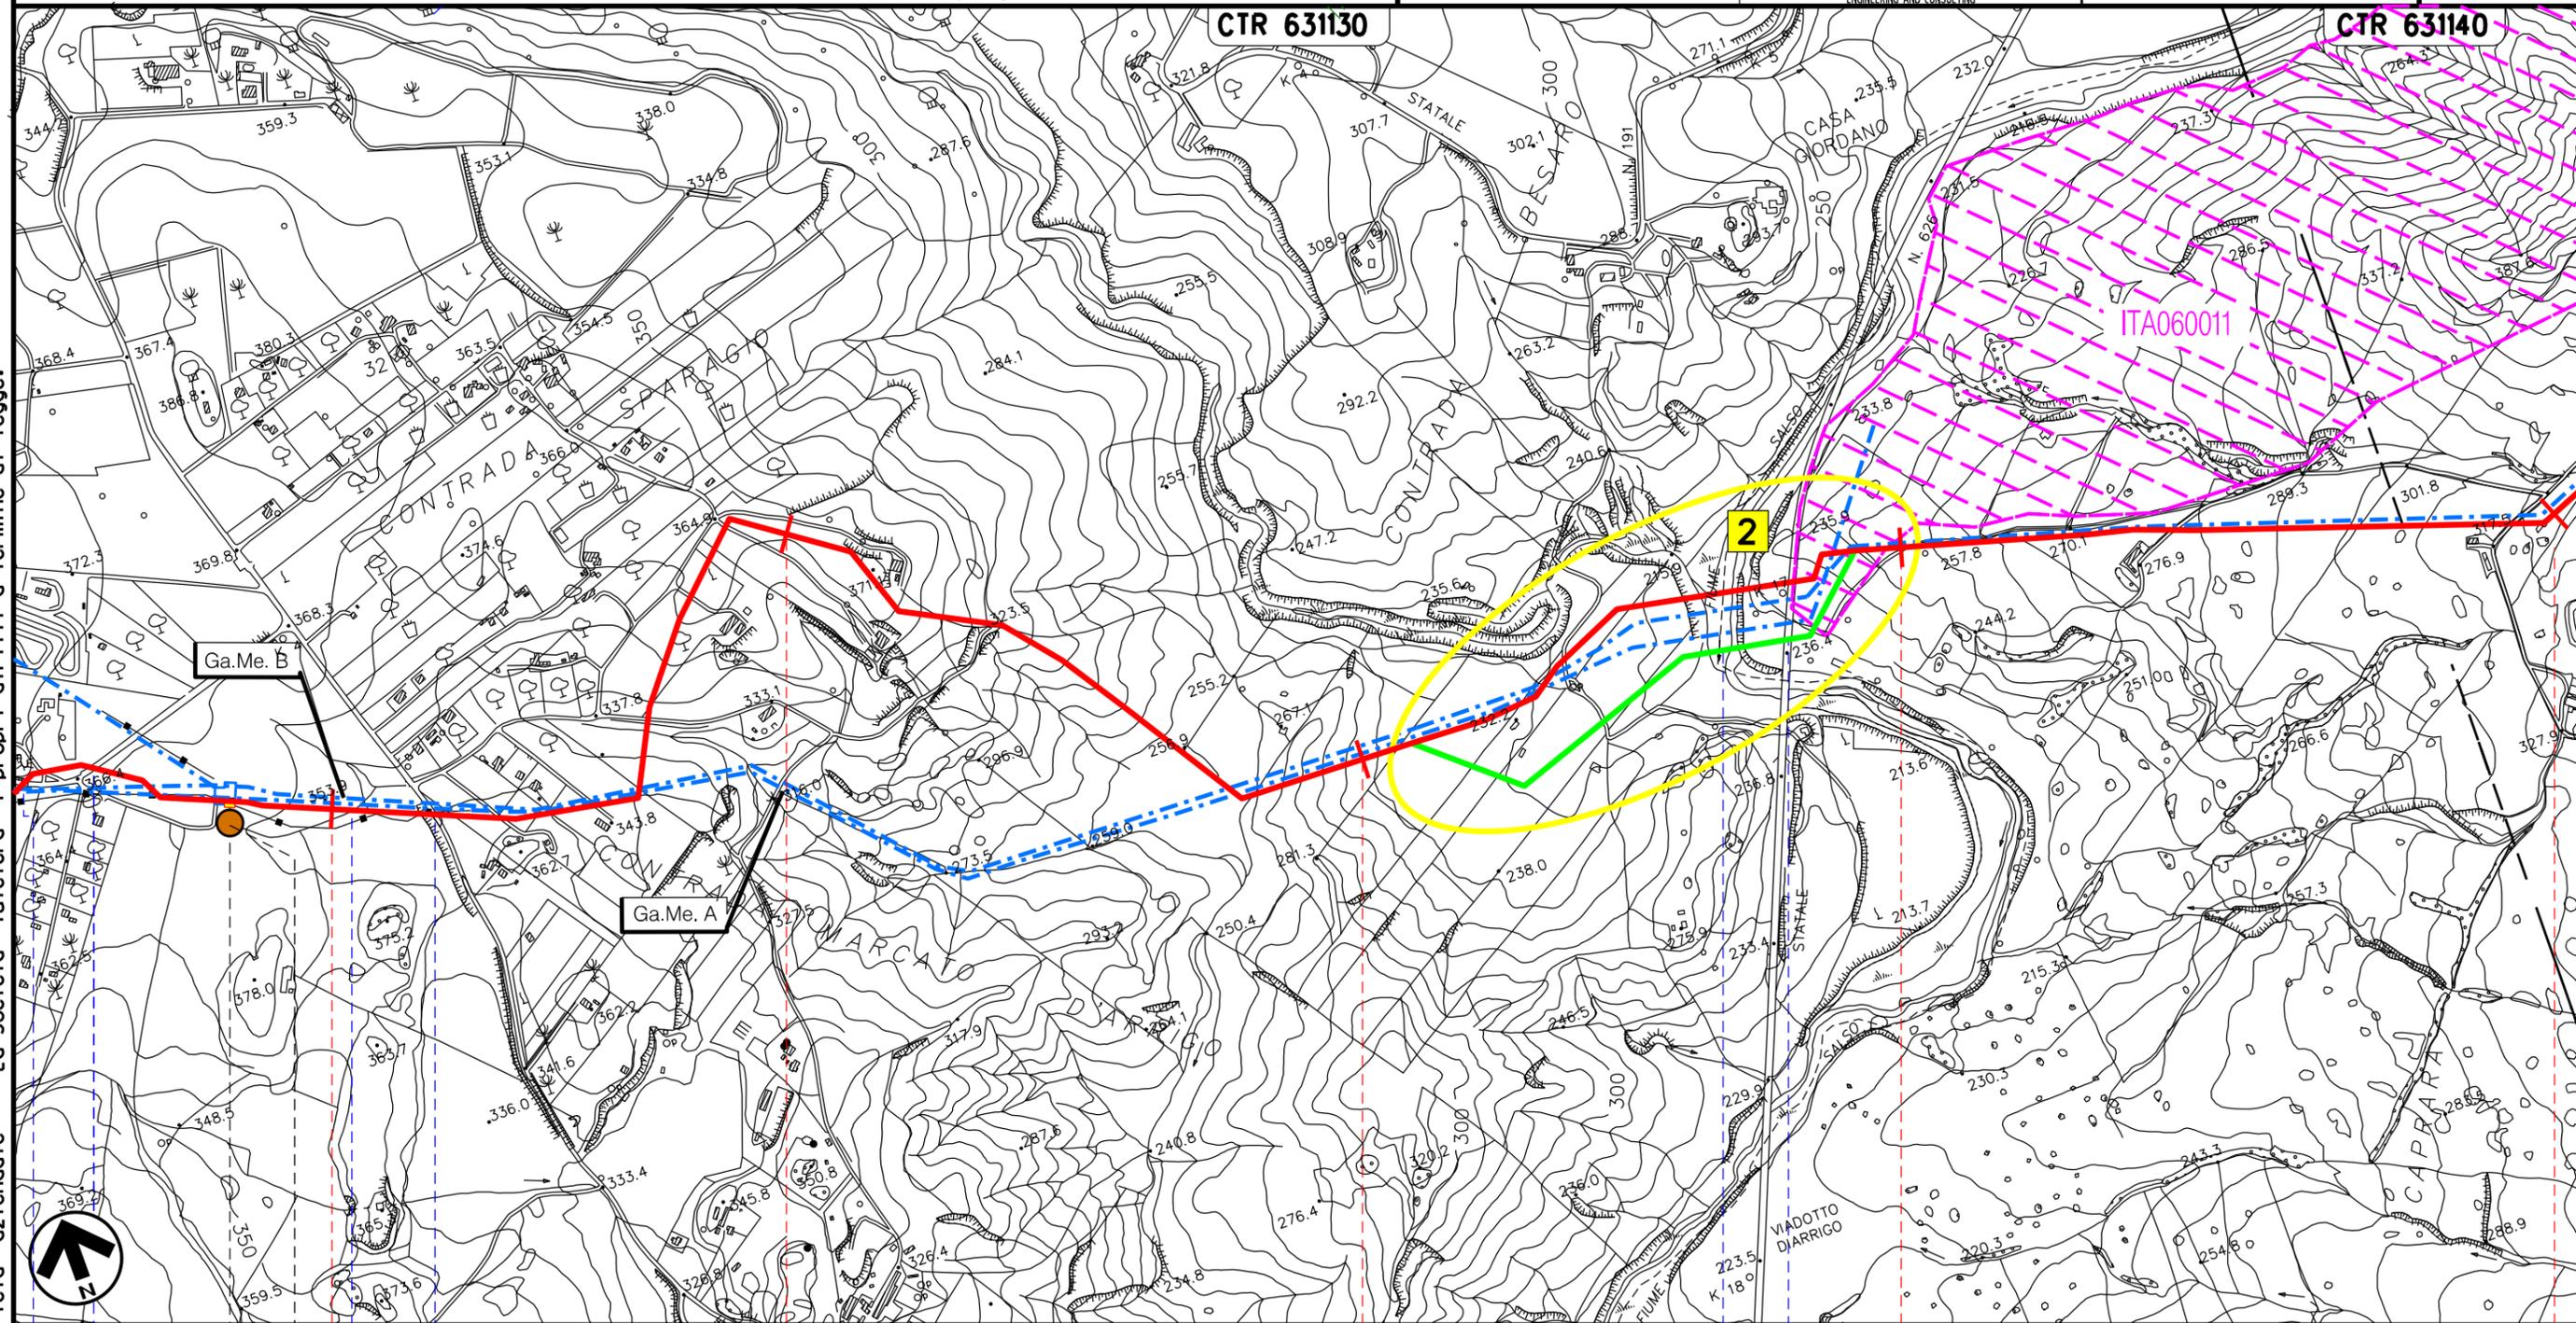


Il presente disegno e' di proprieta' aziendale - La Societa' tutelera' i propri diritti a termine di legge.

56 57 58 59 60

CALTANISSETTA
CALTANISSETTA

PIETRAPERZIA
ENNA

• S.P. n.164
• Regia Trazzera Marcato D'Arrigo
• S.P. n.218
• F. Salso o Imera Merid.
• Strada a Scorrimento Veloce Caltanissetta-Gela

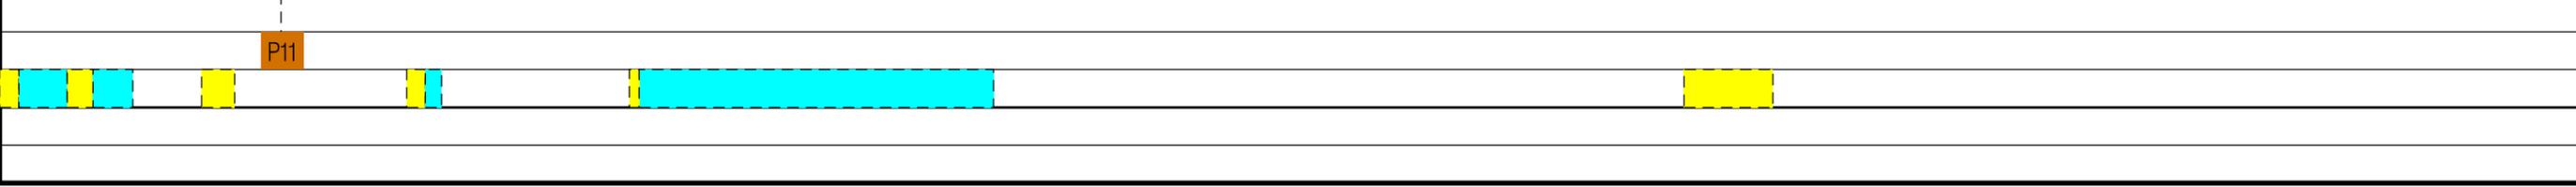

LEGENDA

SIMBOLOGIA CARTOGRAFICA

- | | | | |
|--|---|--|---|
| | Metanodotto in progetto | | Altre condotte di terzi |
| | Varianti di tracciato | | Altri metanodotti in progetto |
| | Metanodotti in esercizio | | Gallerie, Tunnel, Mini-Microtunnel, Raise Boring e T.O.C. |
| | Metanodotti da porre fuori esercizio e recuperare | | Impianti di linea in progetto |
| | Aree impianti stacco-terminale in progetto | | Impianti di linea su rete in esercizio |
| | Aree impianti stacco-terminale esistenti | | Impianti di linea da porre fuori esercizio e recuperare |
| | Piazzola di stoccaggio tubazioni | | Depositi temporanei |
| | Strada di accesso all'impianto | | Strade di accesso provvisorio |
| | Adeguamento strade esistenti | | |
| | Limite sovrapposizione fogli | | |

SIMBOLOGIA MECCANICA

- | | |
|--|--|
| | Punto di intercettazione di linea (P.I.L.) |
| | Punto di intercettazione di derivazione importante (P.I.D.I.) |
| | Punto di intercettazione di derivazione semplice con stacco da P.I.L. (P.I.D.S.) |
| | Punto di intercettazione e derivazione semplice con stacco da Linea (P.I.D.S.) |
| | Punto di intercettazione con discaggio di allacciamento (P.I.D.A.) |
| | Punto predisposto per il discaggio di allacciamento (P.P.D.A.) |
| | Punto di sezionamento elettrico terminale (P.S.E.T.) |
| | Stazione predisposta per lancio e ricevimento PIG |
| | Impianto di riduzione/regolazione della pressione |

LEGENDA TEMATICA

SIMBOLOGIA TEMATICA

S.I.C. - SITI DI IMPORTANZA COMUNITARIA (Rete Natura 2000)

Numero	Descrizione
ITA040008	Maccalube di Aragona
ITA060011	Contrada Caprara

Il presente disegno è di proprietà aziendale - La Società tutela i propri diritti a termine di legge.

Progressiva chilometrica	N.	
Comuni		
Province		
Impianti	TIPO - N. - PROGR. km	TIPO - N. - ESISTENTE
Attraversamenti	TIPOLOGIA ATTRAVERSATA (SS n. **, corso d'acqua, ferrovia, ecc.)	
Strade - Piste	ACCESSO IMPIANTI	ADEGUAMENTI STRADE
Depositi provvisori - Piazzole	DEPOSITI TEMPORANEI	STRADE PROVVISORIE
Fascia di lavoro	ALLARGATA	RIDOTTA
Opere civili	TRASVERSALI	LONGITUDINALI