



EDIFICIO MISURA E RIDUZIONE GAS NATURALE

EDIFICIO COMPRESSORI GAS NATURALE

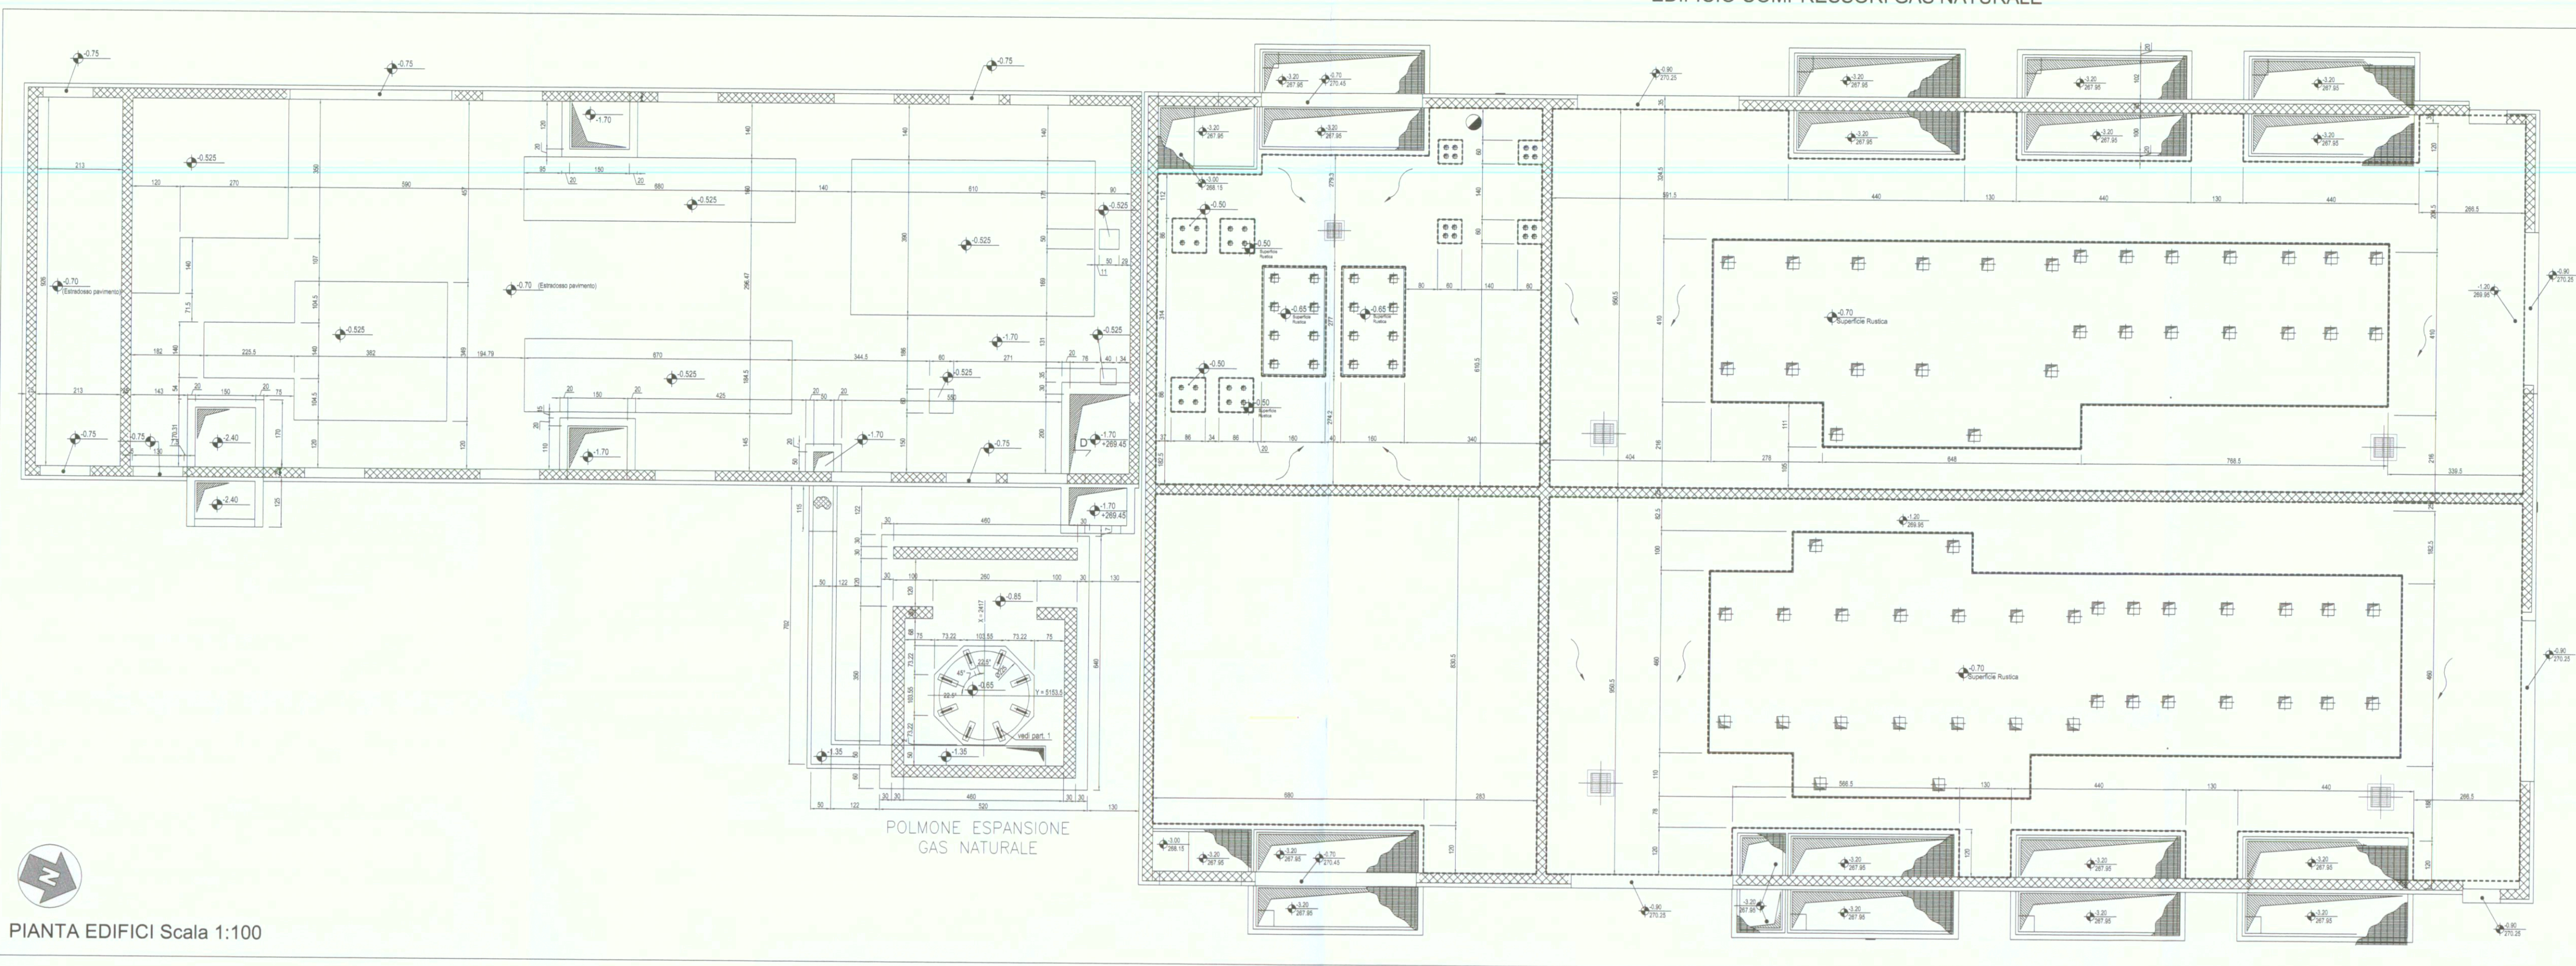


PIANTA EDIFICI Scala 1:100


PROSPETTO SUD
Scala 1:100

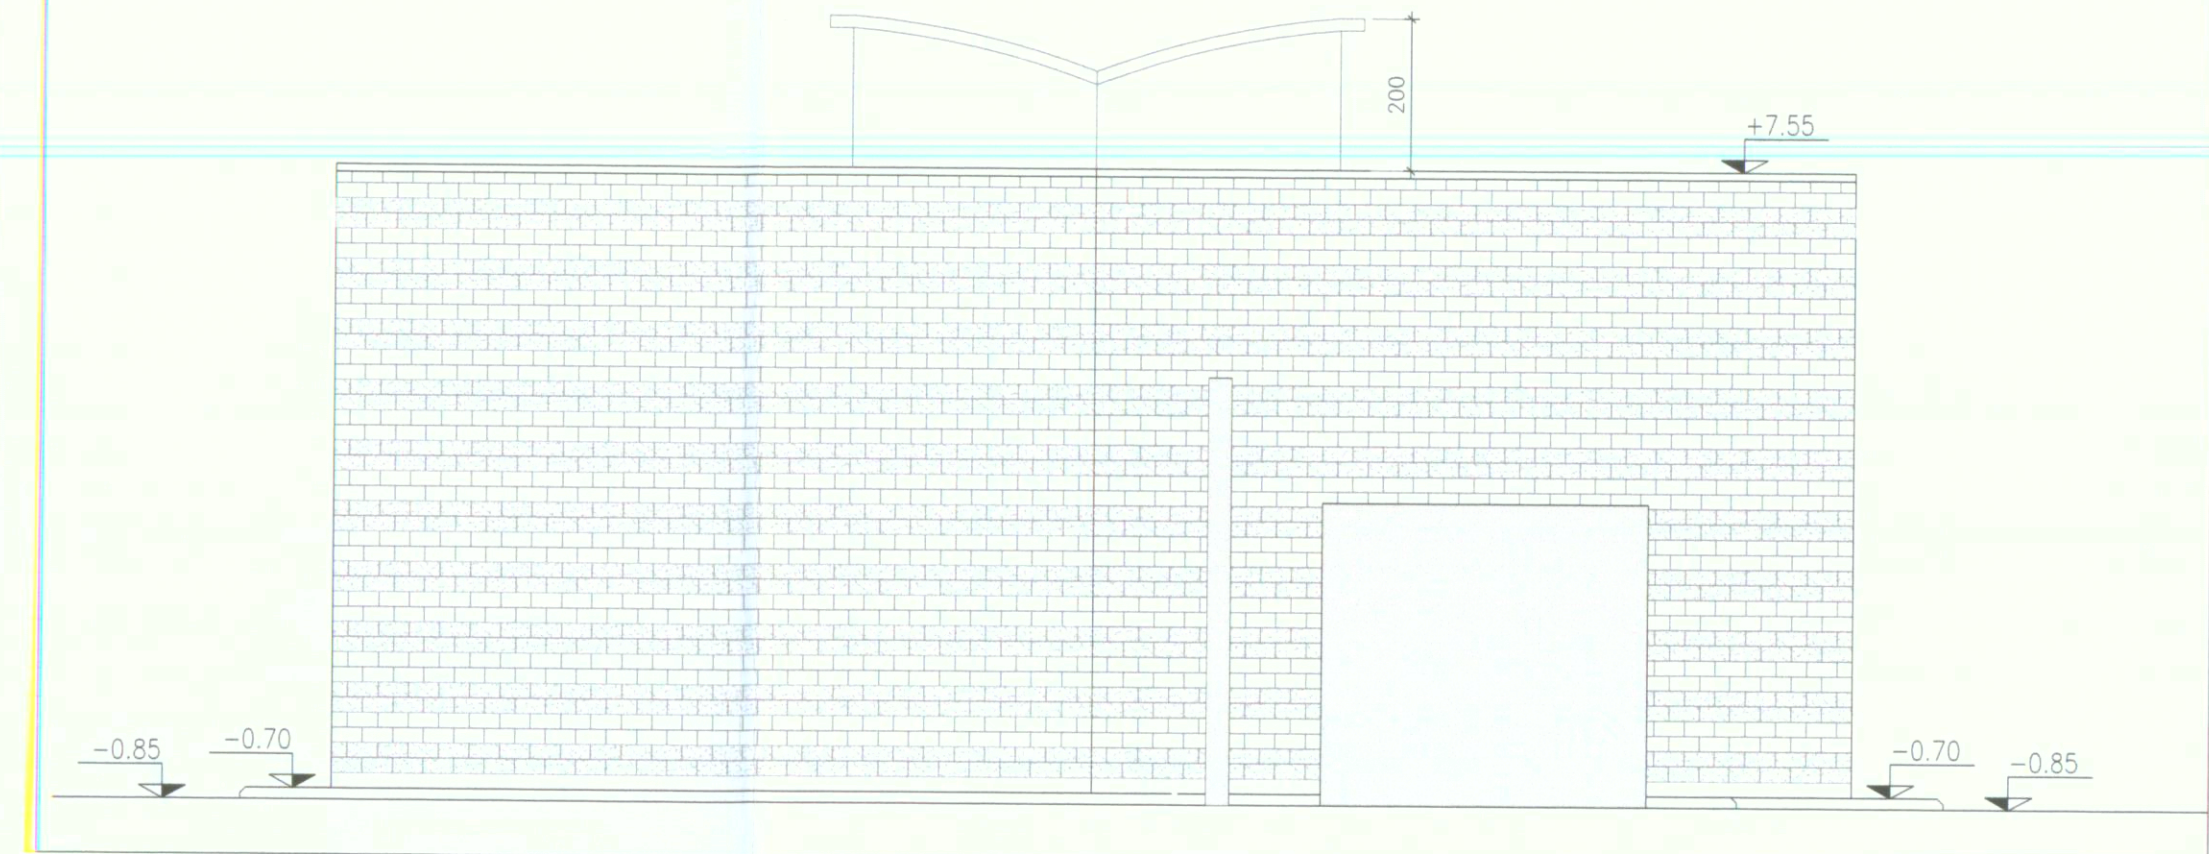


PROSPETTO NORD
Scala 1:100

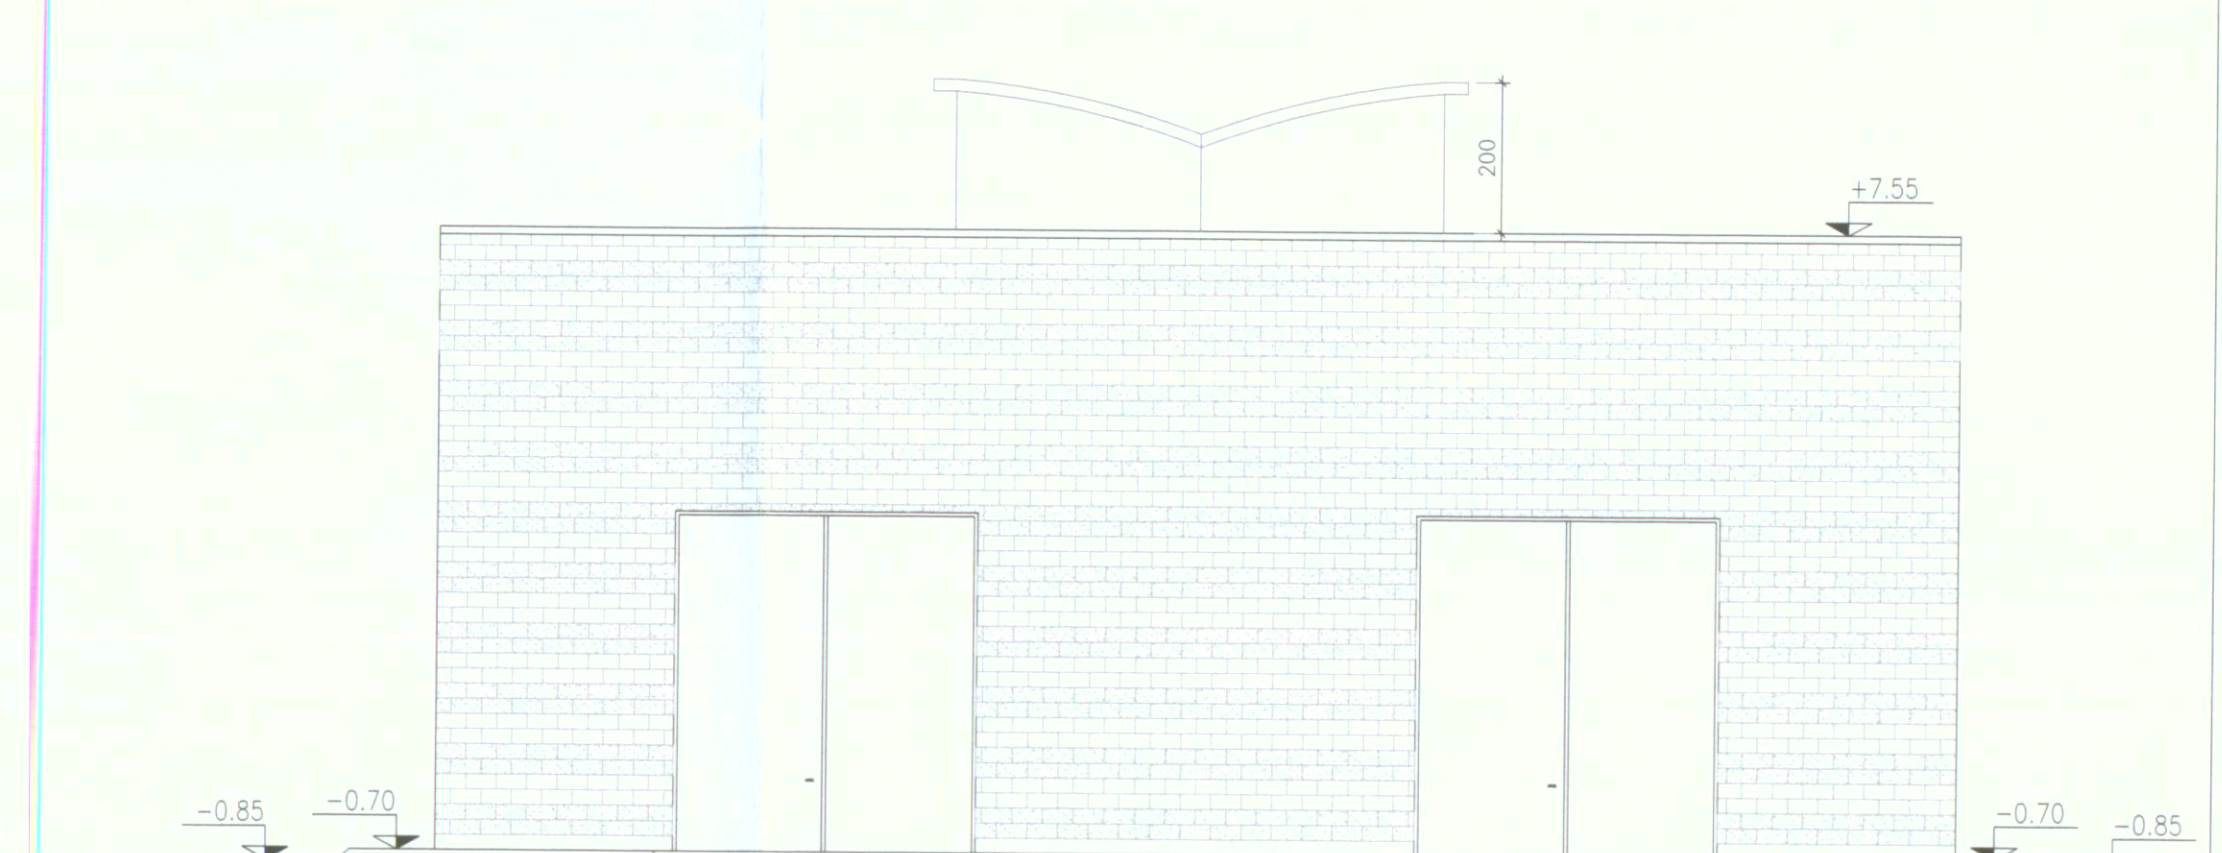

PROSPETTO EST
Scala 1:100

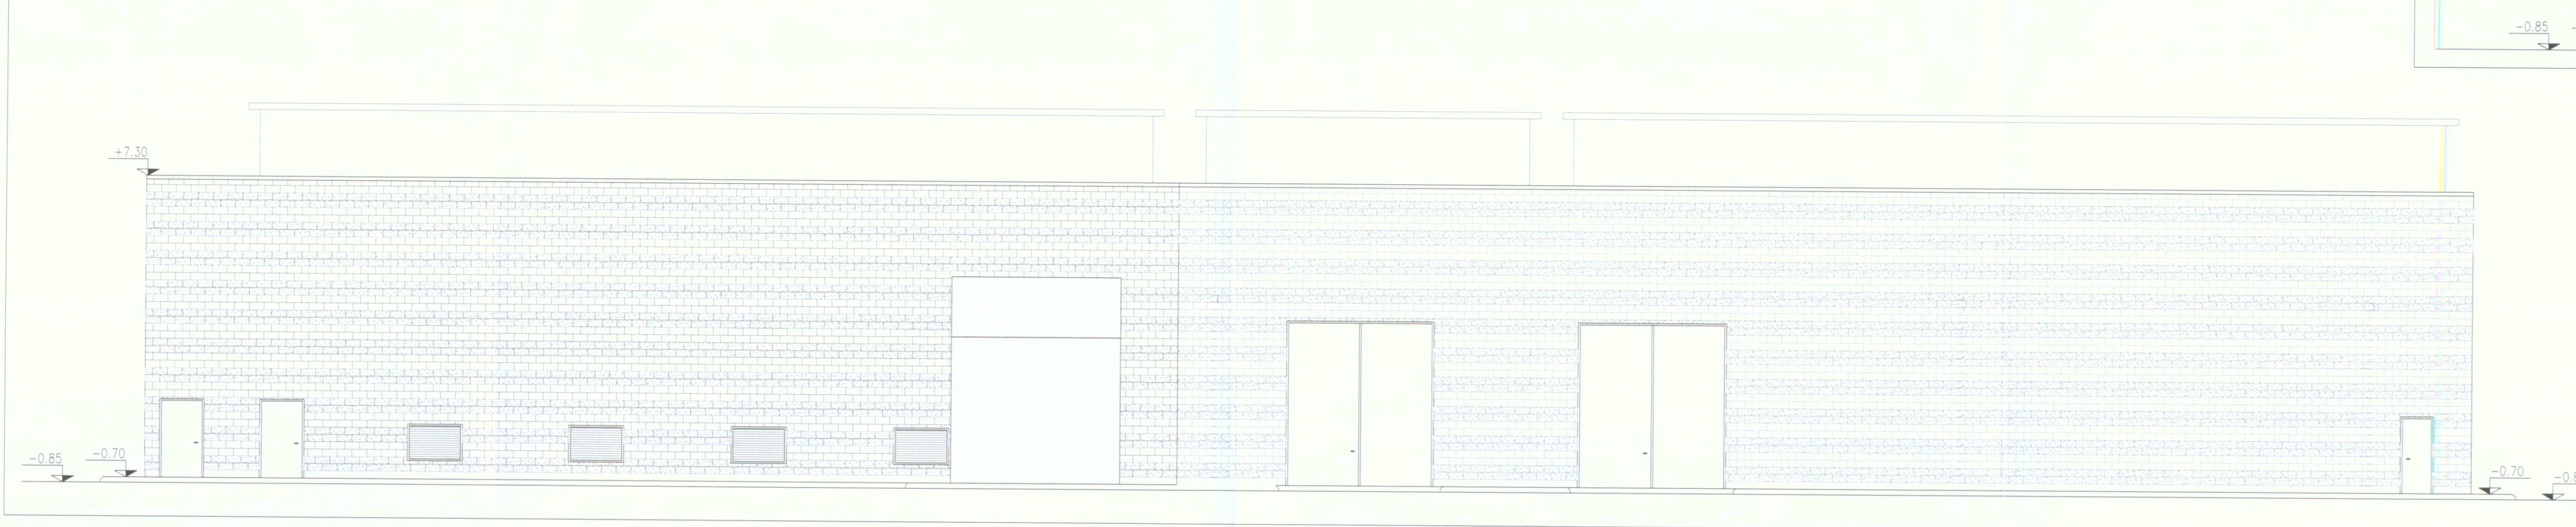

PLANIMETRIA GENERALE PROGETTO PRESENTATO IN PROCEDURA DI V.I.A. (INTEGRAZIONI DIC. 2006)
Scala 1:2000

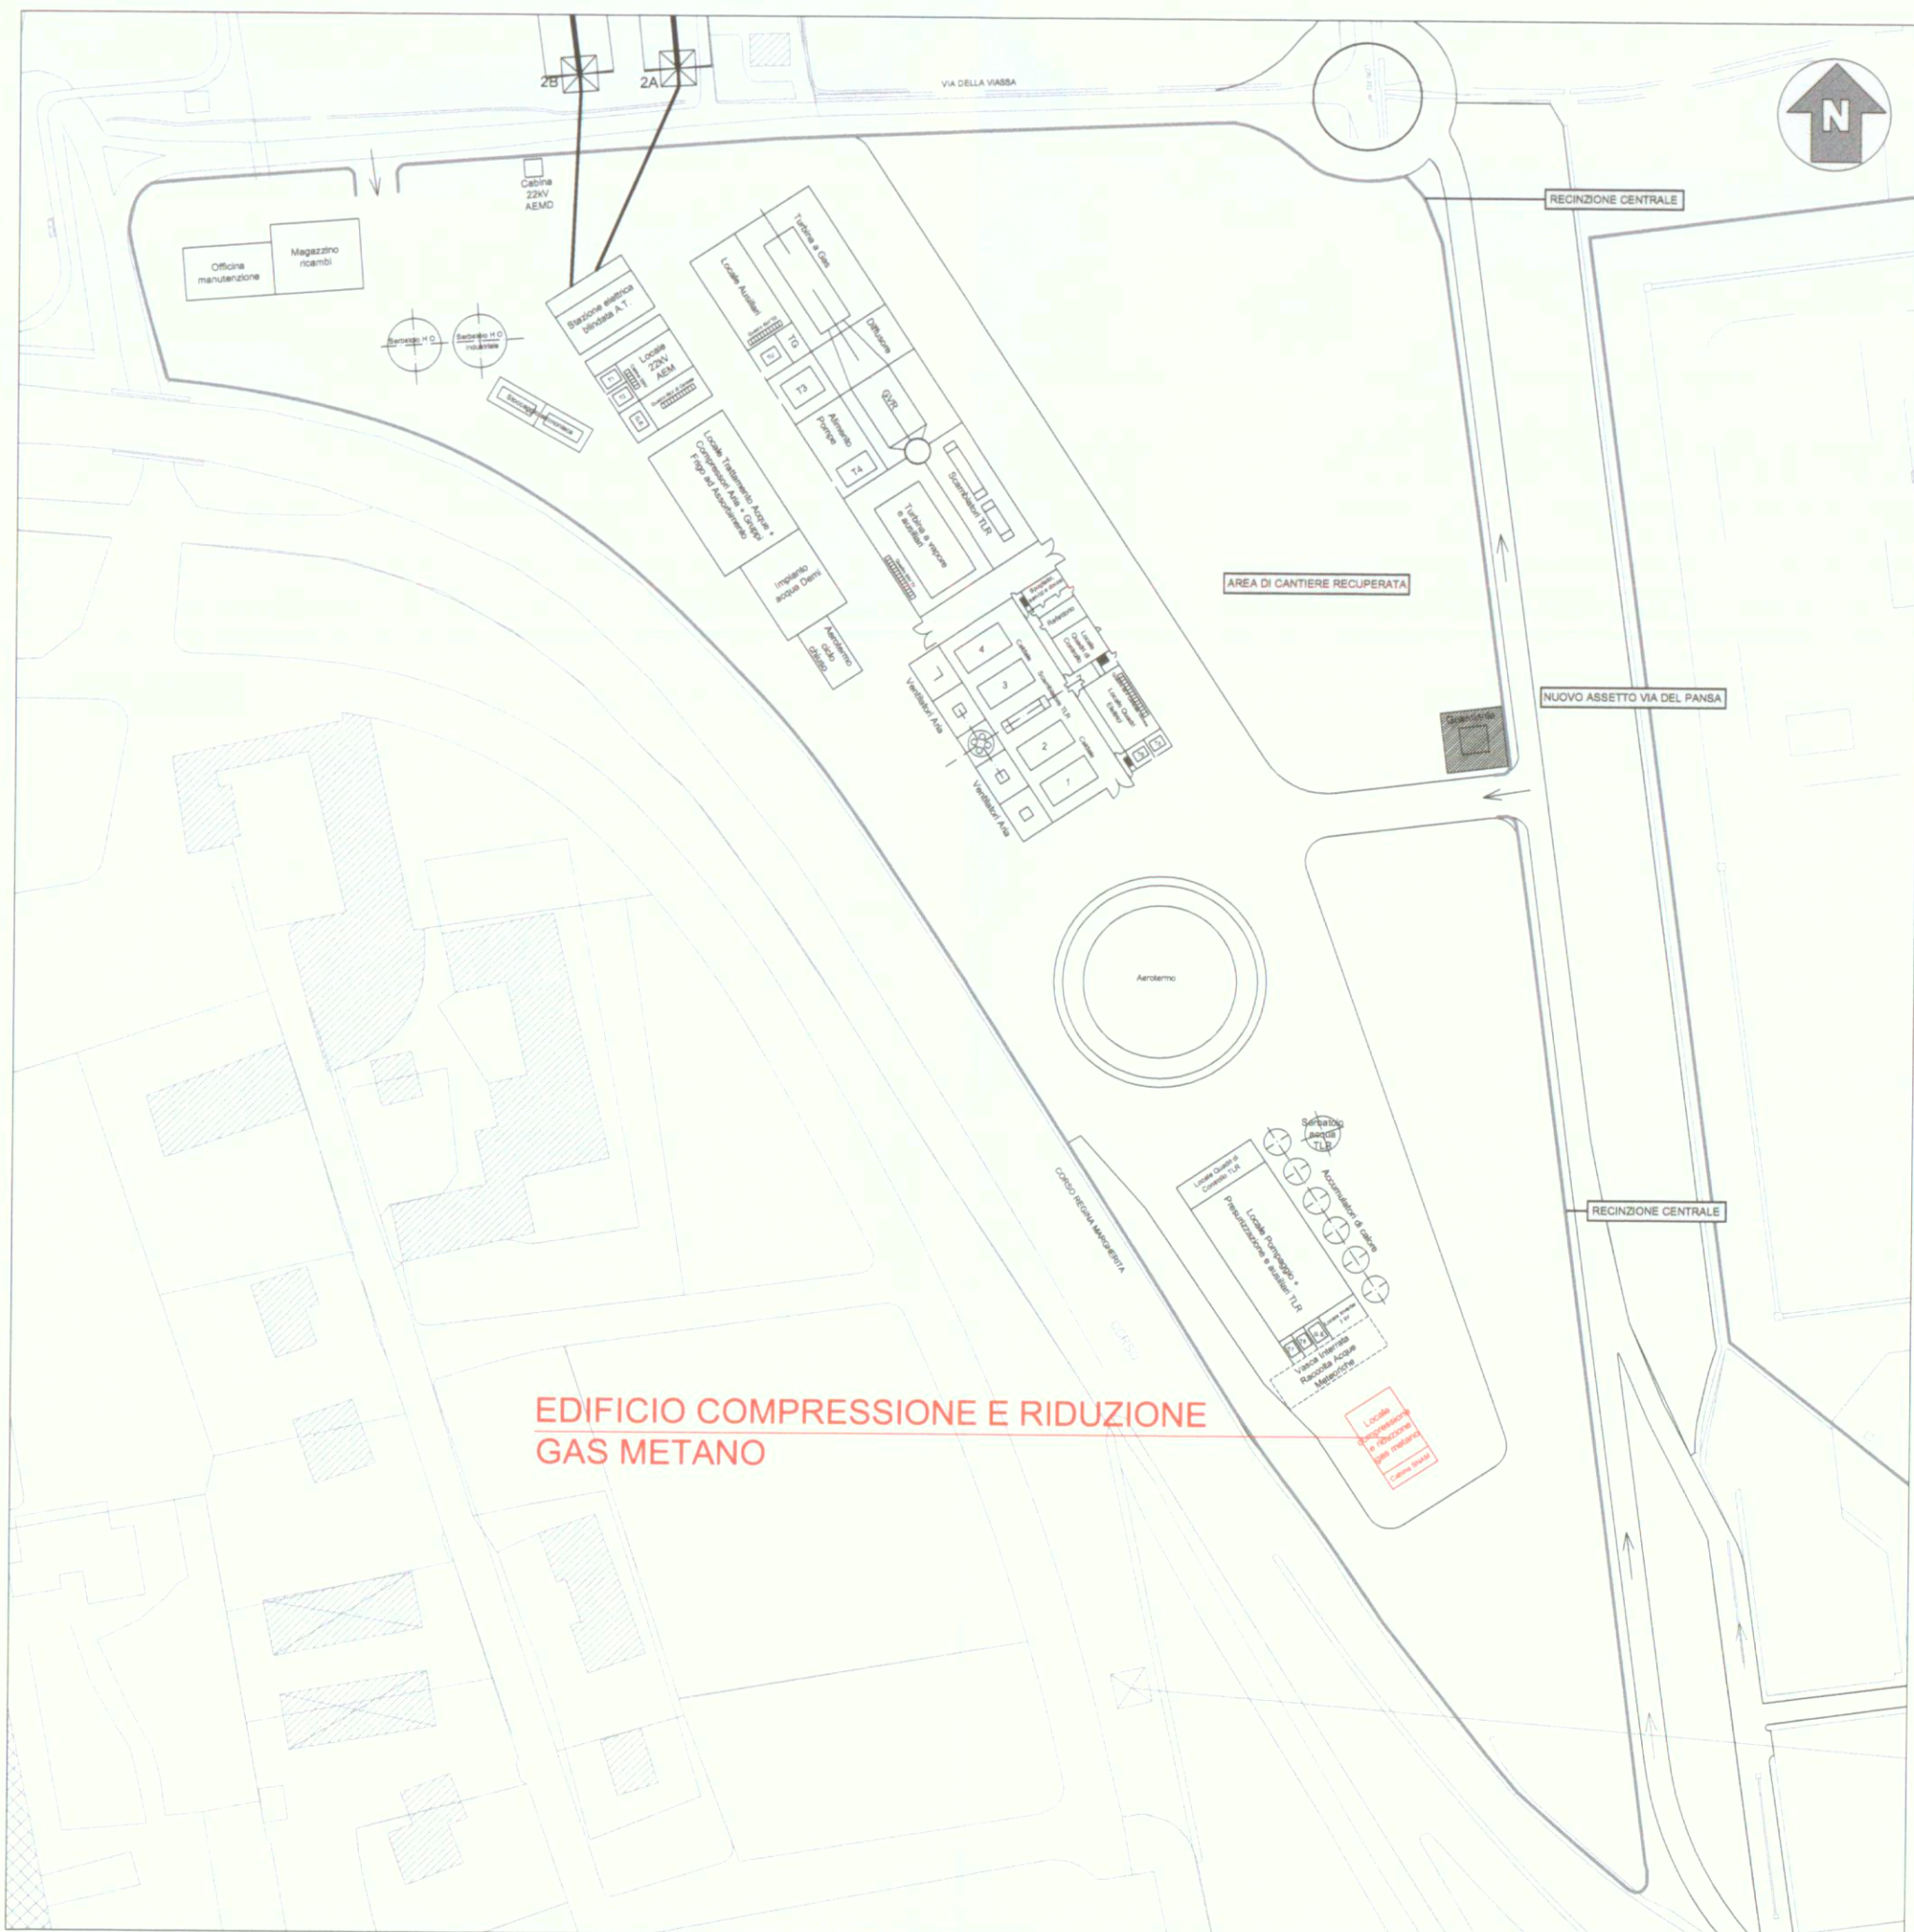

PLANIMETRIA GENERALE PROGETTO ESECUTIVO
Scala 1:2000



CENTRALE TERMOELETTRICA "TORINO NORD" E
AMPLIAMENTO RETE DI TELERISCALDAMENTO

DECRETO MINISTERIALE DI COMPATIBILITA'
AMBIENTALE DSA - DEC - 2009 - 0000245

DECRETO MINISTERIALE DI AUTORIZZAZIONE ALLA
REALIZZAZIONE ED ESERCIZIO N. 55/03/2009

TITOLO ELABORATO
MODIFICHE DERIVANTI DA OTTIMIZZAZIONI PROGETTUALI
IN SEDE DI PROGETTO ESECUTIVO - VERIFICA DI ASSOGGETTABILITA'
EDIFICIO COMPRESIONE GAS NATURALE E
EDIFICIO MISURA GAS NATURALE - TAVOLA D'INSIEME

ELABORATO N°	SCALA	DATA	REDDATTO	aprile '12	G. Casadidio
2.3	varie	APRILE 2012	CONTROLLATO	aprile '12	P.A. Donna Bianco
			APPROVATO	aprile '12	P.A. Donna Bianco

NOME FILE	2.3.dwg	DESCRIZIONE REVISIONE E RIFERIMENTI DOCUMENTI SOSTITUITI
REVISIONE N°	0	Aprile 2012 Emissione

