




PIANTA AEROTERMO  
Scala 1:200

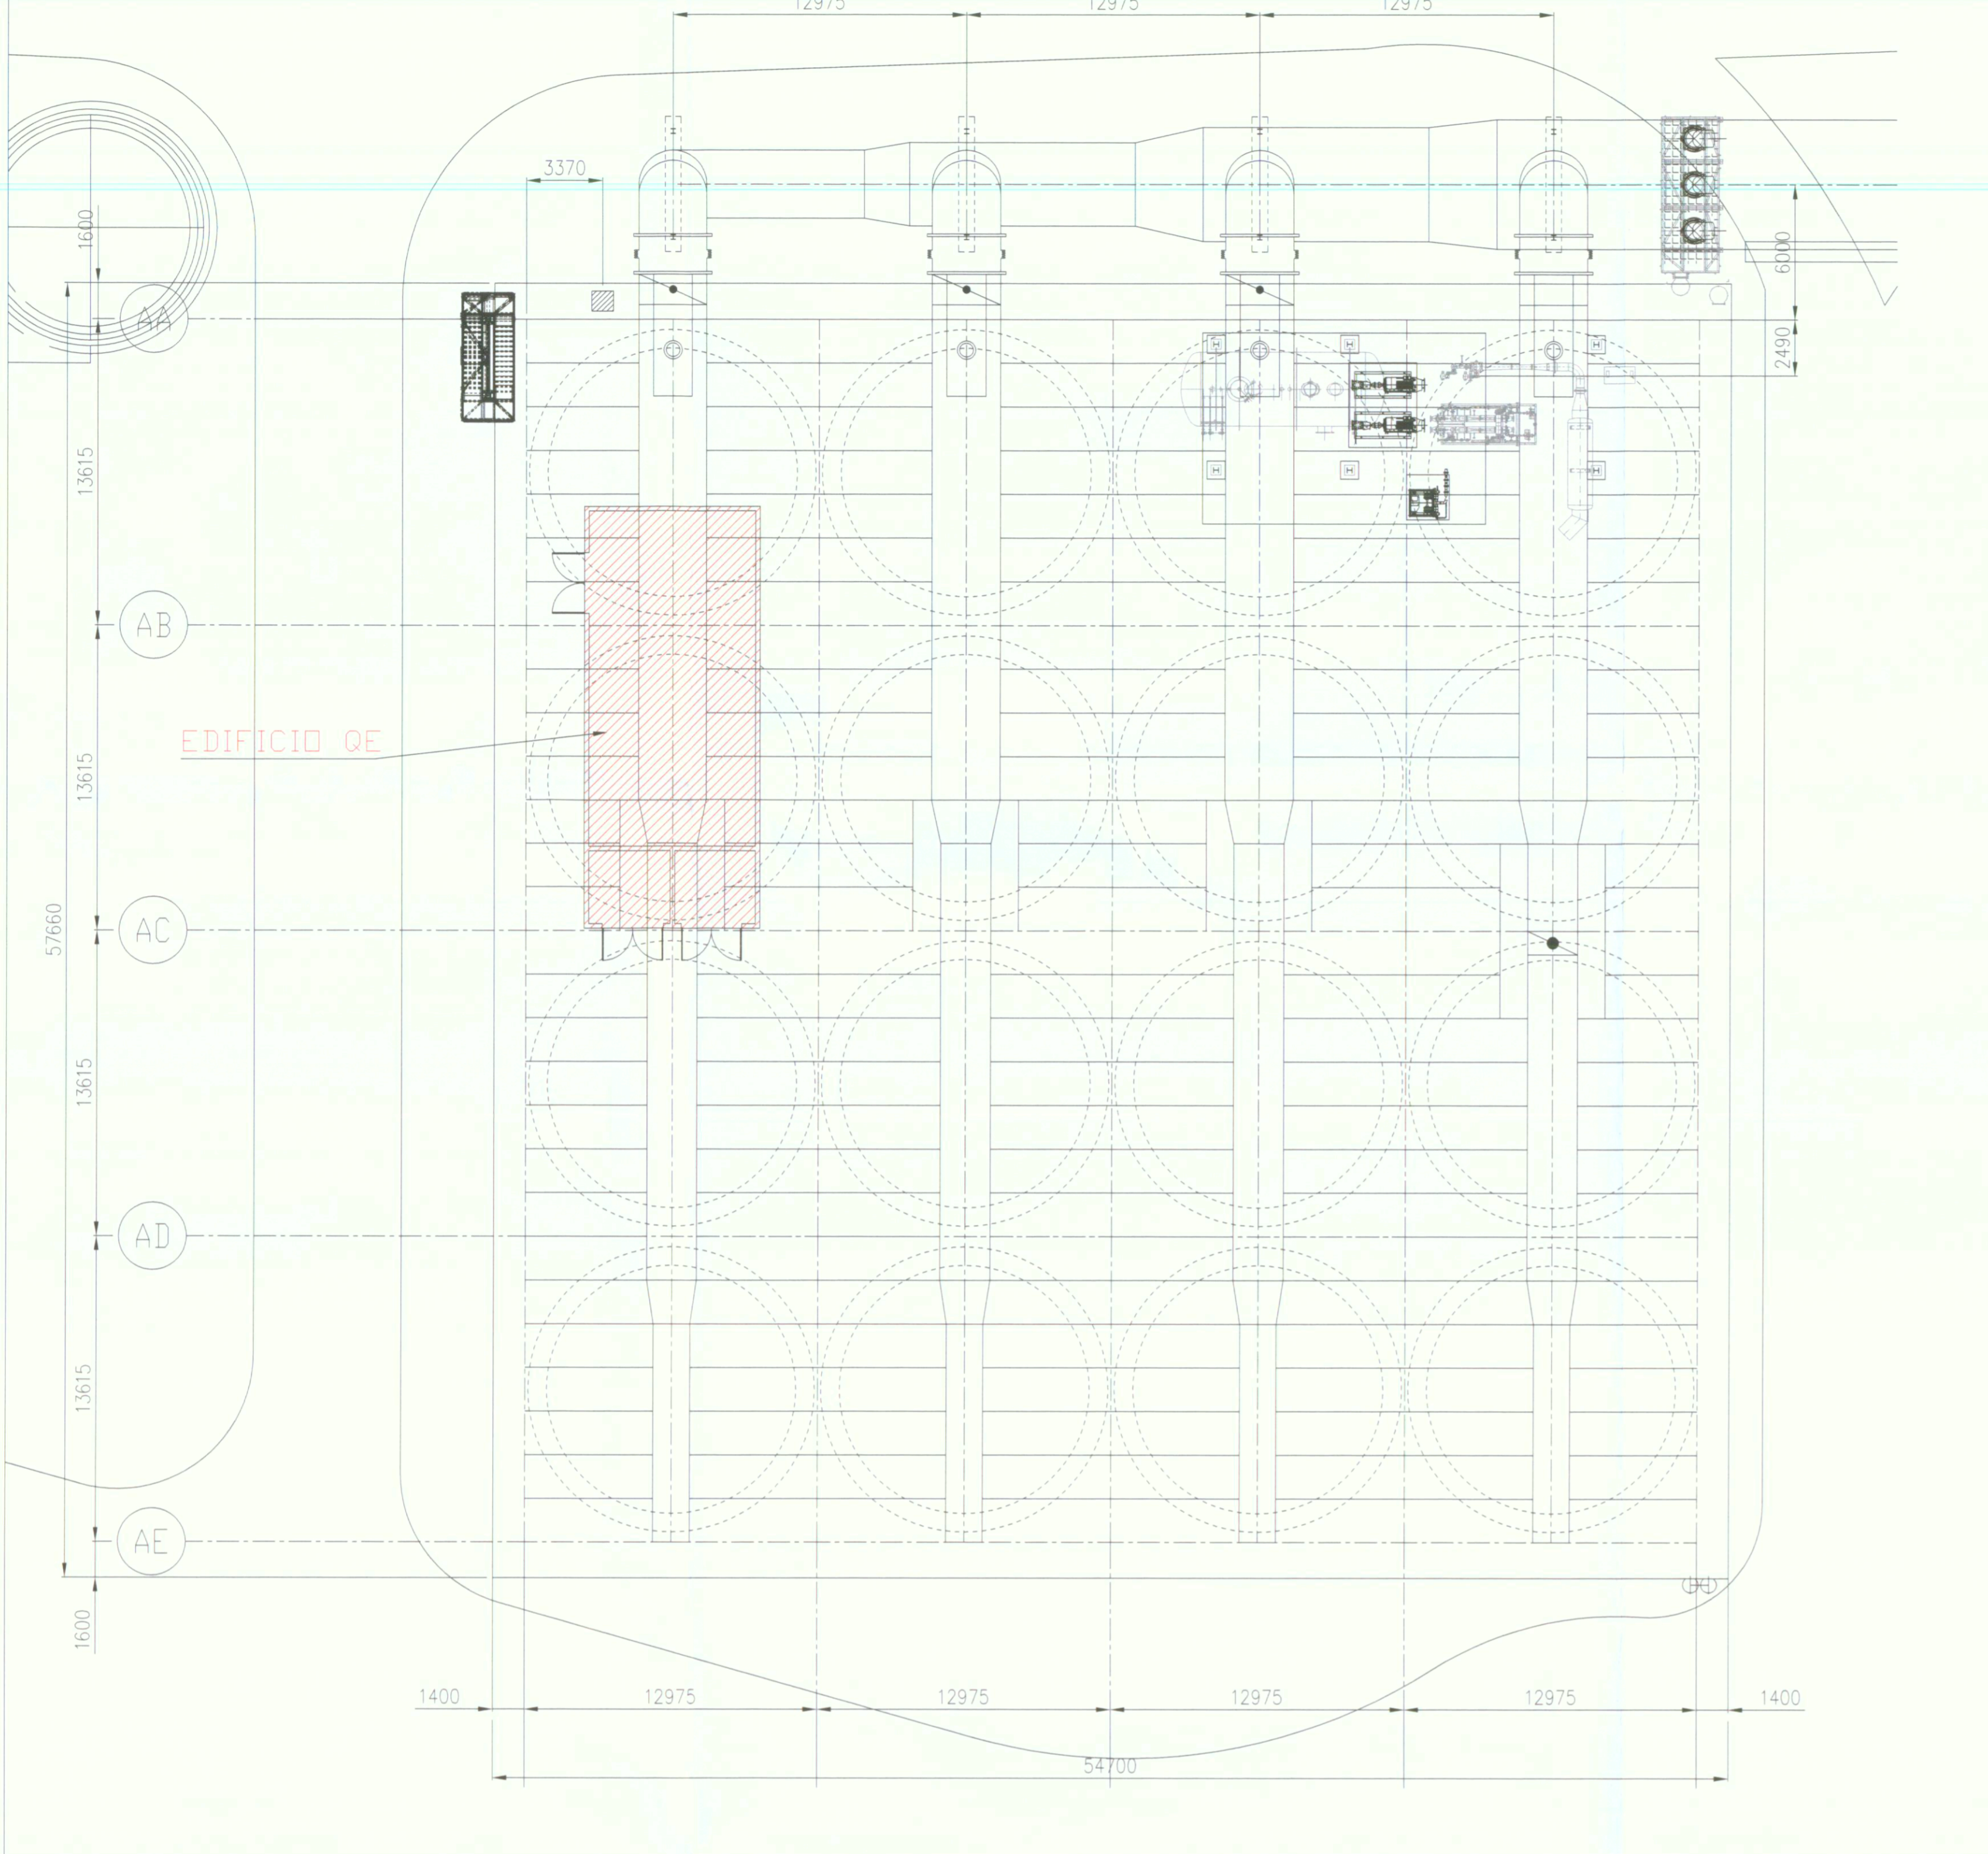

PROSPETTO NORD-OVEST AEROTERMO  
Scala 1:200

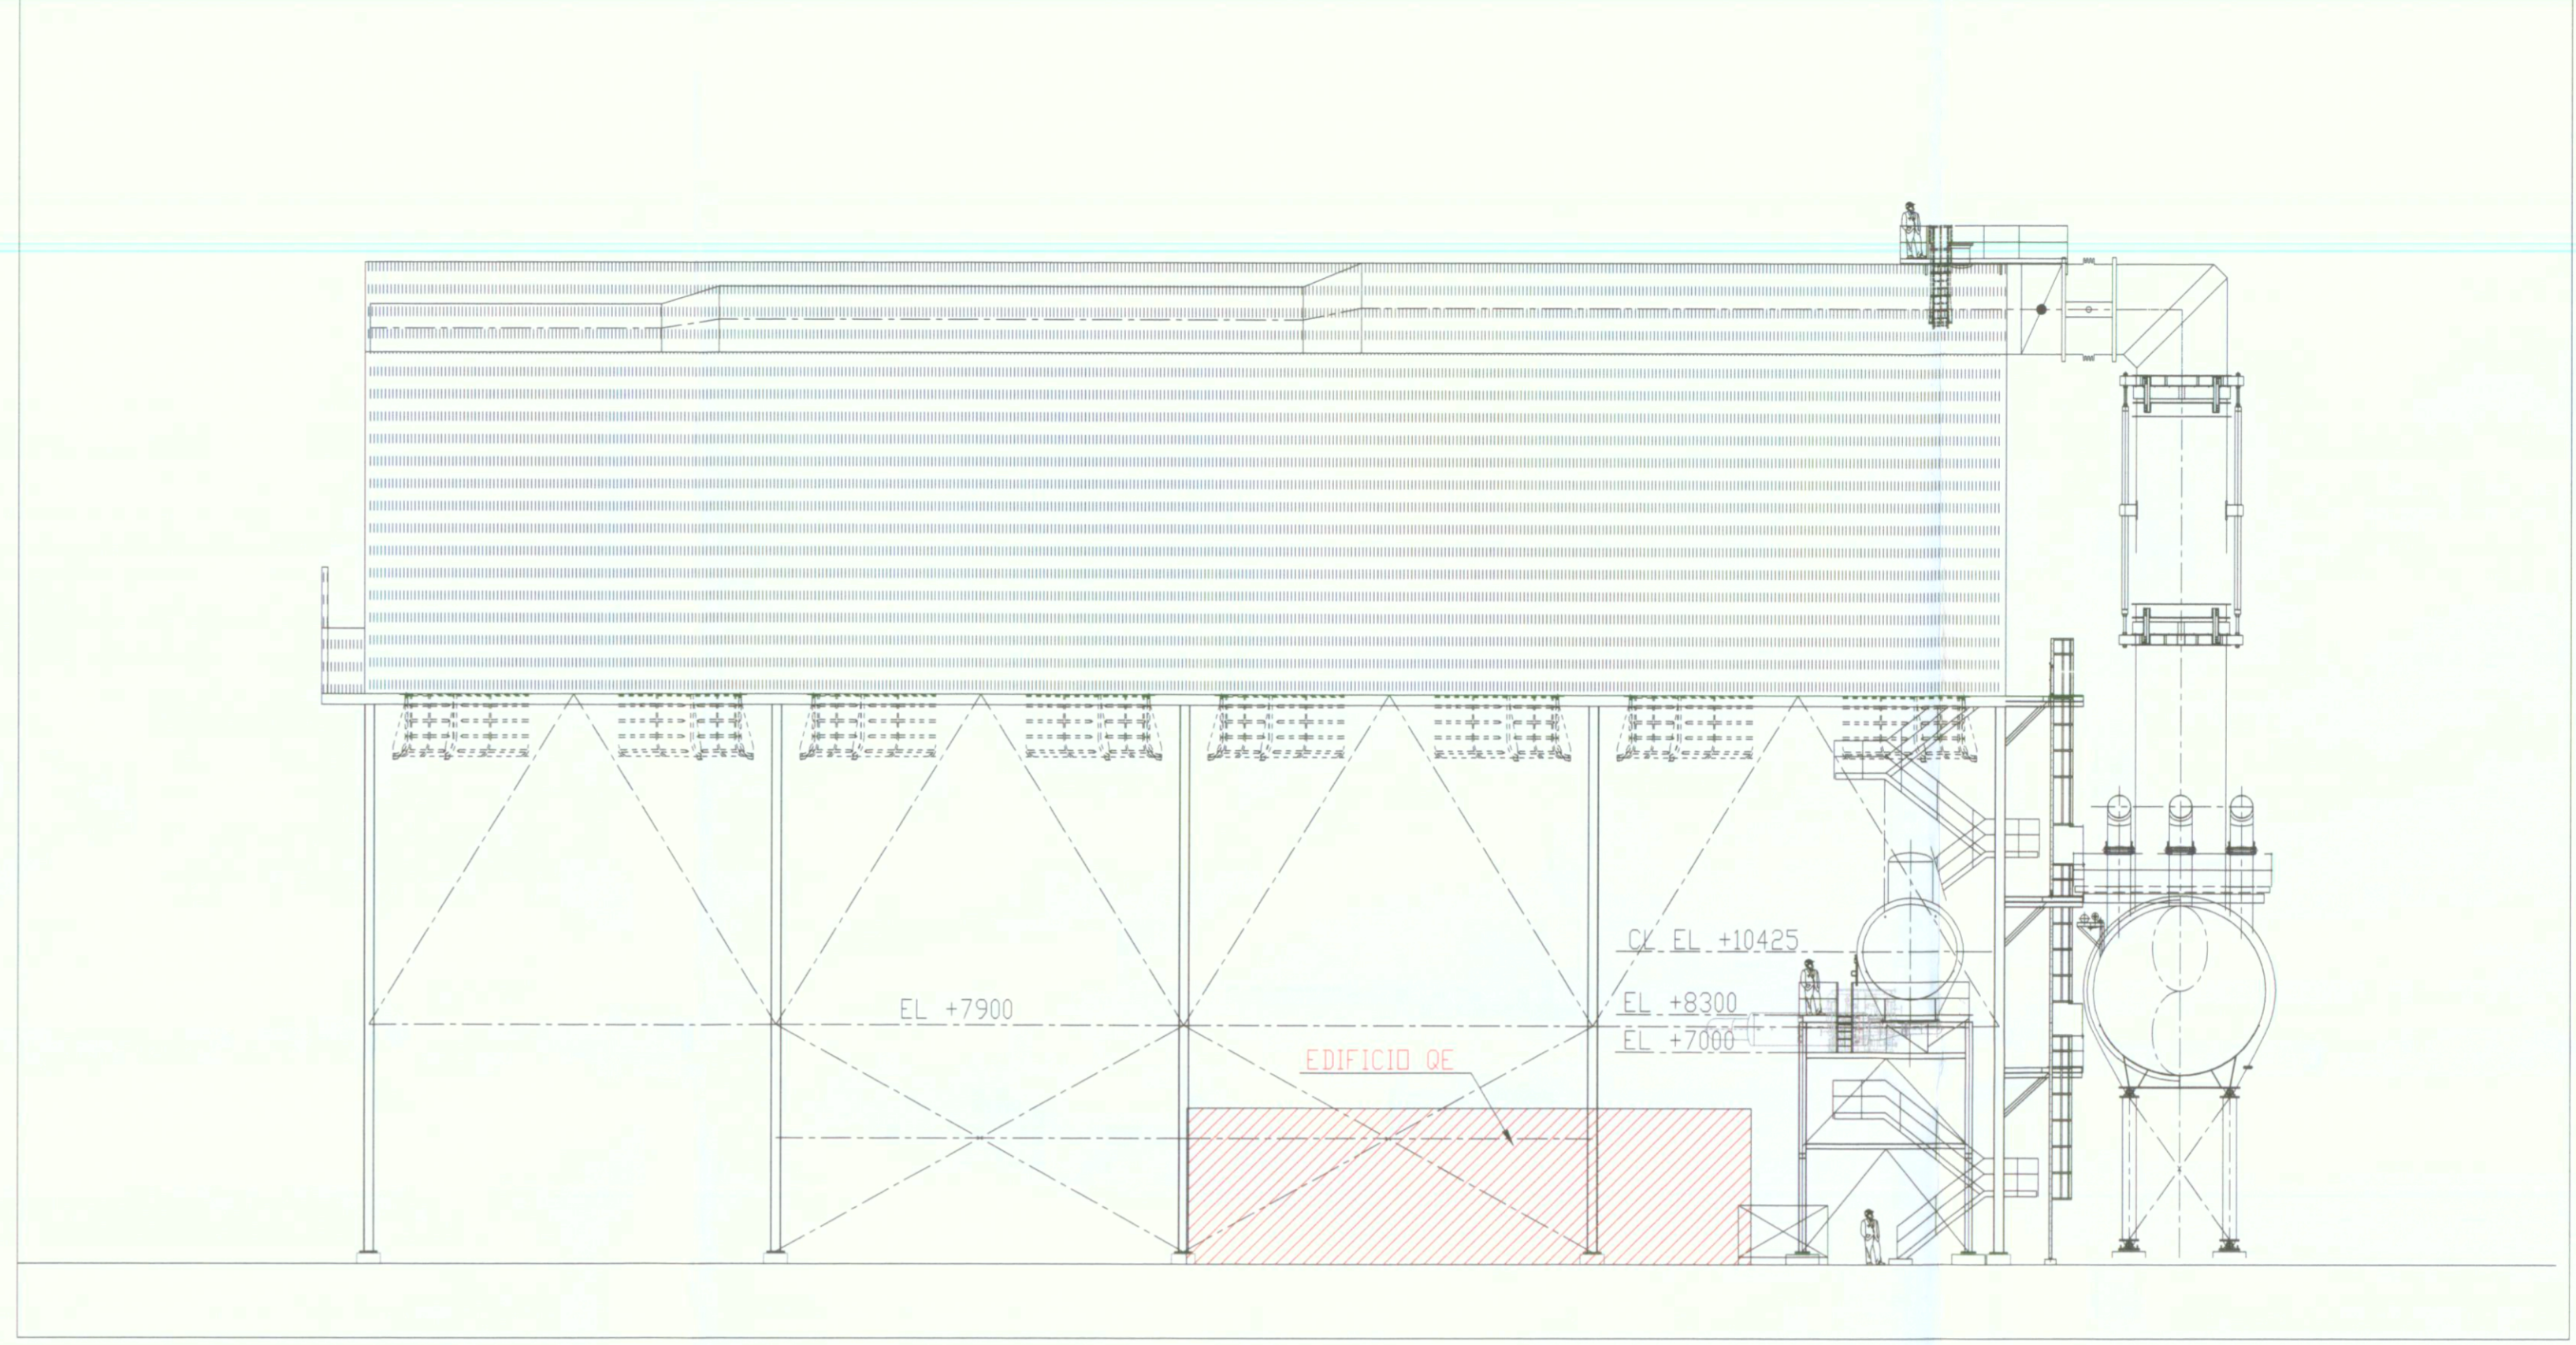

PROSPETTO NORD-OVEST EDIFICIO QE  
Scala 1:50

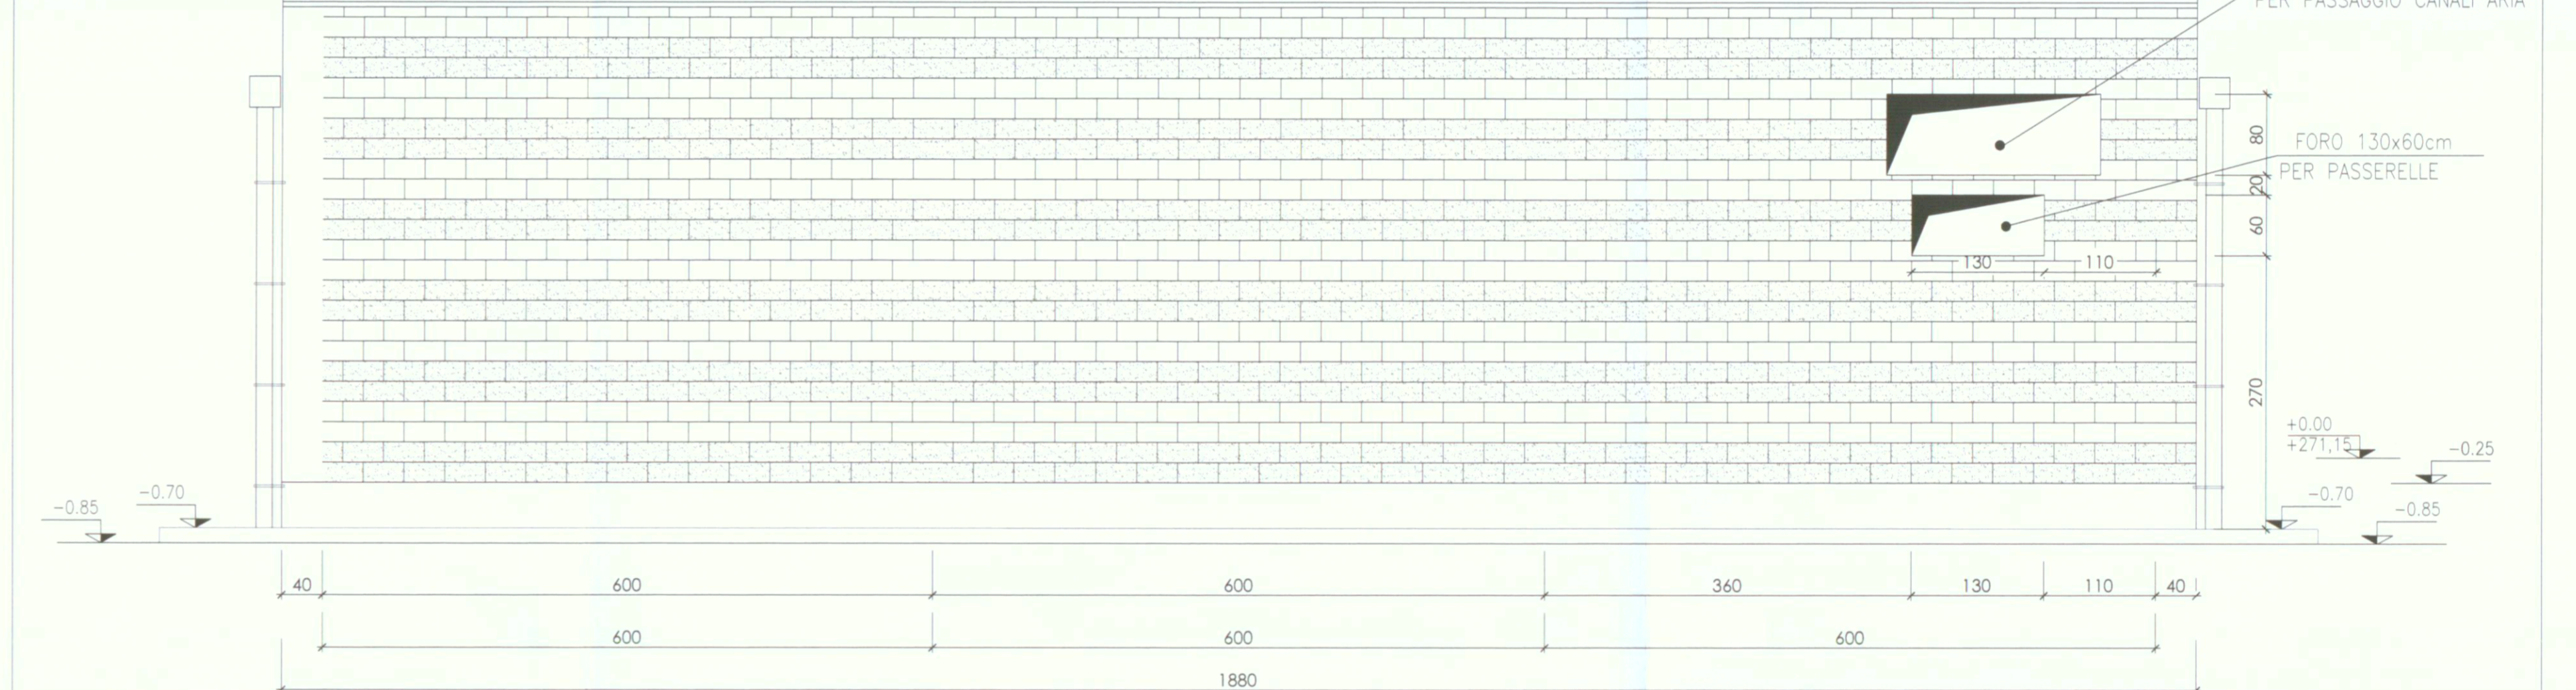


PLANIMETRIA GENERALE PROGETTO PRESENTATO IN PROCEDURA DI V.I.A. (INTEGRAZIONI DIC. 2006)  
Scala 1:2000



PLANIMETRIA GENERALE PROGETTO ESECUTIVO  
Scala 1:2000



PROSPETTO NORD-EST EDIFICIO QE  
Scala 1:50

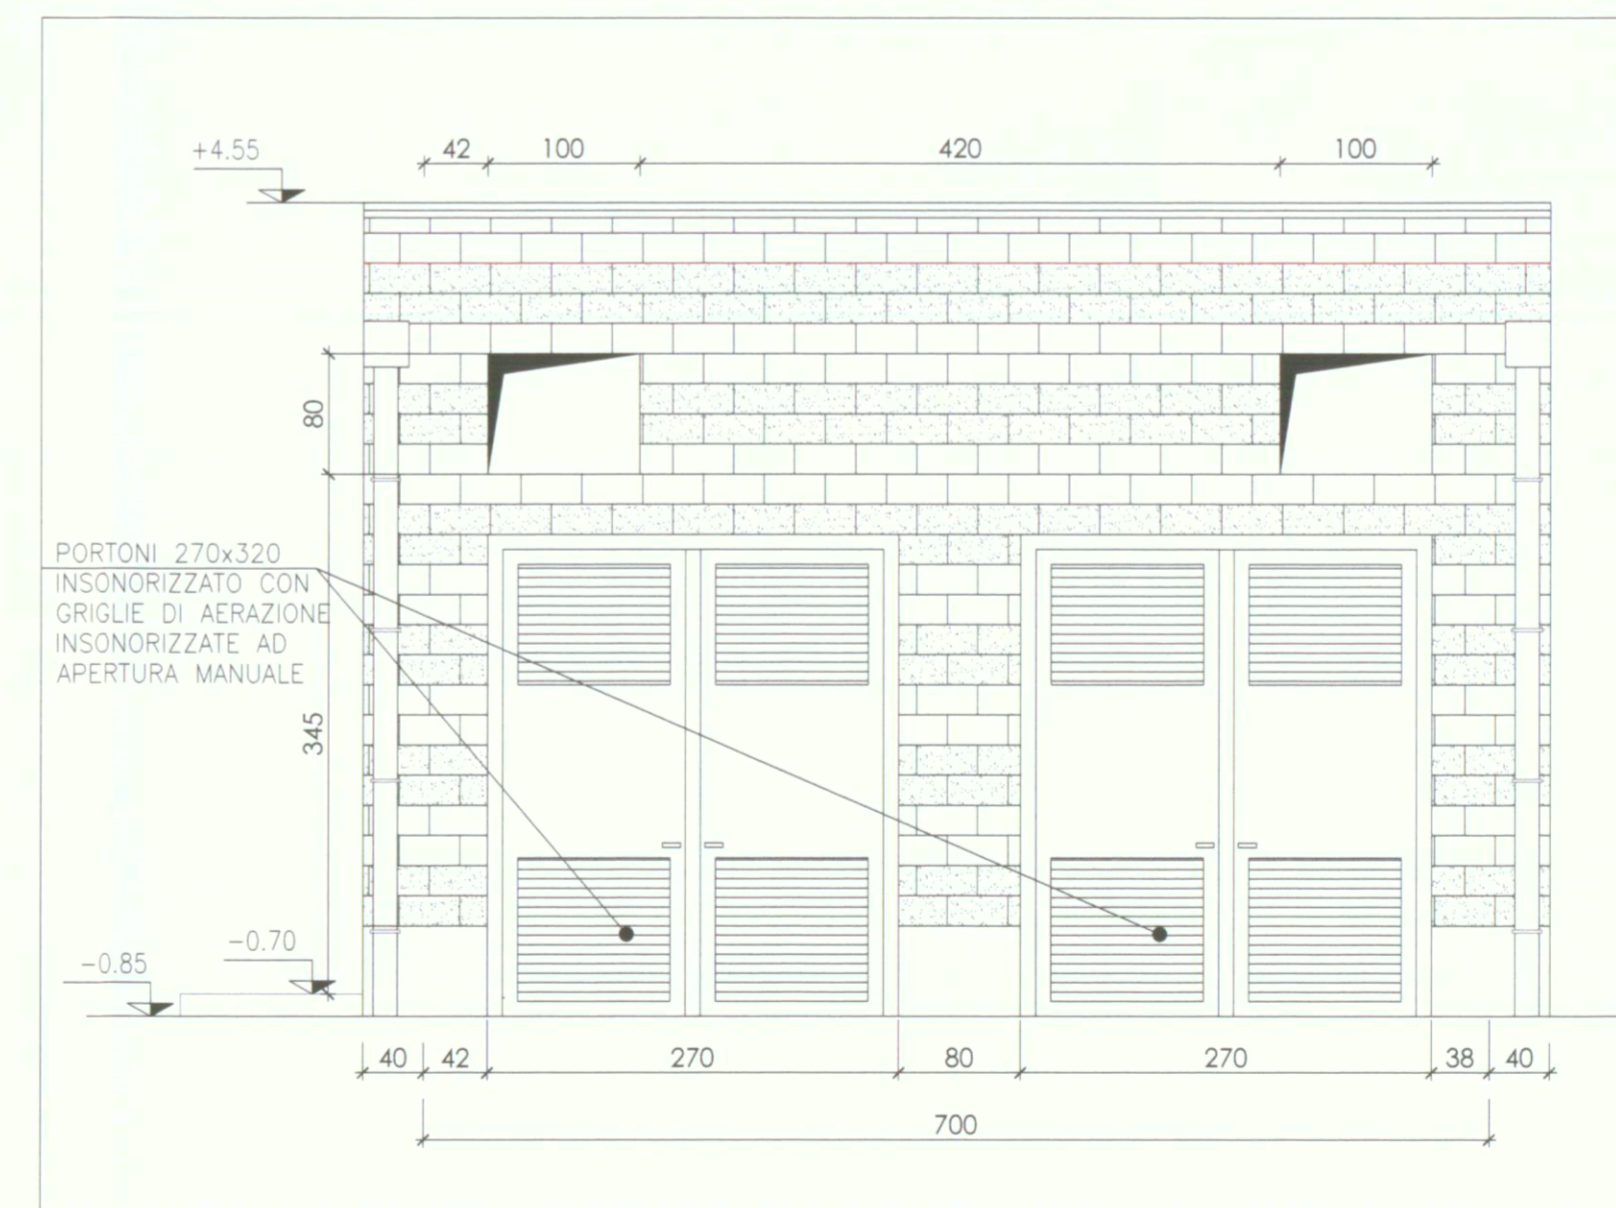

CENTRALE TERMOELETTRICA "TORINO NORD" E  
AMPLIAMENTO RETE DI TELERISCALDAMENTO

DECRETO MINISTERIALE DI COMPATIBILITA'  
AMBIENTALE DSA - DEC - 2009 - 0000245

DECRETO MINISTERIALE DI AUTORIZZAZIONE ALLA  
REALIZZAZIONE ED ESERCIZIO N. 55/03/2009

TITOLO ELABORATO  
MODIFICHE DERIVANTI DA OTTIMIZZAZIONI PROGETTUALI  
IN SEDE DI PROGETTO ESECUTIVO - VERIFICA DI ASSOGGETTABILITA'  
AEROTERMO - TAVOLA D'INSIEME

ELABORATO N°	SCALA	DATA	REDATTO	aprile '12	G. Casadio
2.4	varie	APRILE 2012	CONTROLLATO	aprile '12	P.A. Donna Bianco
			APPROVATO	aprile '12	P.A. Donna Bianco
NOME FILE	2.4.dwg				
REVISIONE N°	DATA	DESCRIZIONE REVISIONE E RIFERIMENTI DOCUMENTI SOSTITUITI			
0	Aprile 2012	Emissione			

