




AUSILIARI DI CENTRALE -
PROSPETTO SUD
Scala 1:200

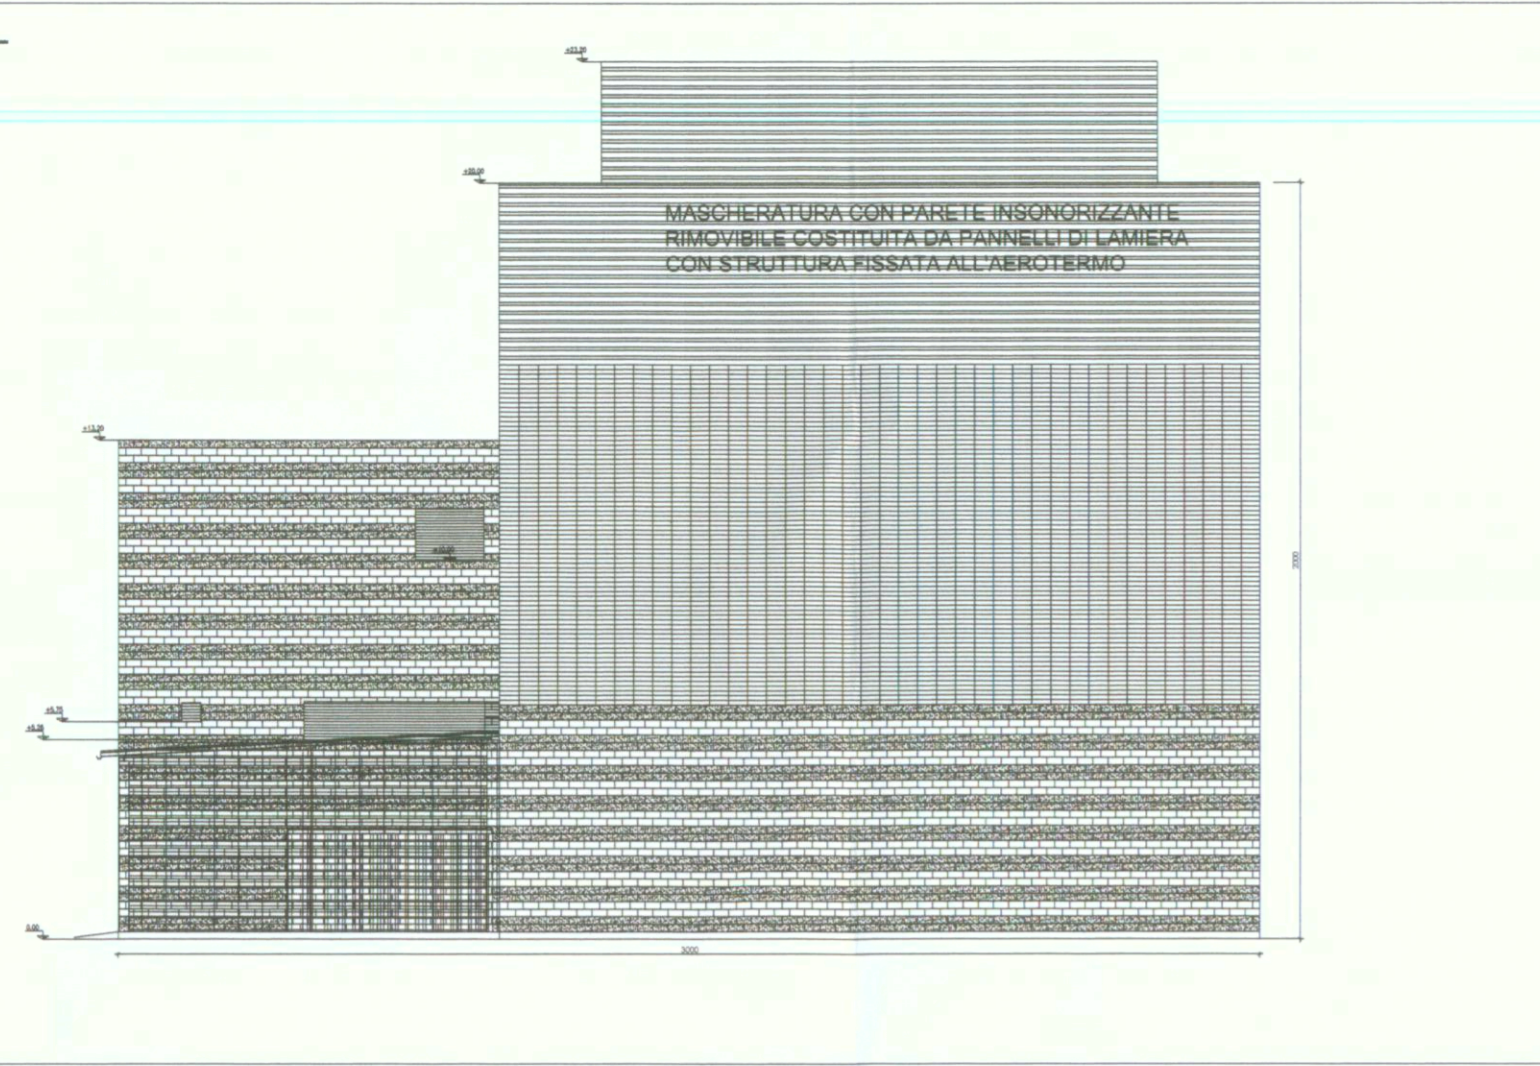


AUSILIARI DI CENTRALE -
PROSPETTO EST
Scala 1:200

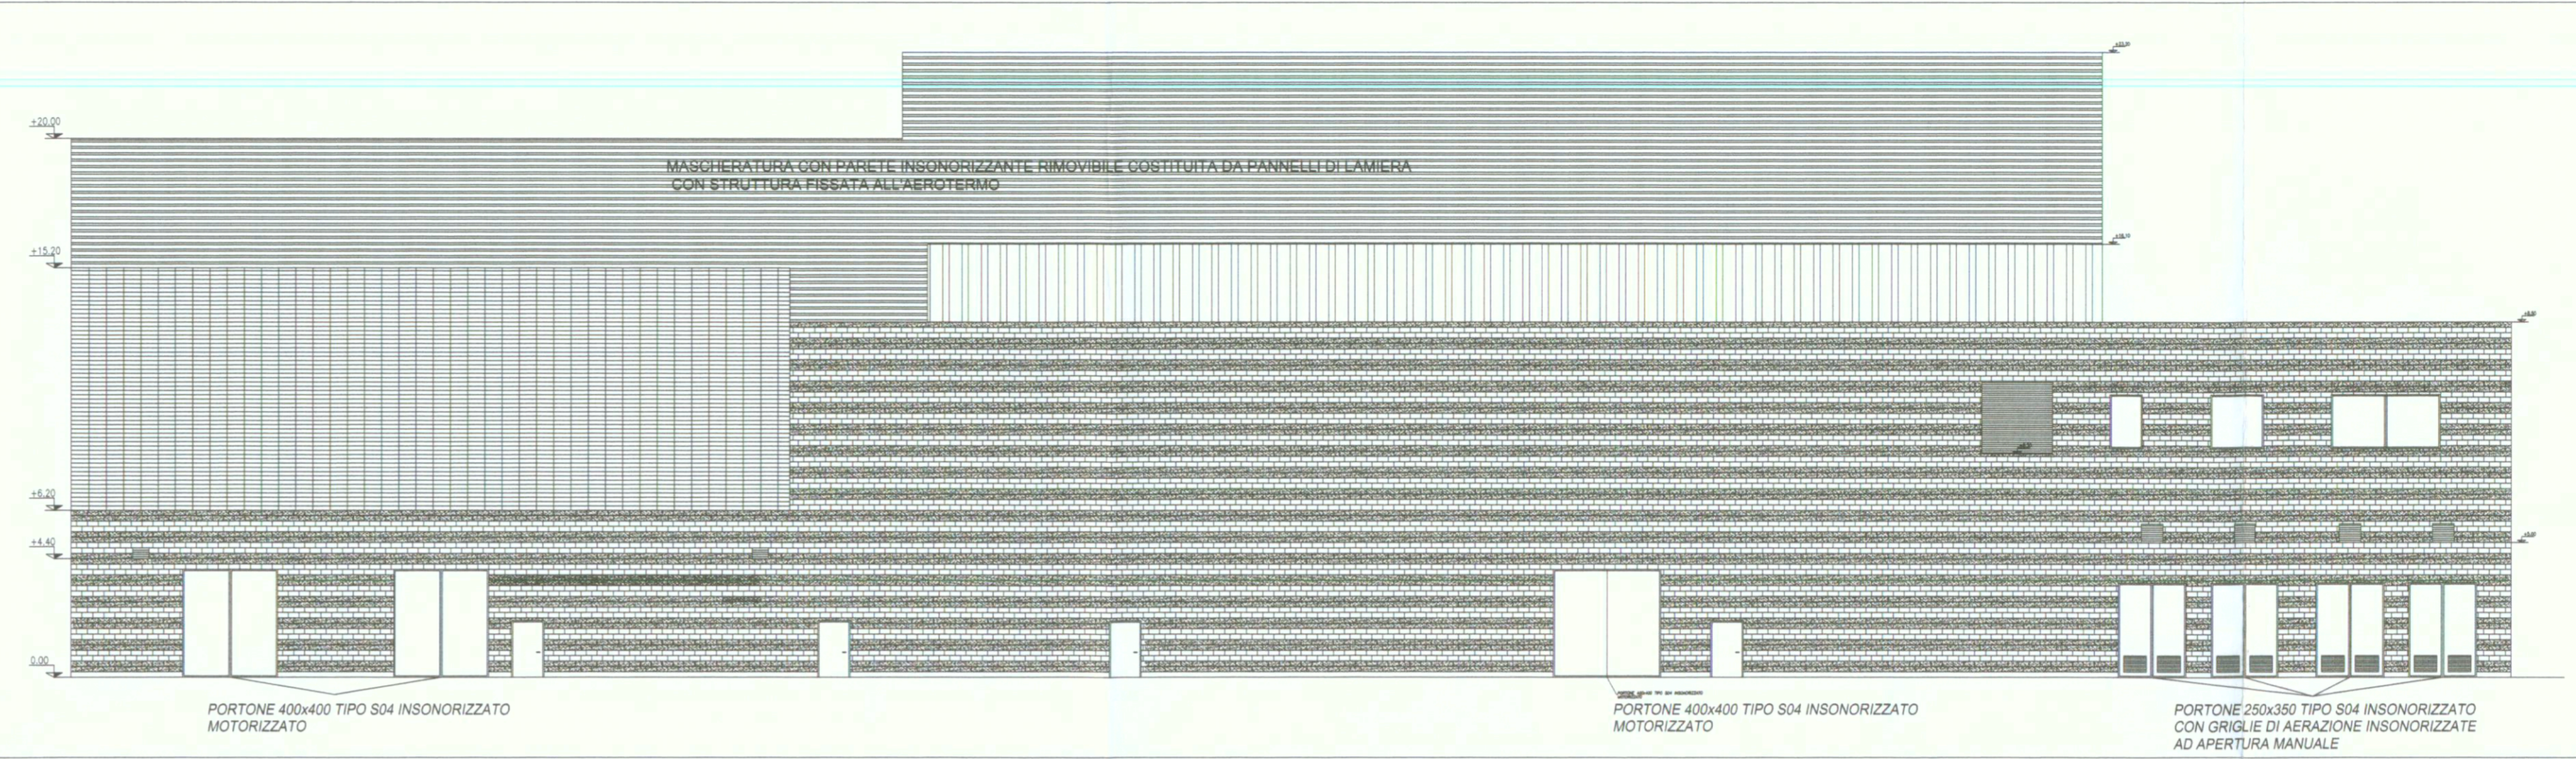


AUSILIARI DI CENTRALE - PIANTA QUOTA 0.00
Scala 1:200

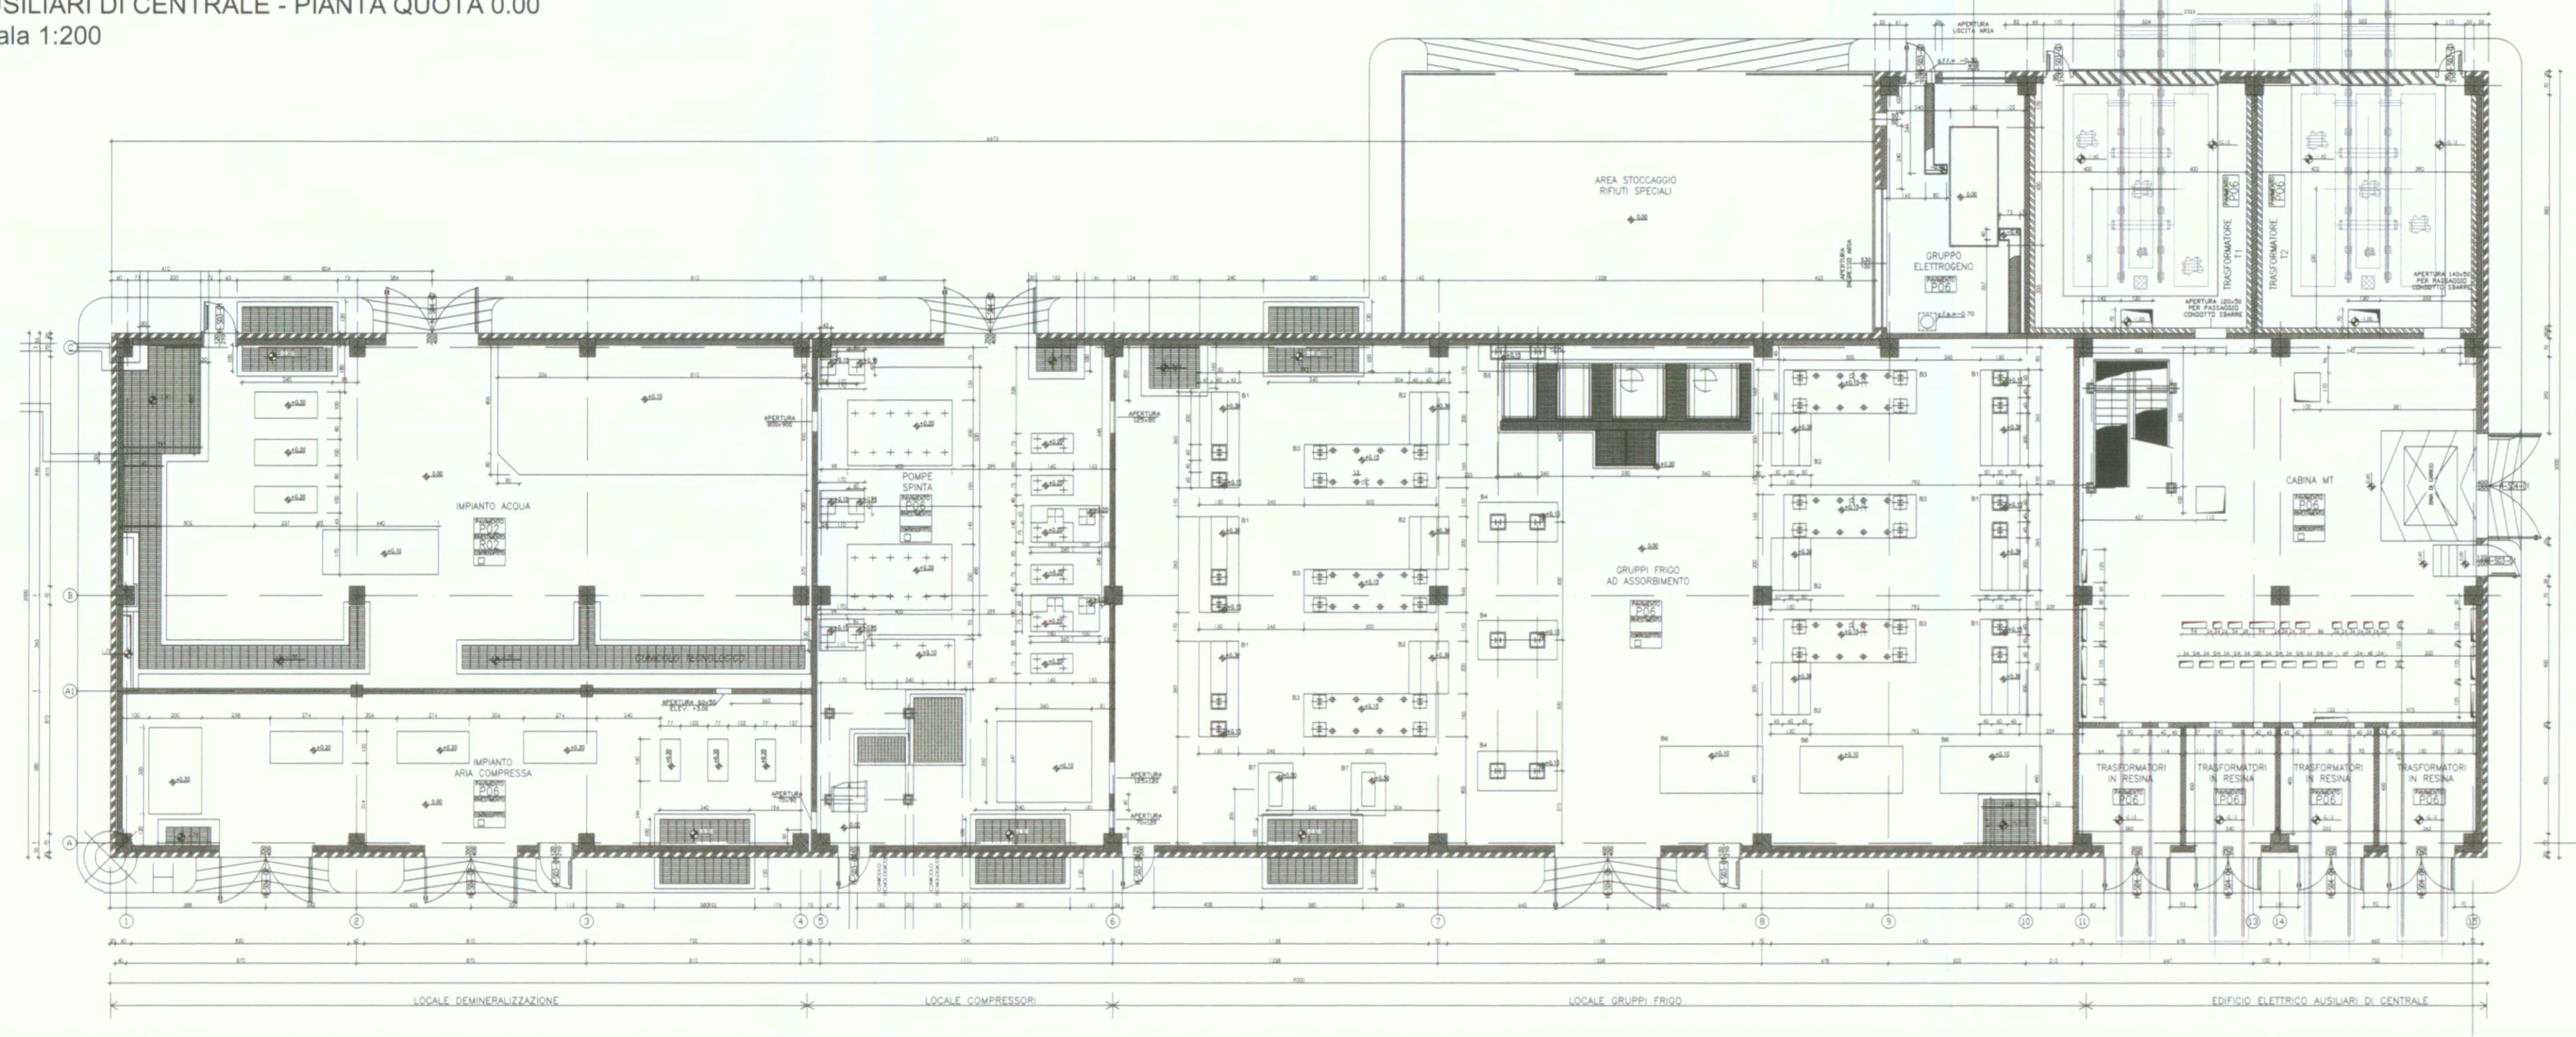


AUSILIARI DI CENTRALE - PIANTA COPERTURA
Scala 1:200

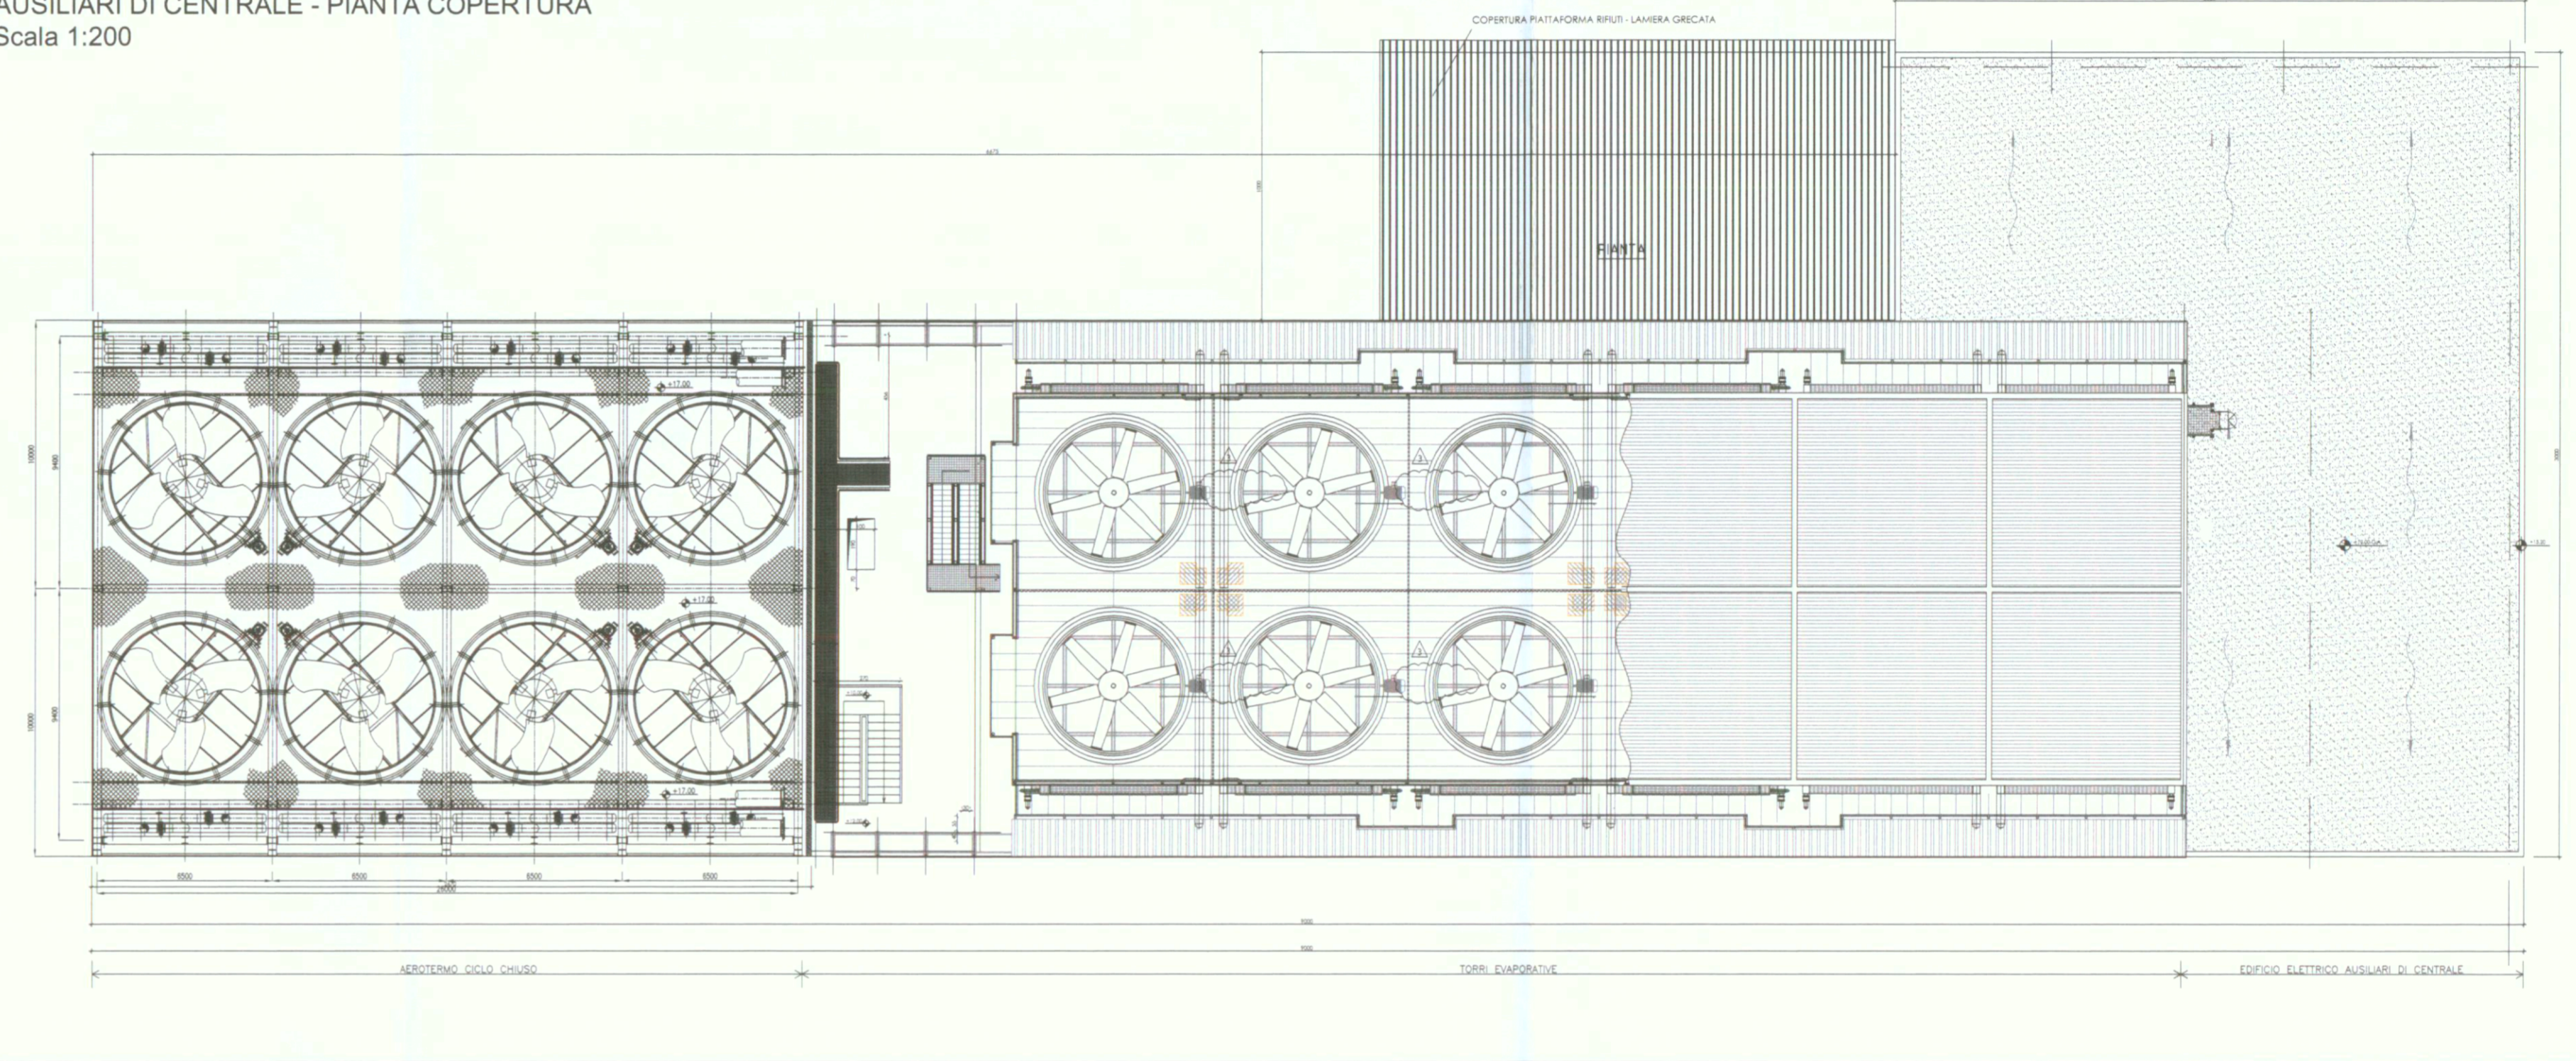

PLANIMETRIA GENERALE PROGETTO PRESENTATO IN PROCEDURA DI V.I.A. (INTEGRAZIONI DIC. 2006)
Scala 1:2000

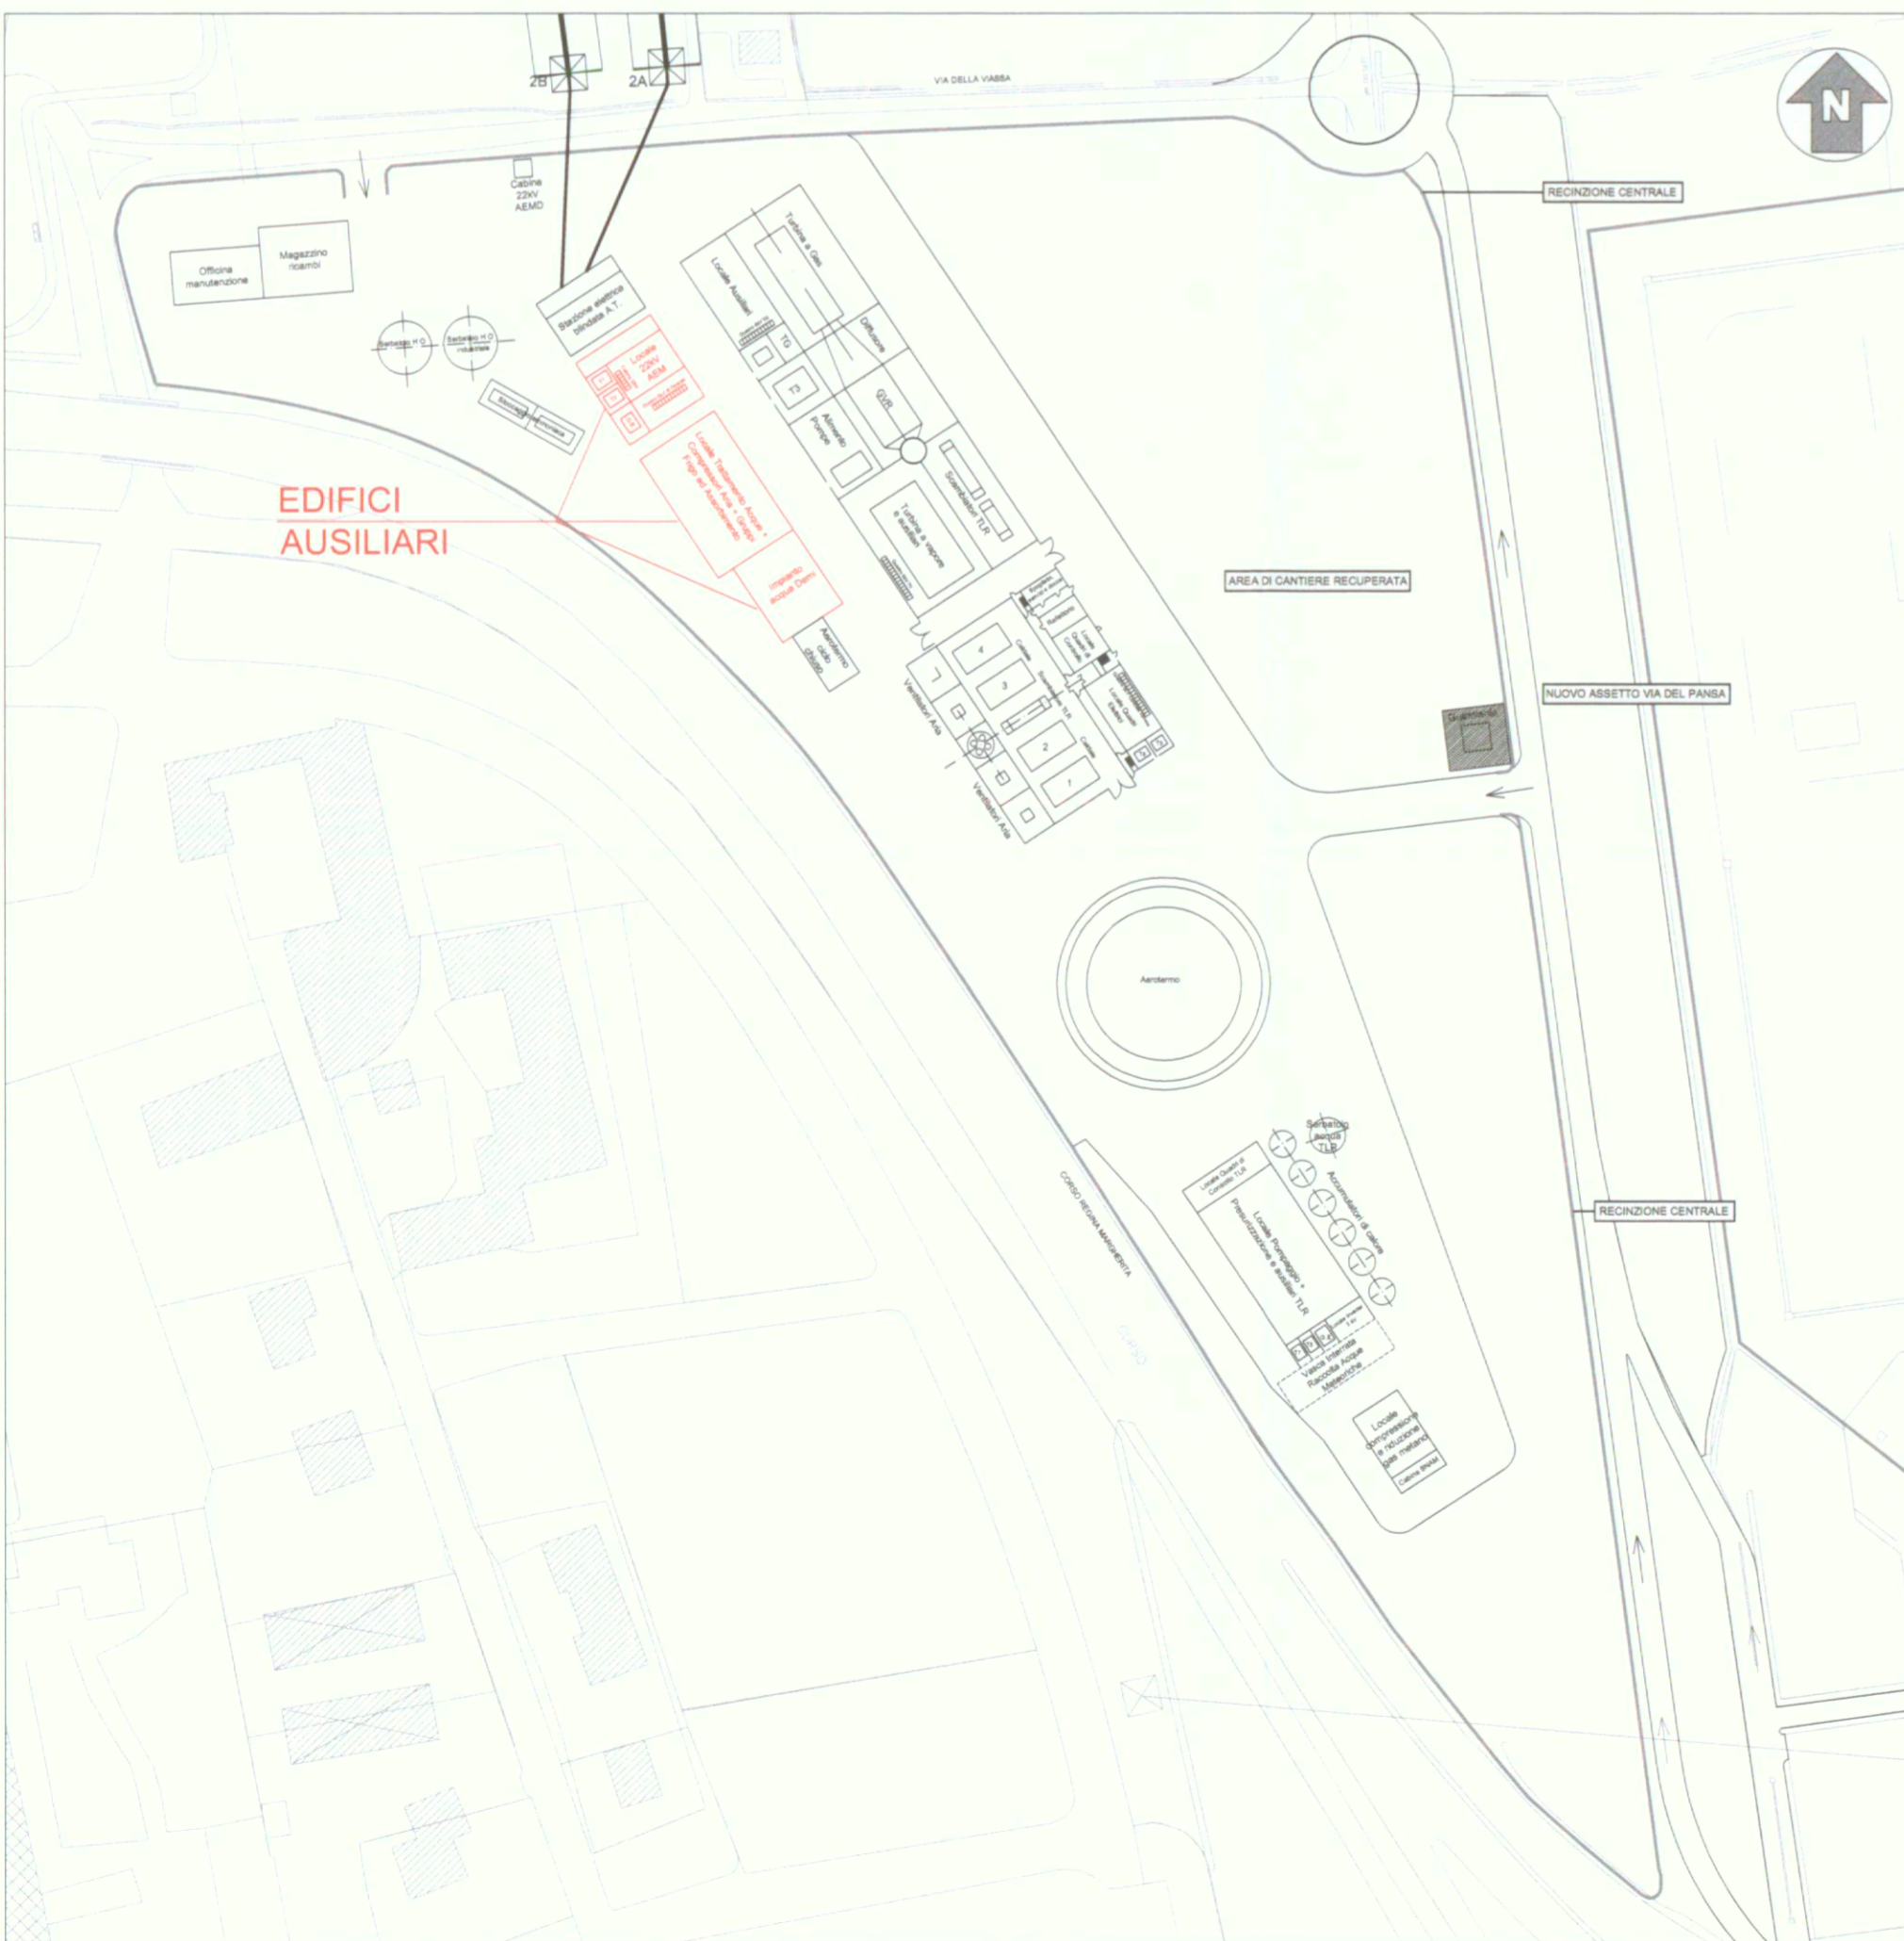

PLANIMETRIA GENERALE PROGETTO ESECUTIVO
Scala 1:2000

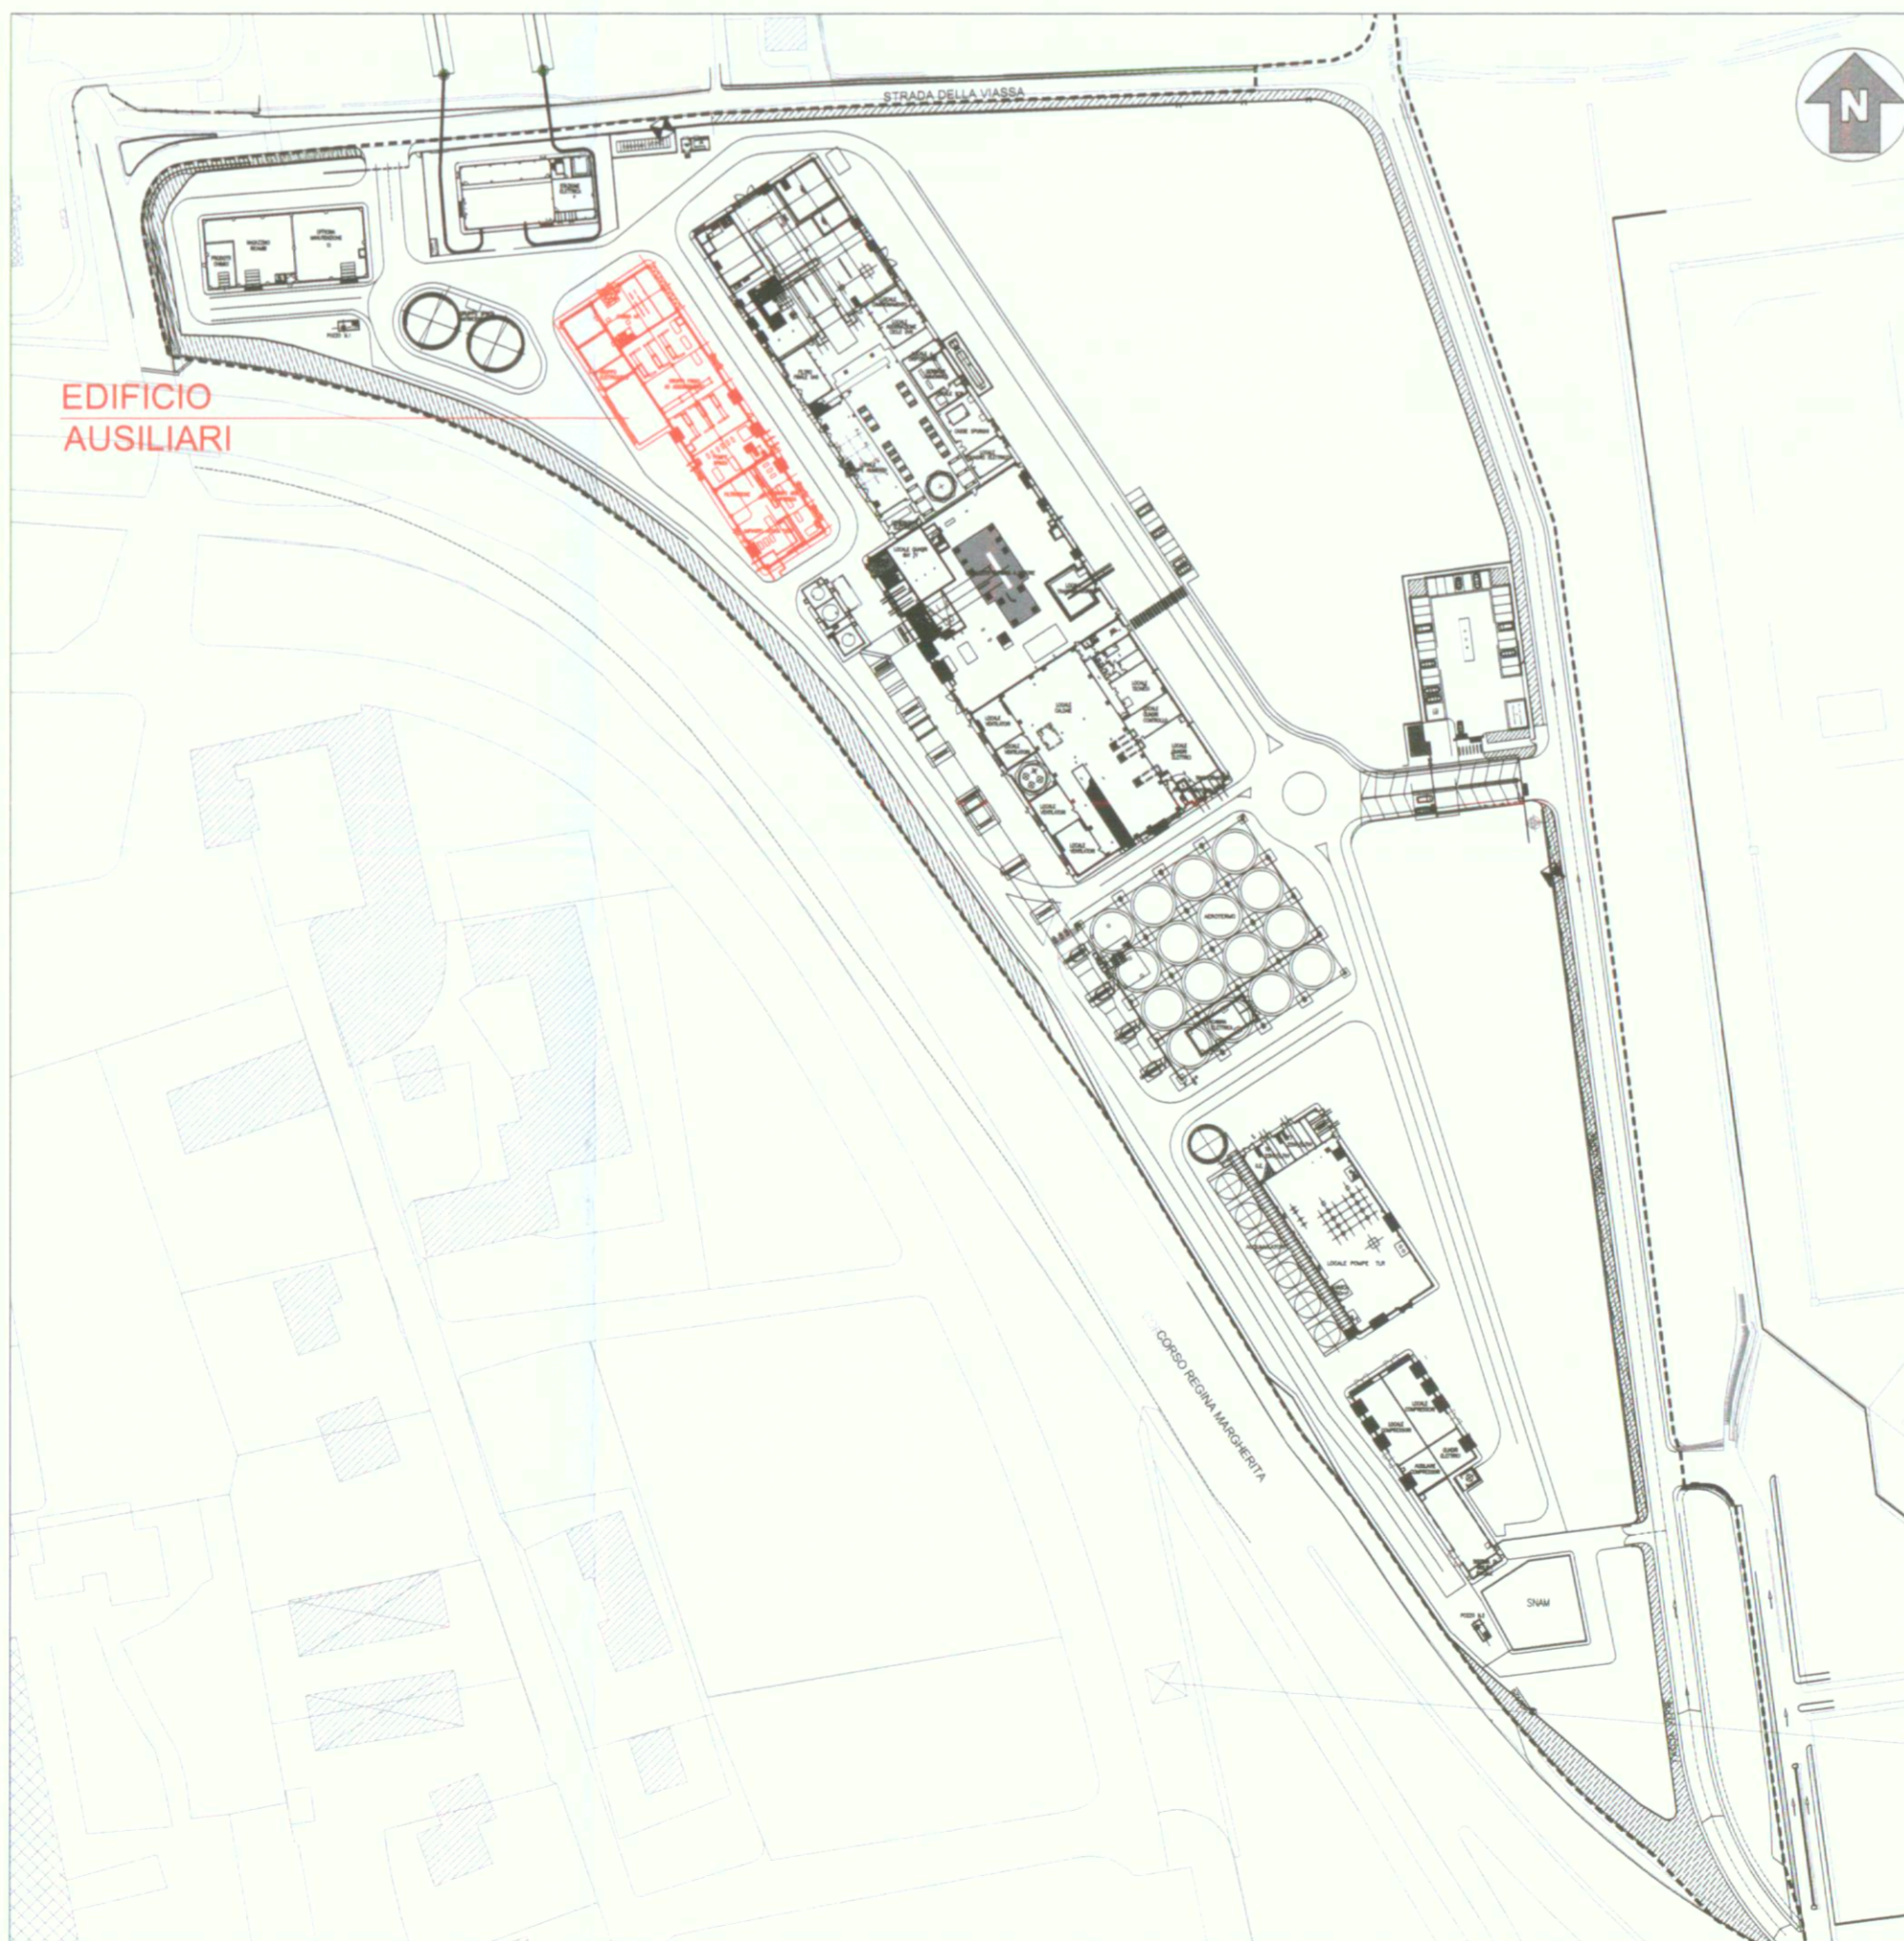

MITIGAZIONI ACUSTICHE TORRI EVAPORATIVE
- SETTI IN ASPIRAZIONE
- SETTI DI COPERTURA
- REGIME DI BASSA VELOCITA'

MITIGAZIONI ACUSTICHE AEROTERMO CICLO CHIUSO
- PANNELLI PERIMETRALI
- PROFILO ALARE A BASSA EMISSIONE ACUSTICA
- REGIME DI BASSA VELOCITA'



CENTRALE TERMOELETTRICA "TORINO NORD" E
AMPLIAMENTO RETE DI TELERISCALDAMENTO

DECRETO MINISTERIALE DI COMPATIBILITA'
AMBIENTALE DSA - DEC - 2009 - 0000245

DECRETO MINISTERIALE DI AUTORIZZAZIONE ALLA
REALIZZAZIONE ED ESERCIZIO N. 55/03/2009

TITOLO ELABORATO: MODIFICHE DERIVANTI DA OTTIMIZZAZIONI PROGETTUALI
IN SEDE DI PROGETTO ESECUTIVO - VERIFICA DI ASSOGGETTABILITA'
EDIFICIO AUSILIARI - TAVOLA D'INSIEME

ELABORATO N°	SCALA	DATA	REDATTO	aprile '12	G. Casadillo
2.5	varie	APRILE 2012	CONTROLLATO	aprile '12	P.A. Donna Bianco
			APPROVATO	aprile '12	P.A. Donna Bianco

NOME FILE	2.5.dwg	
REVISIONE N°	DATA	DESCRIZIONE REVISIONE E RIFERIMENTI DOCUMENTI SOSTITUTIVI
0	Aprile 2012	Emissione

