




PIANTA QUOTA +0.00  
Scala 1:250

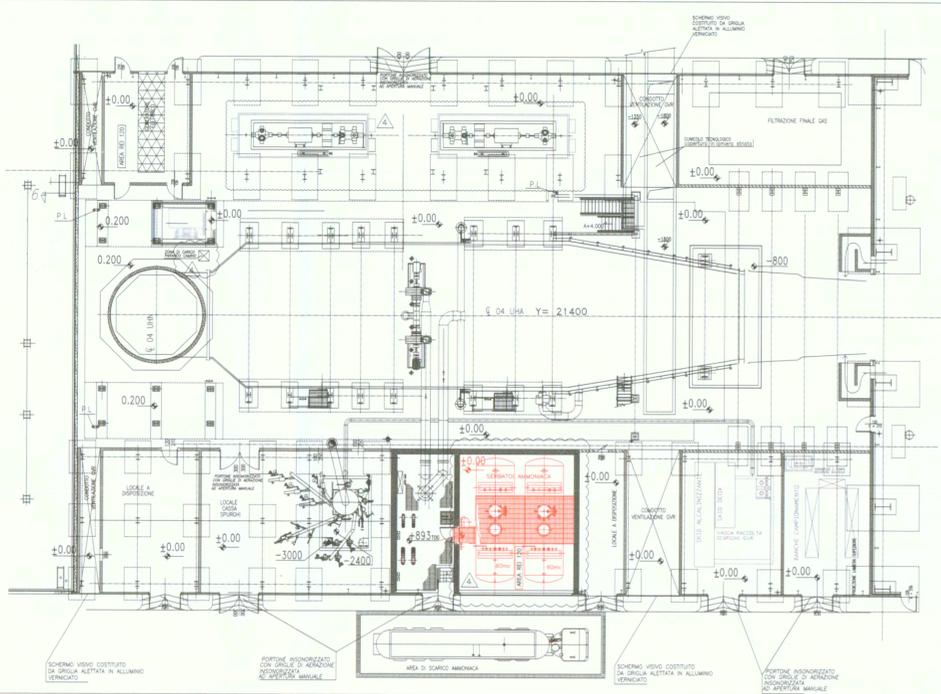

PIANTA QUOTA +4.00/4.80  
Scala 1:250

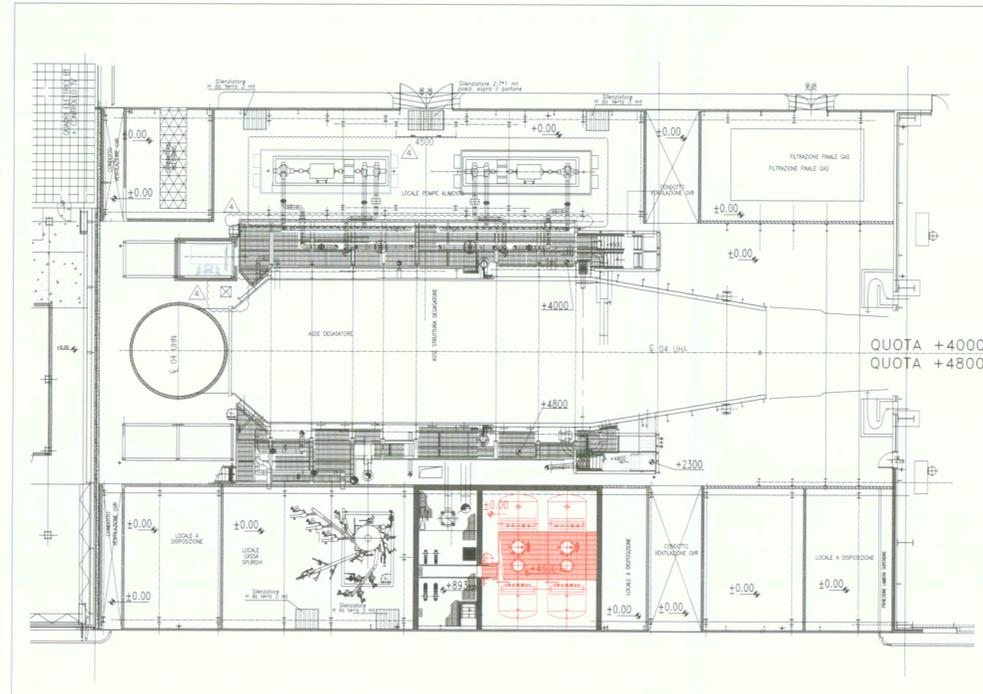


PIANTA QUOTA +7.00  
Scala 1:250

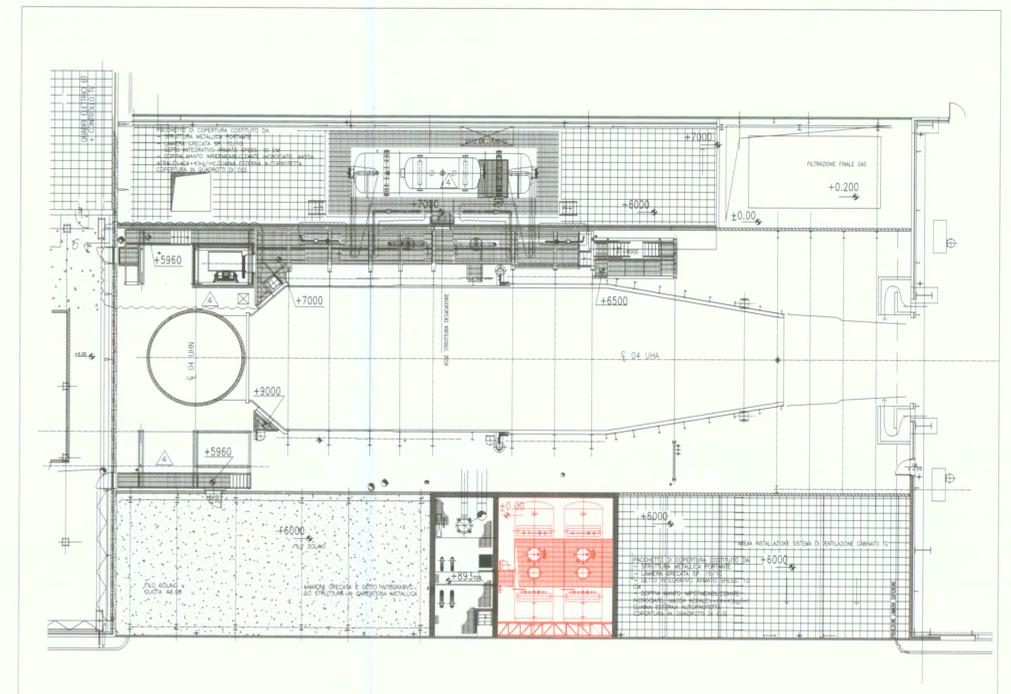

PLANIMETRIA GENERALE PROGETTO PRESENTATO IN PROCEDURA DI V.I.A. (INTEGRAZIONI DIC. 2006)  
Scala 1:2000



PLANIMETRIA GENERALE PROGETTO ESECUTIVO  
Scala 1:2000

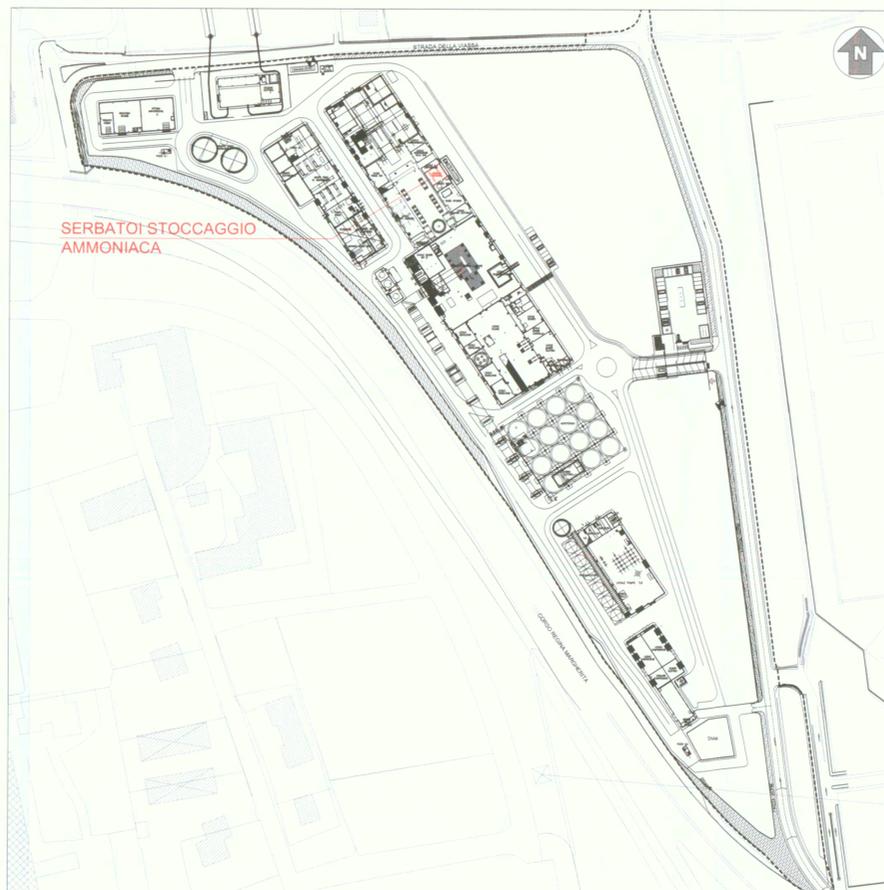

**CENTRALE TERMOELETTRICA "TORINO NORD" E  
AMPLIAMENTO RETE DI TELERISCALDAMENTO**

DECRETO MINISTERIALE DI COMPATIBILITA'  
AMBIENTALE DSA - DEC - 2009 - 0000245

DECRETO MINISTERIALE DI AUTORIZZAZIONE ALLA  
REALIZZAZIONE ED ESERCIZIO N. 55/03/2009

TITOLO ELABORATO:  
MODIFICHE DERIVANTI DA OTTIMIZZAZIONI PROGETTUALI  
IN SEDE DI PROGETTO ESECUTIVO - VERIFICA DI ASSOGGETTABILITA'  
SERBATOI STOCCAGGIO AMMONIACA -  
TAVOLA D'INSIEME

ELABORATO N°	SCALA	DATA	REDATTO	aprile '12	G. Casadio
2.6	varie	APRILE 2012	CONTROLLATO	aprile '12	P.A. Donna Bianco
			APPROVATO	aprile '12	P.A. Donna Bianco

NOME FILE: 2.6.dwg

REVISIONE N°: 0 DATA: Aprile 2012 DESCRIZIONE REVISIONE E RIFERIMENTI DOCUMENTI SOSTITUTIVI: Emissione

