




PLANIMETRIA GENERALE PROGETTO PRESENTATO IN PROCEDURA DI V.I.A. (INTEGRAZIONI DIC. 2006)  
Scala 1:2000

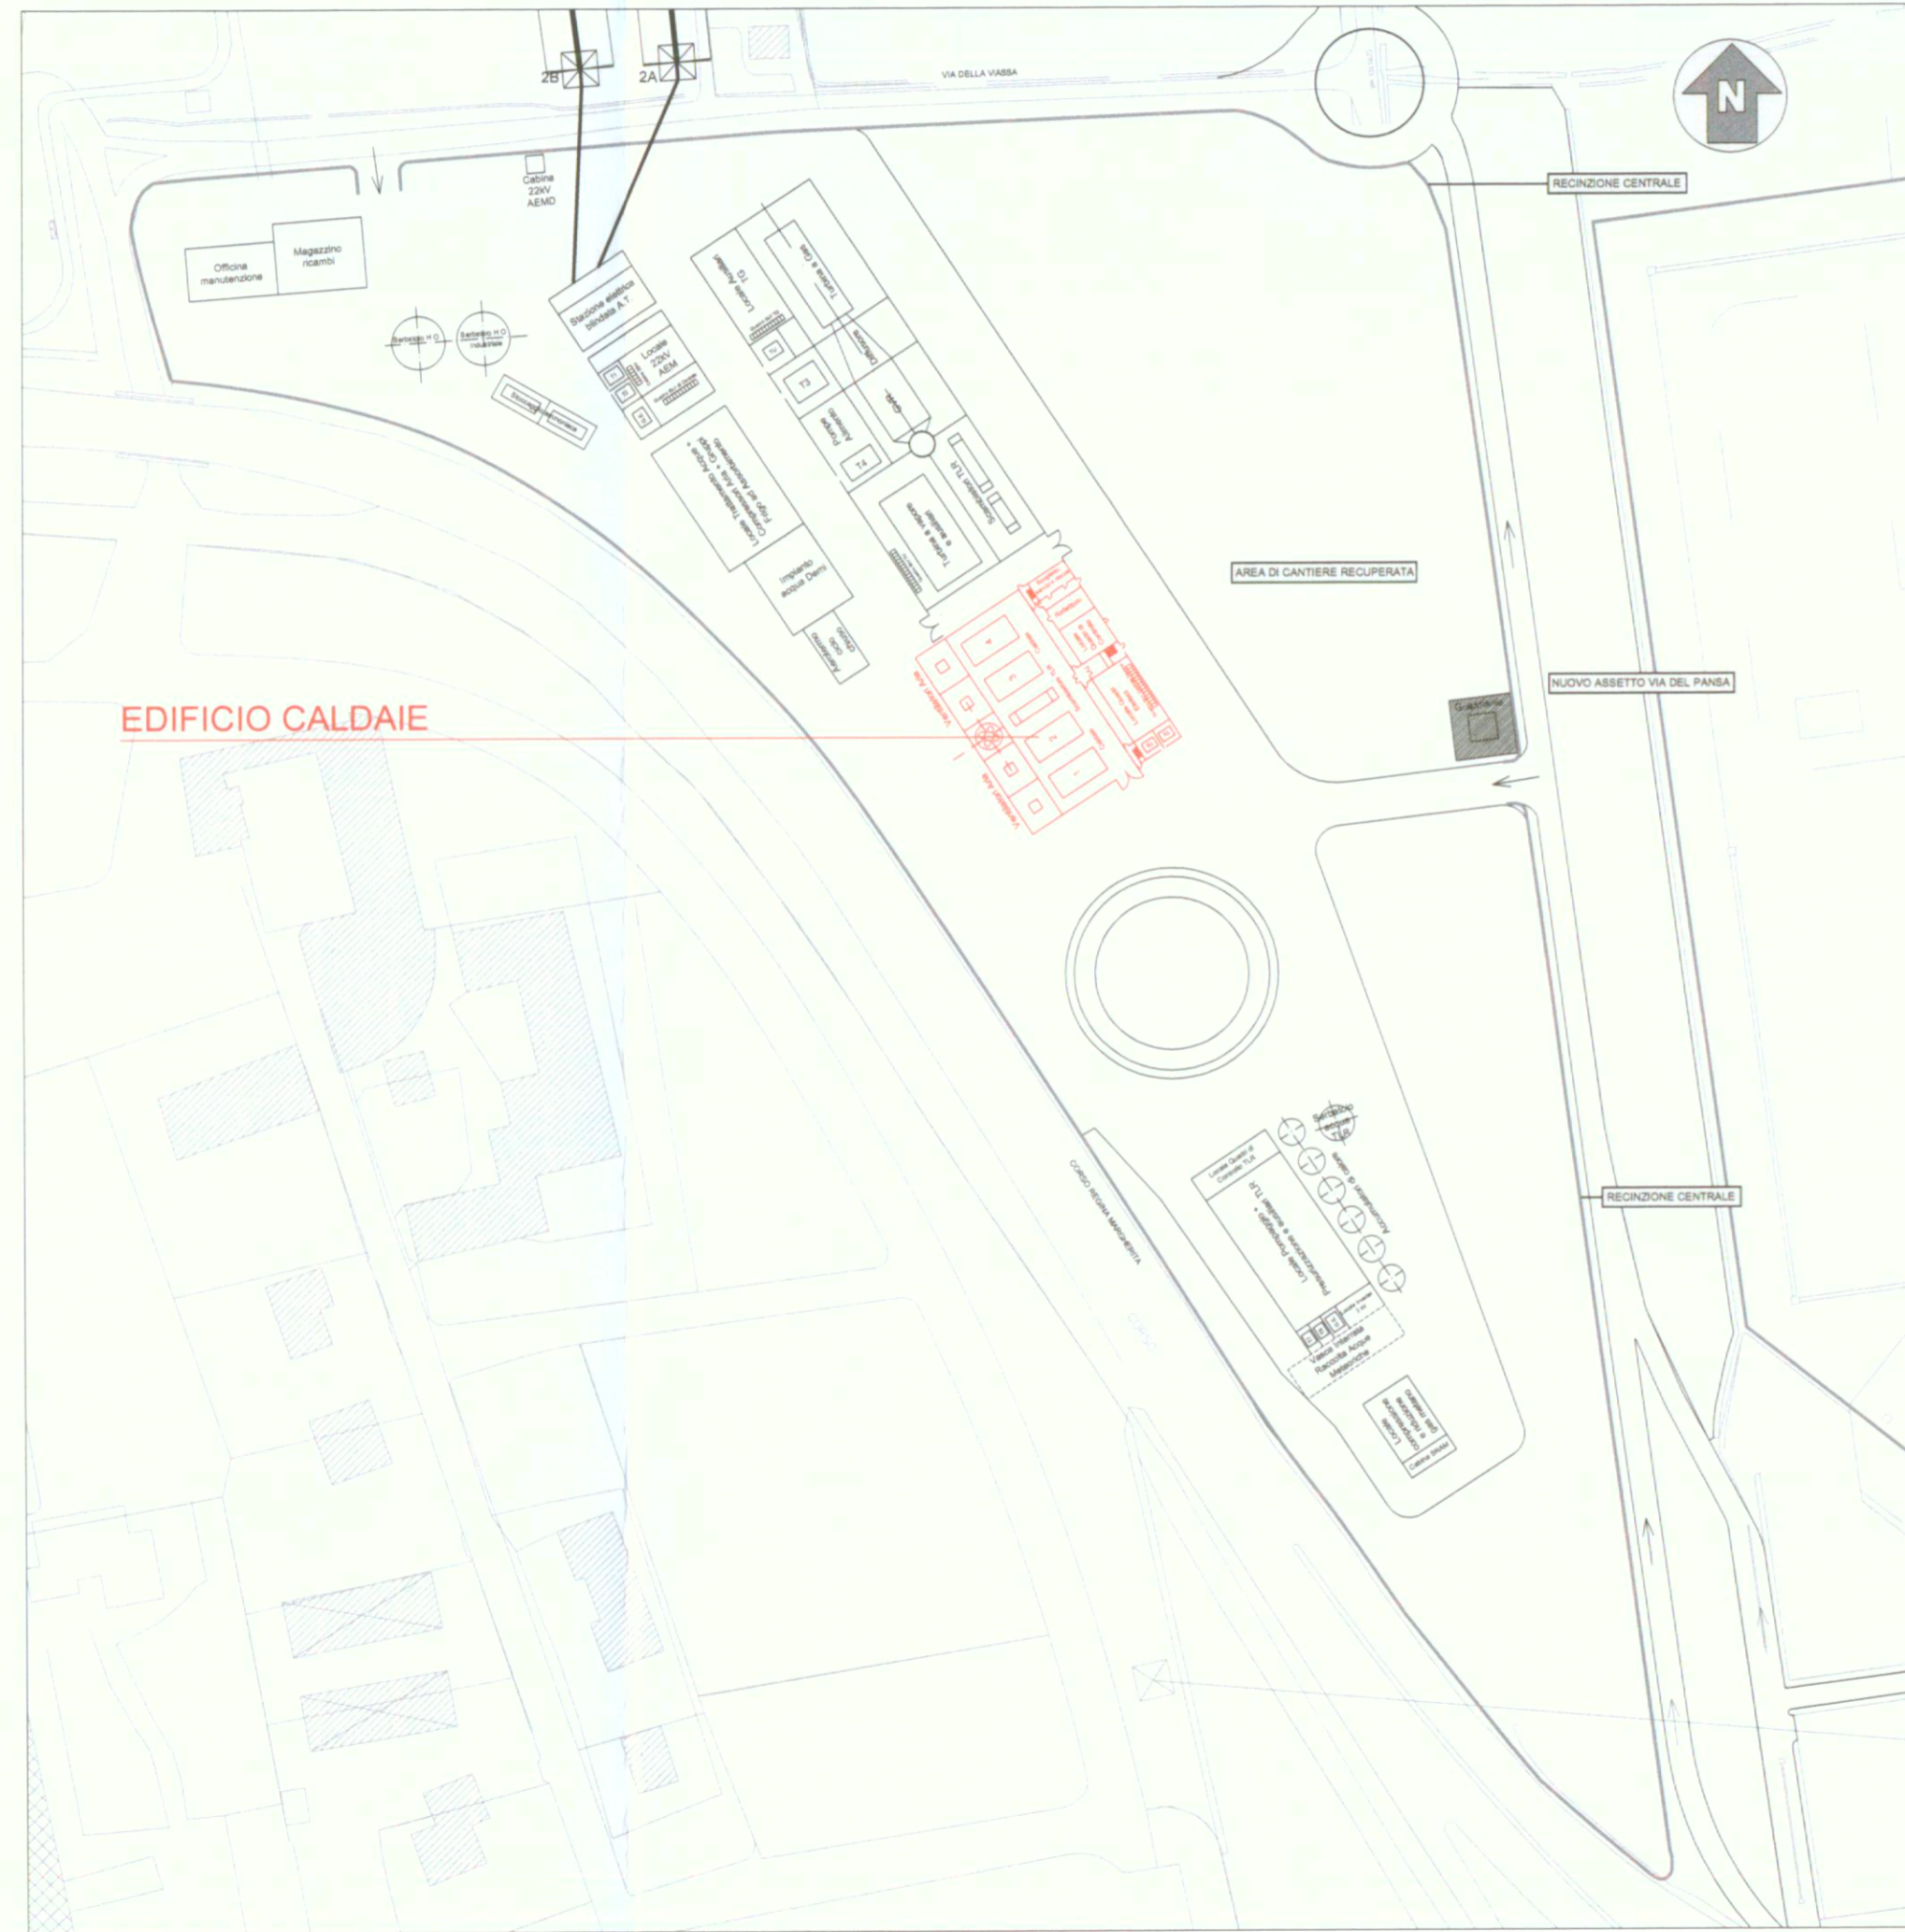

PLANIMETRIA GENERALE PROGETTO ESECUTIVO  
Scala 1:2000

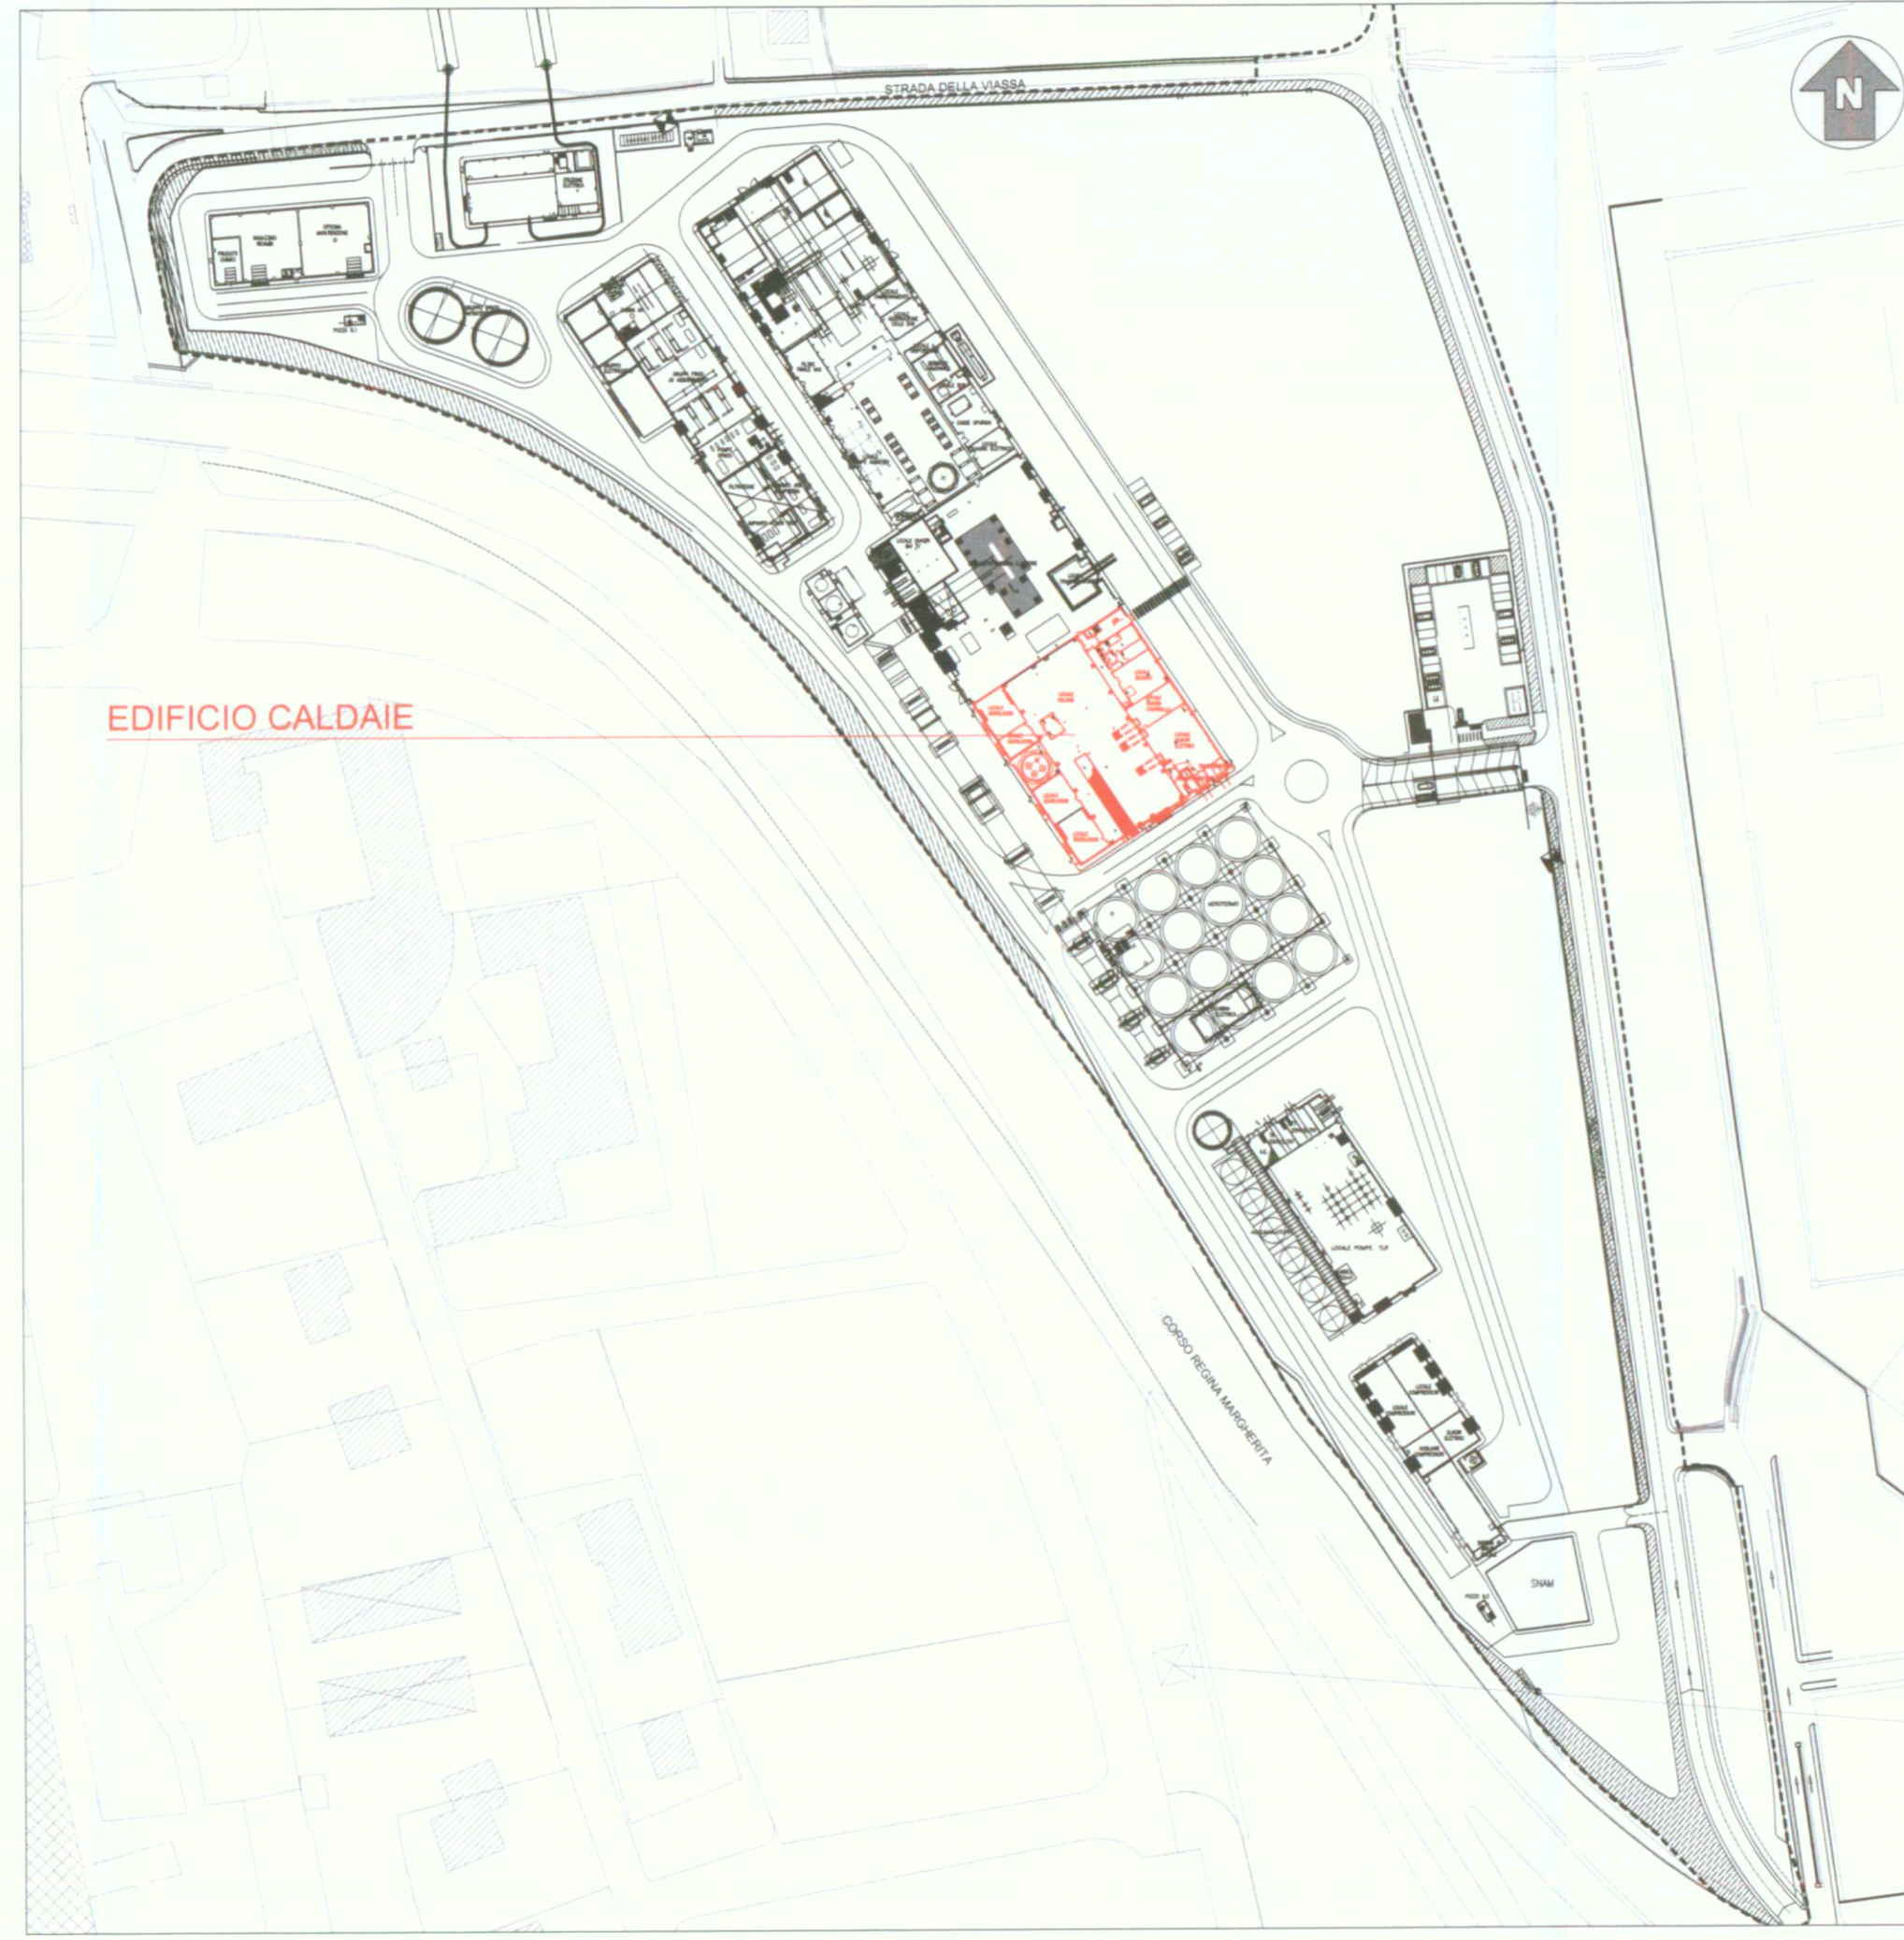

PIANTA CALDAIE DI INTEGRAZIONE E RISERVA  
Scala 1:200

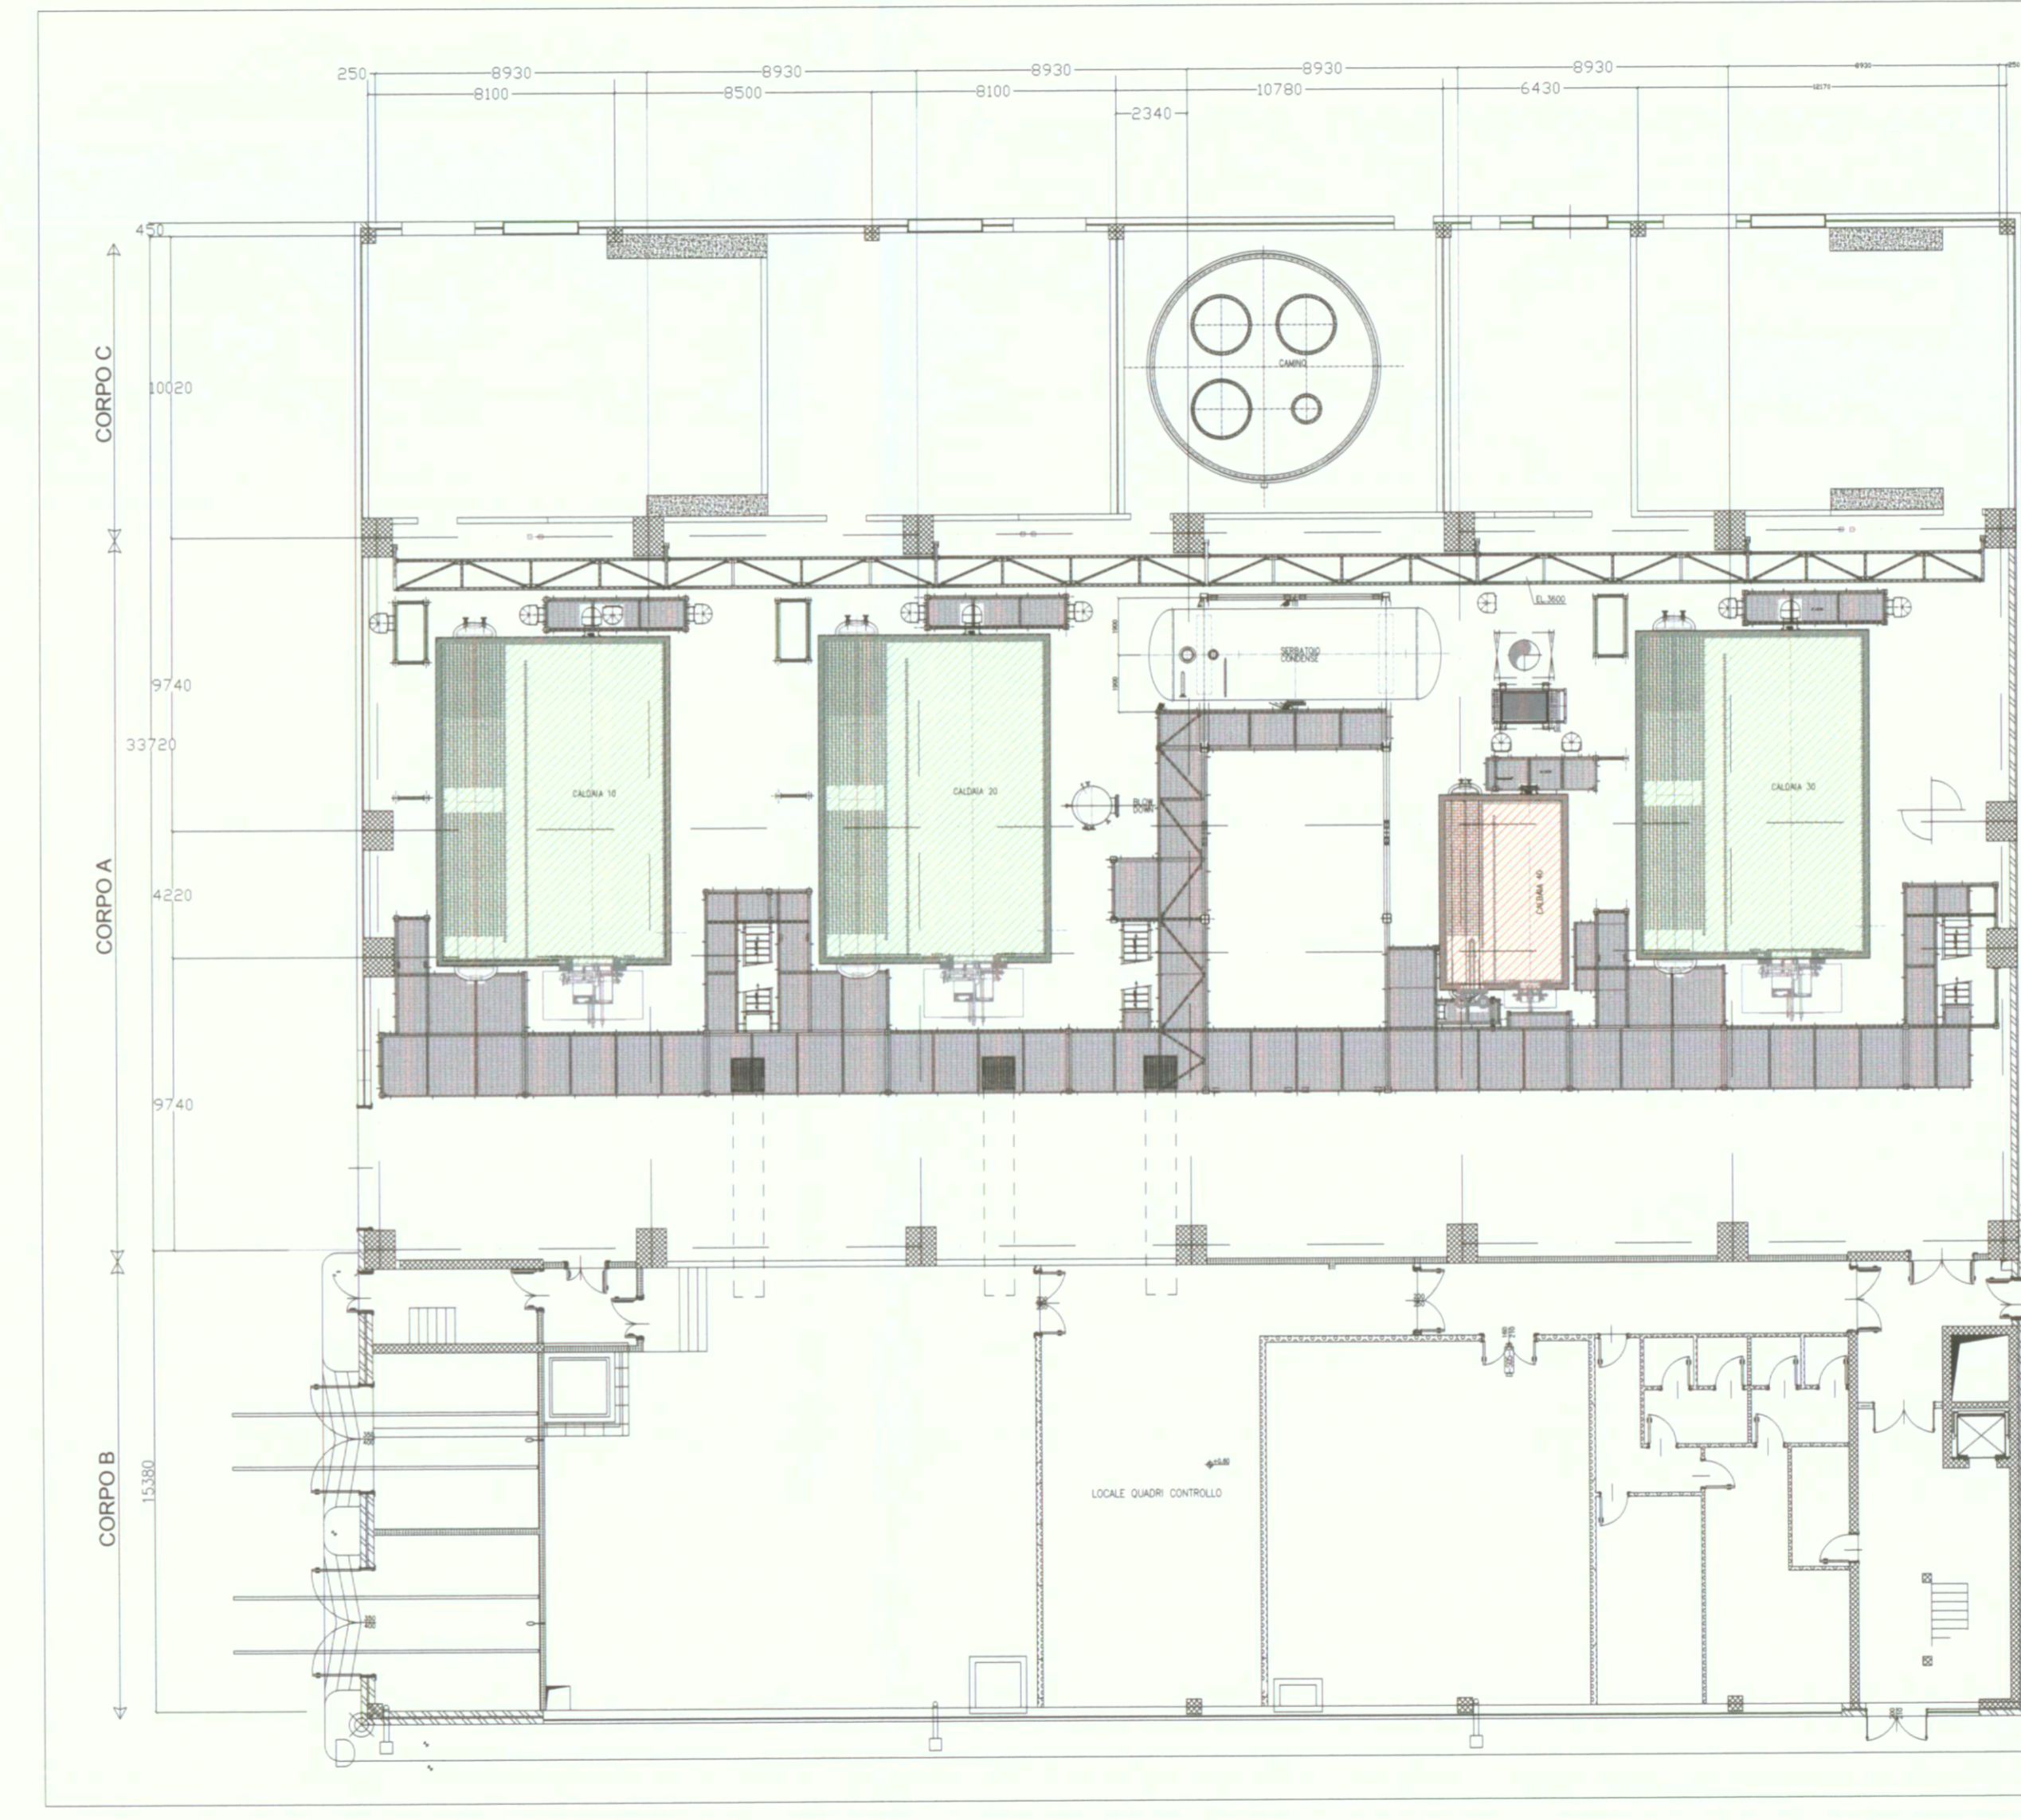

LEGENDA

- CALDAIA DI INTEGRAZIONE E RISERVA 113 MWt
- CALDAIA DI AVVIAMENTO 12,8 MWt



**CENTRALE TERMOELETTRICA "TORINO NORD" E  
AMPLIAMENTO RETE DI TELERISCALDAMENTO**

DECRETO MINISTERIALE DI COMPATIBILITA'  
AMBIENTALE DSA - DEC - 2009 - 0000245

DECRETO MINISTERIALE DI AUTORIZZAZIONE ALLA  
REALIZZAZIONE ED ESERCIZIO N. 55/03/2009

TITOLO ELABORATO  
MODIFICHE DERIVANTI DA OTTIMIZZAZIONI PROGETTUALI  
IN SEDE DI PROGETTO ESECUTIVO - VERIFICA DI ASSOGGETTABILITA'  
CALDAIE DI INTEGRAZIONE E RISERVA -  
TAVOLA D'INSIEME

ELABORATO N°	SCALA	DATA	REDATTO	aprile '12	G. Casadidio
2.7	varie	APRILE 2012	CONTROLLATO	aprile '12	P.A. Donna Bianco
			APPROVATO	aprile '12	P.A. Donna Bianco

NOME FILE	2.7.dwg	
REVISIONE N°	DATA	DESCRIZIONE REVISIONE E RIFERIMENTI DOCUMENTI SOSTITUTIVI
0	Aprile 2012	Emissione

PROPRONENTE:

PROGETTISTA:

CONSULENTE: