


- RIPIAMENTO
- GABBIONI DA RIMUOVERE
- GABBIONI DA MANTENERE
- STERZO

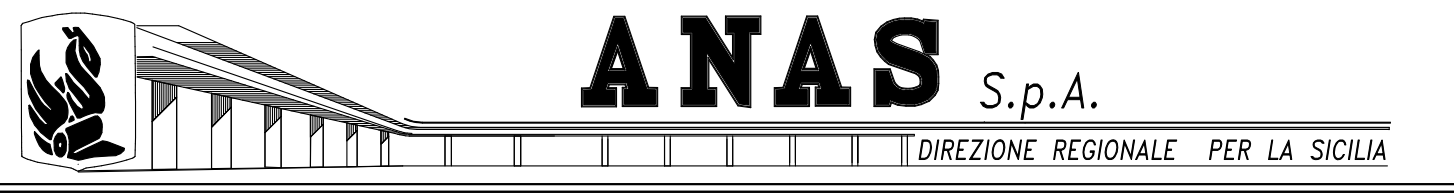

**ANAS S.p.A.**  
DIREZIONE REGIONALE PER LA SICILIA

**PA17/08**  
Affidamento a Contratto Generale dei Lavori di ammodernamento del tratto Palermo - Lercara Friddi, lotto funzionale del km 14.4 (km. 0.0 del Lotto 2) compreso il tratto di raccordo della rotonda Bolognetta, al km 48,0 (km. 33.6 del Lotto 2 - Svincolo Mangano Incluso) compresi i raddoppi con le attuali SS n.169 e SS n.121

**Bolognetta S.c.p.a.**

- PERIZIA DI VARIANTE N.3 -

Titolo elaborato:

**IDROLOGIA E IDRAULICA  
OPERE DI REGIMAZIONE FLUVIALE  
SF.9A - Vallone Frattina: Svincolo Mezzosulo (km 12+700-12+850)  
Svincoli correnti**

Codice Unico Progetto (CUP): **F41B03000230001**

Codice elaborato: **PA17/08 P V I D B O 1 2 E 6 0**

REV.	PRIMA EMISSIONE	DESCRIZIONE	DATA	M.L. Mod.	S. Fortino	N. Beharim
0						

Proprietà:  
 F.A.C.E. S.r.l. - Società di Ingegneria  

Il Progettista Responsabile: **Ing. Antonio Ambrosi**  
 Il Geologo: **Dot. Gian-Cludio Belfiore**  
 Il Coordinatore per la Sicurezza in fase di Esecuzione: **Arch. Francesco Rondelli**  
 Il Direttore dei Lavori: **Ing. Sandro Favaro**

ANAS S.p.A.      PROTOCOLLO:      VISTO IL RESPONSABILE DEL PROCEDIMENTO

CODICE PROGETTO: **L0410C E 1101**      *Dot. Ing. Luigi Mupo*