



PLANIMETRIA GENERALE

Scala 1:200

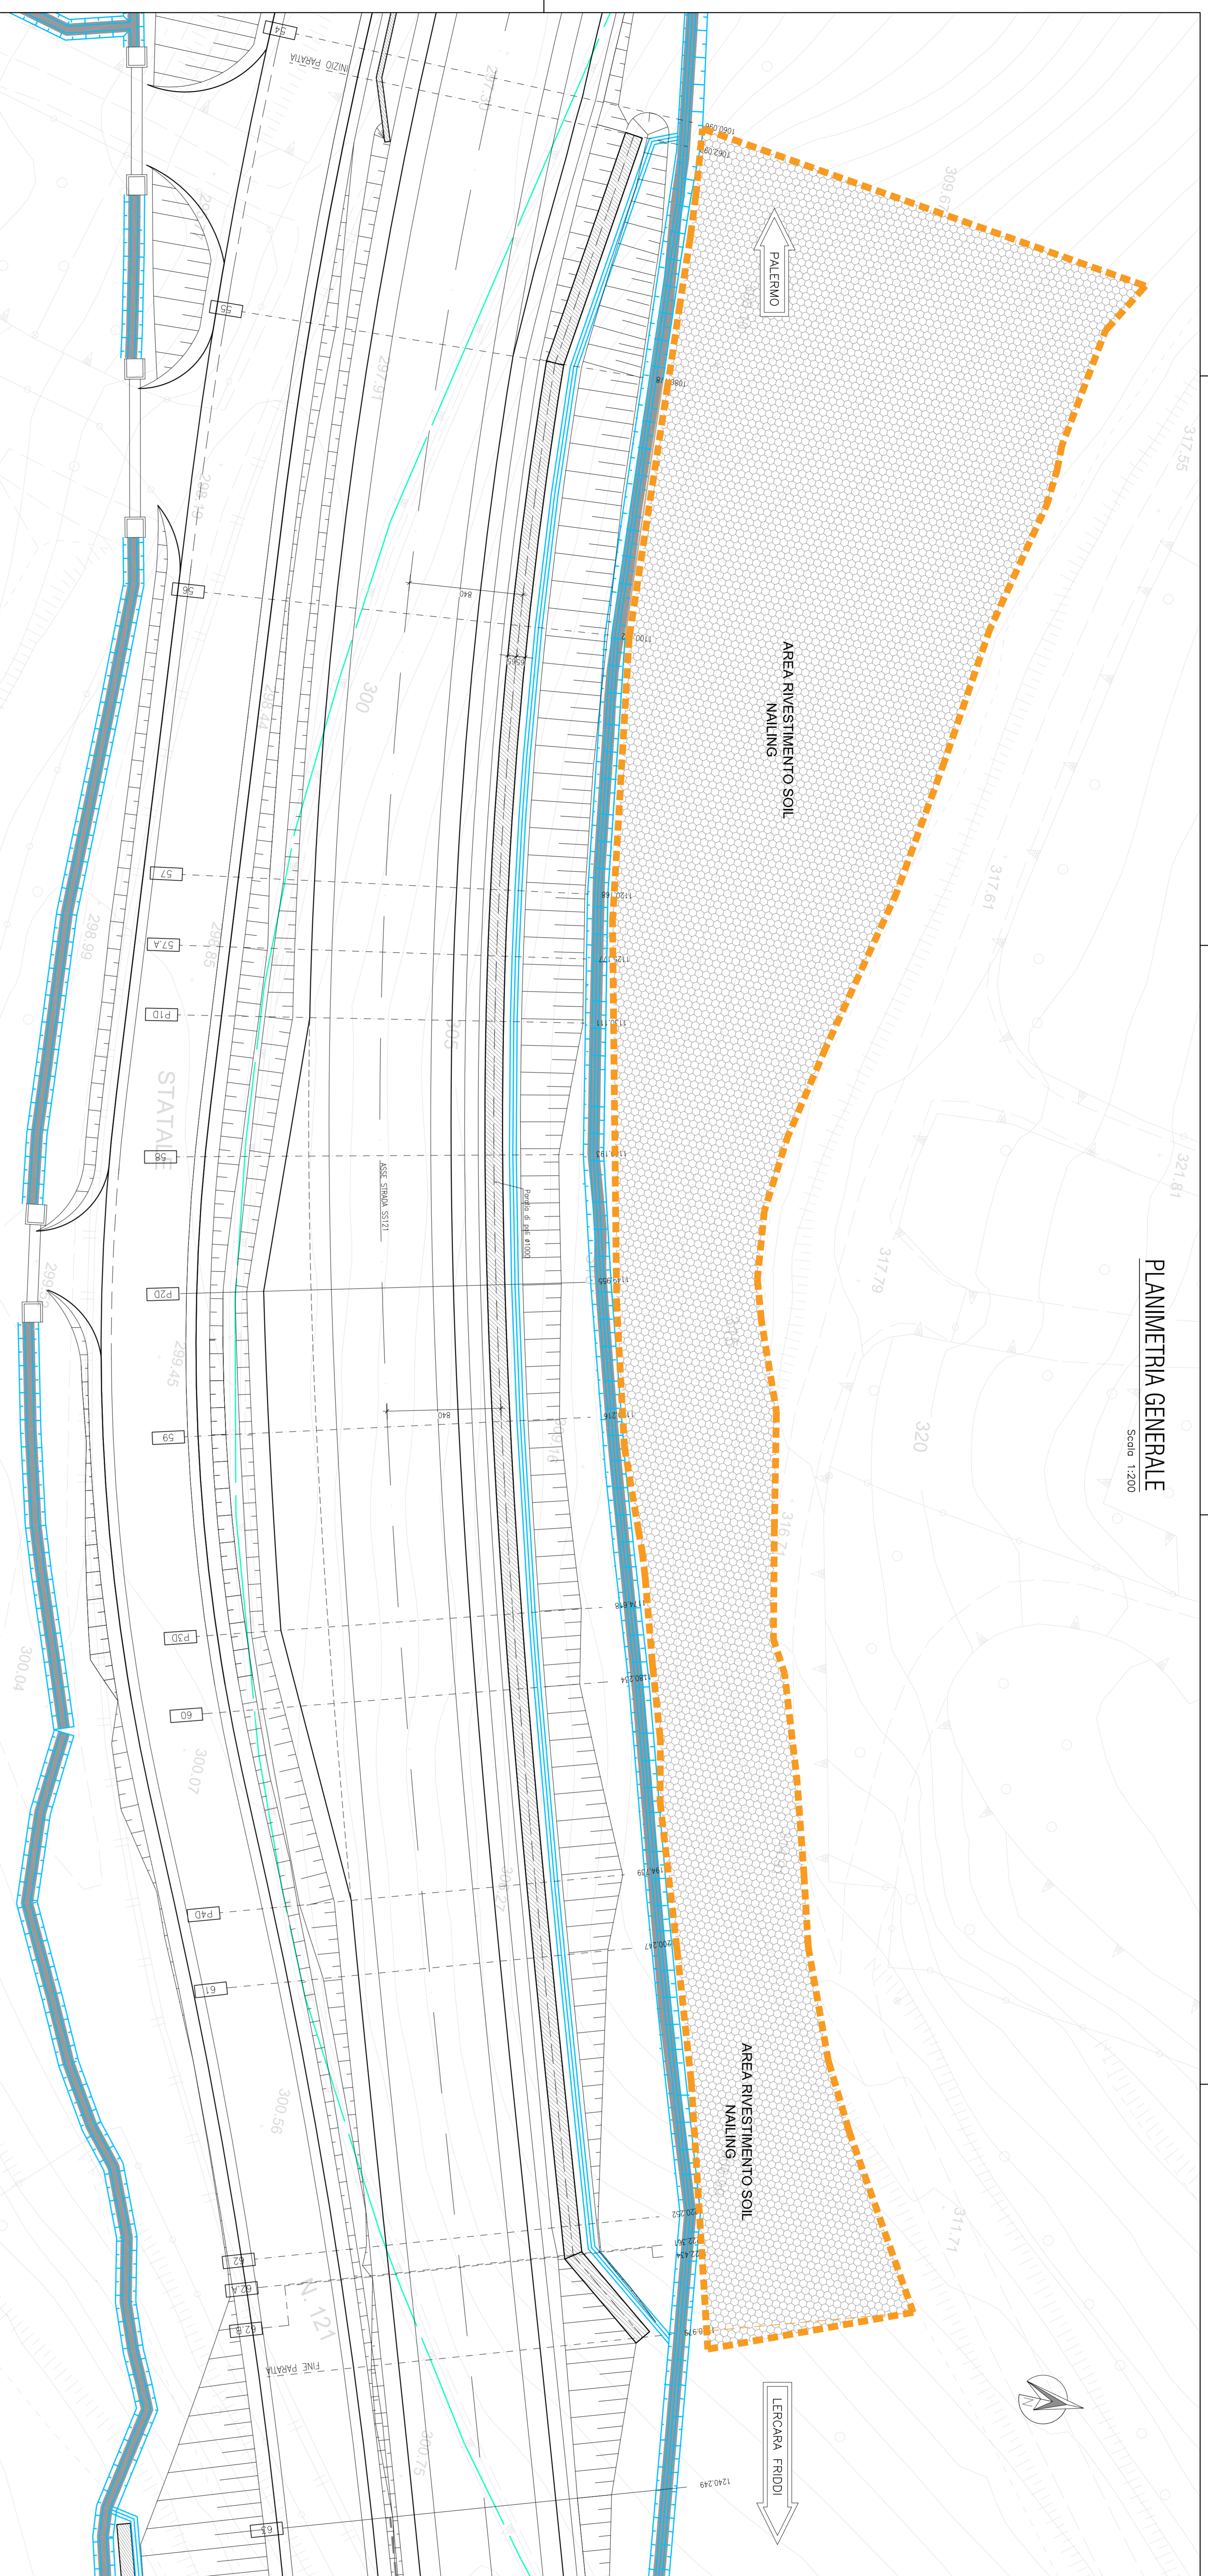


SEZIONE TIPO

Scala 1:50

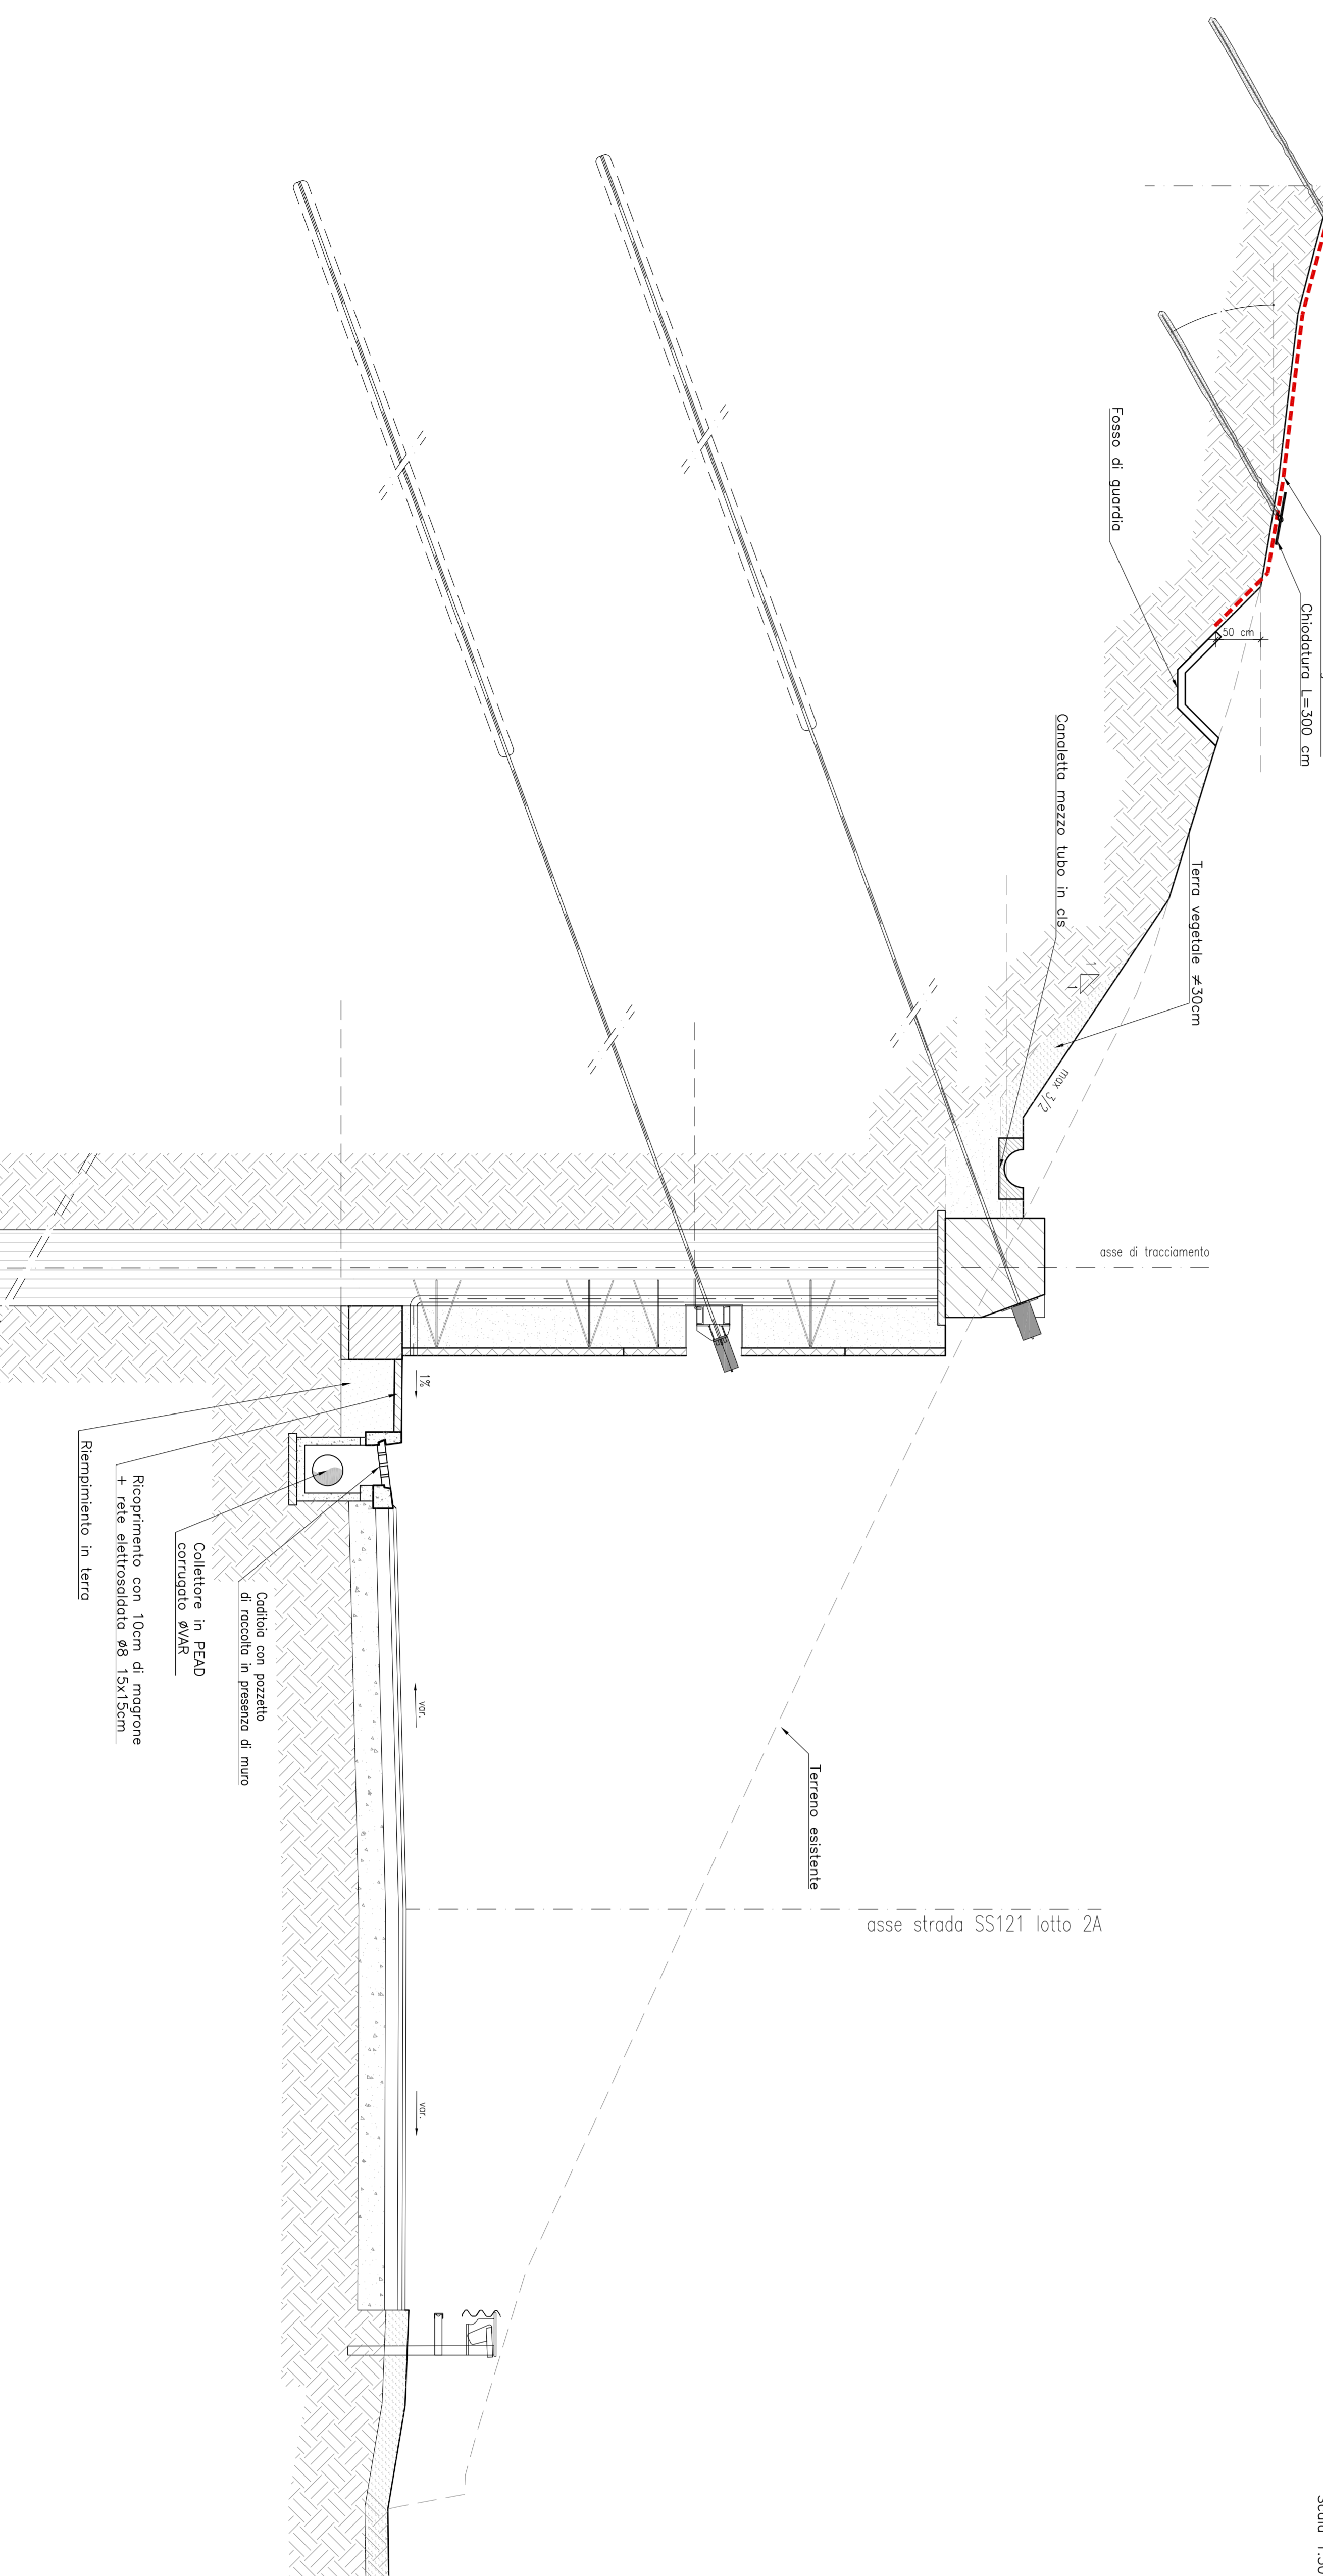


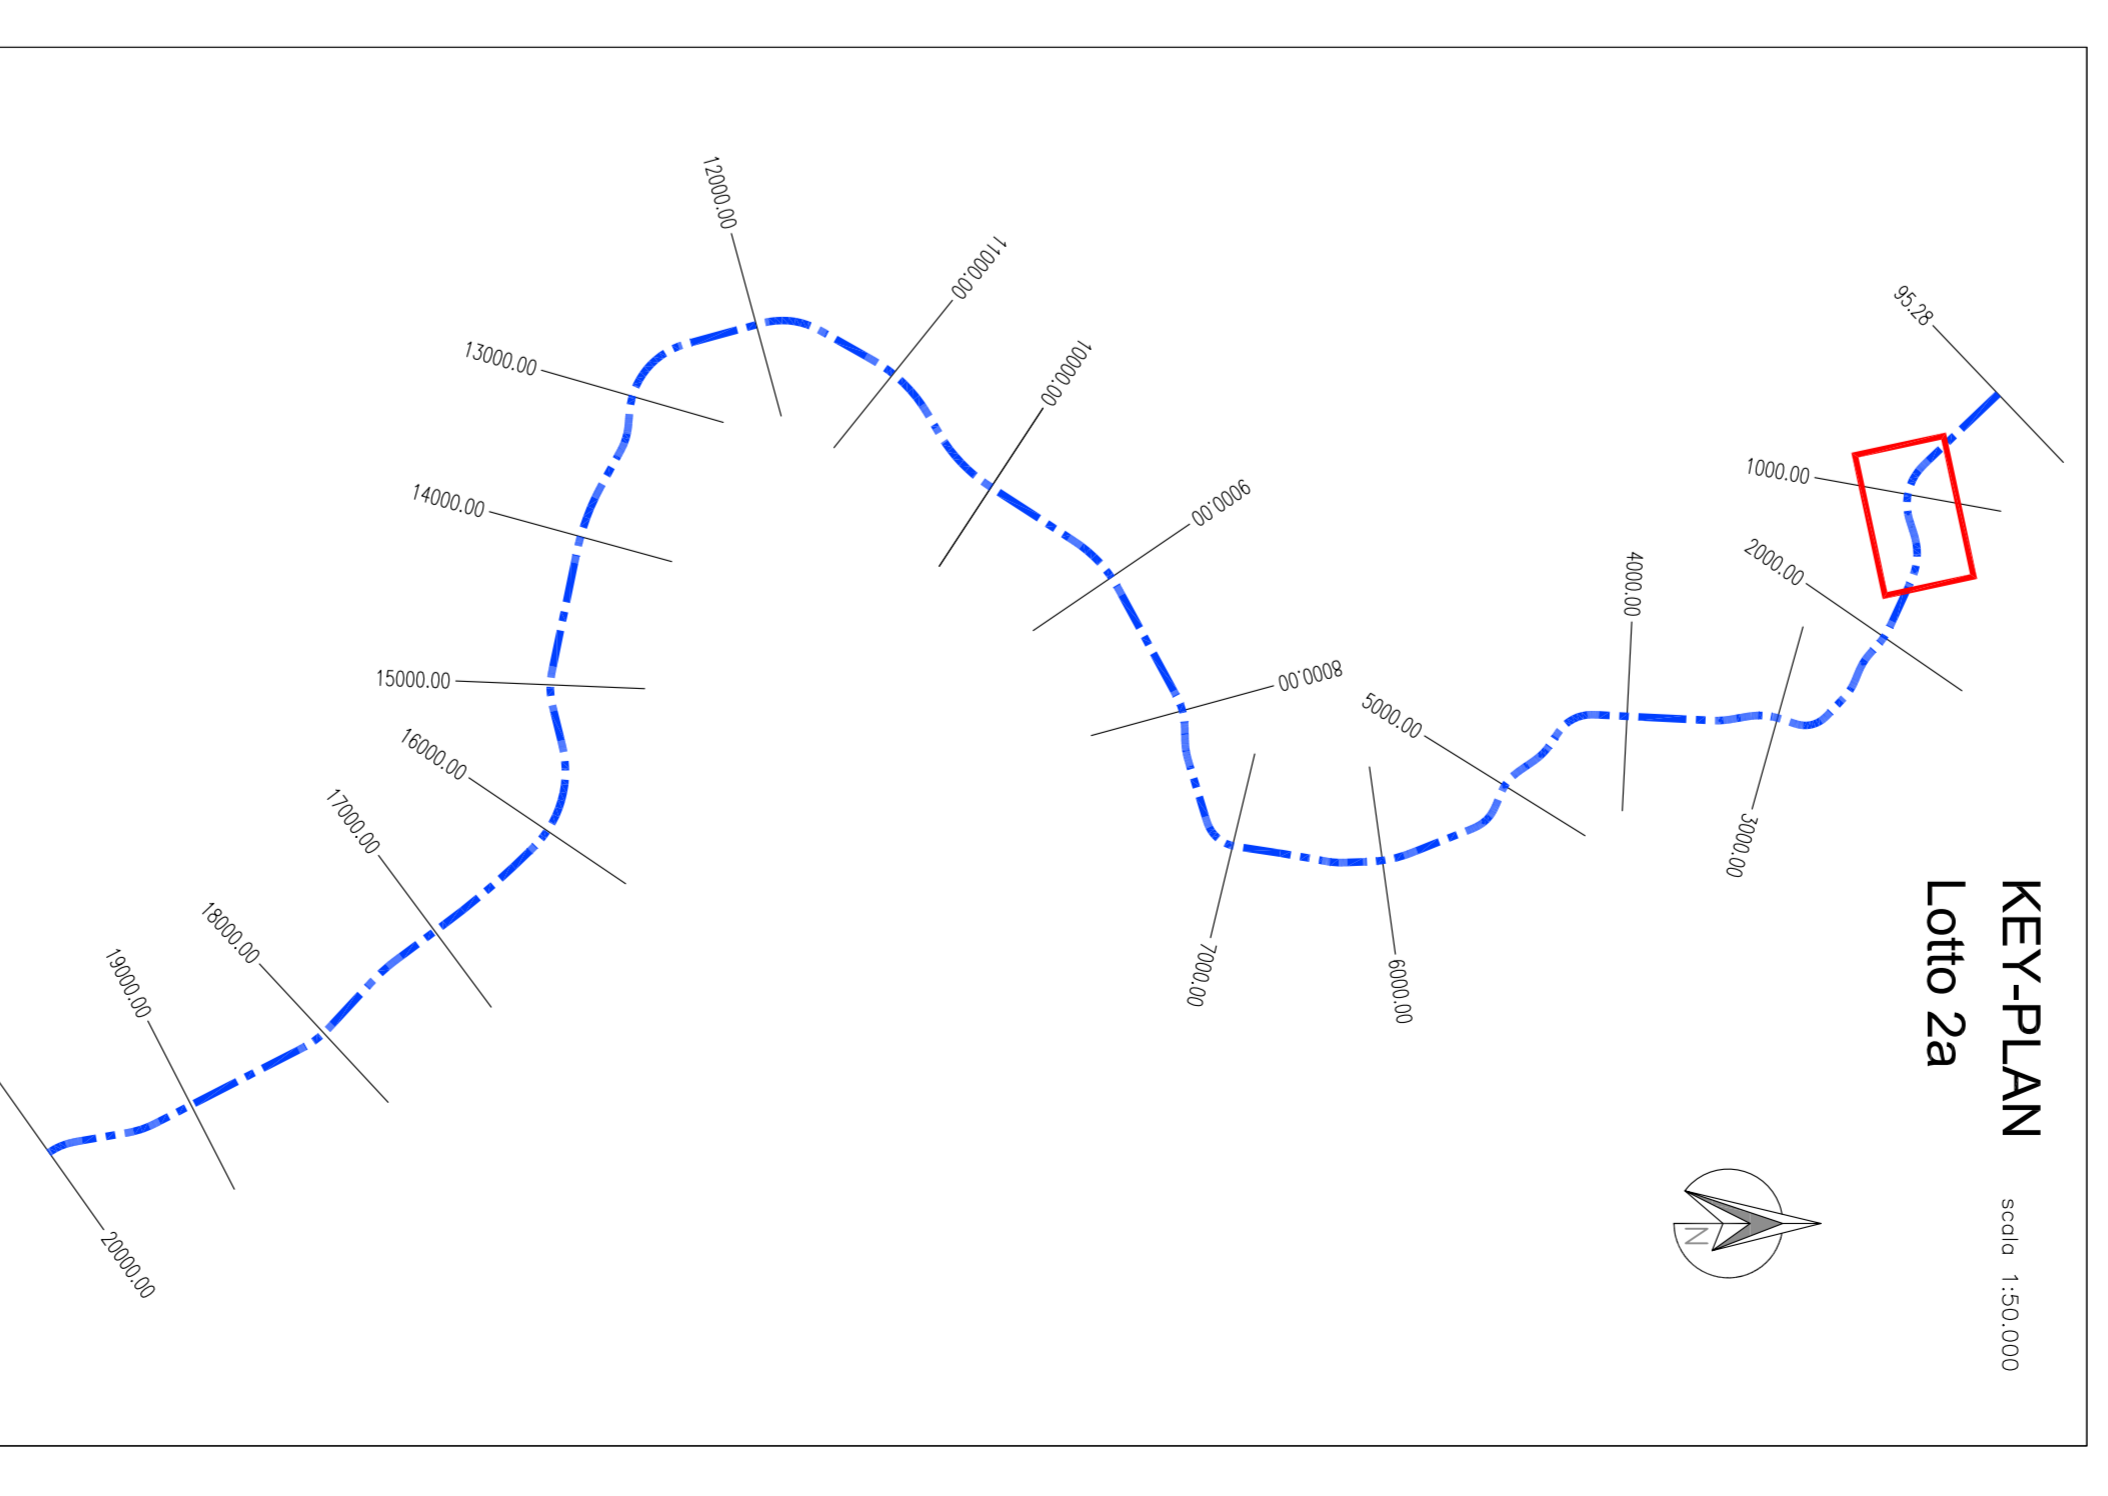

ANAS S.P.A.
 Bologneta S.c.p.a.

OPERE DI SOSTEGNO - ASSE PRINCIPALE OS01 - Rivestimento corticale su parete di pali sx
 dal km 1+062,098 al km 1+228,979
 Planimetria e sezione tipo
 Codice Unico Progetto (CUP): F41B03000230001



