



**SEZIONE TIPO - A-A Sistemazione finale**  
Scale 1:50

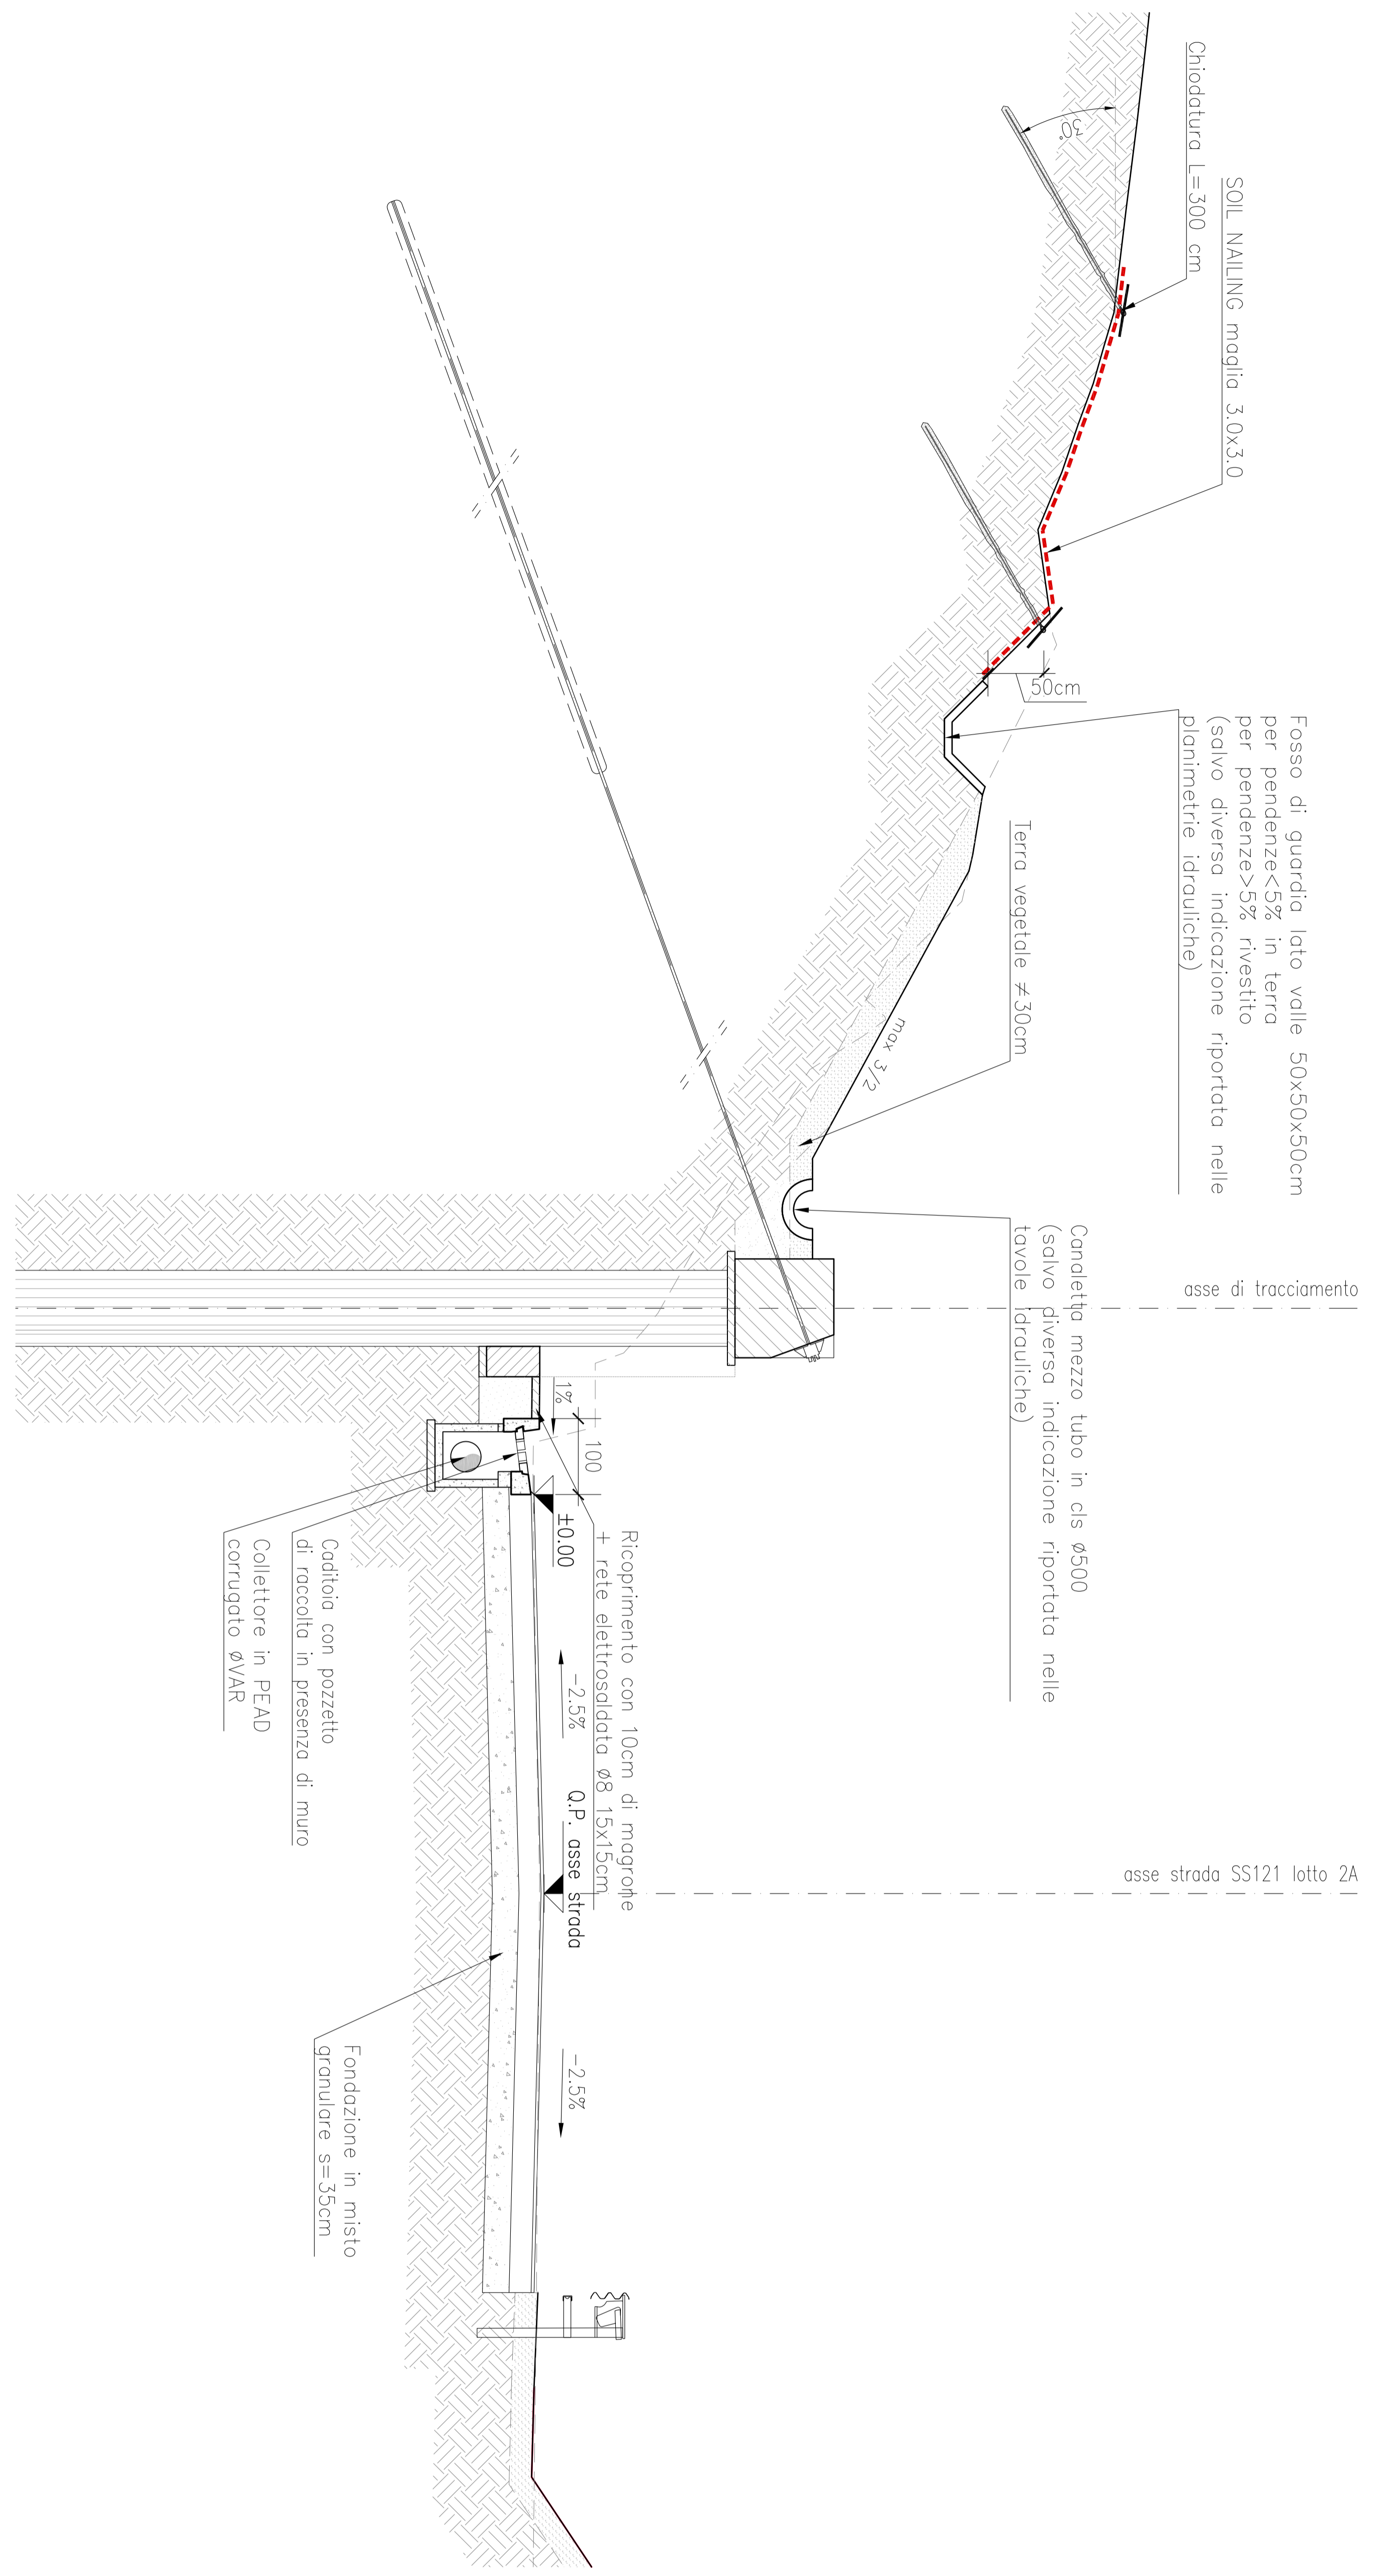

**NOTE:**

- Le progressive sono riferite all'asse della strada S.S. 121
- Le distanze parziali sono calcolate in asse strada
- Per le interferenze vedi tavola specifica

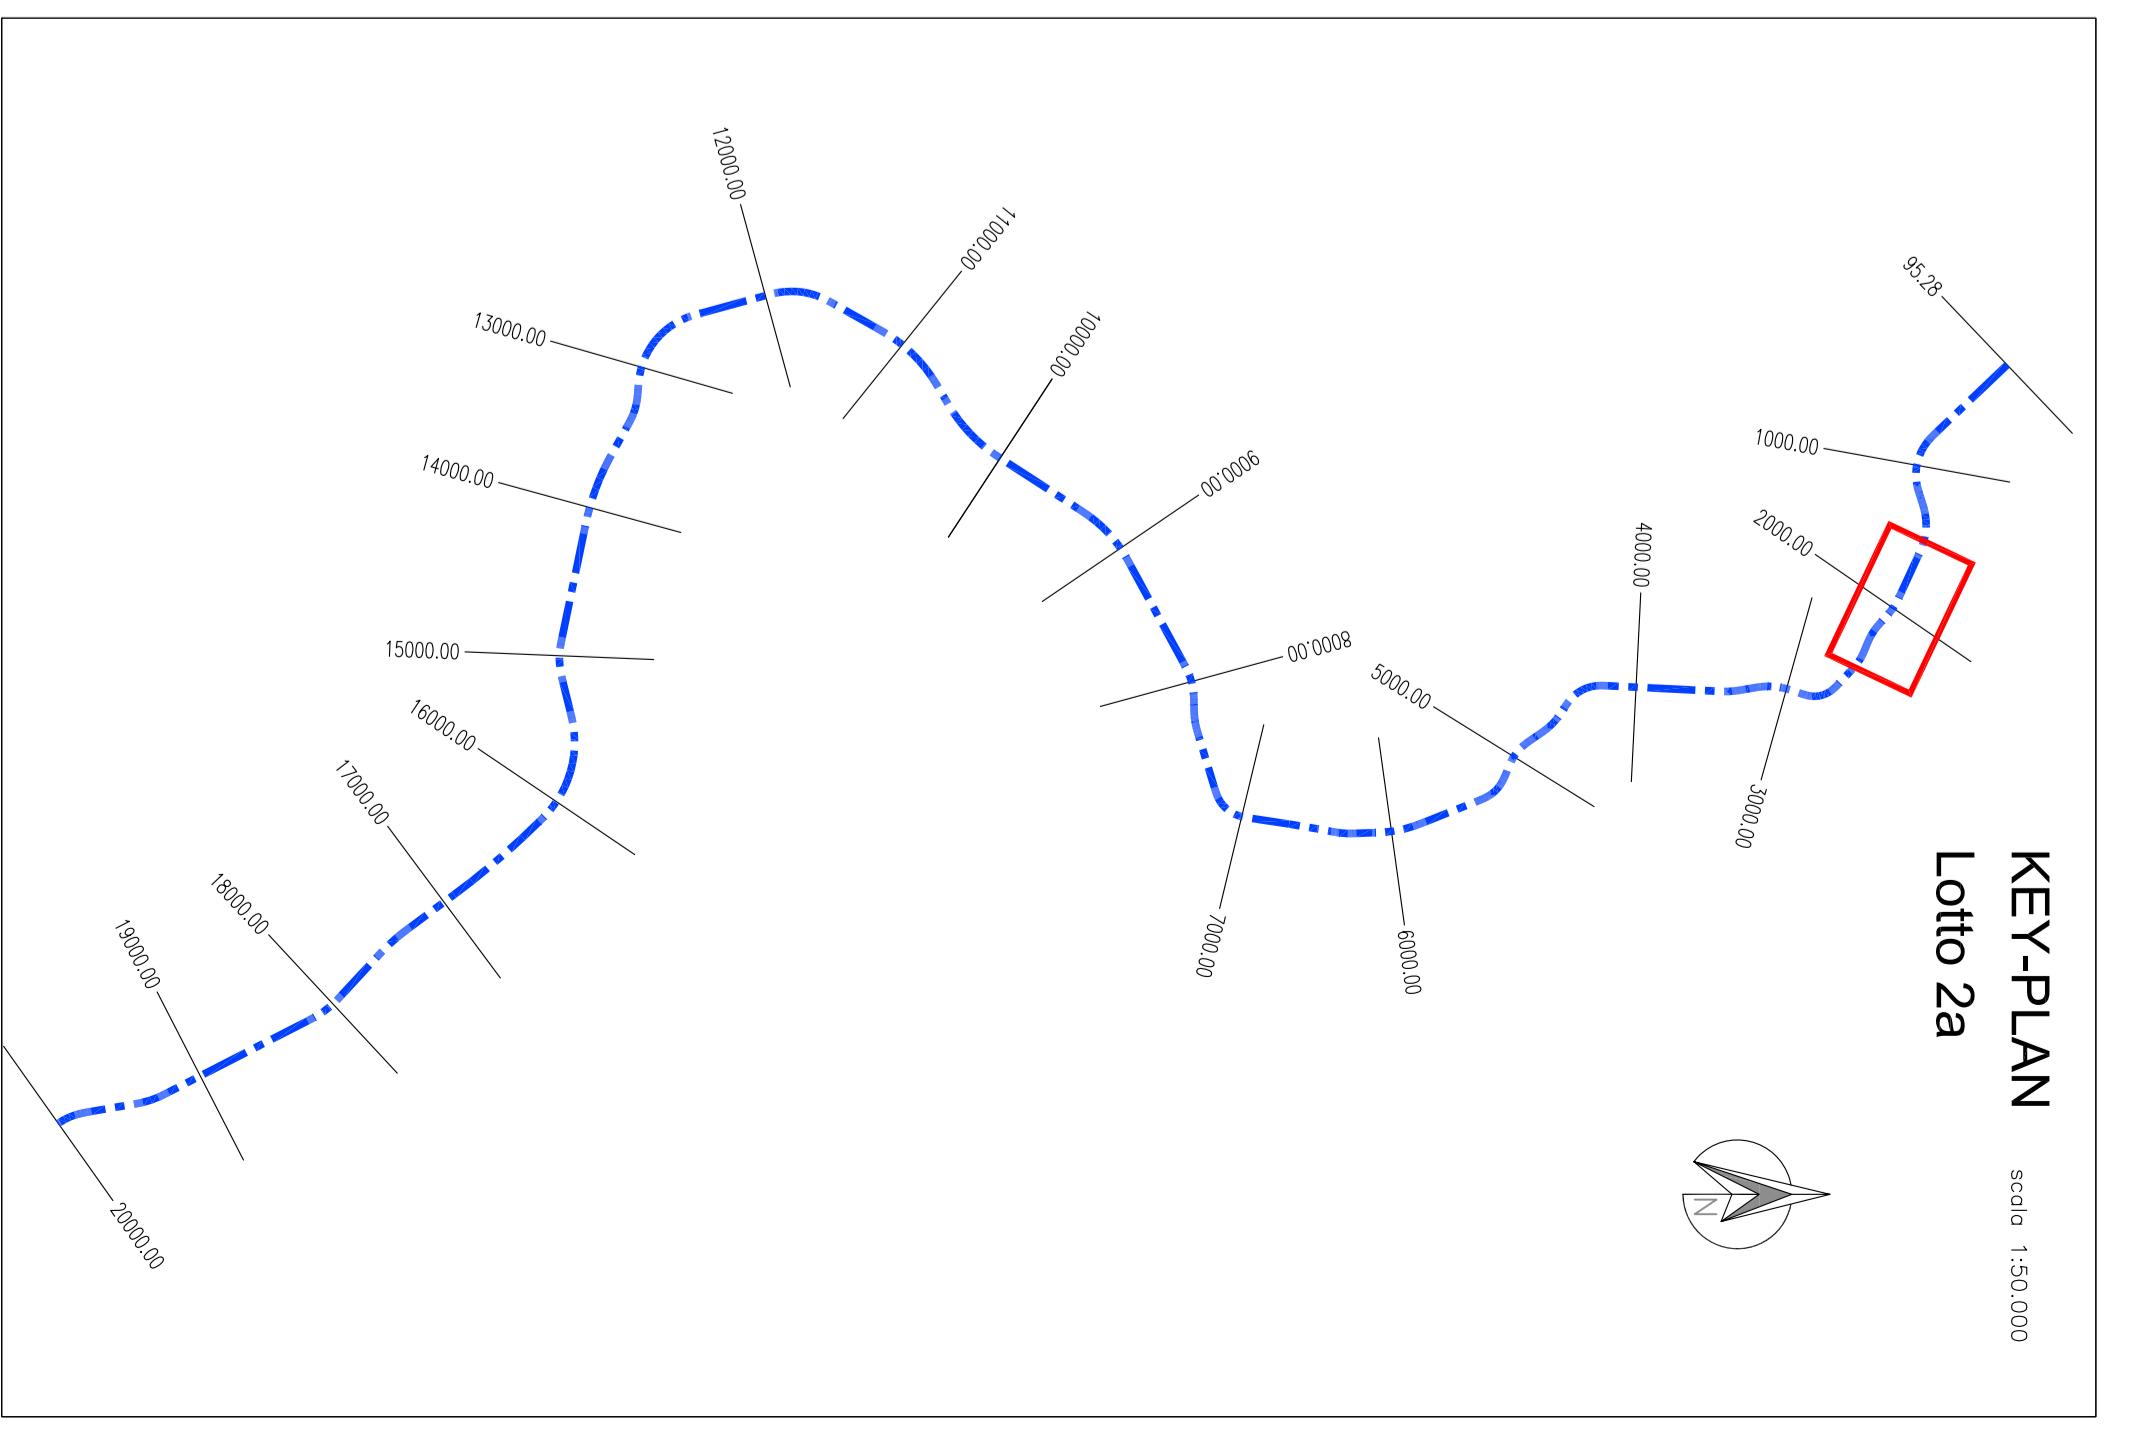

**ANAS S.p.A.**  
DIREZIONE REGIONALE PER LA SICILIA


**Bolognella S.c.p.a.**

PROGETTO: **MODIFICA TECNICA N. 83**

OPERE DI SOSTEGNO - ASSE PRINCIPALE - Lotto 2a

OS04 - Parate di pali sx dal km 1+869,867 al km 1+929,876

Planimetria, sviluppata e sezione tipo

Codice Unico Progetto (CUP): **F41B03000230001**

Codice elaborato: **PA17/08 P/V OS04 N 0 0 7 6 1**

DATA	PRODOTTO	VERITÀ	RESPONSABILE DEL PROCEDIMENTO
10/04/10	E	1	1




