

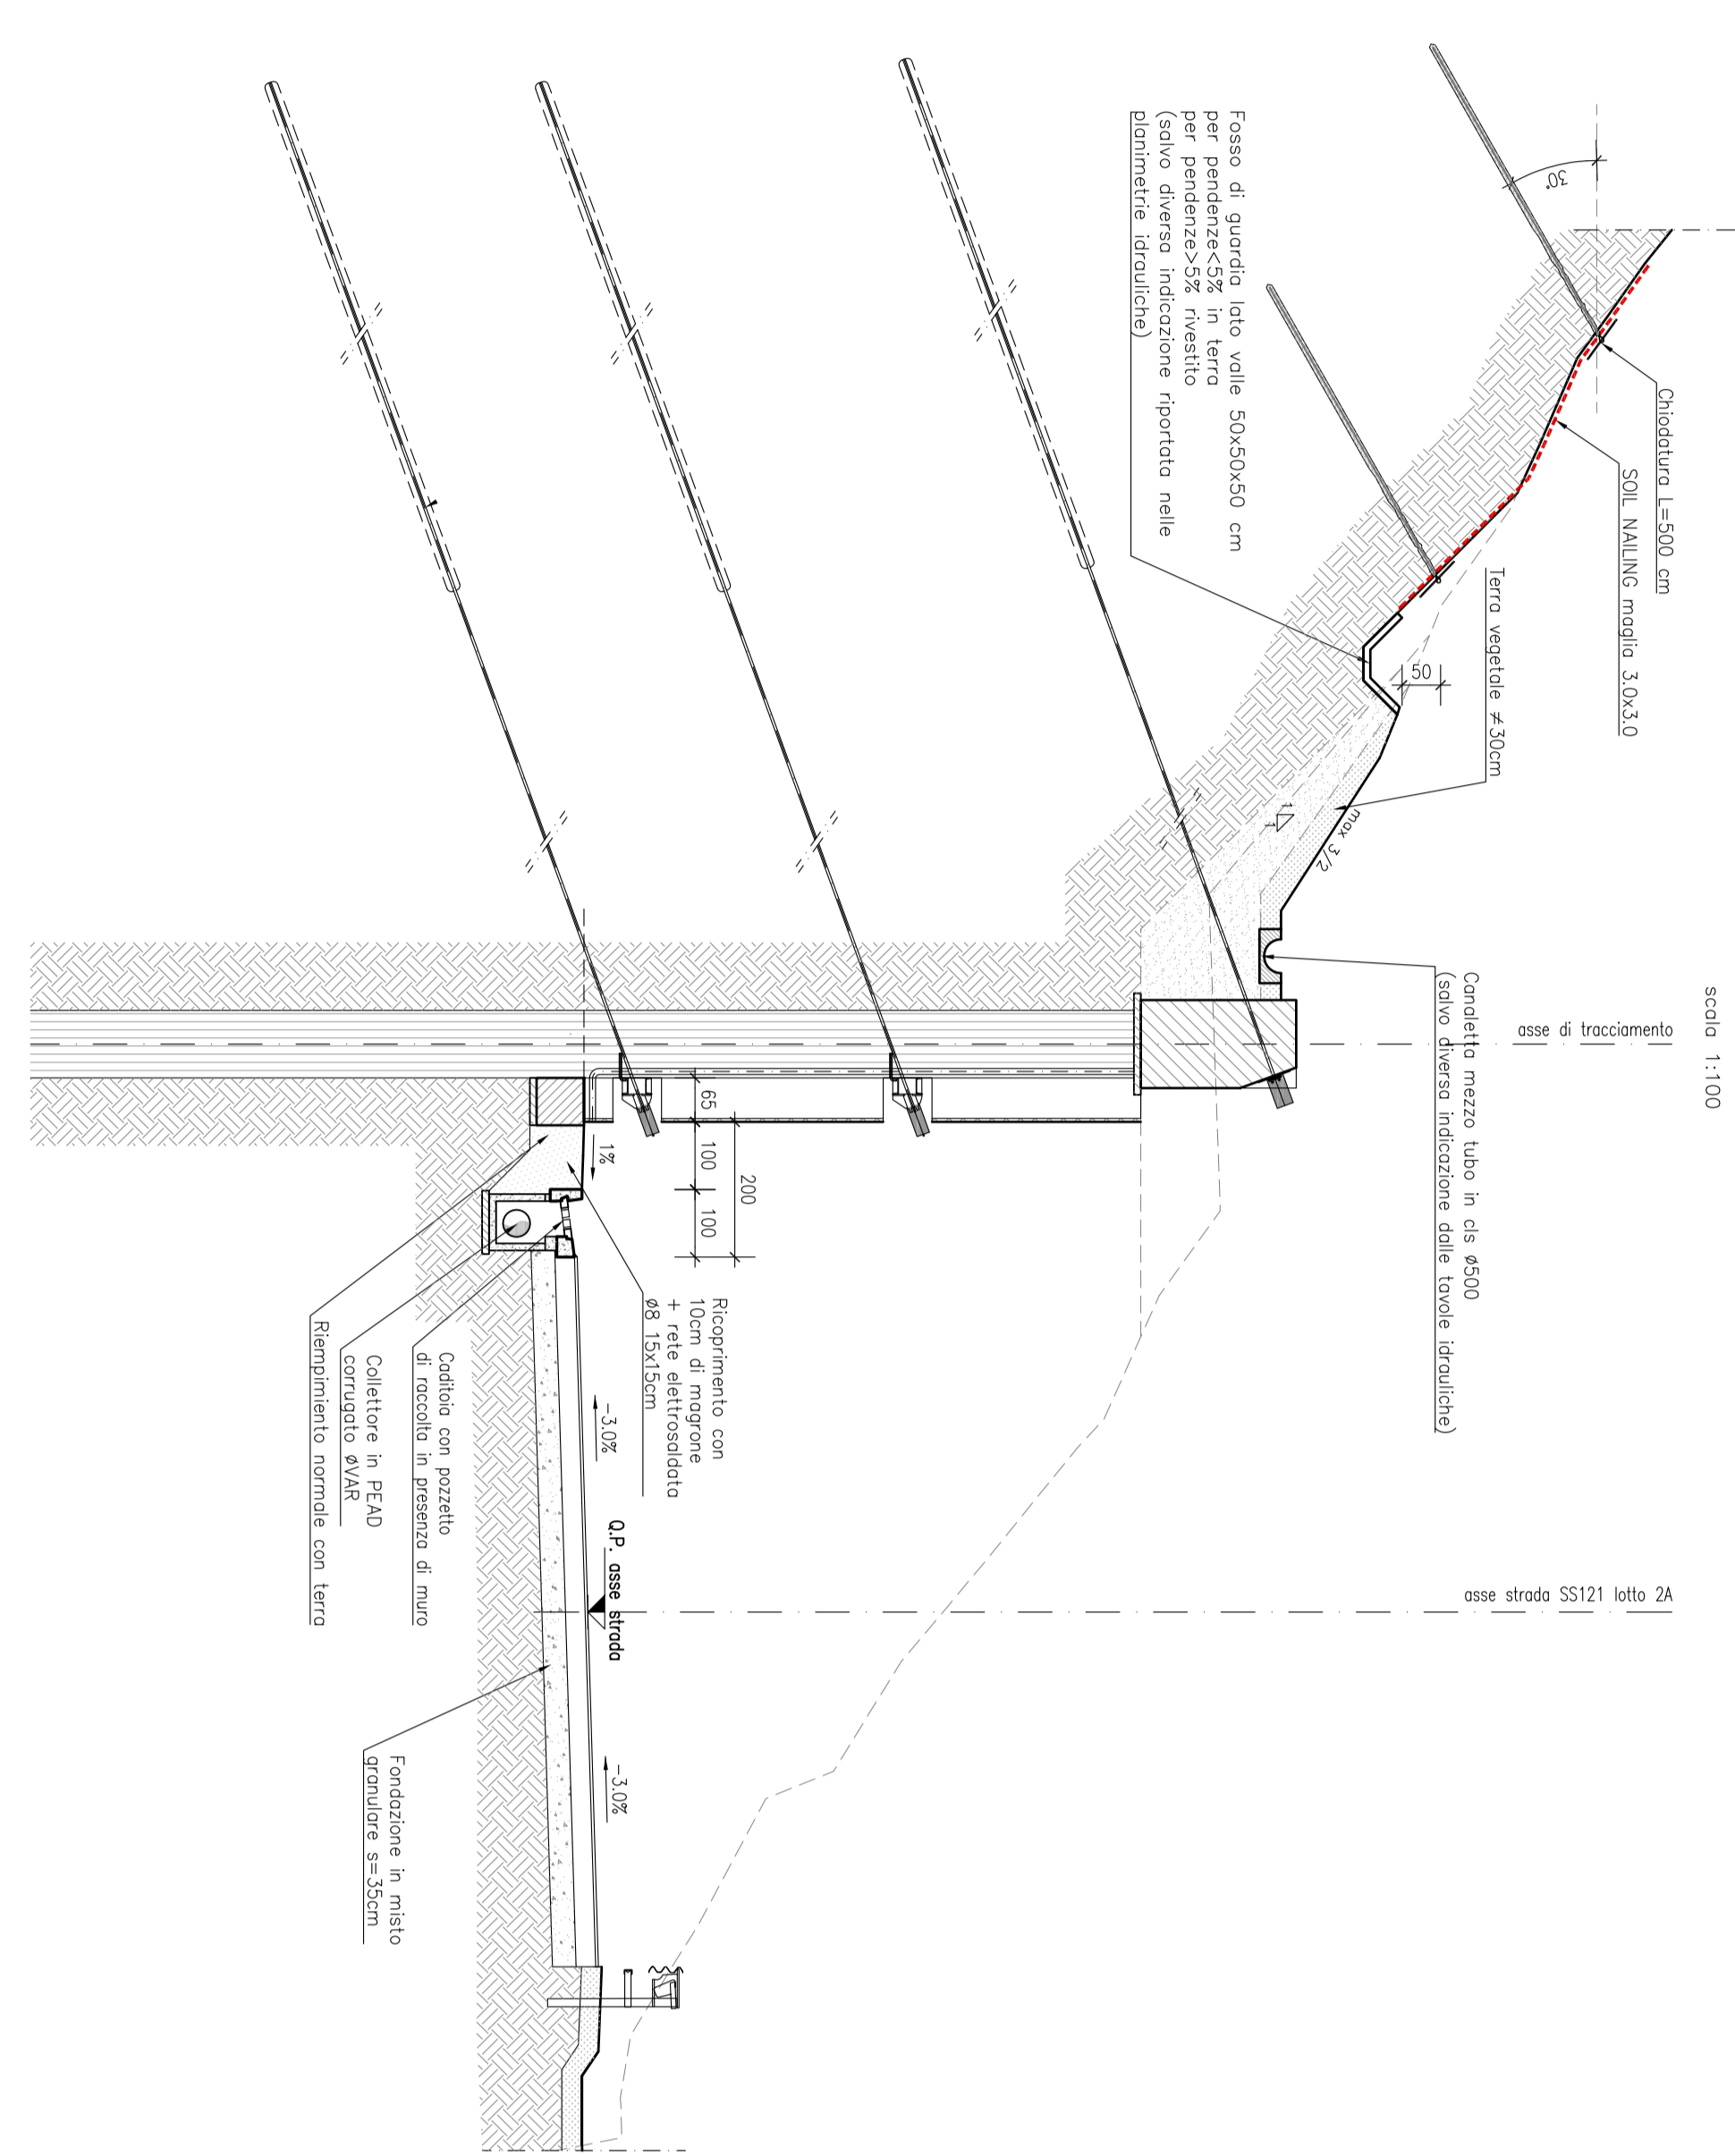


PLANIMETRIA
Scala: 1:500

SEZIONE TIPO CON TRE ORDINI DI TIRANTI
Scala: 1:100

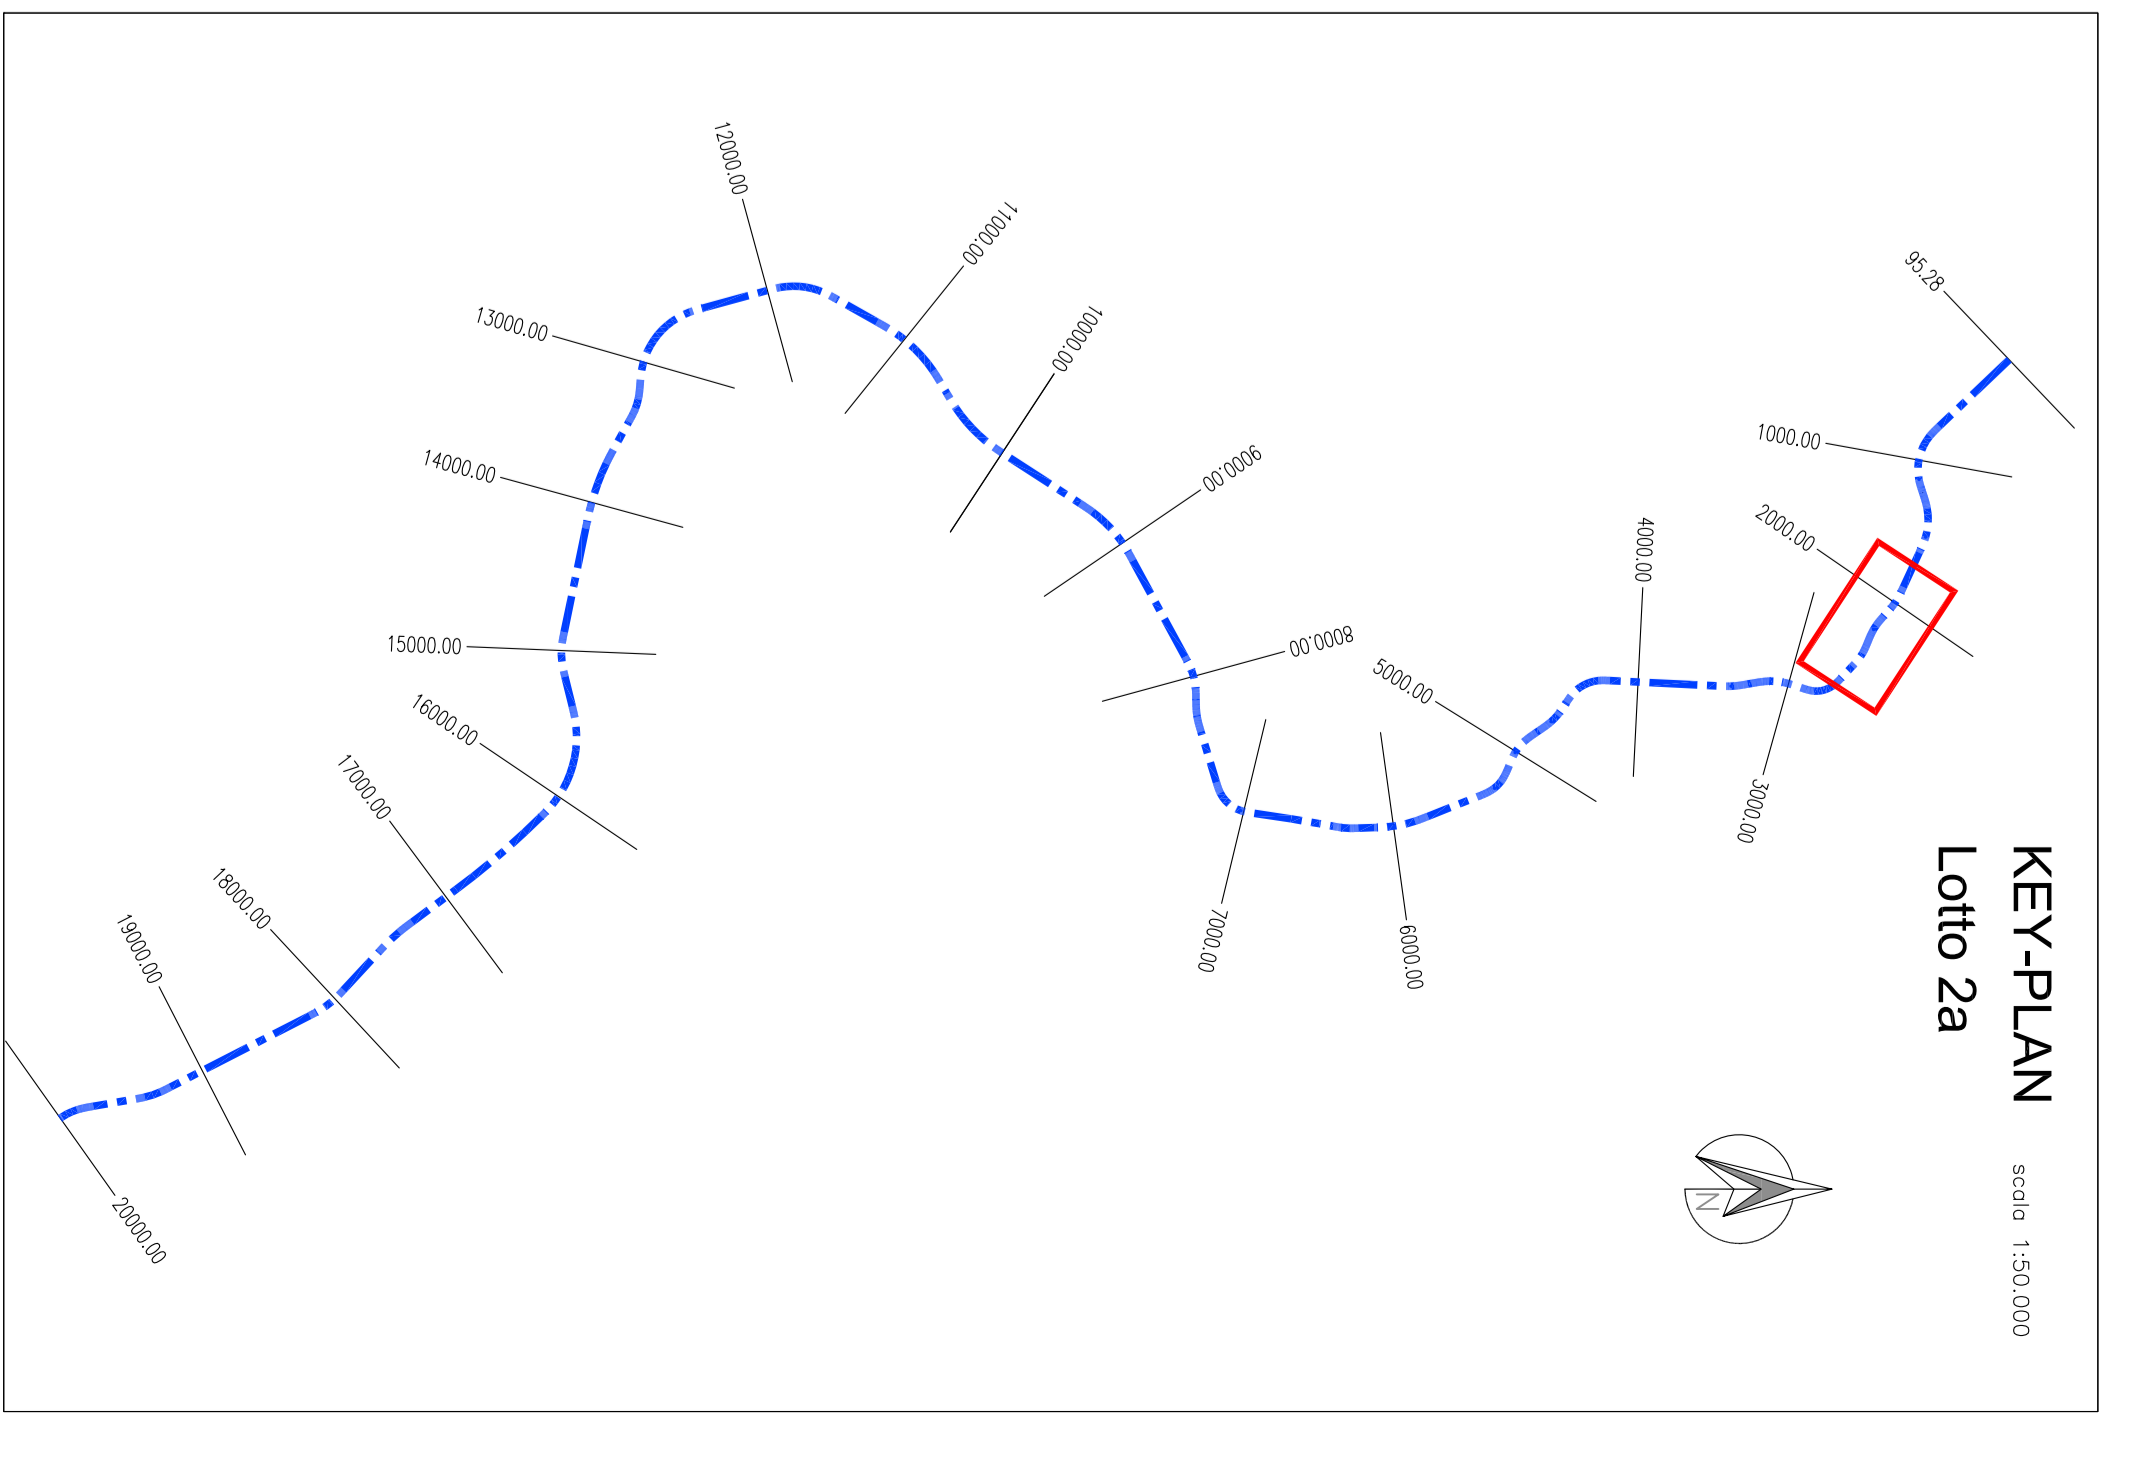

SEZIONE TIPO CON DUE ORDINI DI TIRANTI
Scala: 1:100

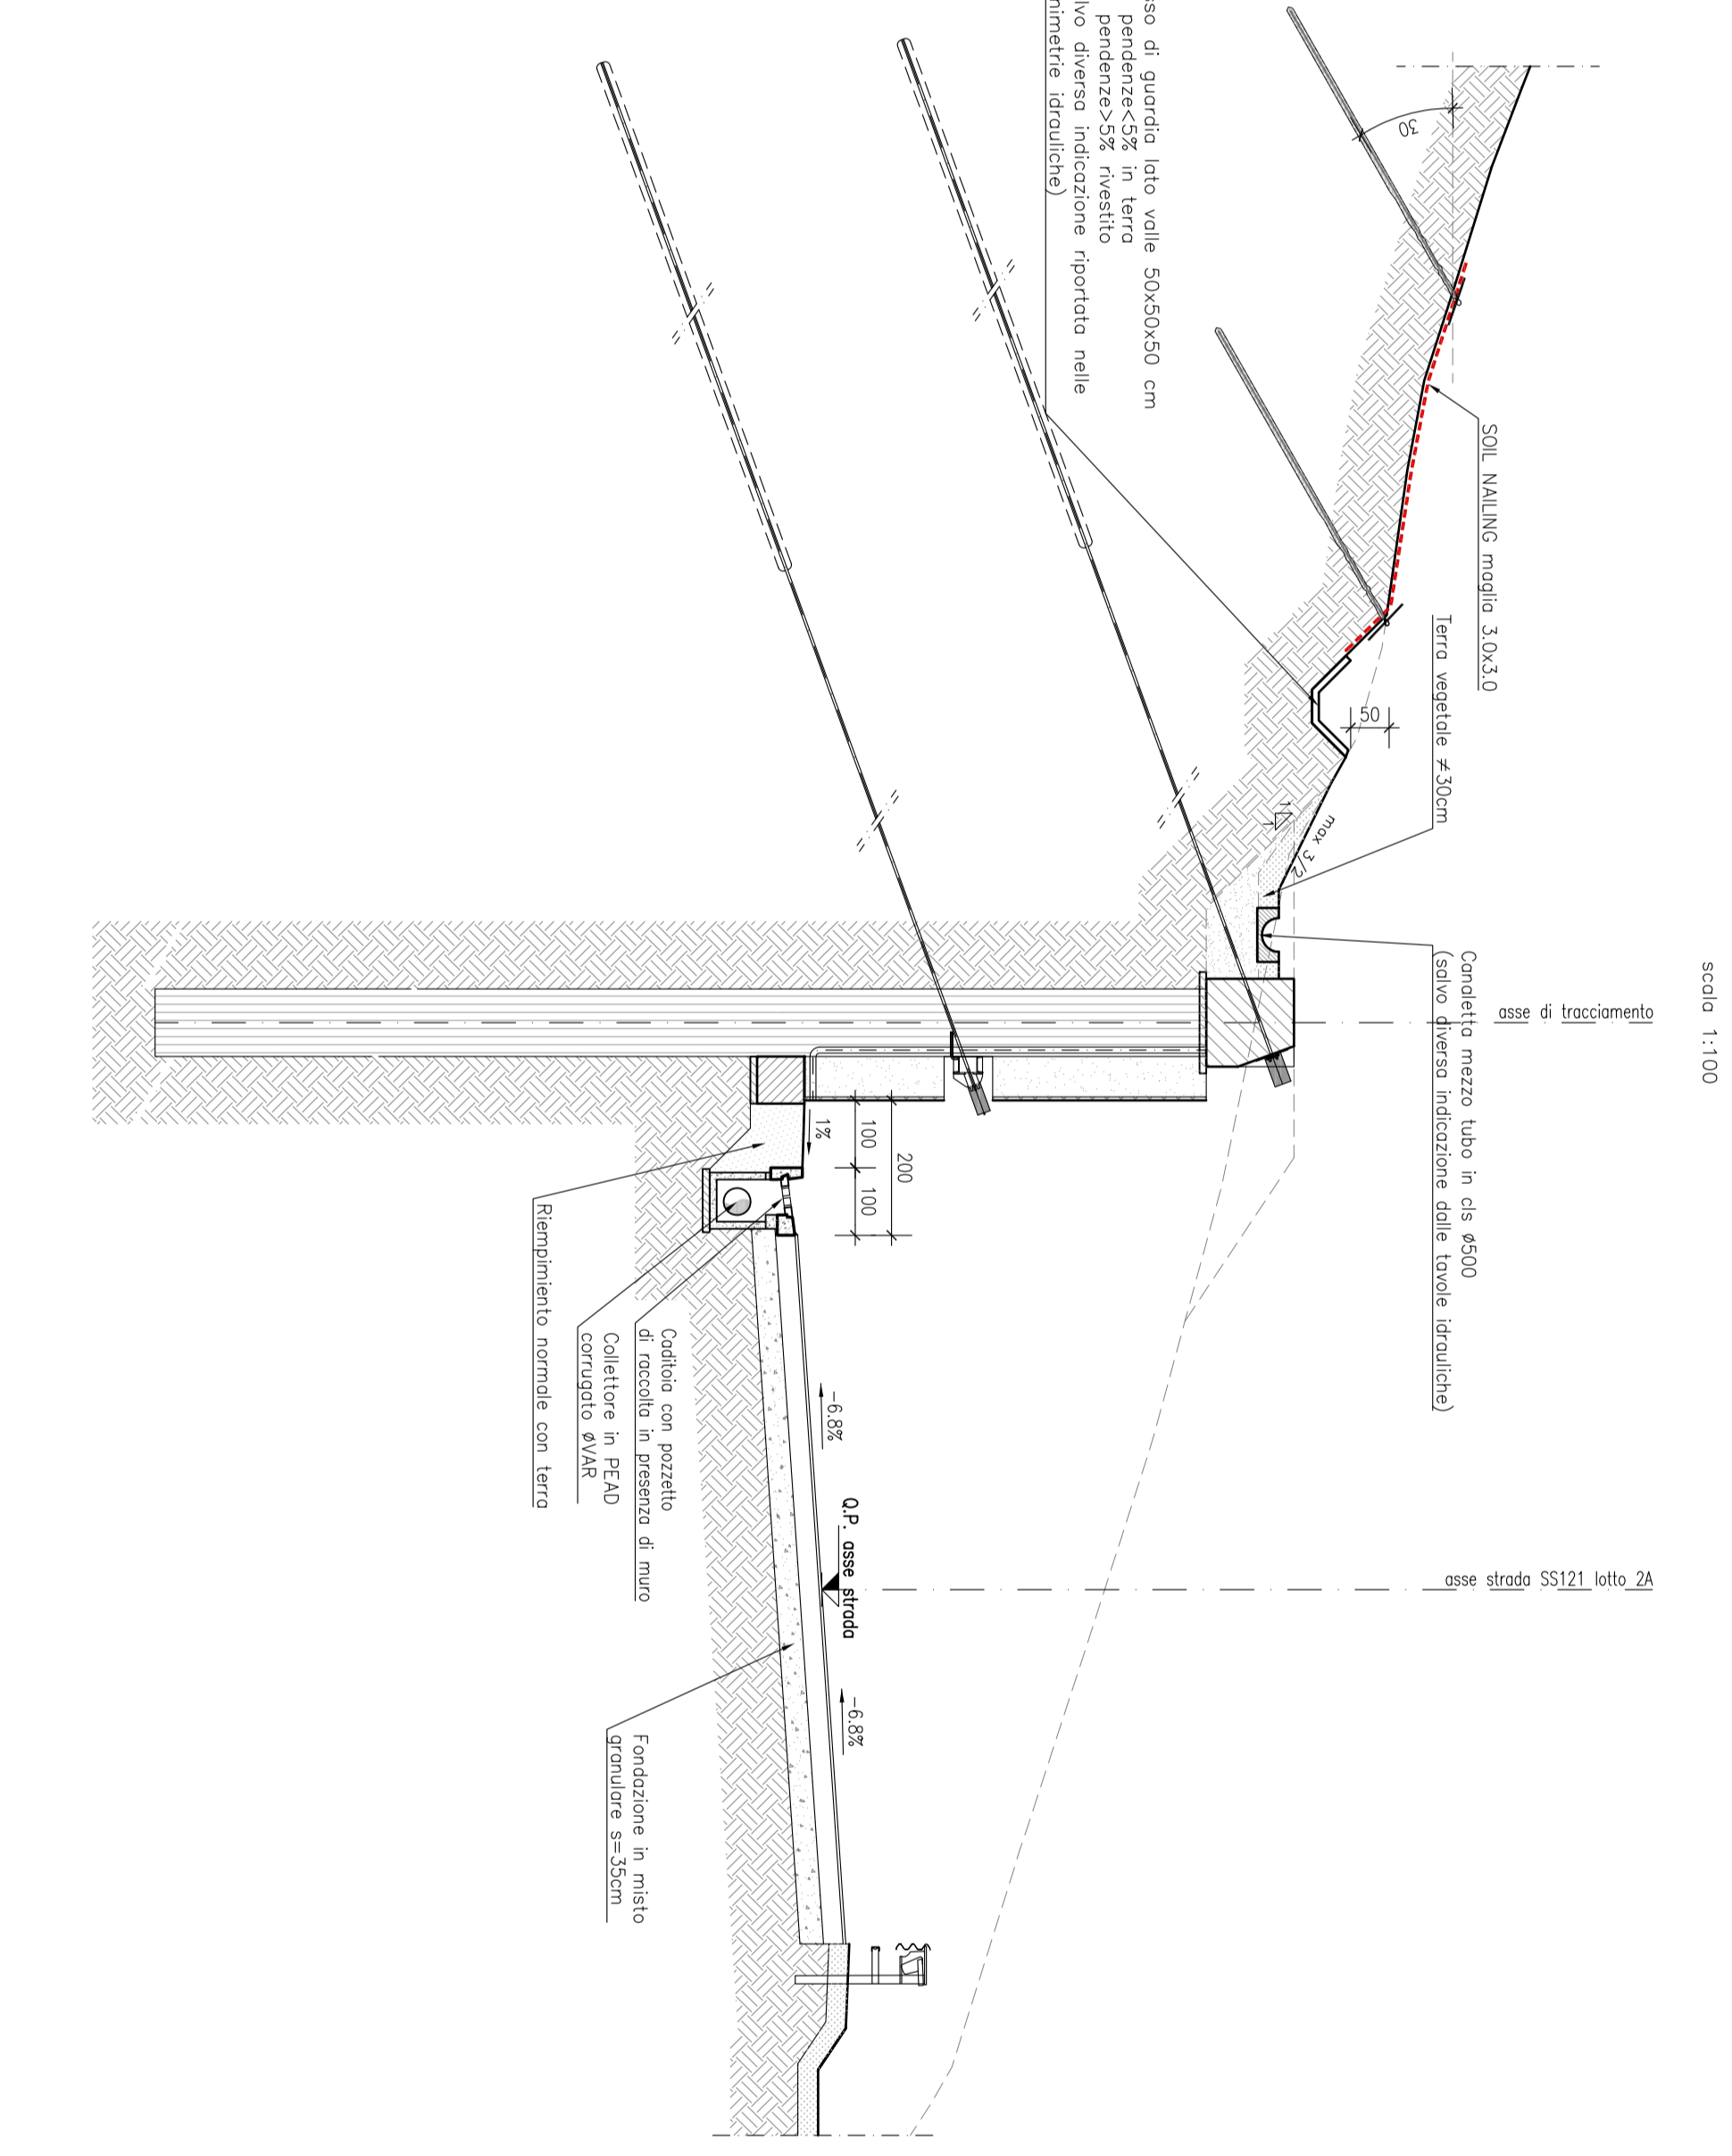

KEY-PLAN
Scala: 1:50.000
Lotto 2a


ANAS S.p.A.


- PERIZIA DI VARIANTE N.3 -
MODIFICA TECNICA N. 189

OPERE DI SOSTEGNO - ASSE PRINCIPALE - LOTTO 2a
OS05 - Paralleli di pali su dai km 2+469,136 al km 2+308,443

Progetto di: **EG&S**


Scale: 1:500

