SEZIONE 54 [0+853.69]

SCALA 1:200

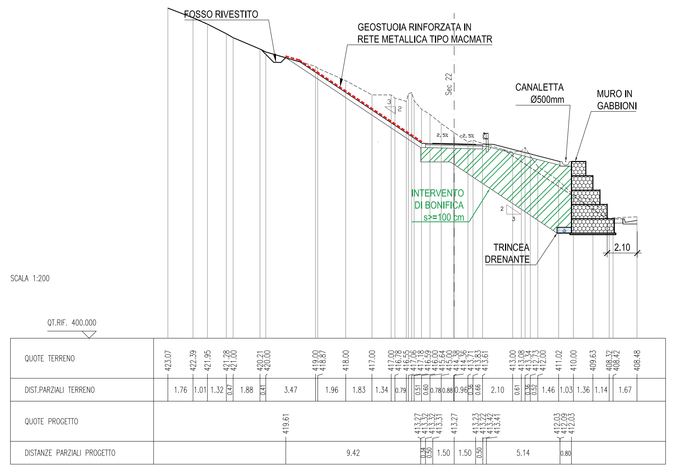

SEZIONE 54.A [0+857.42]

SCALA 1:200

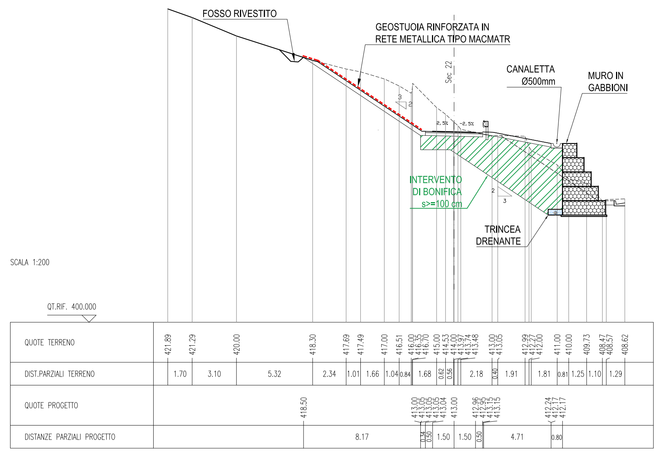

SEZIONE 55 [0+866.19]

SCALA 1:200

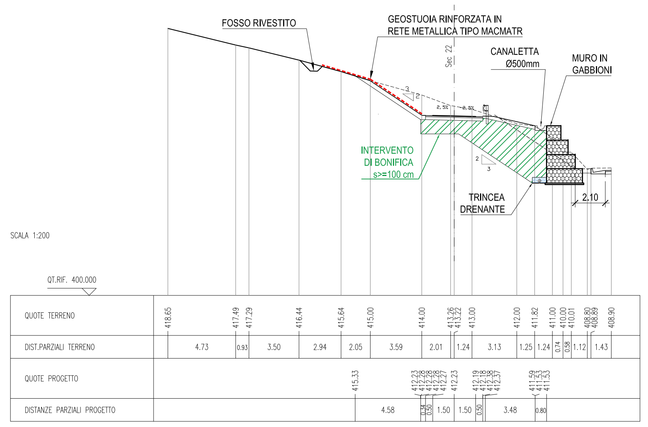

SEZIONE 56 [0+873.78]

SCALA 1:200

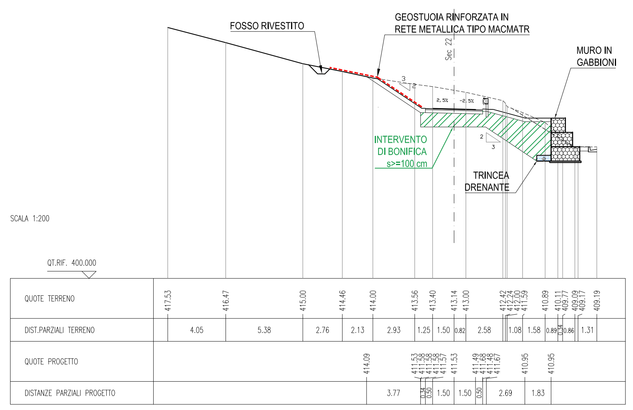

SEZIONE 56.A [0+883.04]

SCALA 1:200

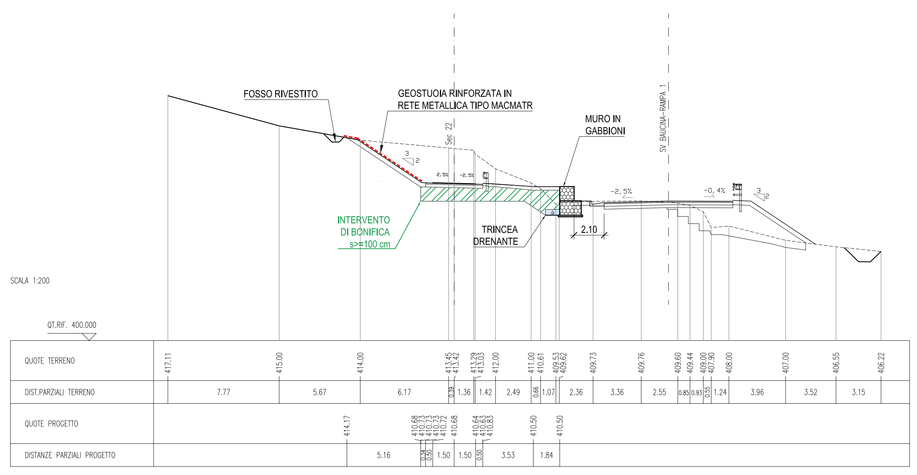

PIANTA CHIAVE - Scala 1:100.000

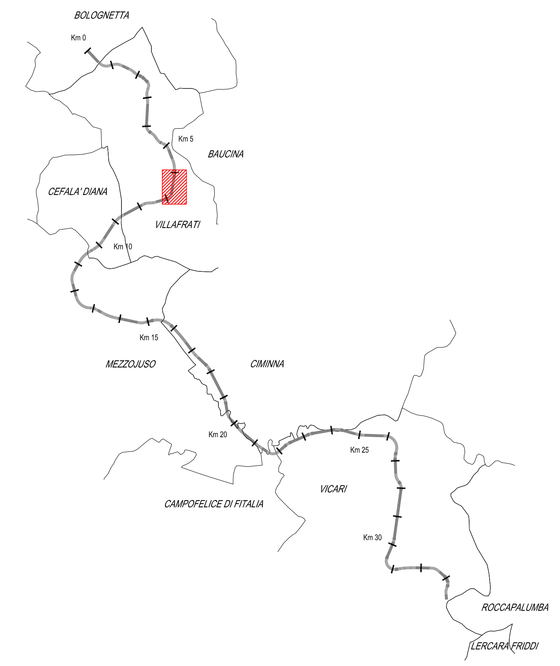

ANAS S.p.A.
DIREZIONE REGIONALE PER LA SICILIA

PA17/08

Affidamento a Contraente Generale del "Lavori di ammodernamento del tratto Palermo - Lercara Friddi, lotto funzionale dal km 14.4 (km. 0,0 del Lotto 2) compreso il tratto di raccordo della rotatoria Bolognetta, al km 48.0 (km. 33.6 del Lotto 2 - Svincolo Manganaro Incluso) comprensivi i raccordi con le attuali SS n.189 e SS n.121

Bolognetta S.c.p.a.

- PERIZIA DI VARIANTE N.3 -

Il Responsabile Unico del Procedimento:
Dott. Marcello Marciello

Titolo elaborato:

MODIFICA TECNICA N. 266
OPERE DI SOSTEGNO - SVINCOLO BAUCINA - Lotto 2a
OS136 - MURO IN GABBIONI E CONSOLIDAMENTI VS 22 E RAMPA 3
Sezioni 7/7

Codice Unico Progetto (CUP): F41B03000230001

Codice elaborato: PA17/08	OPERA	ARGOMENTO	DOC. E PROG.		FASE	REVISIONE
	P V	OS136	N 0 1 0	_	6	0

CARTELLA:	FILE NAME:	NOTE:	PROT.			SCALA: 1:200
	PVOS136N010_60_4137	1=1	4 1 3 7			
5						
4						
3						
2						
1						
0	PRIMA EMISSIONE		LUG 2021	S. Fortino	S. Fortino	N. Behmann
REV.	DESCRIZIONE		DATA	REDATTO	VERIFICATO	APPROVATO

Il Progettista Responsabile: Ing. Sandro Favaro

Il Coordinatore per la Sicurezza in fase di Esecuzione: Arch. Francesco Rondelli
Il Coordinatore per la Esecuzione dei Lavori arch. Francesco Rondelli

Il Direttore dei Lavori: Ing. Sandro Favaro
Il Direttore dei Lavori
Ing. Sandro Favaro

ANAS S.p.A.

DATA: PROTOCOLLO: VISTO: IL RESPONSABILE DEL PROCEDIMENTO

CODICE PROGETTO: LO410C E 1101

Dott. Ing. Luigi Mupo