





SEZIONE DI INSIEME 1
SCALA 1:200

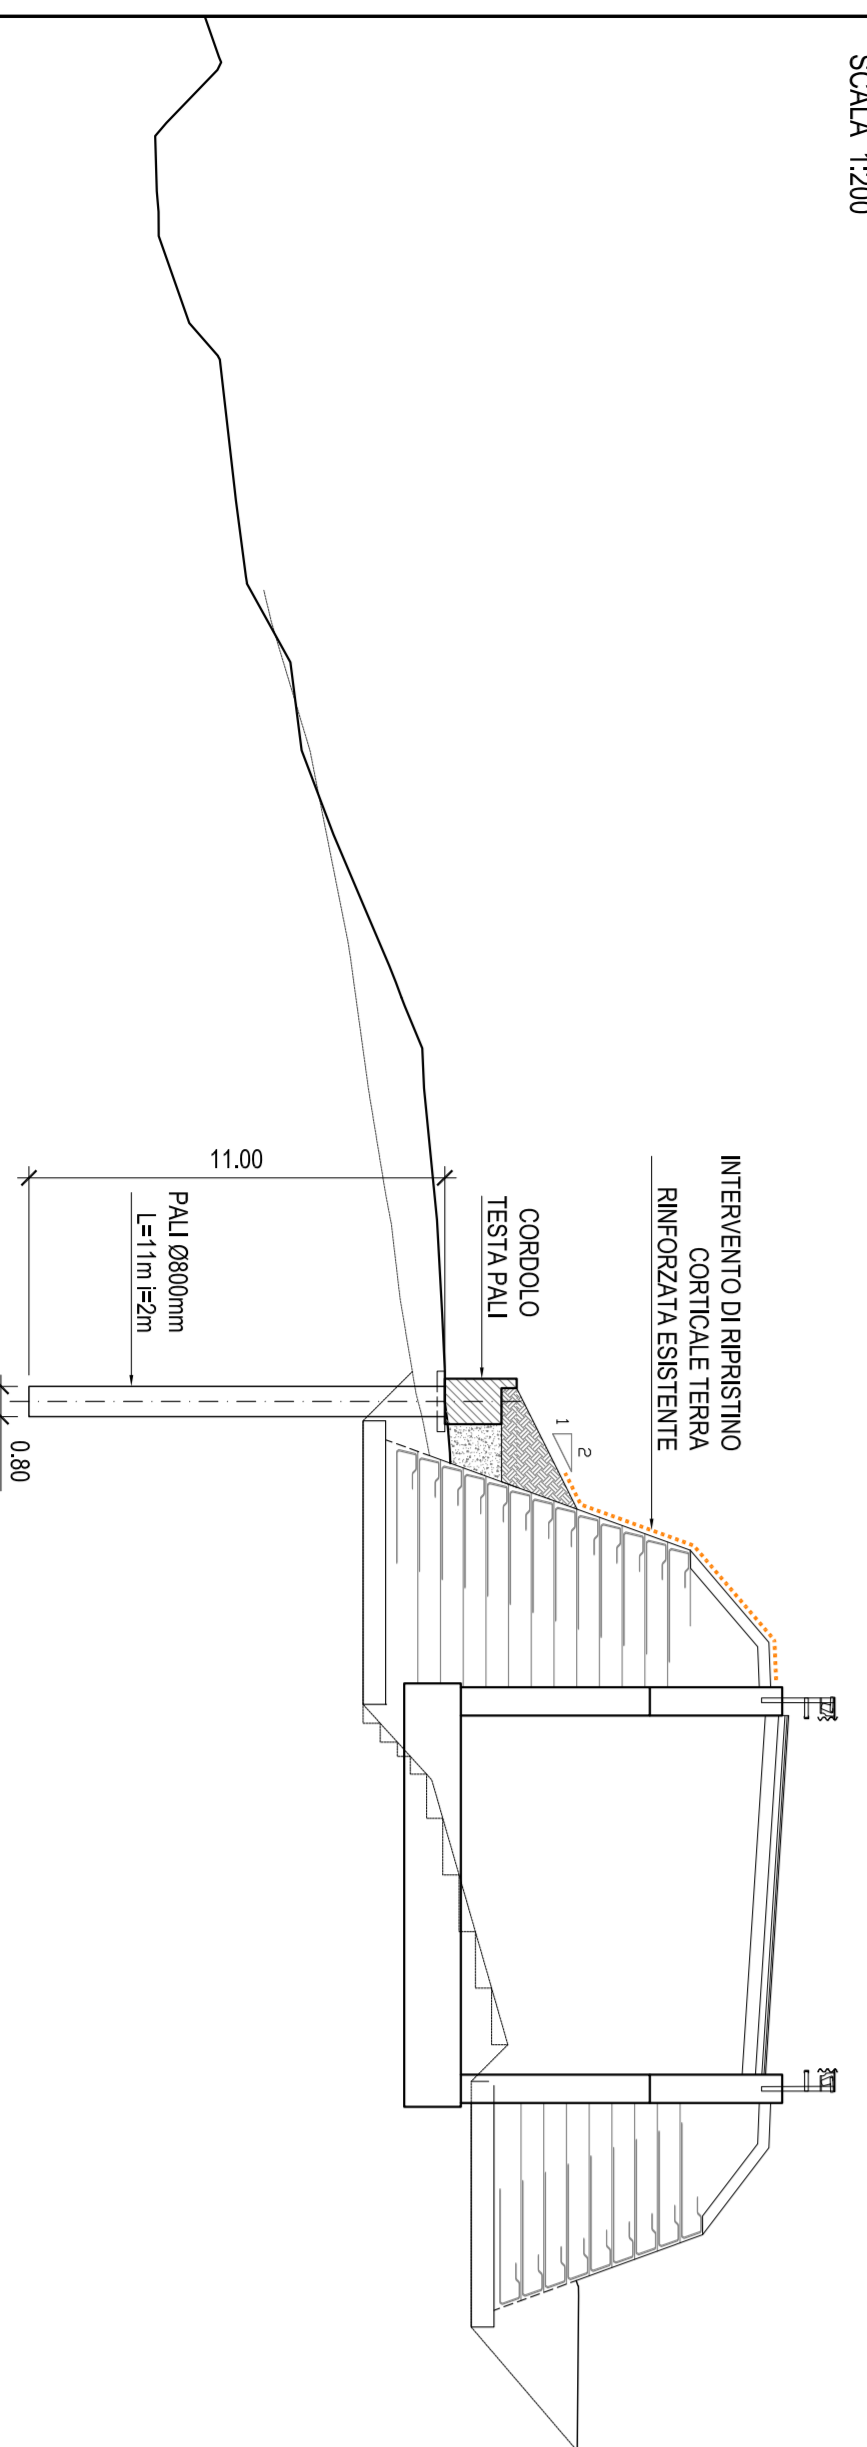

SEZIONE DI INSIEME 2
SCALA 1:200

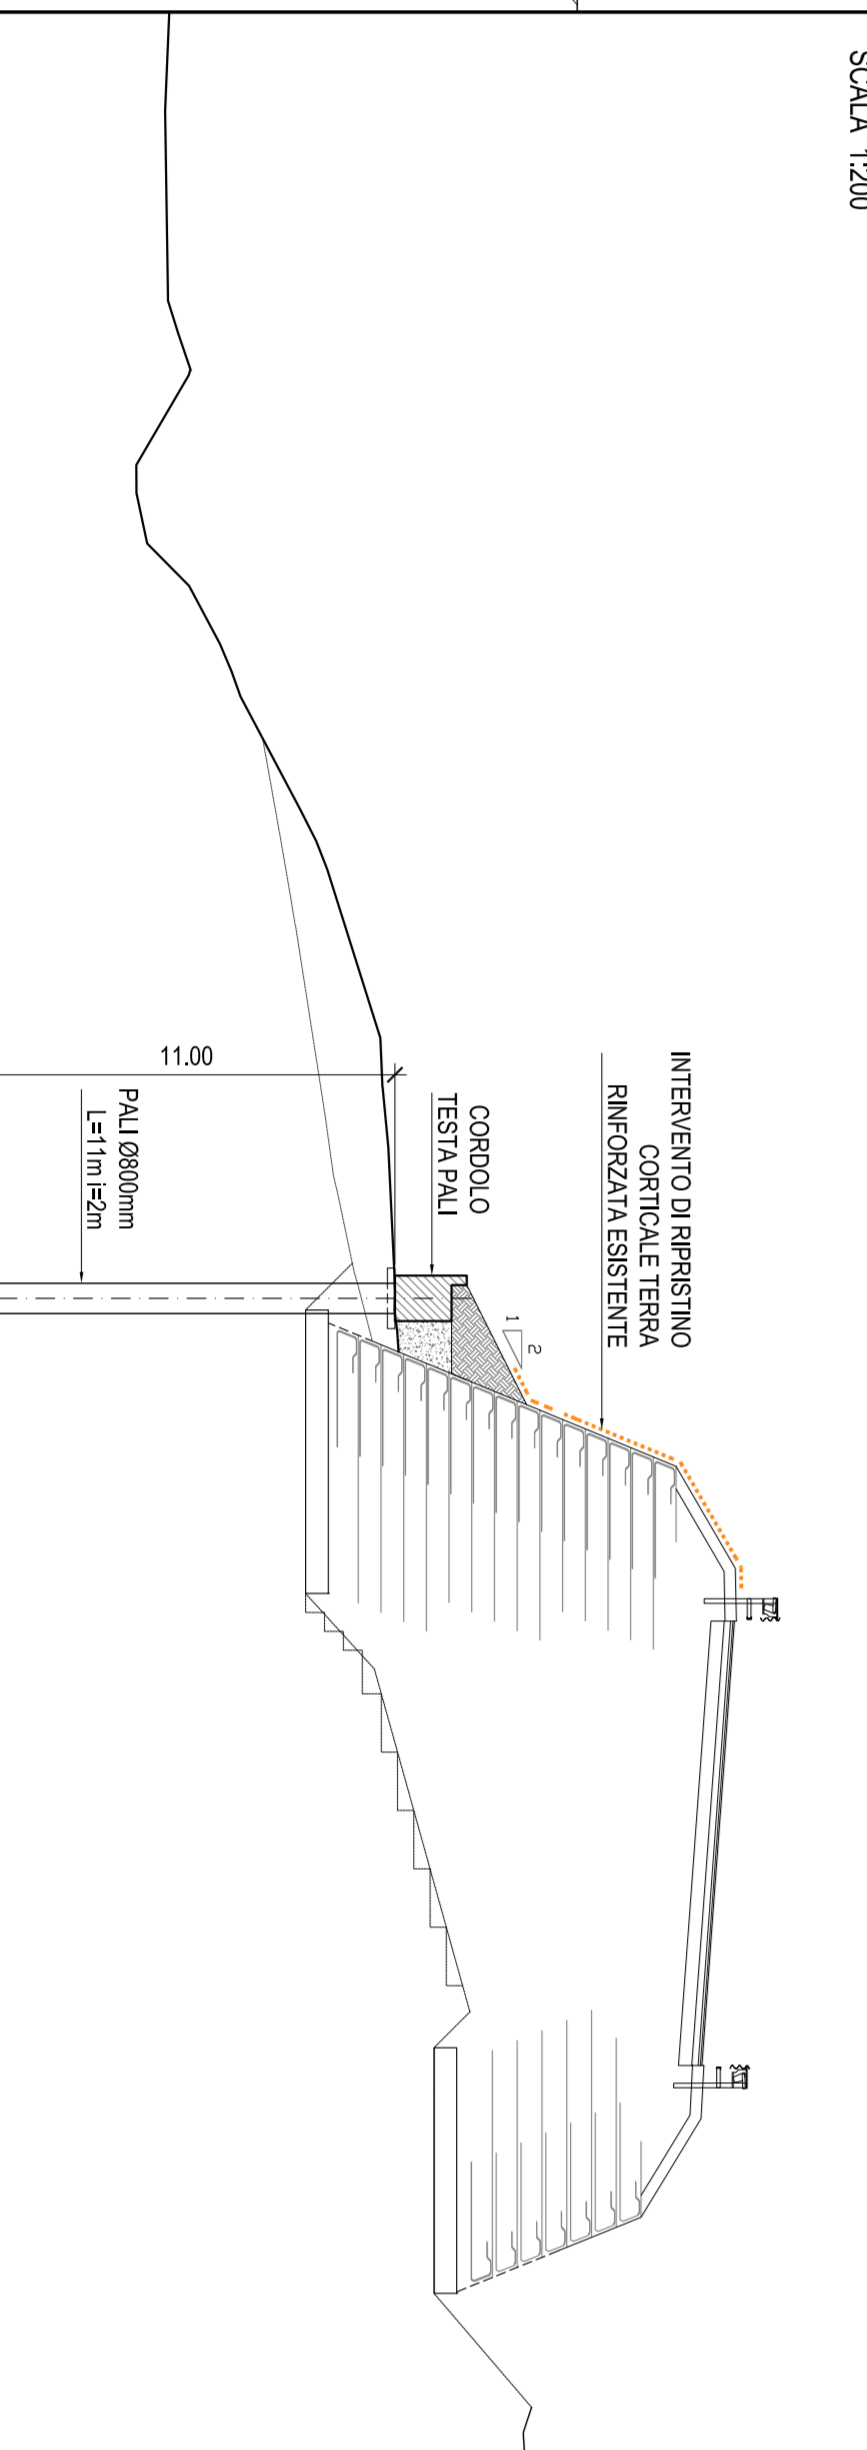

SEZIONE DI INSIEME 3
SCALA 1:200

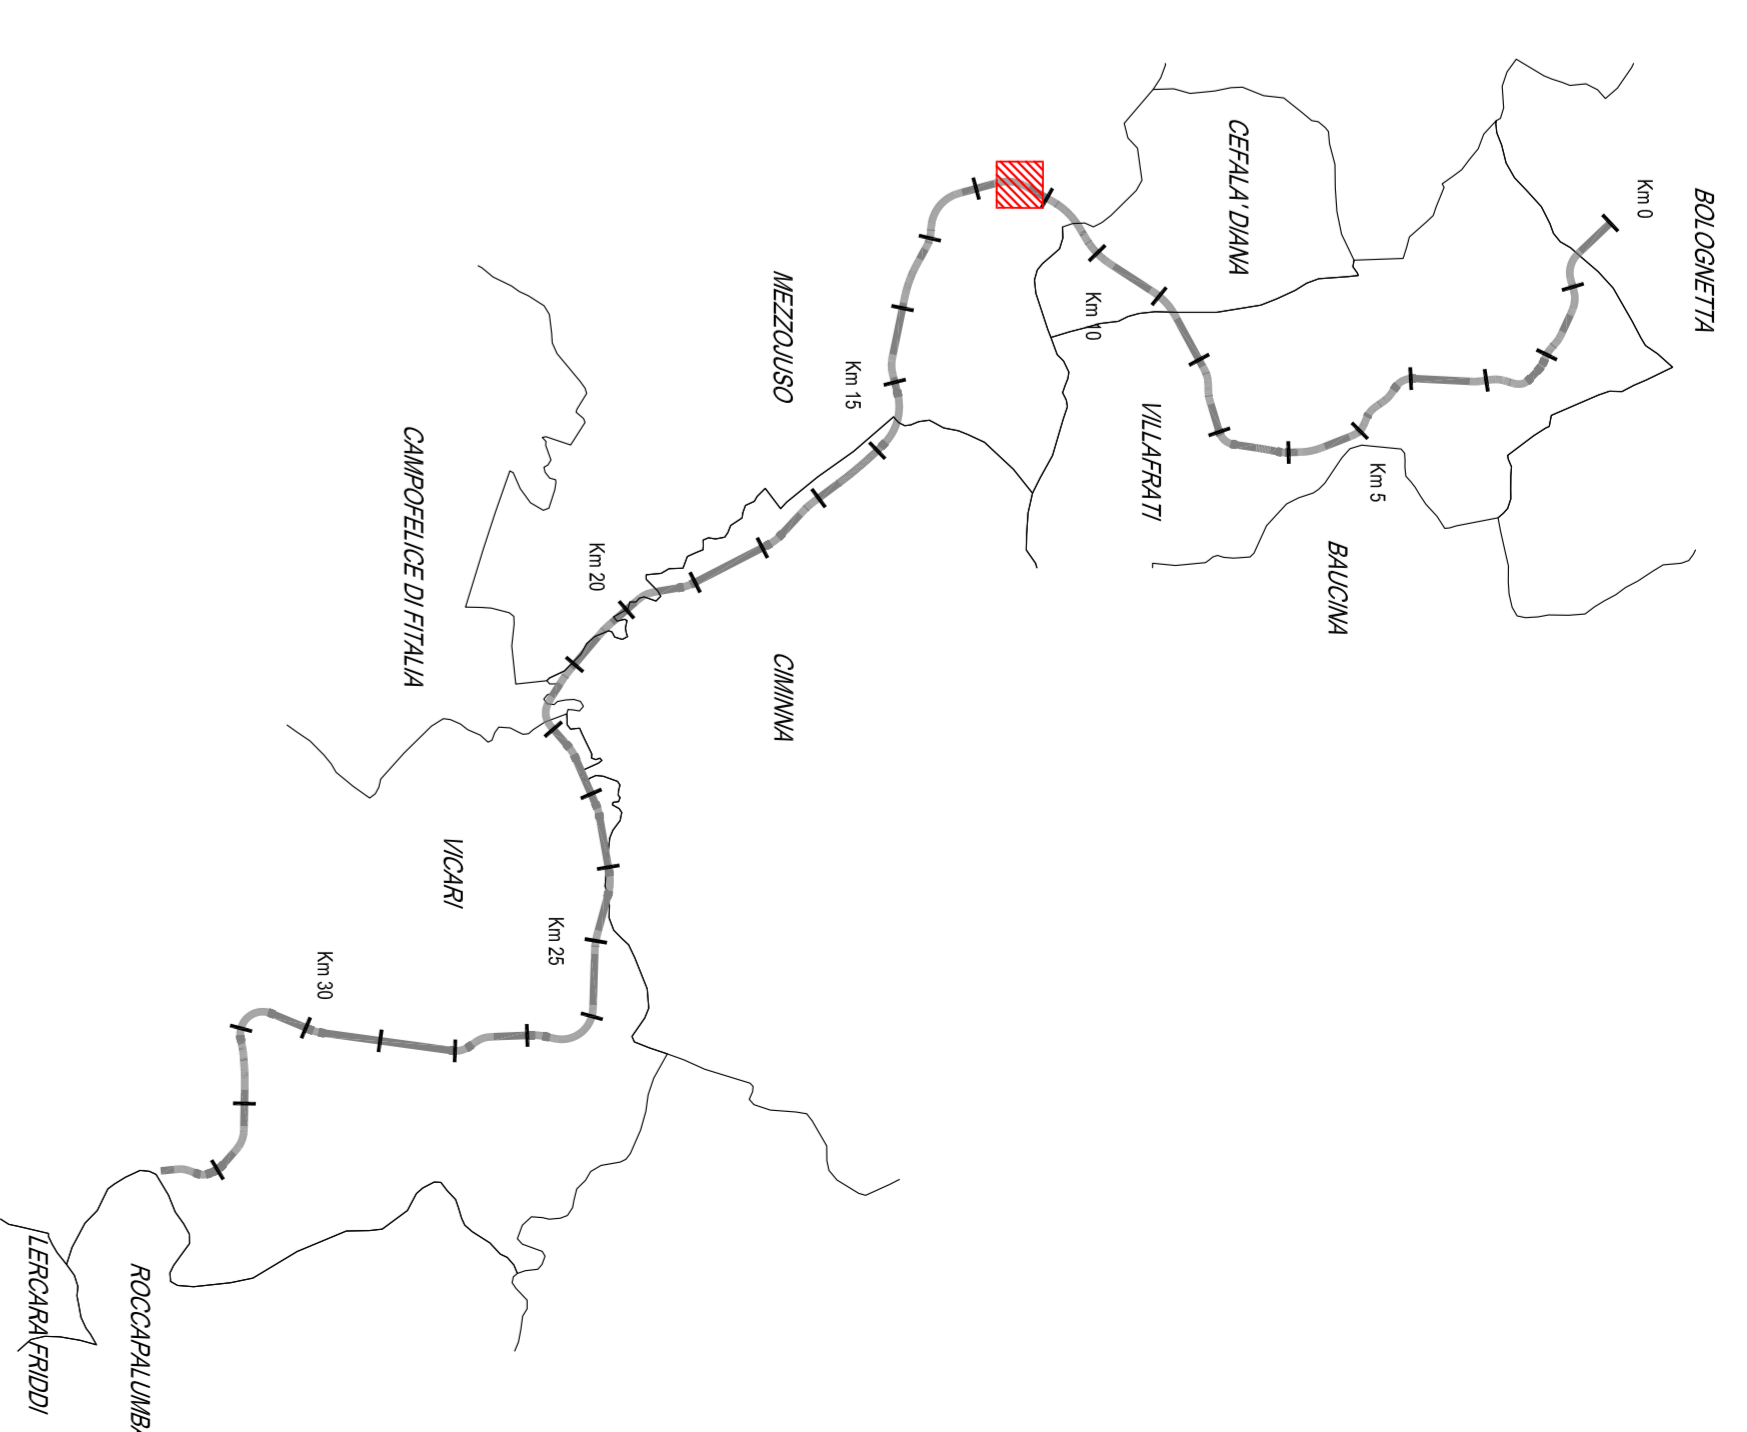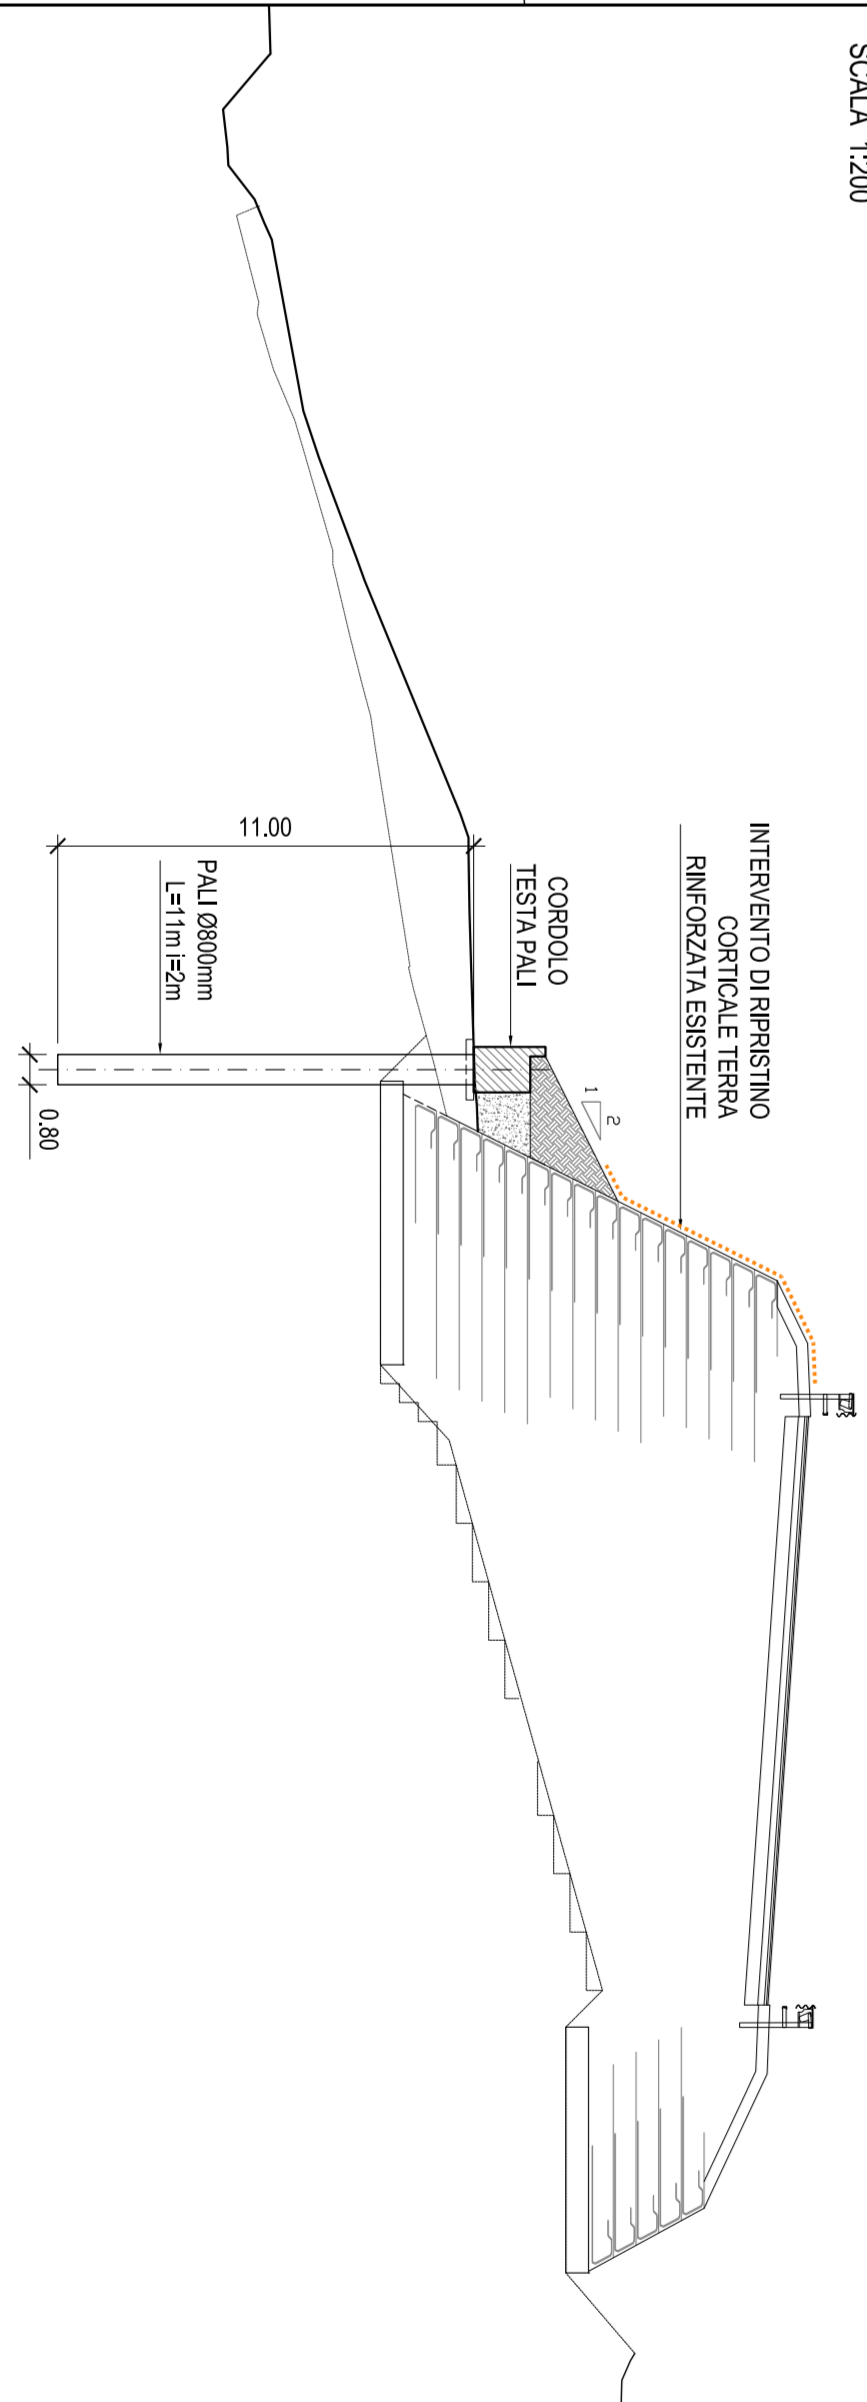



ANAS S.p.A.
 Direzione Regionale Siciliana
 Ufficio Provinciale di Palermo

MODIFICA TECNICA N. 257
 OS142 - Cordole su pali da pk 11+678 a pk 11+701
 Fianchetta Generale e Sezioni di Insieme

Codice Unico Progetto (CUP): F41B03000230001

Codice alternativi: PA1708 PV

DATA: 11/01/11

SCALE: 1:100



