


PARATIA TIRANTATA DI PALI


SEZIONE TIPICA CON DRENO

SCALA 1:20

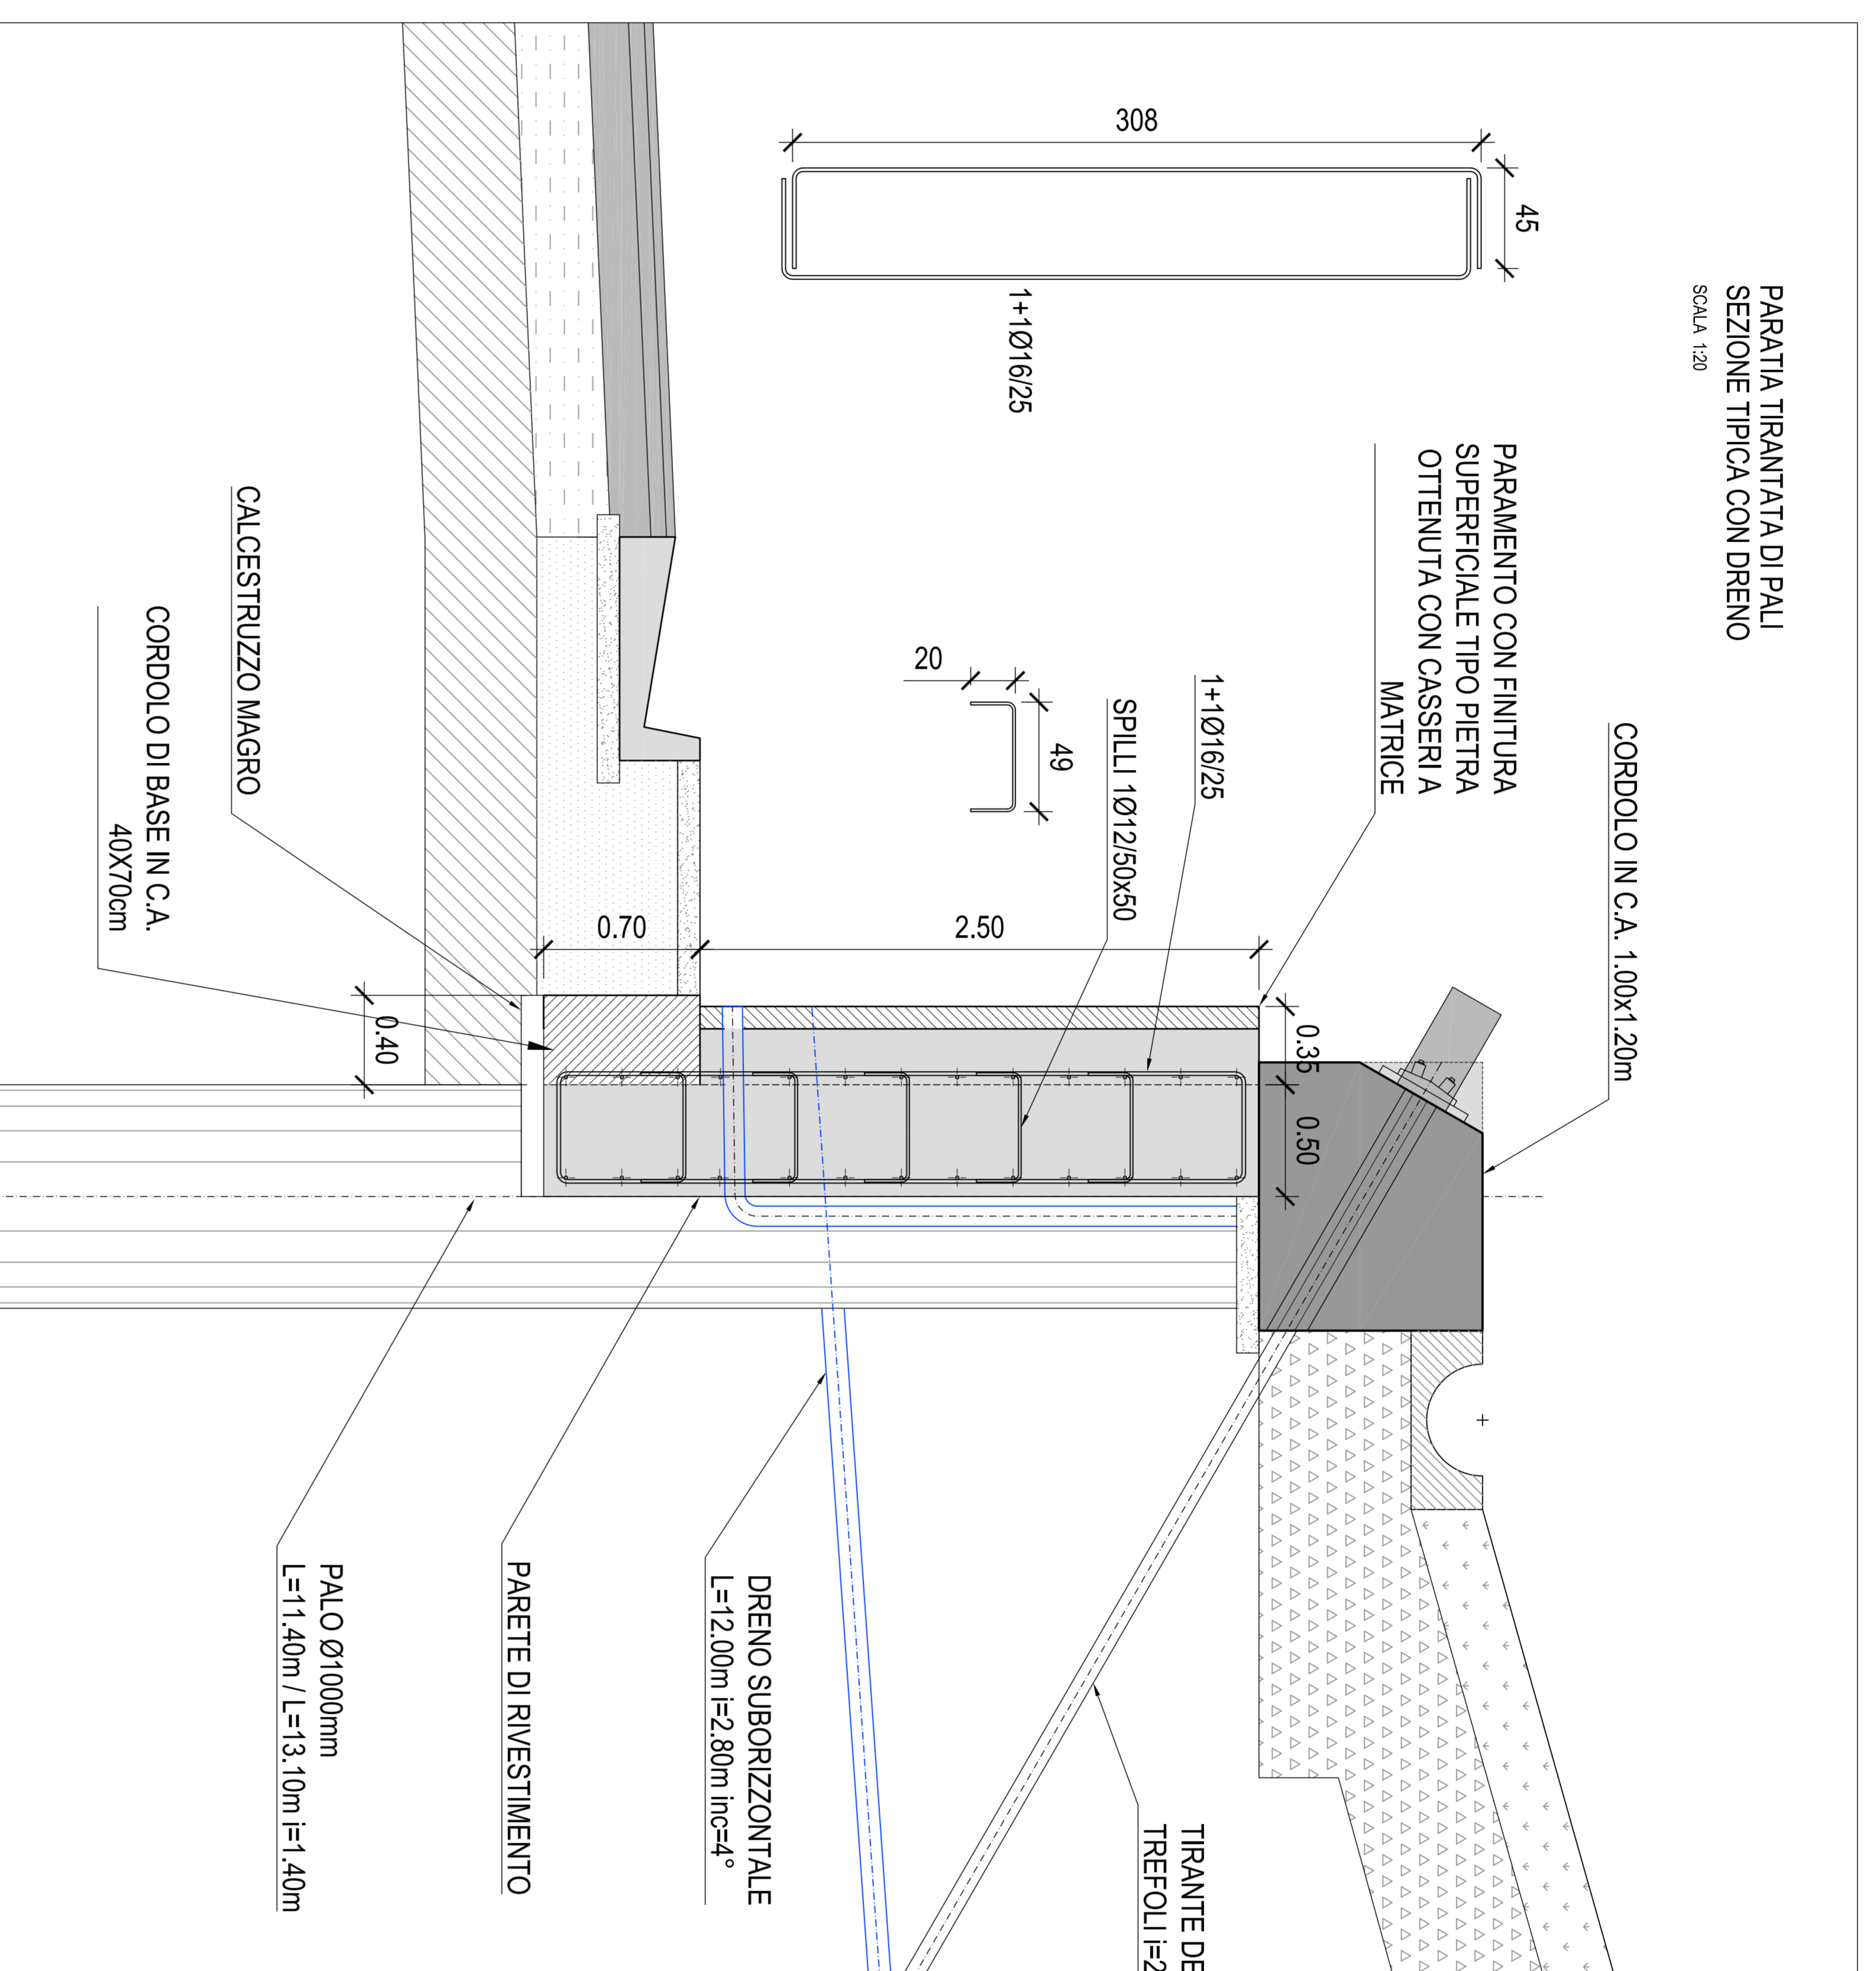


PIANTA PARETE DI RIVESTIMENTO

SCALA 1:20 - DIM. cm

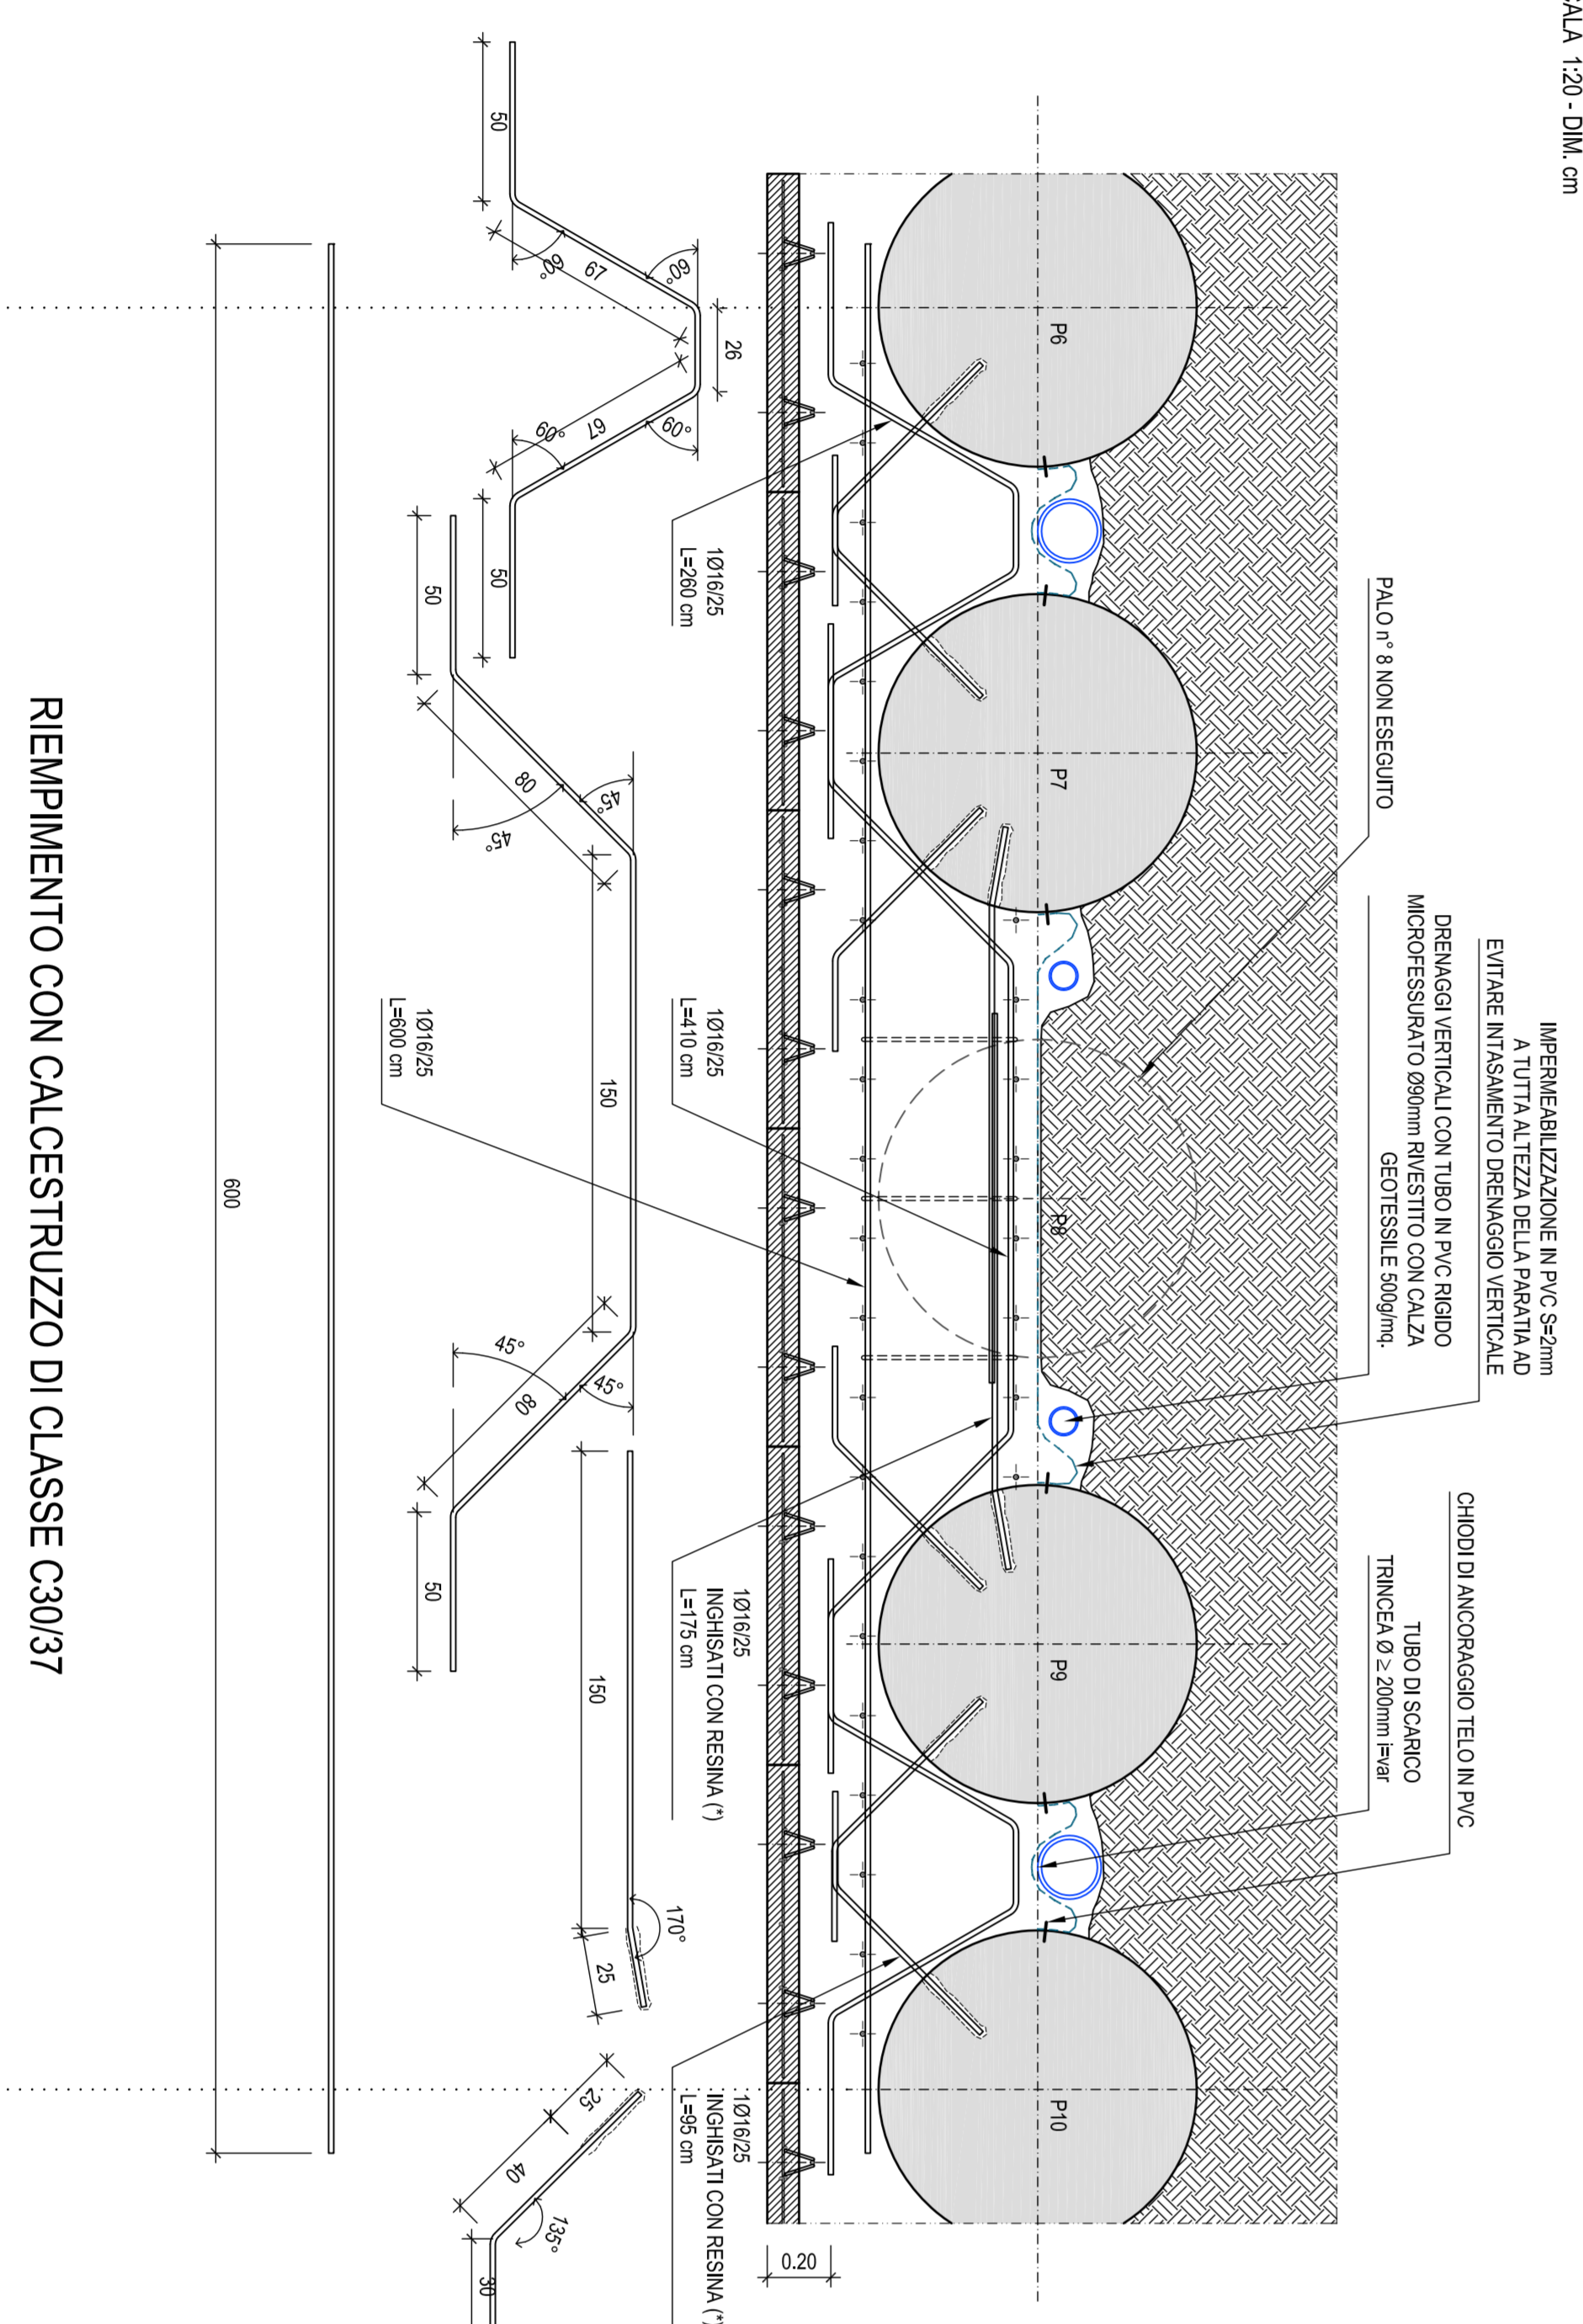

NOTE


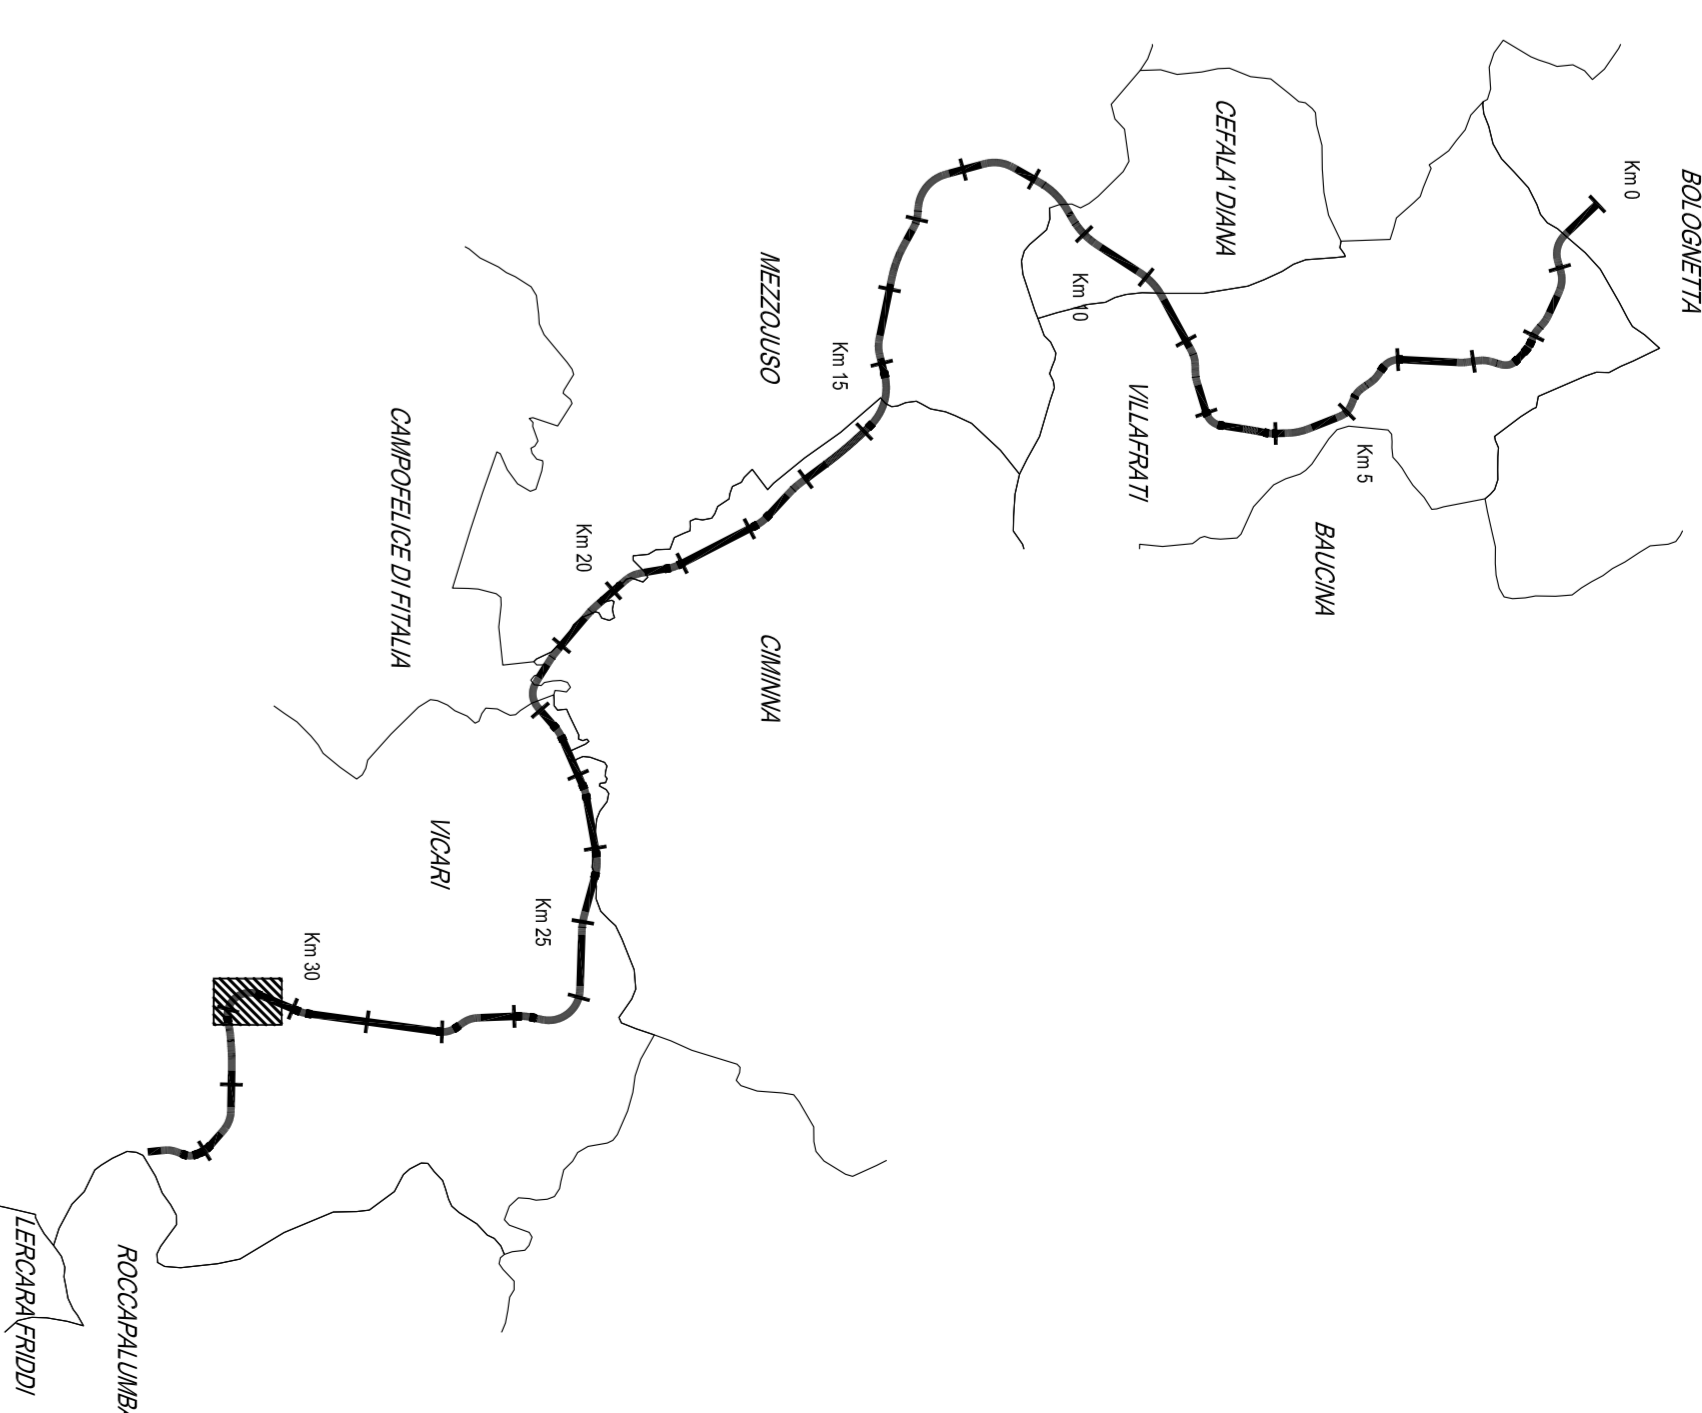

PIANTA CHIAVE - Scala 1:100.000

TABELLA MATERIALI PARATIA DI PALI E MICROPALI

ANAS S.p.A.


MODIFICA TECNICA N. 256

OS 120 - Viabilità secondaria 53 - opere di sostegno da km 0+465,40 al km 1+033,02

Intervento locale di rinforzo per la maniacca esecuzione del palo n. 8

Codice Unico Progetto (CUP): F41B03000230001

Codice alterazione: PA17/08

DATA: 11/01/2012

PROGETTO: 4 1 3 7

SCALE: 6 0

PRODOTTORE: ANAS S.p.A.

VISTO IL RESPONSABILE DEL PROGETTO: [Firma]

DATA: 11/01/2012

REDAZIONE: ANAS S.p.A.