




SEZIONE 3.A [0 + 048.80]
SCALA 1:200

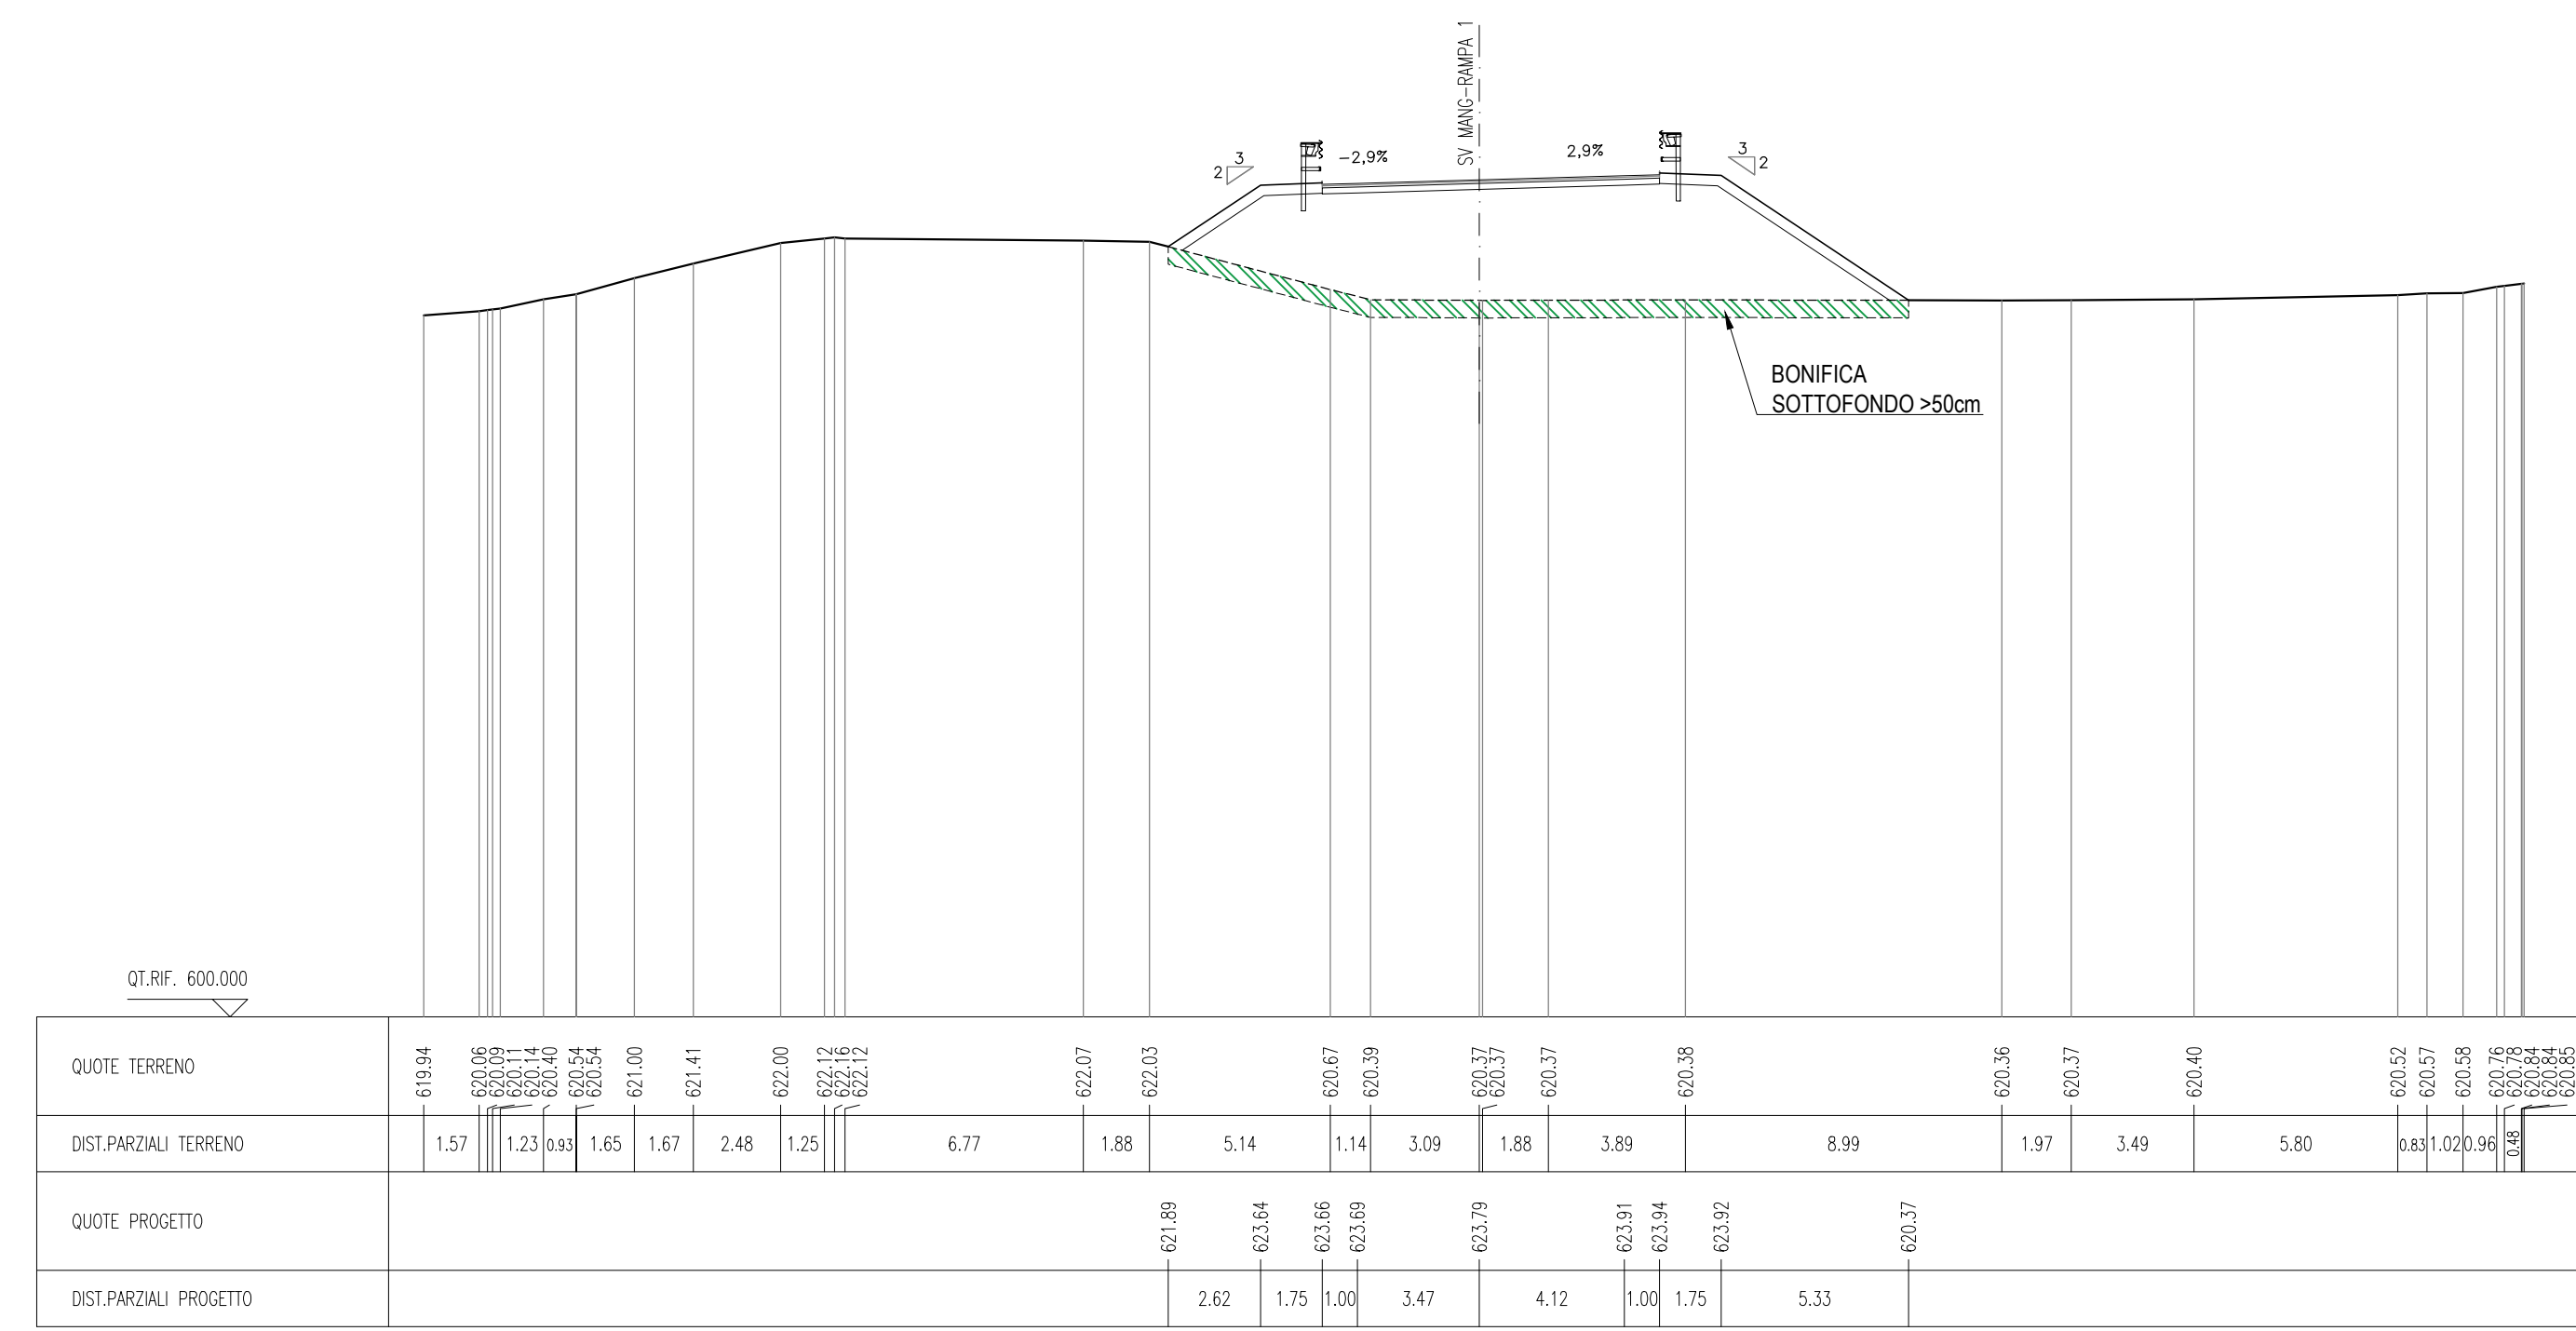


SEZIONE 3.B [0 + 060.09]
SCALA 1:200

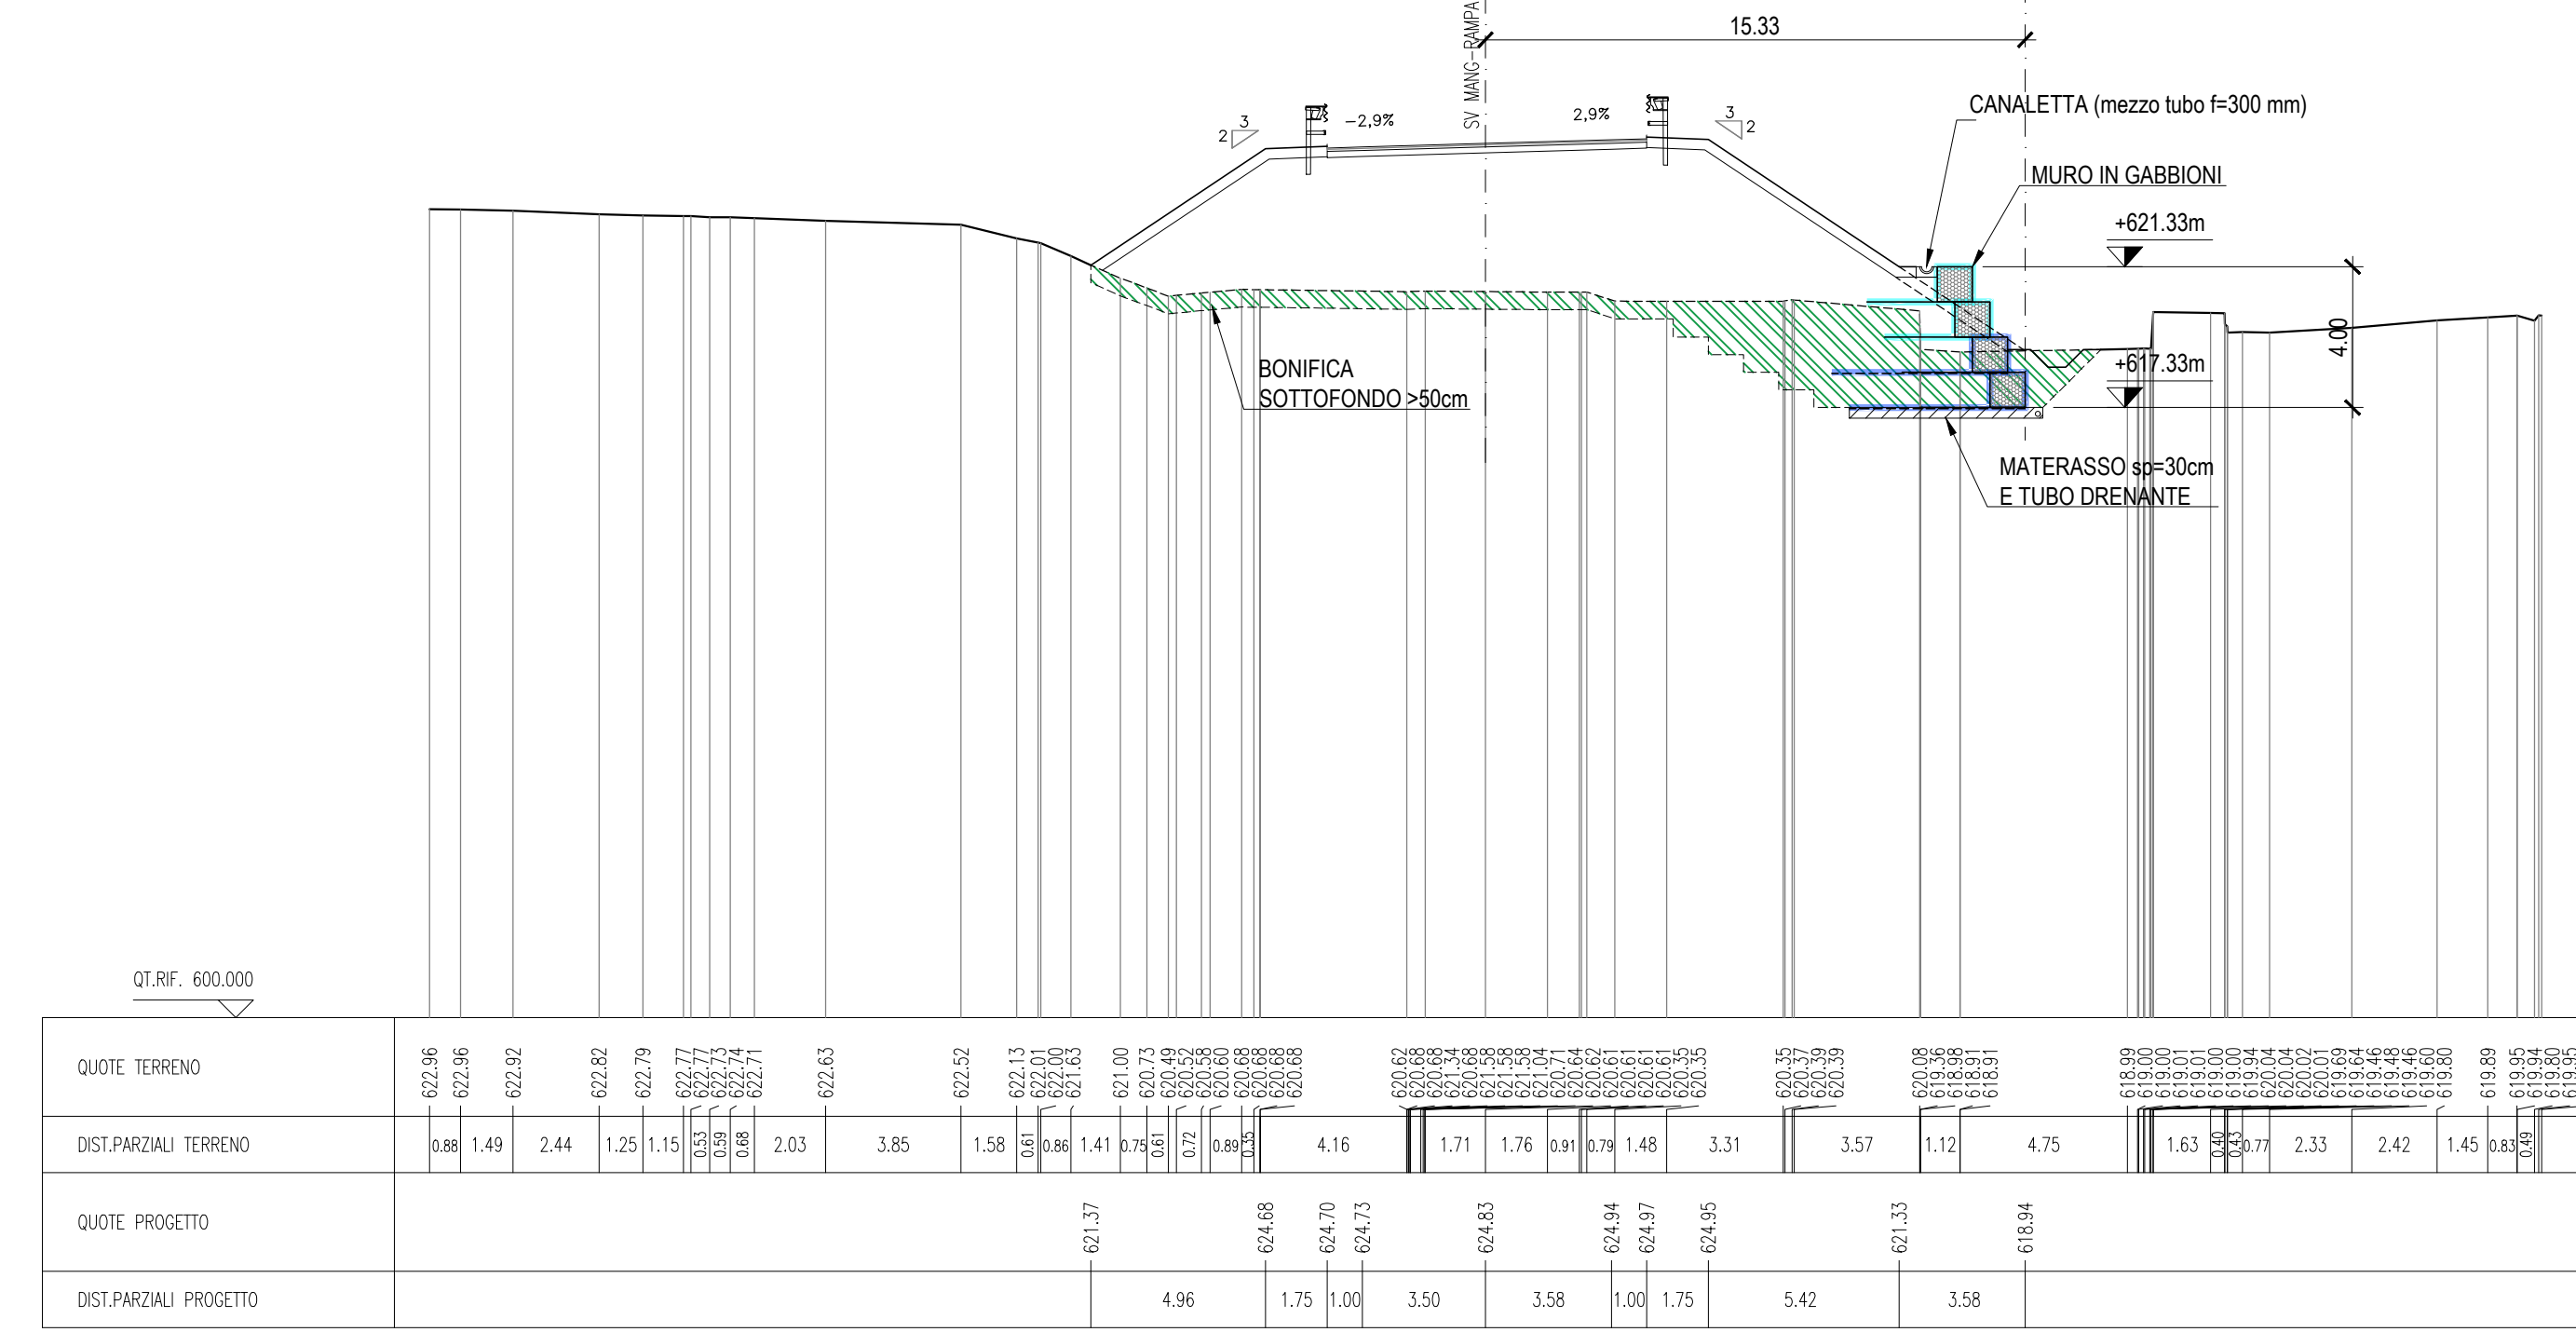


SEZIONE 4 [0 + 072.34]
SCALA 1:200

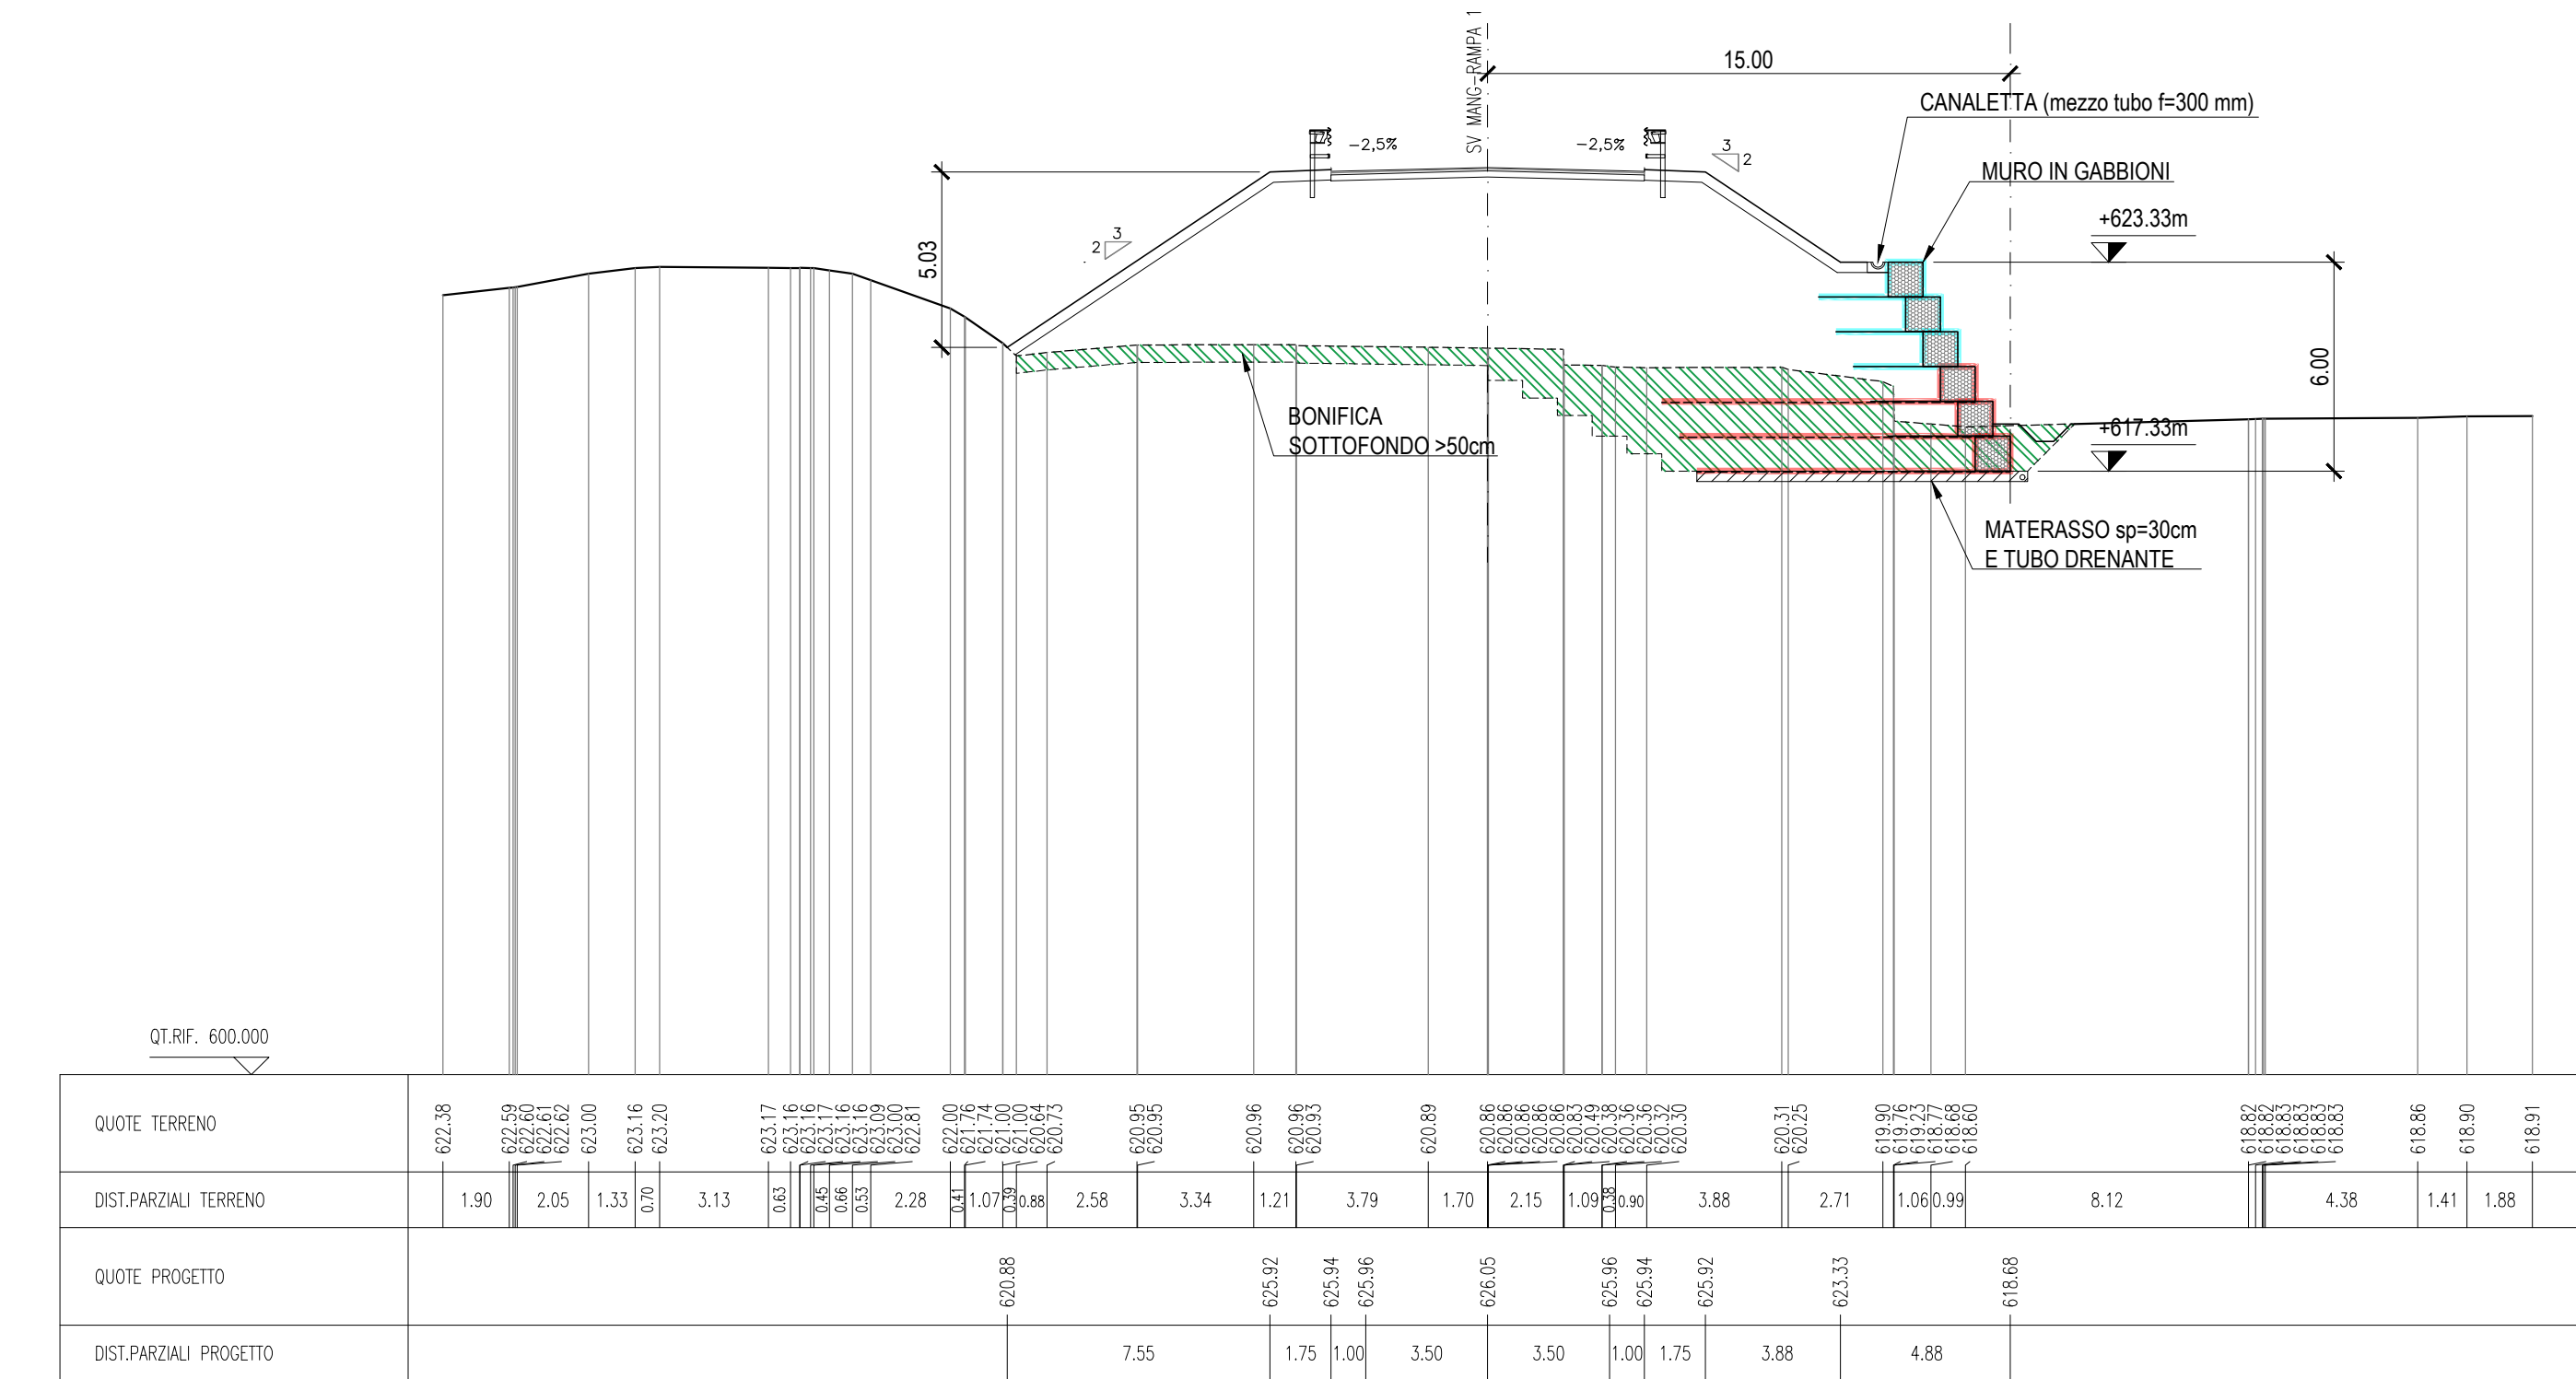


SEZIONE 4.A [0 + 080.71]
SCALA 1:200

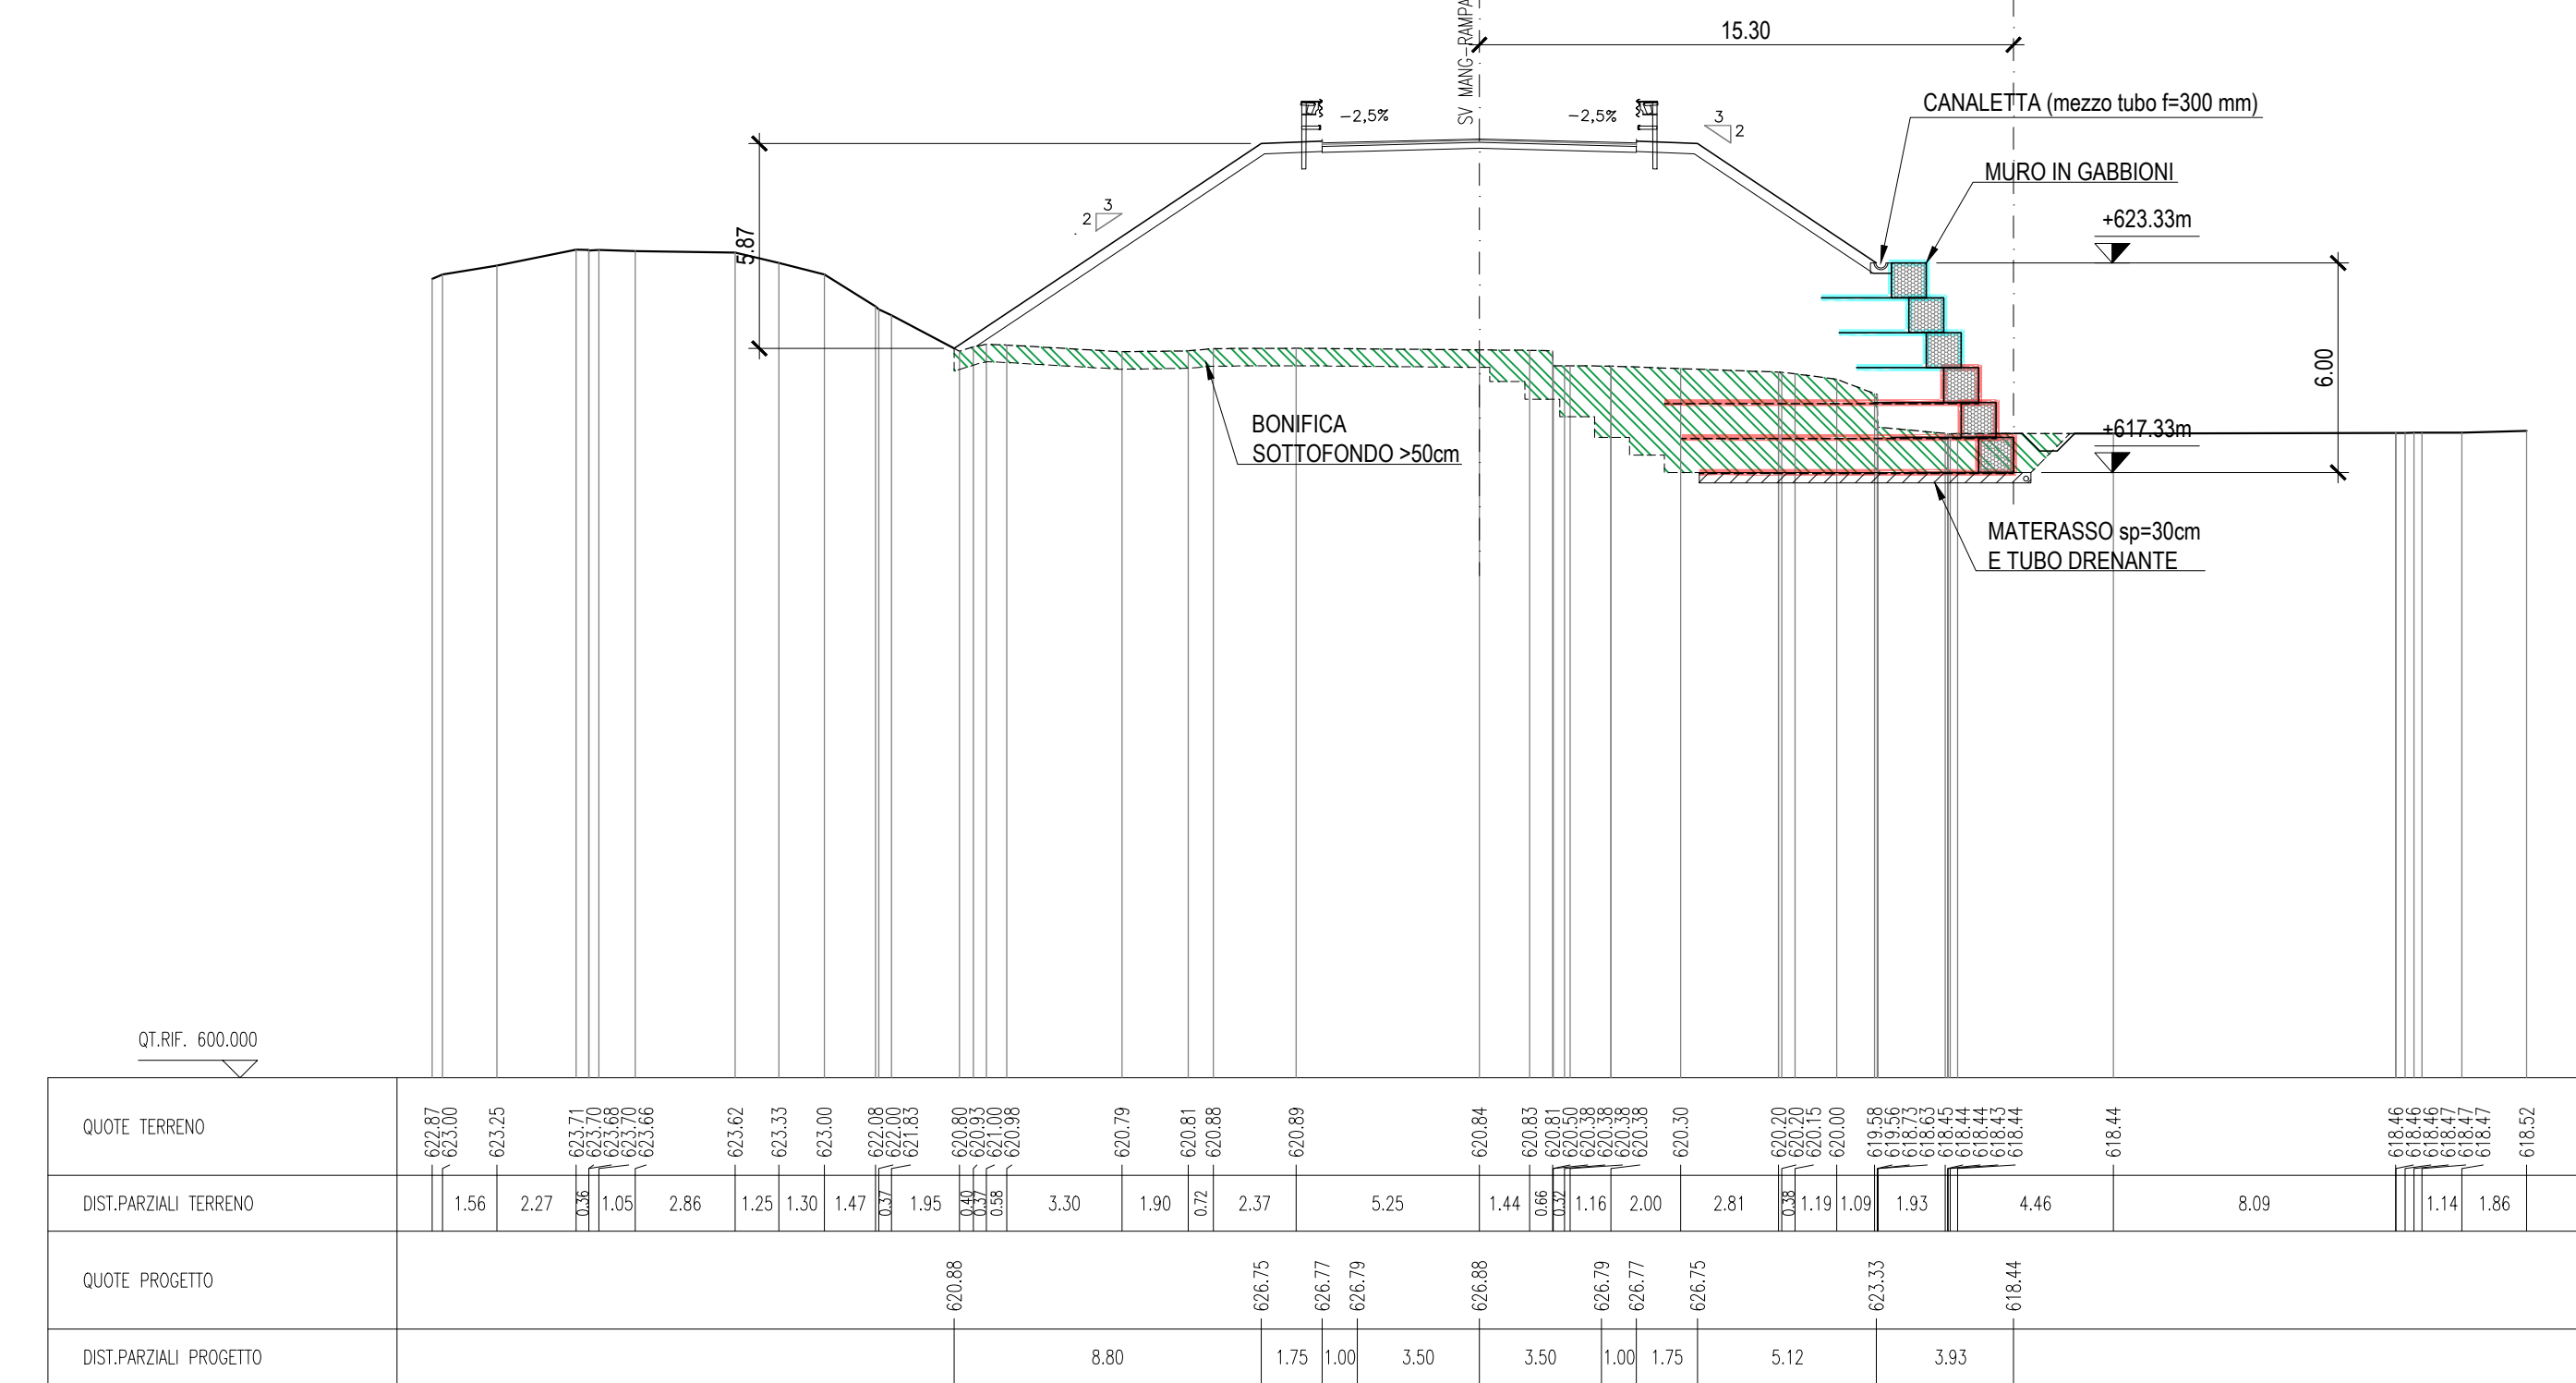


SEZIONE 5 [0 + 090.42]
SCALA 1:200

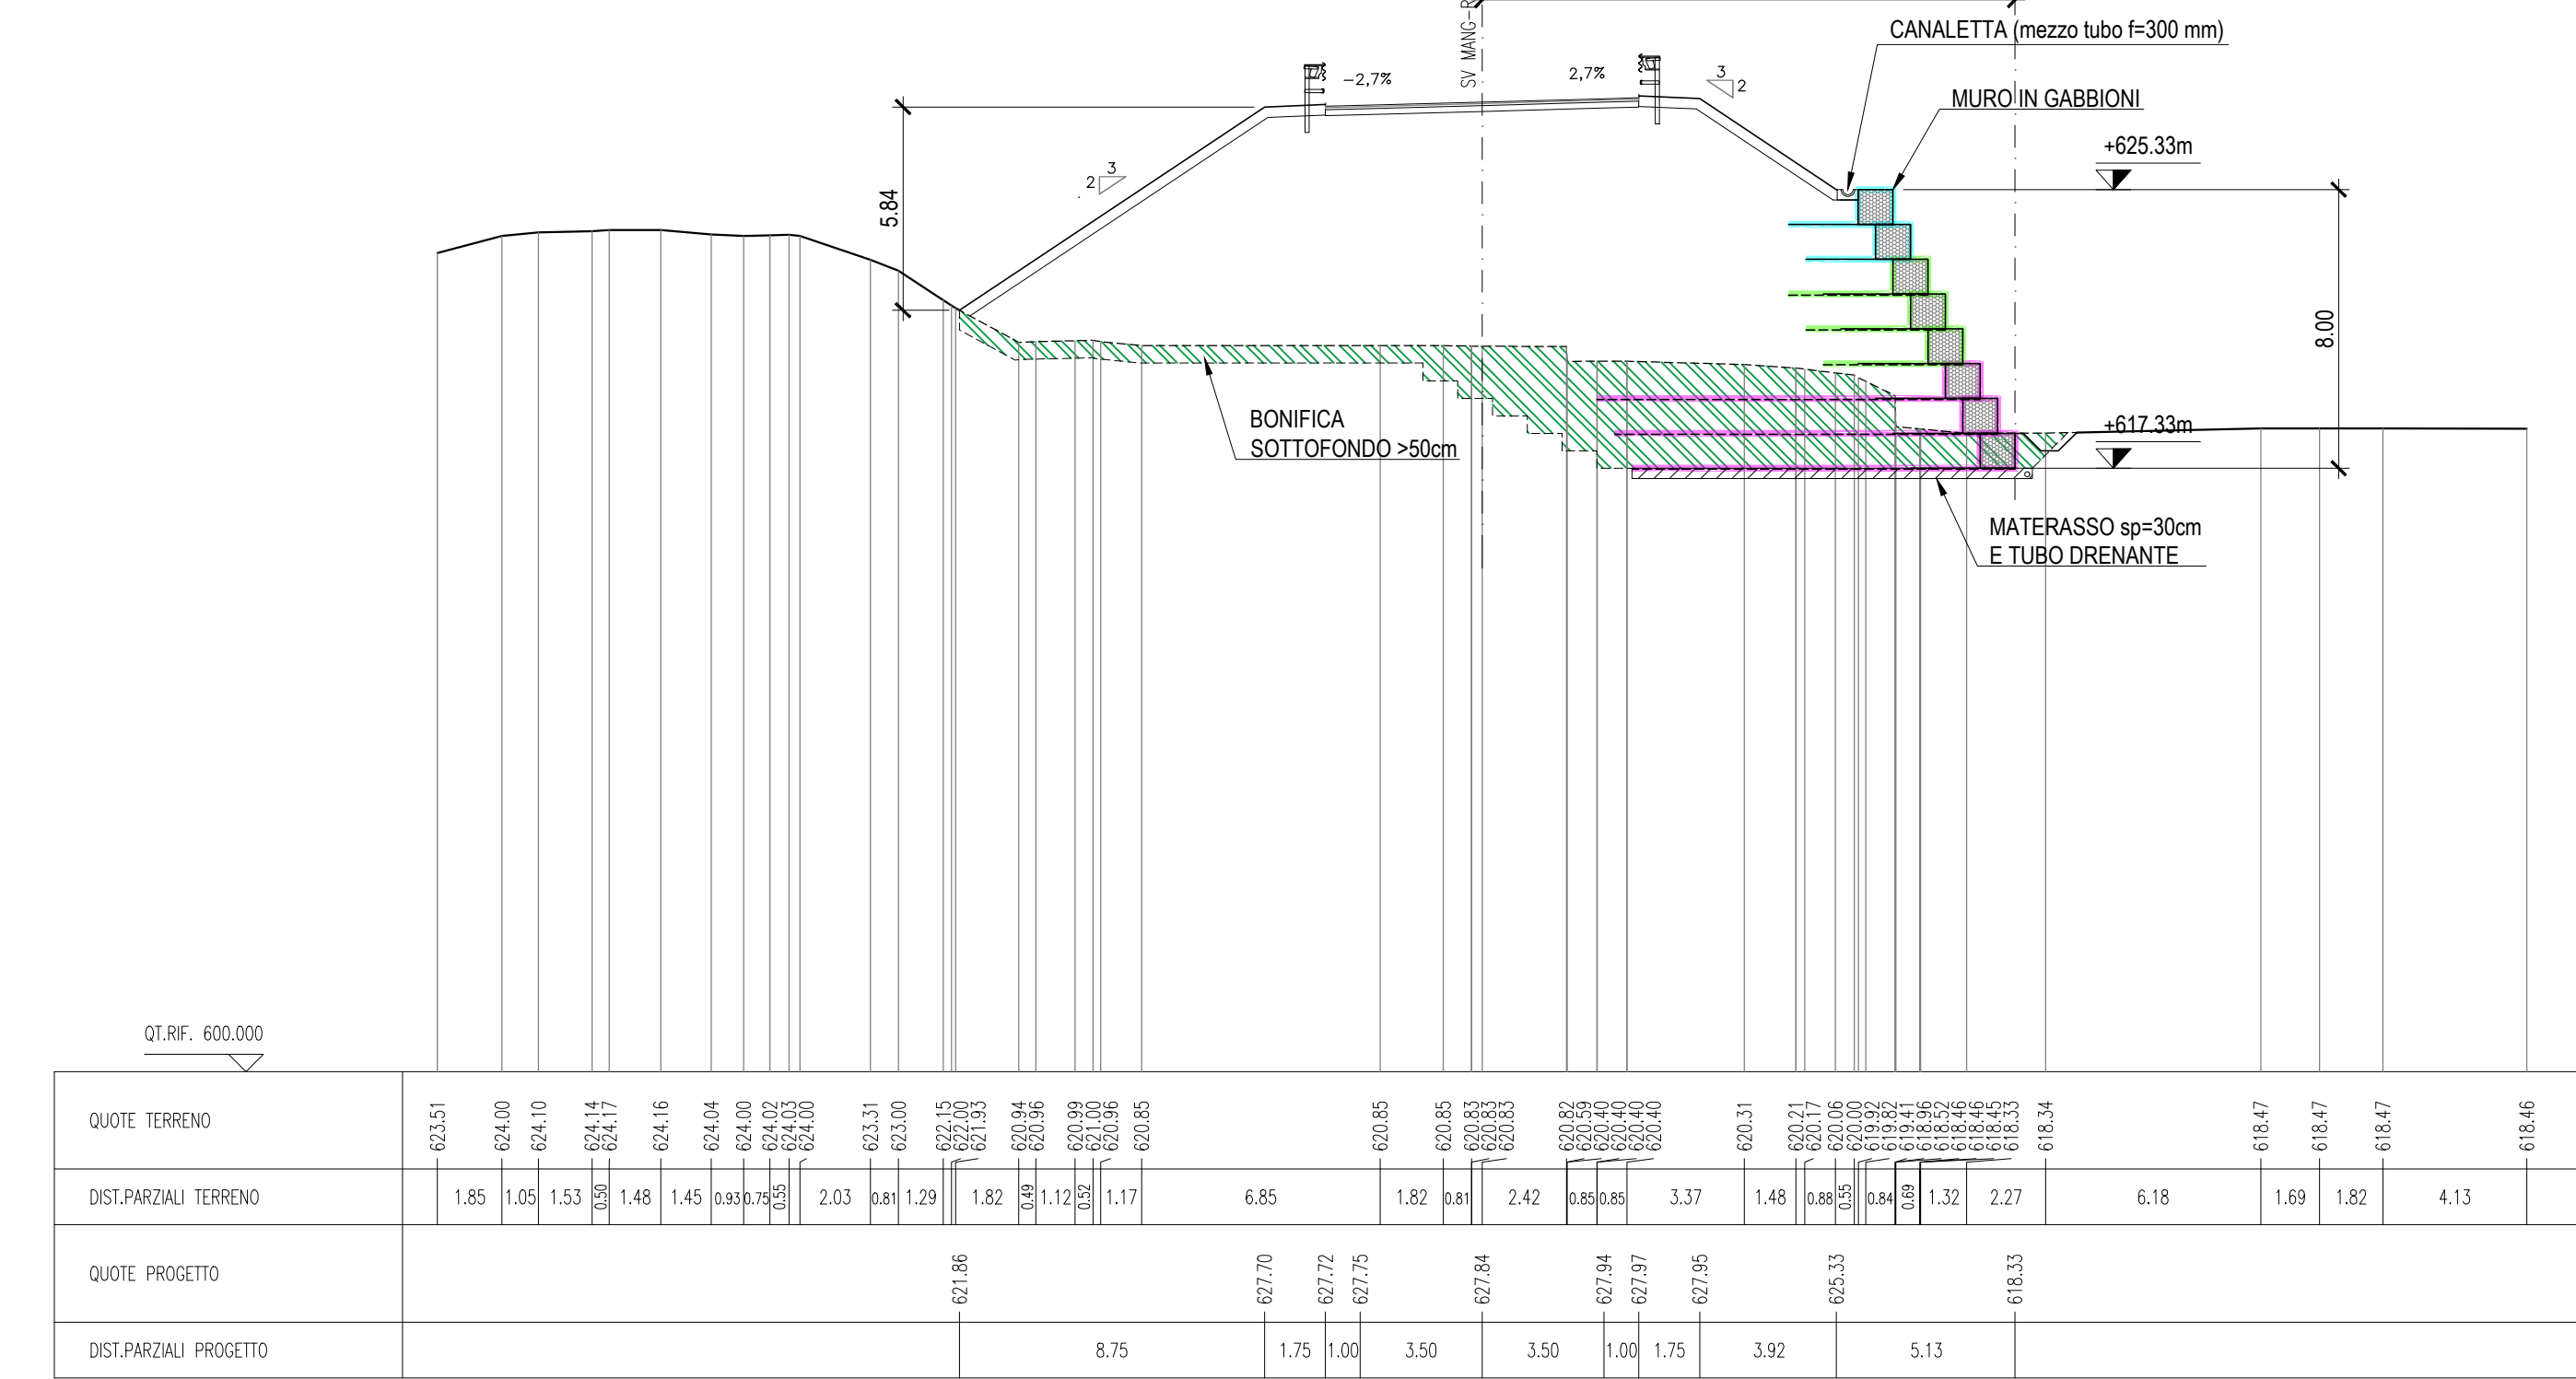

SEZIONE 5.A [0 + 095.11]
SCALA 1:200

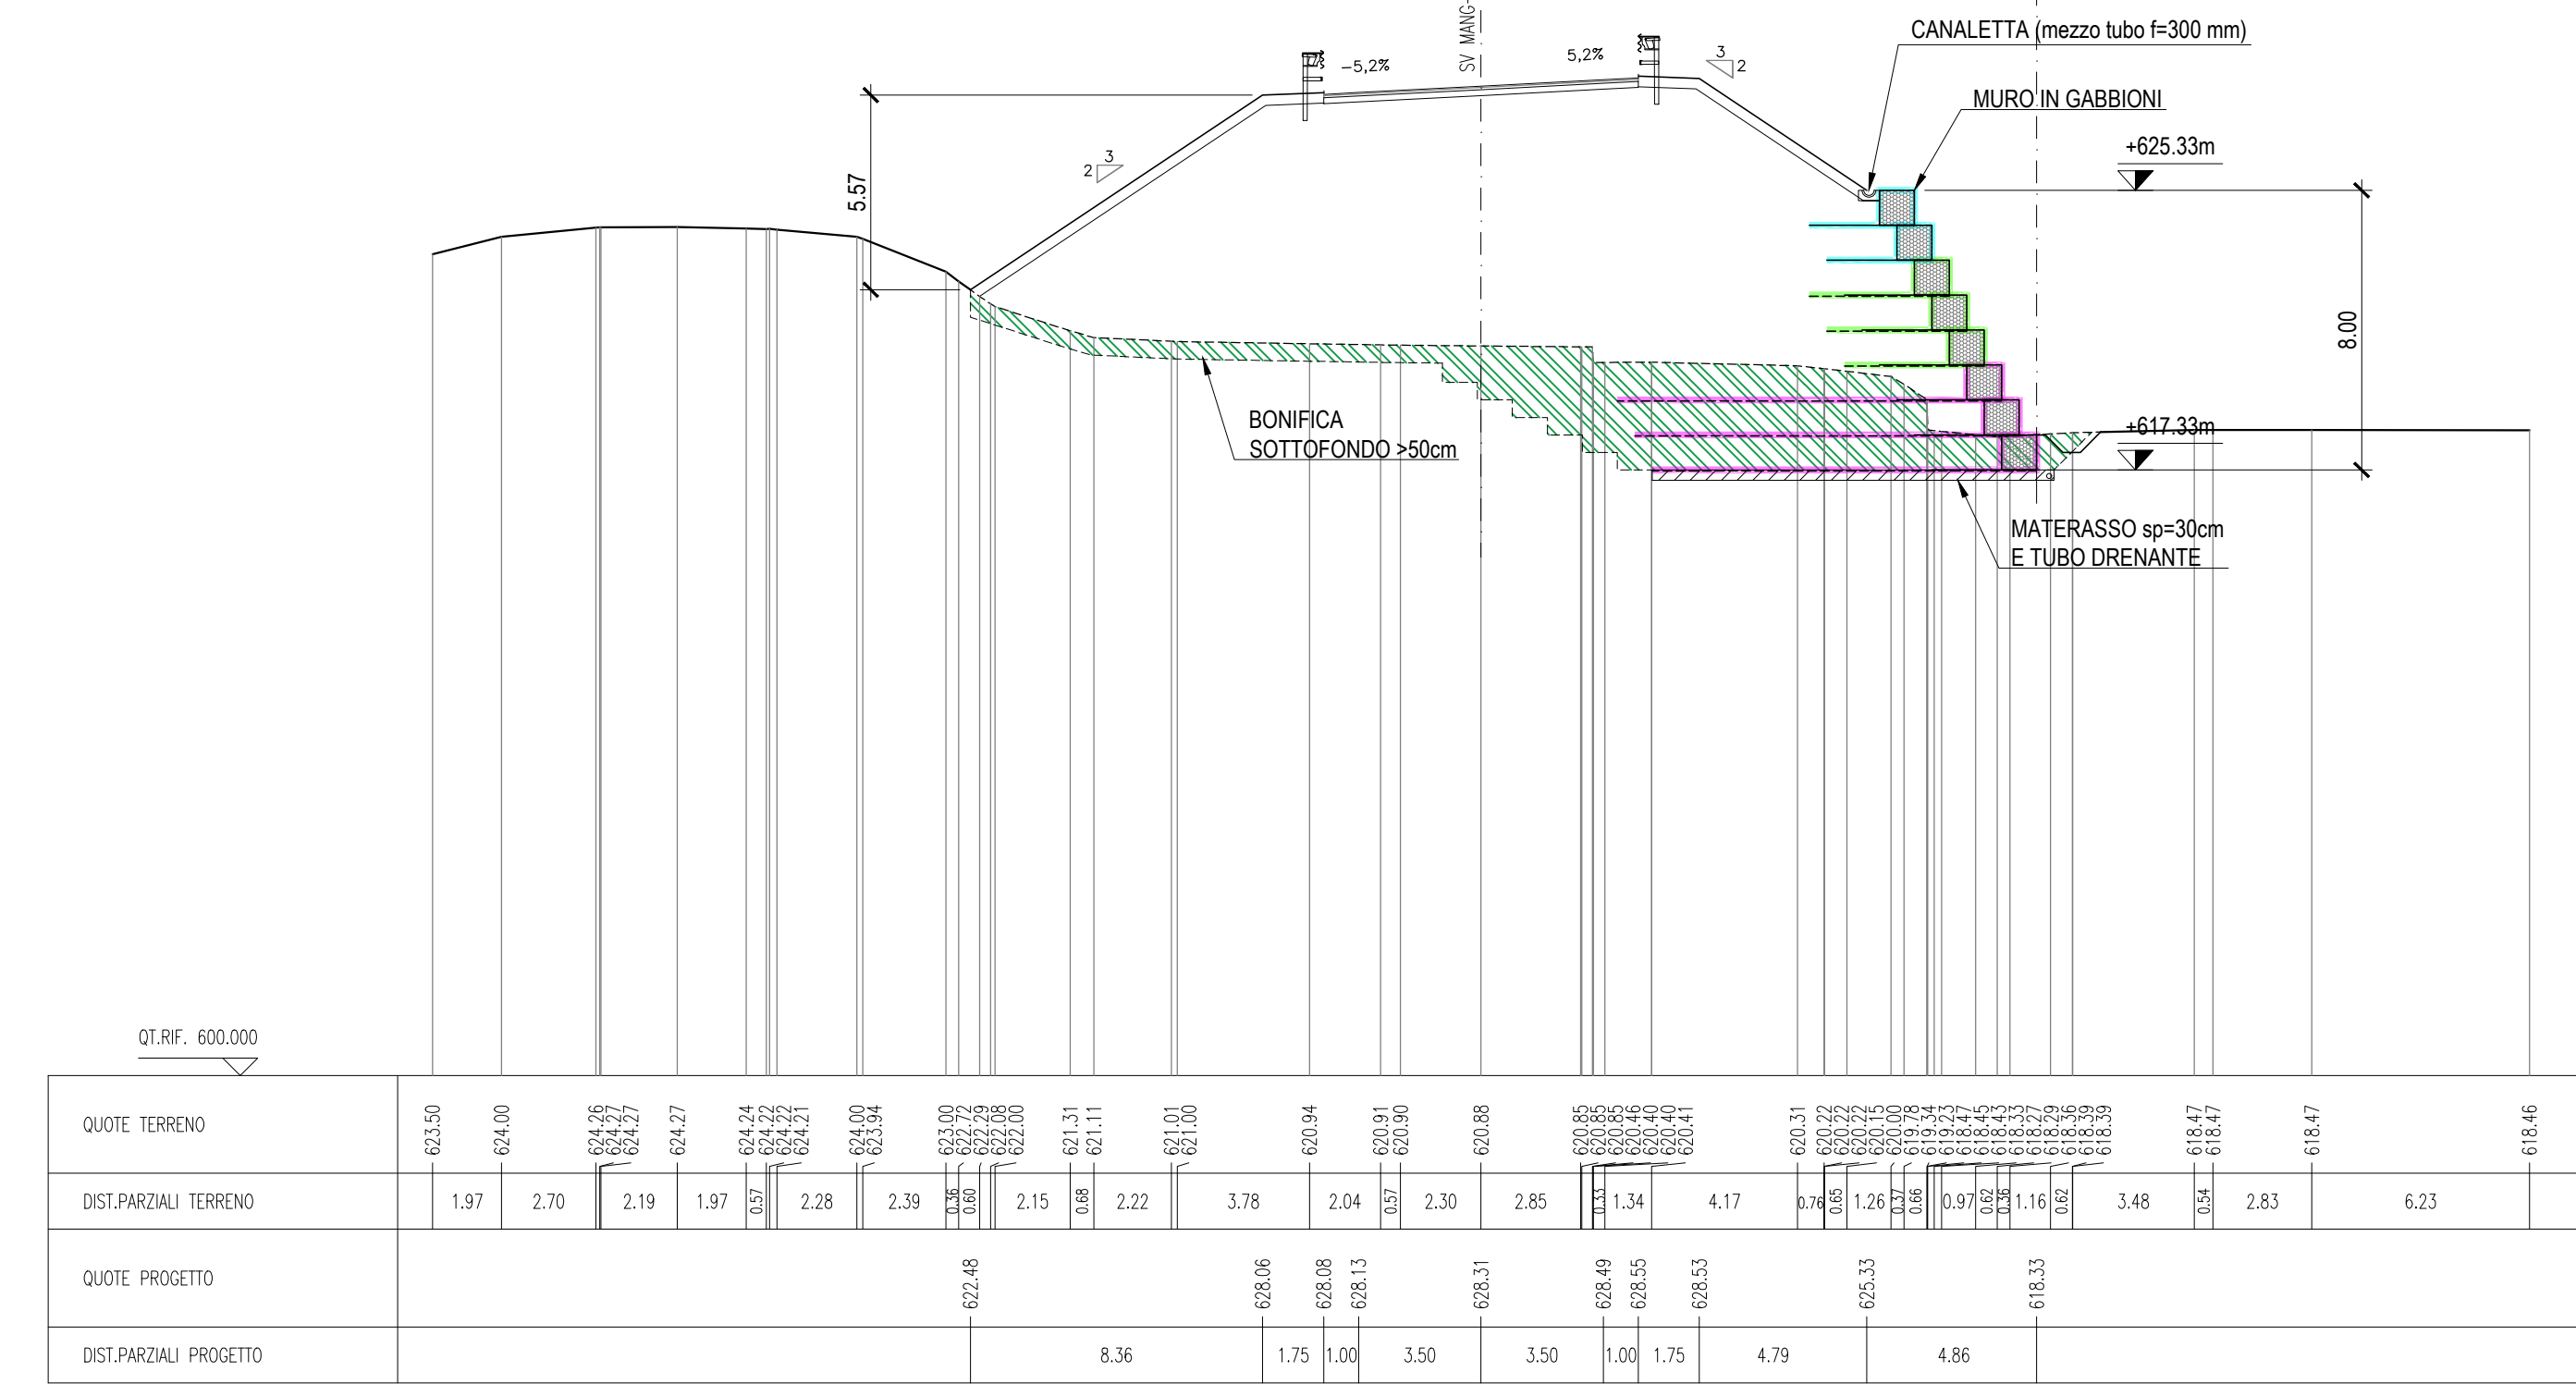

PIANTA CHIAVE - Scala 1:100.000

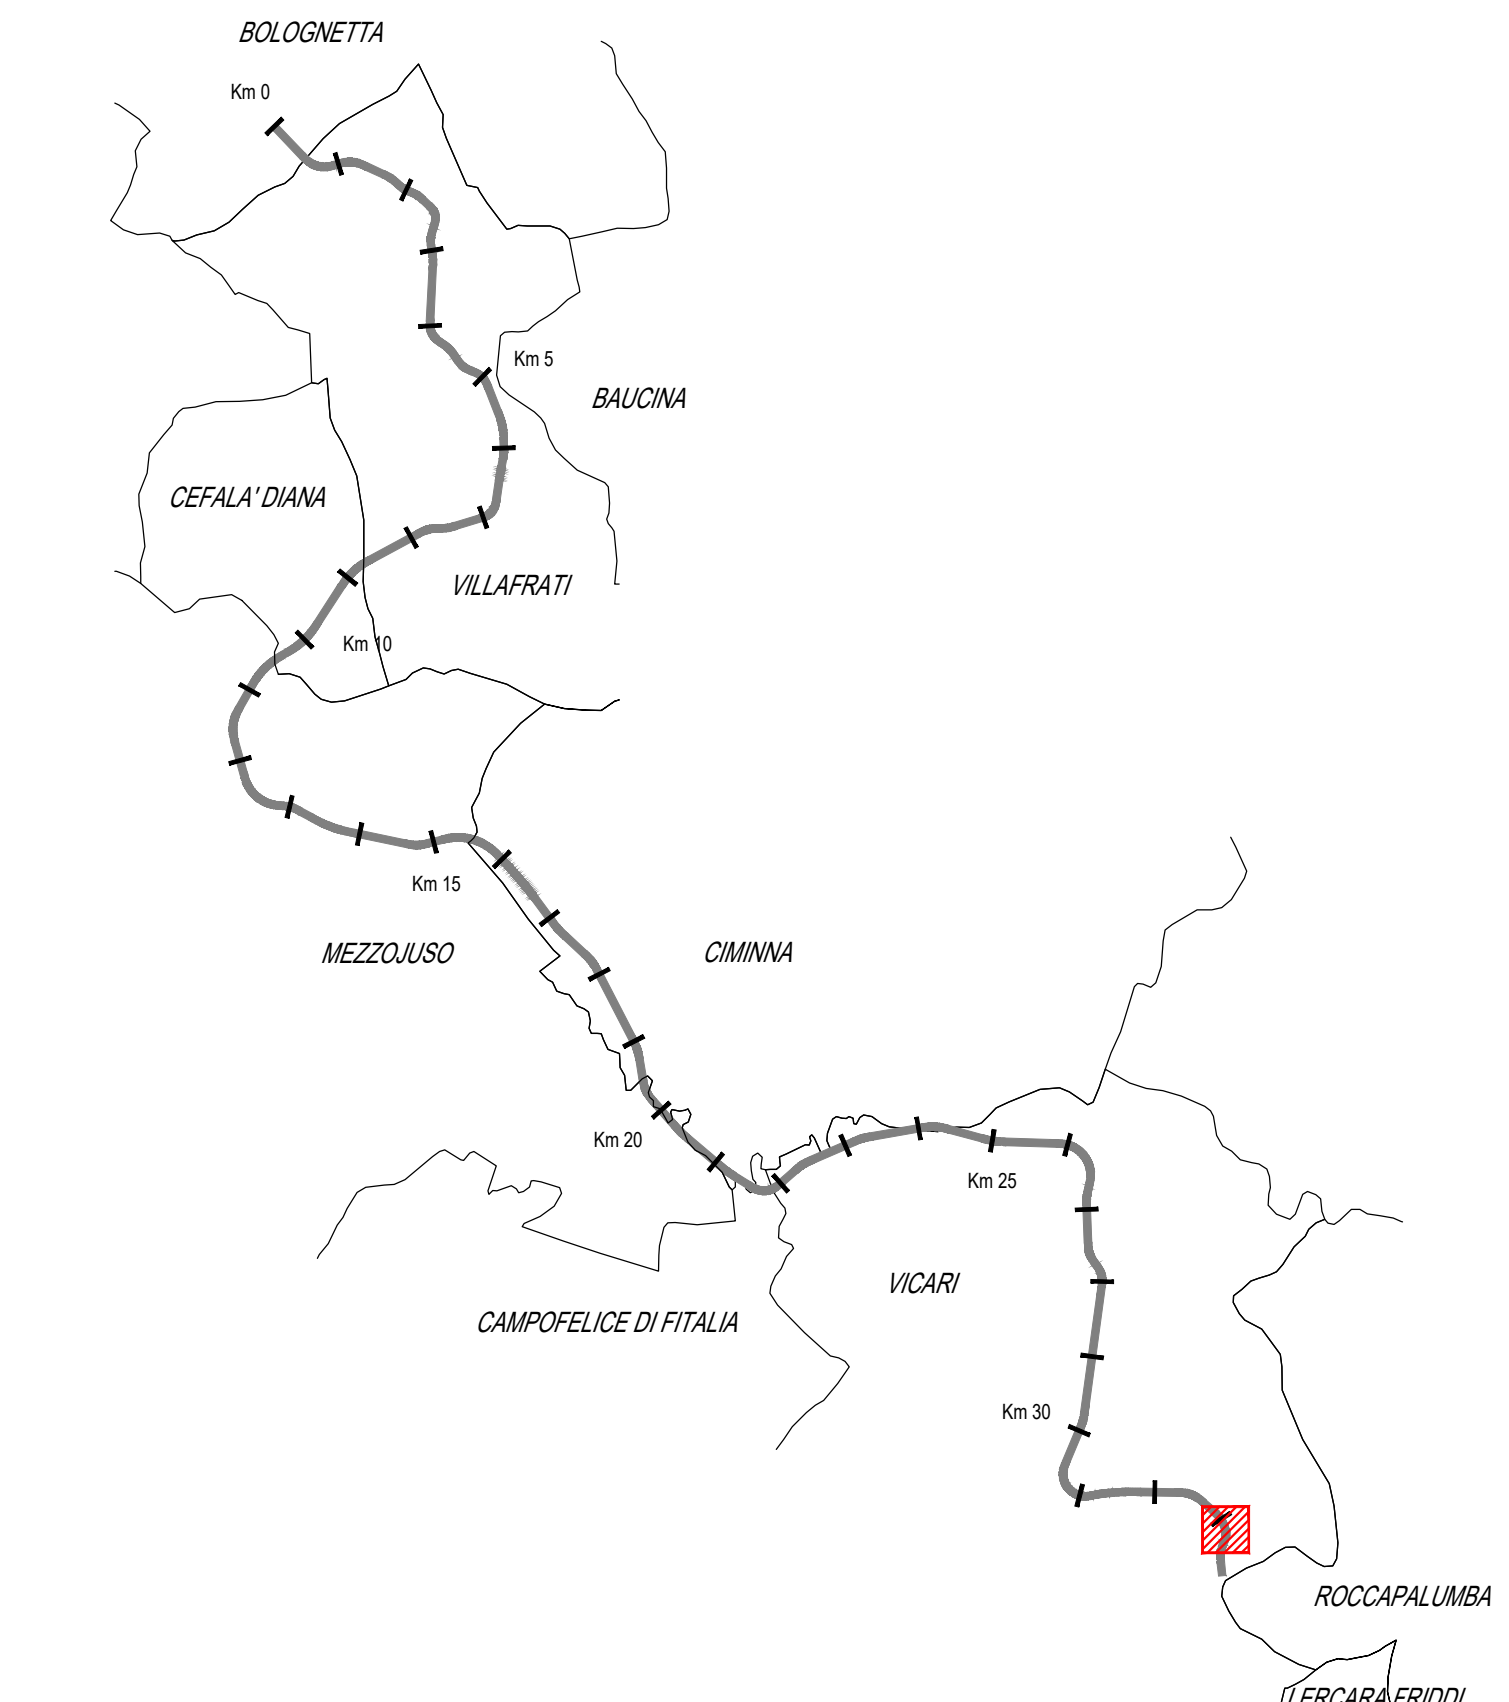

TIPO	ALTEZZA	LUNGH. RETE	LUNGH. PARAGRID	TIPO PARAGRID
TMS1	1.00 m	3.00 m	3.00 m	PG100
TMS2	1.00 m	3.00 m	4.00 m	PG100
TMS3	1.00 m	3.00 m	5.00 m	PG100
TMS4	1.00 m	3.00 m	6.00 m	PG100
TMS5	1.00 m	3.00 m	11.00 m	PG100

ANAS S.p.A.
DIREZIONE REGIONALE PER LA SICILIA

PA17/08
Affidamento a Contratto Generale dei Lavori di ammodernamento del tratto Palermo - Lercara Friddi, lotto funzionale dal km 14.4 (km 0,0 del Lotto 2) compreso il tratto di raccordo della rotonda Bolognetta, al km 48,0 (km 33,6 del Lotto 2 - Svincolo Mangano) inclusi) compresi i raccordi con le attuali SS n.189 e SS n.121

Bolognetta S.c.p.a.

- PERIZIA DI VARIANTE N.3 -

Titolo elaborato: **MODIFICA TECNICA N. 263**
OS86 - Svincolo Mangano - Rampa 1 - opere di sostegno da km 0+048 al km 0+190
Sezioni trasversali 1/3

Codice Unico Progetto (CUP): **F41B03000230001**

Codice elaborato: PA17/08 [P][V] [0][8] [N][0][5] [6][0]

CARTELLA: FILE NAME: [P][V][OS86]_01_4137 NOTE: 1+1 PROJ: 4 1 3 7 SCALA: 1:200

REV.	DESCRIZIONE	DATA	REDAITTO	VERIFICATO/APPROVATO
0	Prima emissione	Maggio 2021	F. Bianchi	S. Fortino N. Steinhann

Progettista: **ENSER**
Via Roma, 23 - 41018 FERRARA (FE) - Tel. 0532-464211
http://www.enser.it - email: info@enser.it

Il Progettista Responsabile: **Ing. Giancarlo Abruzzo**
Il Direttore dei Lavori: **Ing. Sandro Favaro**

Il Coordinatore per la Sicurezza in fase di esecuzione: **Arch. Francesco Rondelli**

ANAS S.p.A.
DATA: _____ PROTOCOLLO: _____ VISTO IL RESPONSABILE DEL PROCEDIMENTO
CODICE PROGETTO: [L][O][4][1][0][C][E][1][1][0][1] Dat. Ing. Luigi Mapo