

PA17/08  
Affidamento a Contratto Generale dei Lavori di ammodernamento del tratto Palermo - Lercara Friddi, lotto funzionale di km 14.4 (km 0.0 del Lotto 2) compreso il tratto di raccordo della rotonda Bolognetta, al km 48.0 (km. 33.6 del Lotto 2 - Svincolo Mangano incluso) compresi i raccordi con le attuali SS n.189 e SS n.121

Bolognetta S.c.p.a.

- PERIZIA DI VARIANTE N.3 -

ESPROPRI  
PIANO PARTICELLARE DI ESPROPRIO  
Planimetria catastale  
Comune di Cefalà Diana - Foglio 08


Codice Unico Progetto (CUP): F41B03000230001  
Codice elaborato: PA17/08

OPERAZIONE	ARROTIAMENTO	DOC. E PROJ.	FASE	REVISIONE
1	EMMISSIONE A SEGUITO ISTRUTTORIA ANAS	1	6	1
2	PRIMA EMISSIONE	1	6	1

CARTELLA	FRE.NOME	NOTE	PROT.	SCALA
1	0	PEESP014_01_4137.DWG	T=1	4   1   3   7

Project details including logos for ANAS, E&G S.p.A., and other stakeholders, along with names of project managers and technical directors.

ANAS S.p.A.  
DATA: PROTOCOLLO: VISTO IL RESPONSABILE DEL PROCEDIMENTO  
CODICE PROGETTO: L0410C E 1101

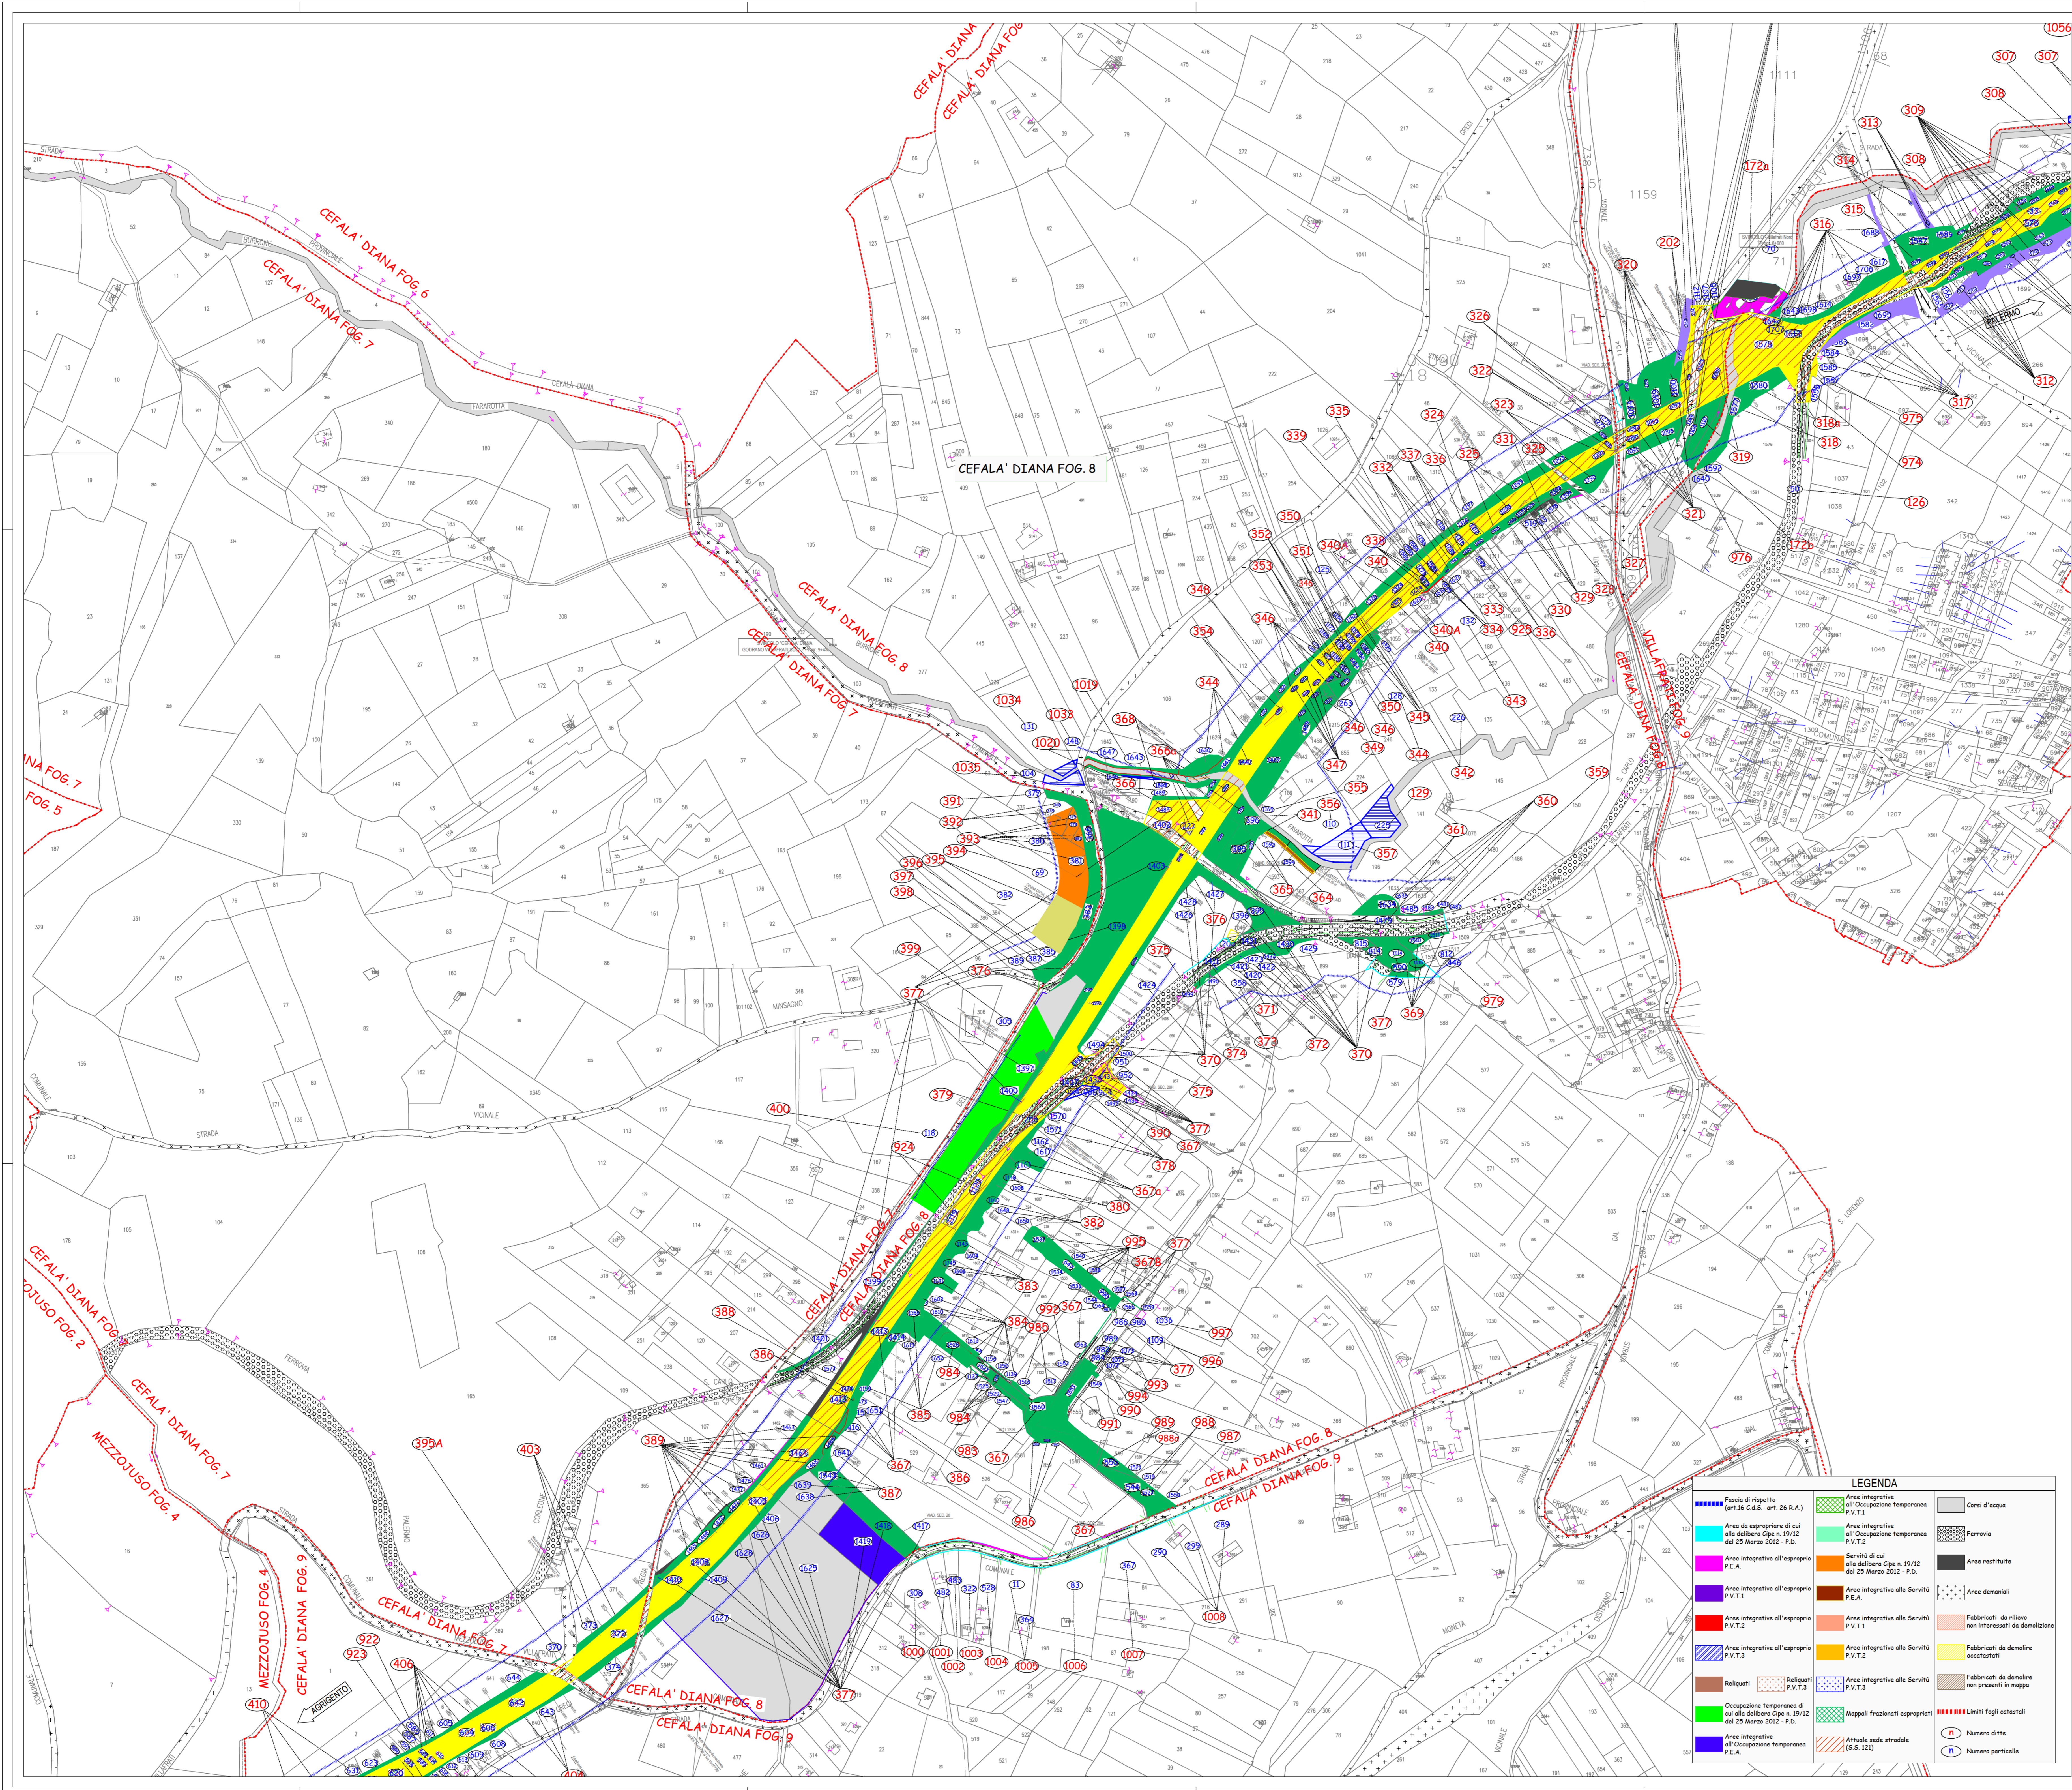

LEGENDA  
Fascia di riciccolo (art.16 C.d.S. - art.26 R.A.)  
Area di esproprio di cui alla delibera Cipe n. 19/12 del 29 Marzo 2012 - P.D.  
Area integrativa all'esproprio P.E.A.  
Area integrativa all'esproprio P.V.T.1  
Area integrativa all'esproprio P.V.T.2  
Area integrativa all'esproprio P.V.T.3  
Occupazione temporanea di cui alla delibera Cipe n. 19/12 del 29 Marzo 2012 - P.D.  
Area integrativa all'occupazione temporanea P.E.A.  
Area integrativa all'occupazione temporanea P.V.T.1  
Area integrativa all'occupazione temporanea P.V.T.2  
Area integrativa all'occupazione temporanea P.V.T.3  
Mappali frazionati espropriati  
Attuale sede stradale (S.S.121)  
Corsi d'acqua  
Ferrovia  
Aree restituite  
Aree demaniali  
Fabbricati da rilevare non interessati da demolizione  
Fabbricati da demolire accostati  
Fabbricati da demolire non presenti in mappa  
Limiti fogli catastali  
Numero ditte  
Numero particelle