
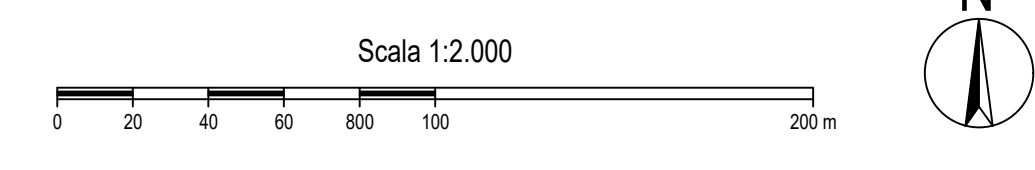


LEGENDA

Area integrativa all'Occupazione temporanea P.V.T.1	Area integrativa all'Occupazione temporanea P.V.T.2	Area integrativa alle Servizi P.V.T.1	Area integrativa alle Servizi P.V.T.2	Area integrativa alle Servizi P.V.T.3	Reliquati P.V.T.3	Occupazione temporanea di cui alla delibera Cipe n. 19/12 del 25 Marzo 2012 - P.D.	Area integrativa all'Occupazione temporanea P.E.A.	Corse d'acqua	Ferrovie	Area restituite	Area demaniali	Fabbricati da rilievo non interessati da demolizione	Fabbricati da demolire accentrati	Fabbricati da demolire non presenti in mappa	Limiti Fogli catastali	Numero dirite	Numero particelle
Area di rispetto (art.16 C.d.S. art. 26 R.A.)	Area di esproprio di cui alla delibera Cipe n. 19/12 del 25 Marzo 2012 - P.D.	Area integrativa all'esproprio P.V.T.1	Area integrativa all'esproprio P.V.T.2	Area integrativa all'esproprio P.V.T.3	Reliquati P.V.T.3	Occupazione temporanea di cui alla delibera Cipe n. 19/12 del 25 Marzo 2012 - P.D.	Area integrativa all'Occupazione temporanea P.E.A.										

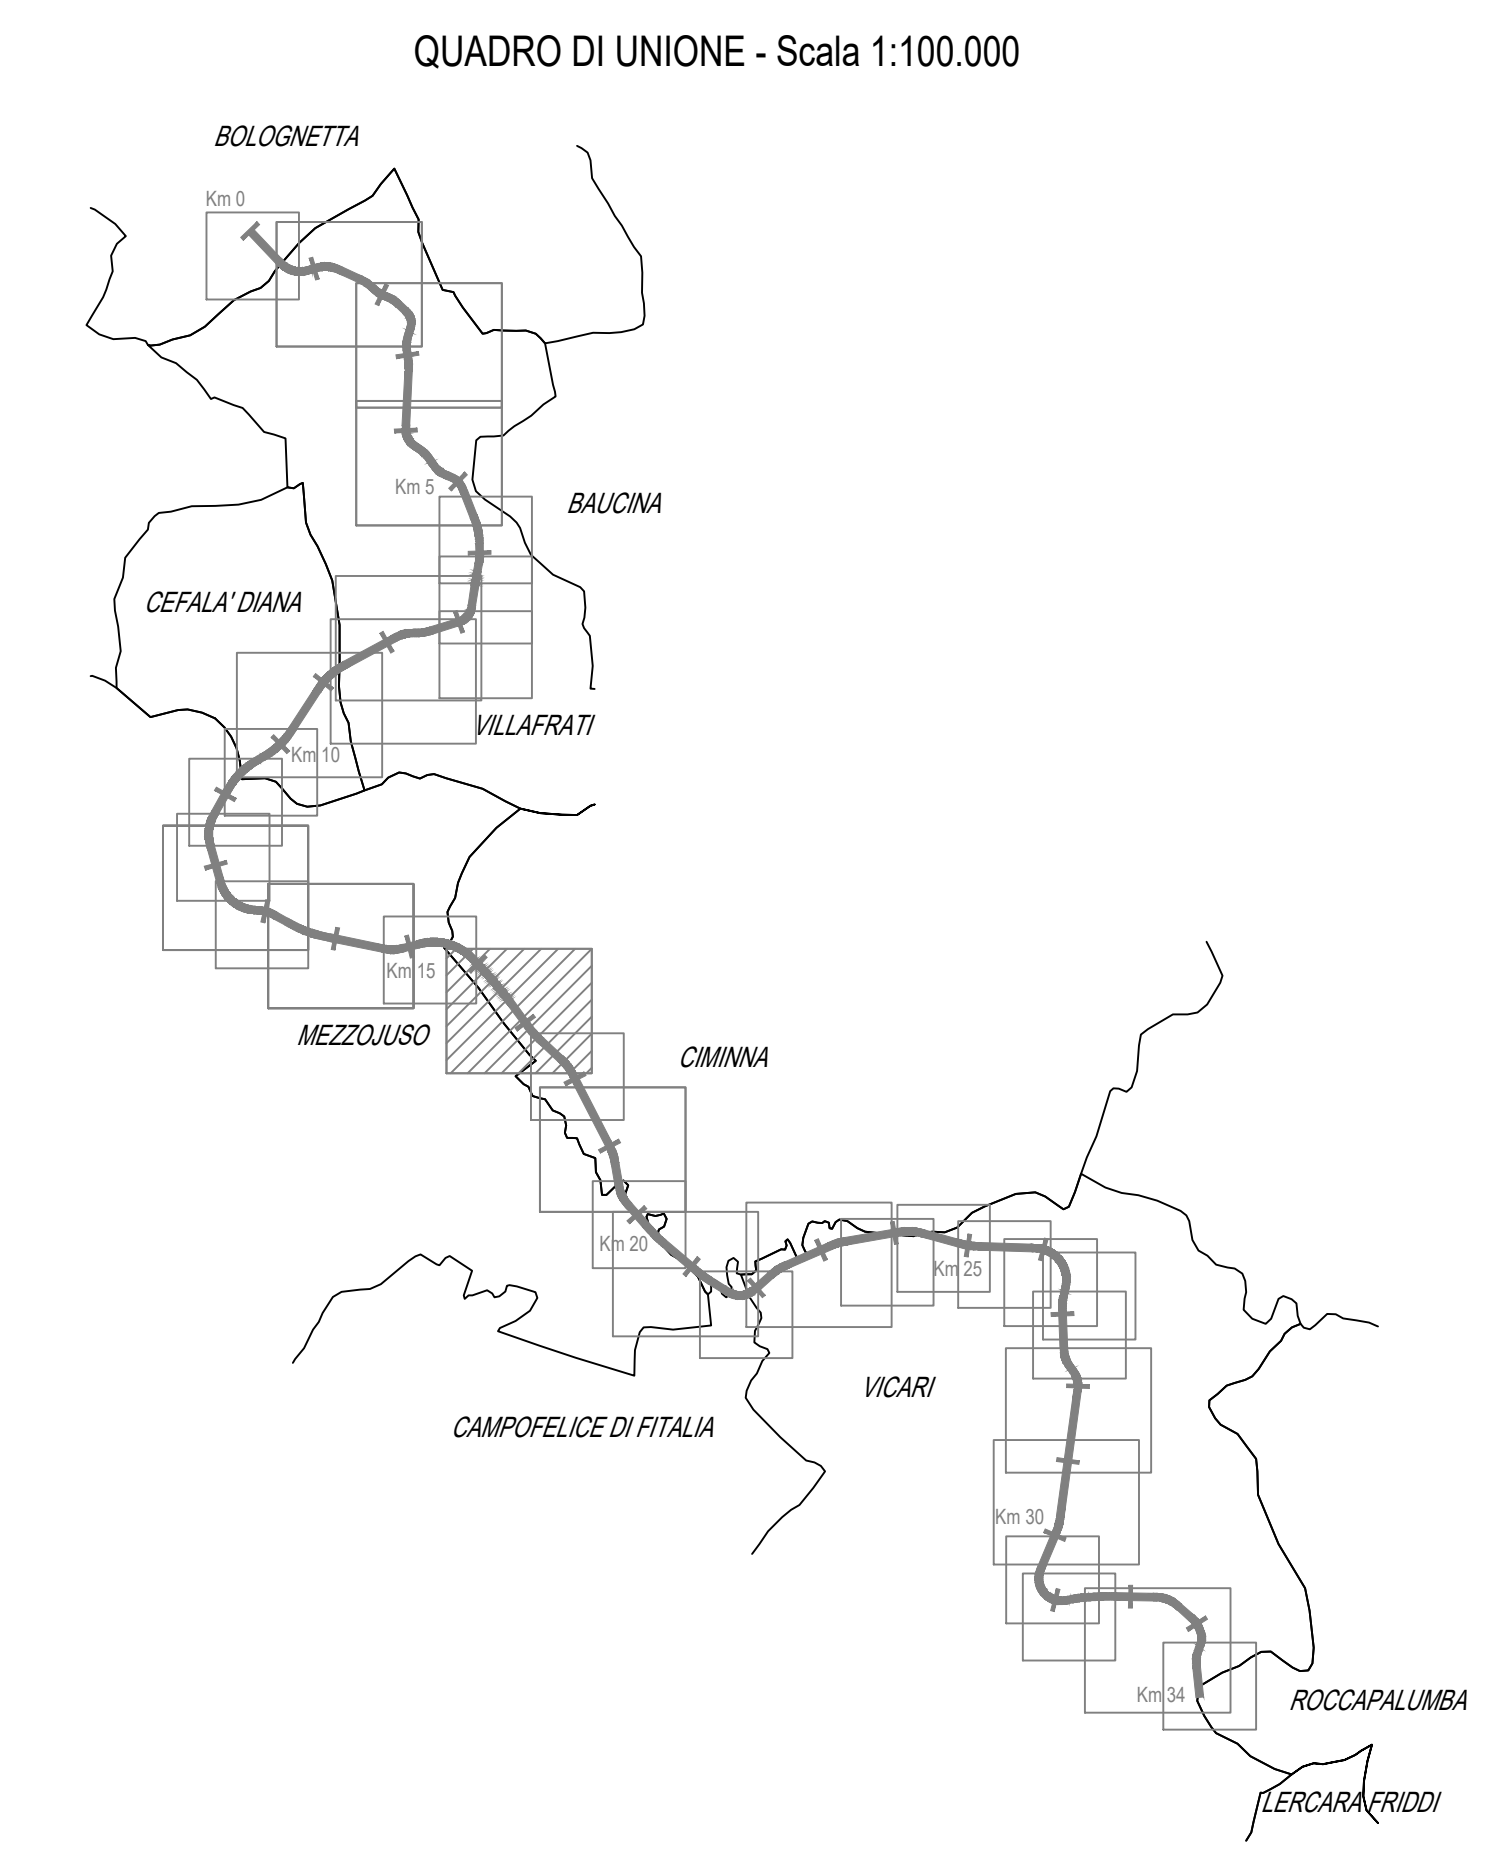

ANAS S.p.A.
 DIREZIONI REGIONALI PER LA SICILIA

PA17/08
 Affidamento a Contratto Generale dei "Lavori di ammodernamento del tratto Palermo - Lercara Friddi, lotto funzionale del km 14.4 (km. 0.0 del Loto 2) compreso il tratto di raccordo della rotonda Bolognetta, al km 48.0 (km. 33.6 del Loto 2 - Sincolo Mangano incluso) compresi raccordi con le attuali SS n.189 e SS n.121
 Bolognetta S.c.p.a.

- PERIZIA DI VARIANTE N.3 -

TITOLO ESPROPRI
PIANO PARTICELLARE DI ESPROPRIO
 Planimetria catastale
 Comune di Mezzojuso - Foglio 20

Codice Unico Progetto (CUP): F41B03000230001

Codice elaborato: PA17/08 PE ES P023 6 1

CARTELLA	FILE NAME	NOTE	PROT	SCALE
5	PEESP023_01_4137.DWG	1=1	4	1:2000
4			1	
3			1	
2			1	
1	EMMISSIONE A SEGUITO ISTRUTTORIA ANAS	Maggio 2021	A. Paolucci	S. Fortino
0	PRIMA EMISSIONE	Gennaio 2020	A. Paolucci	S. Fortino

PROGETTISTA	CONSULENZA
P.A.C.E. S.p.A. - Ingegneria ARCHITECTURE CIVIL ENGINEERING	E&G S.p.A. AMBIENTALE E GEOTECNICO STUDIO DI INGEGNERIA GEOTECNICA E AMBIENTALE

Il Progettista Responsabile: Ing. Antonio Ambrosi
 Il Coordinatore per la Sicurezza in fase di Esecuzione: Arch. Francesco Ravello
 Il Coordinatore per la Emissione dei Lavori: arch. Francesco Ravello
 Il Direttore dei Lavori: Ing. Sandro Favaro

ANAS S.p.A.
 DATA: _____ PROTOCOLLO: _____ VISTO IL RESPONSABILE DEL PROCEDIMENTO
 CODICE PROGETTO: L04100E11011 Dat. Ing. Luigi Mago