


**ALLEGATO 17 – PLANIMETRIA DI RAFFRONTO IMPRONTA OPERE P.E.
E P.D.**

RAFFRONTO SUPERFICI DI IMPRONTA OPERE PROGETTO DEFINITIVO - PROGETTO ESECUTIVO

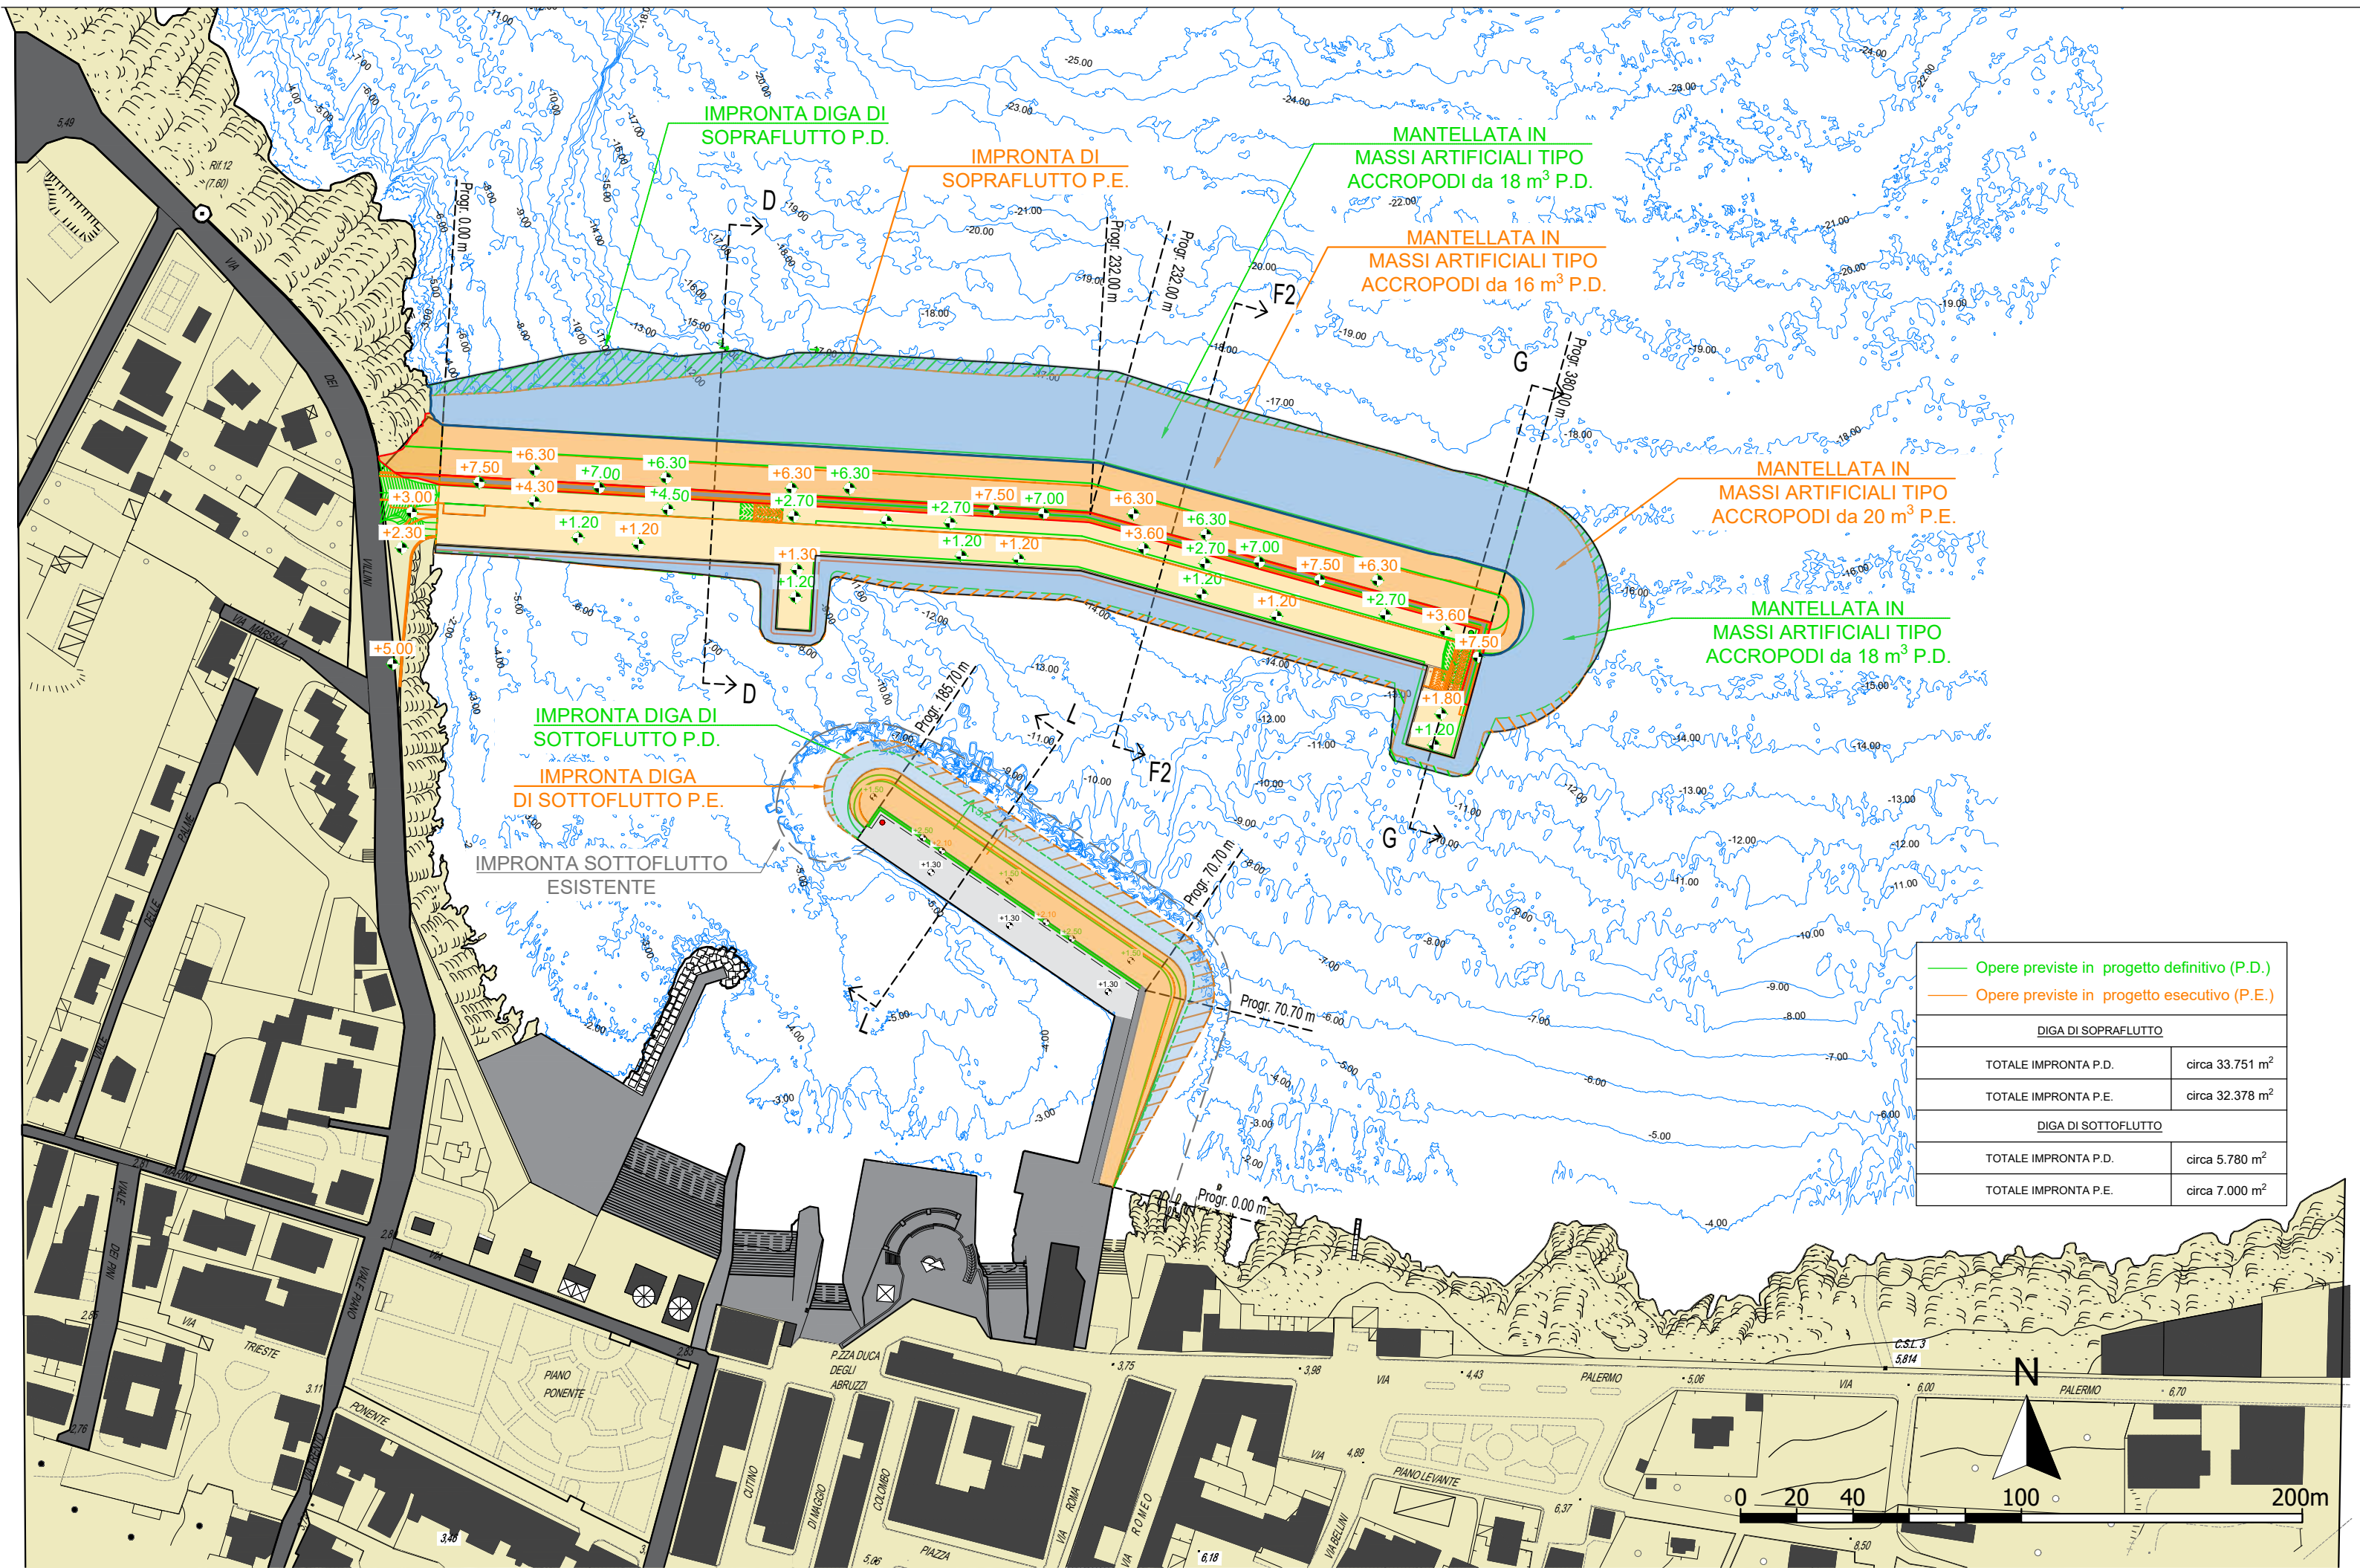

<p>— Opere previste in progetto definitivo (P.D.)</p> <p>— Opere previste in progetto esecutivo (P.E.)</p>	
DIGA DI SOPRAFLUTTO	
TOTALE IMPRONTA P.D.	circa 33.751 m ²
TOTALE IMPRONTA P.E.	circa 32.378 m ²
DIGA DI SOTTOFLUTTO	
TOTALE IMPRONTA P.D.	circa 5.780 m ²
TOTALE IMPRONTA P.E.	circa 7.000 m ²

