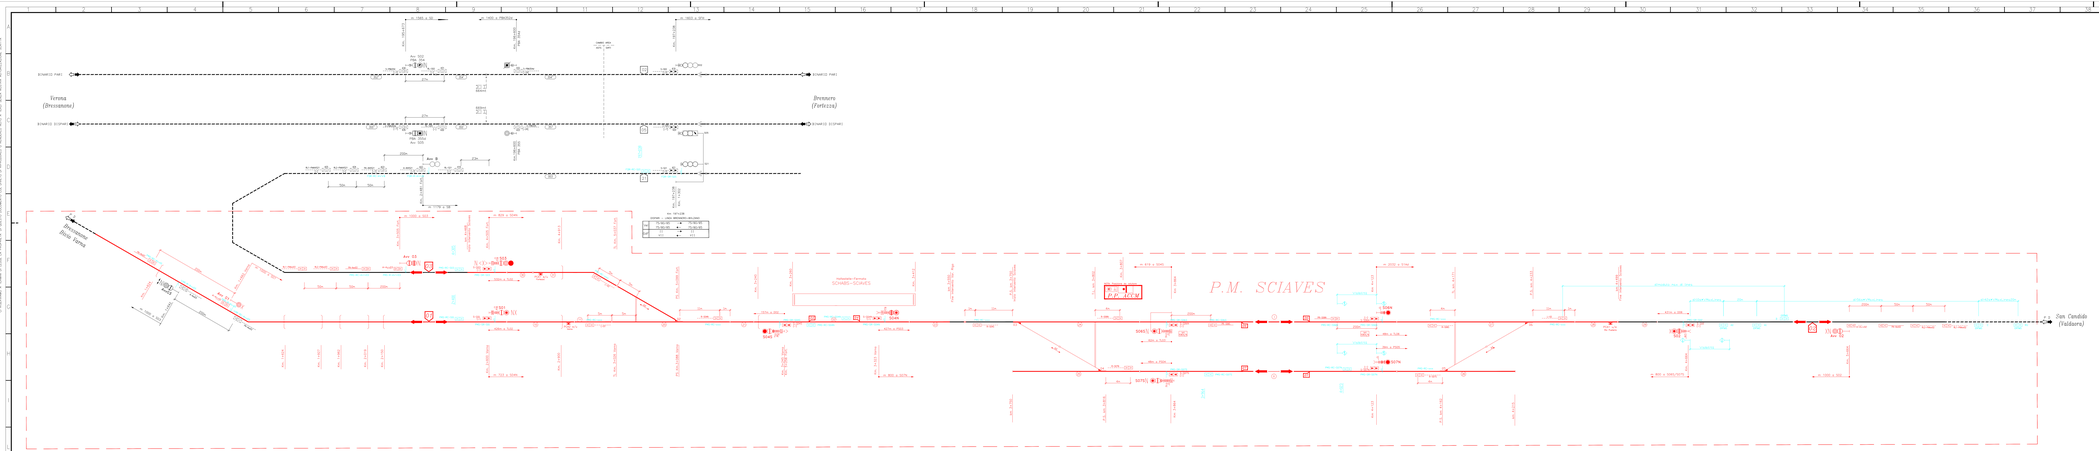
Brennero (Fortezza)
SCHAFFE PARI
SCHAFFE DISPARI
P.M. SCIAVES
SCIAVES - SCHAES
San Candido (Valdaora)
Av. 03
