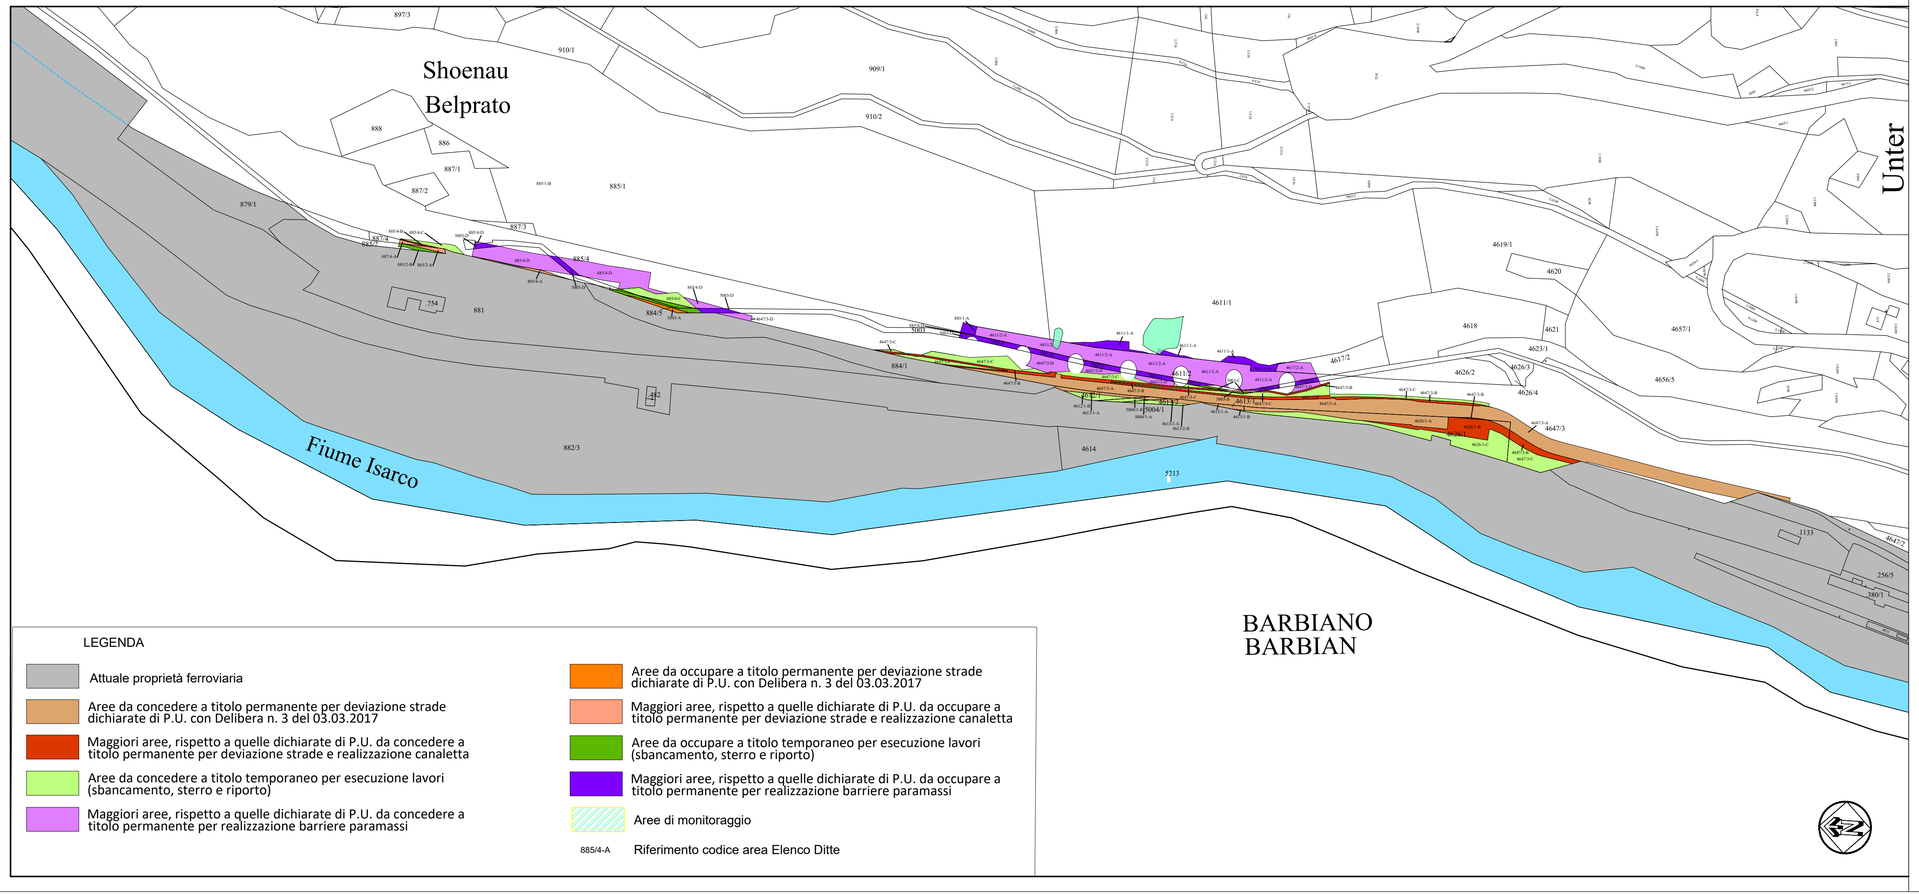

COMMITTENTE :

RFI RETE FERROVIARIA ITALIANA
GRUPPO FERROVIE DELLO STATO ITALIANE

DIREZIONE LAVORI :

ITALFERR
GRUPPO FERROVIE DELLO STATO ITALIANE

APPALTATORE :

MANDATARIA: QUADRIO GAETANO COSTRUZIONI S.P.A.

MANDANTE: Impresa Silvio Pierobon — consorzio triveneto rocciatori

PROGETTAZIONE :

MANDATARIA: P.A.T. s.r.l.

MANDANTE: SOGEN

INFRASTRUTTURE FERROVIARIE STRATEGICHE DEFIN ITE DALLA LEGGE OBIETTIVO N. 443/01 e s.m.i.

CUP: J94F04000020001

PROGETTO ESECUTIVO

Firmato digitalmente da
TIZIANA BASTIANELLO
CN = BASTIANELLO TIZIANA
O = Ordine degli Ingegneri della Provincia di Roma
SN = BSTTZN63R44H501Q
C = IT

ASSE FERROVIARIO MONACO - VERONA

ACCESSO SUD ALLA GALLERIA DI BASE DEL BRENNERO
QUADRUPLICAMENTO DELLA LINEA FORTEZZA - VERONA

SUB-LOTTO FUNZIONALE: FLUIDIFICAZIONE DEL TRAFFICO ED INTERCONNESSIONE CON LA RETE ESISTENTE DEL LOTTO 1 FORTEZZA - PONTE GARDENA

D4.11 - ESPROPRI

PIANO PARTICELLARE DI ESPROPRIO - COMUNE DI LAYON

APPALTATORE	RESPONSABILE DELLE INTEGRAZIONI DELLE PRESTAZIONI SPECIALISTICHE	SCALA:
20.03.2021 QUADRIO GAETANO COSTRUZIONI S.P.A.	20.03.2021	1:2000

COMMESSA	LOTTO	FASE	ENTE	TIPO DOC.	OPERA/DISCIPLINA	PROGR.	REV.
IB0A	00	E	ZZ	P7	AQ0000	001	E

Rev.	Descrizione	Redatto	Data	Verificato	Data	Approvato	Data	
B	Emissione a seguito VPE e ODI	F. Bigdellazari	15.05.2020	L.Fieni	15.05.2020	R. Pieroncini	15.05.2020	Autorizzato Ing. T. Bastianello Ordine Ingegneri Roma N° 16240 20.03.2021
C	Emissione a seguito VPE e ODI	F. Bigdellazari	16.10.2020	L.Fieni	16.10.2020	R. Pieroncini	16.10.2020	
D	Emissione a seguito VPE e ODI	F. Bigdellazari	19.02.2021	L.Fieni	19.02.2021	R. Pieroncini	19.02.2021	
E	Emissione a seguito VPE e ODI	F. Bigdellazari	20.03.2021	L.Fieni	20.03.2021	R. Pieroncini	20.03.2021	

File: IB0A00EZZP7AQ0000001E.DWG