

Comune di Jesi  
 Provincia di ANCONA  
**VARIANTE PROGETTO PRELIMINARE PER IL SISTEMA  
 INTERPORTUALE DI JESI**

PROPRIETÀ/  
 COMMITENTE:  
 D.P.A. Srl  
 Via Enrico Mattei, 28  
 60125, Ancona - Italy

ILLUMINATORE:  
 SCANNELL ITALIA NO. 918 S.R.L.  
 Via Cressio, 7  
 20156, Milano - Italy

PROGETTISTA:  
 ARCH. FLAVIO BALDI  
 Via Marcellina, 4 60020 Polverigi (An) - Italy  
 Tel: +39 071 9516228 | Fax: +39 071 9516229  
 E-mail: info@studioarchitettabaldi.it  
 Website: www.studioarchitettabaldi.com

PROGETTISTA:  
 AI ENGINEERING S.r.l.  
 Corso Ferruzzi, 112 | 50138 Torino - Italy  
 Tel: +39 011 5614111 | Fax: +39 011 5614142  
 E-mail: posta@aiengineering.it | Website: www.aiengineering.it

PROGETTO AND CONSTRUCTION  
 MANAGEMENT:  
 PROGECA Srl  
 Via Fiume, 178  
 10014, Cuneo (TO) - Italy  
 T. +39 0171 989174  
 info@progeca.it | www.progeca.it

03	20/01/2022	Third Release		
02	19/09/2021	Update Building Permit		
01	14/04/2021	Second Release	RSP	MCR
00	15/10/2020	First Release	RSP	MCR
REV.	DATA	DESCRIZIONE	PE	PM

CLIENTE  
**SCANNELL PROPERTIES**

LUOGO  
**JESI**

PROGETTO  
**JESI**

OGGETTO  
**VARIANTE PROGETTO PRELIMINARE**

TITOLO DOCUMENTO  
**SINTESI CONFRONTO VERIFICHE URBANISTICHE/GLOBALI  
 PROGETTO PRELIMINARE AREA INTERPORTO E PROGETTO DI  
 VARIANTE**

CODICE ARCHIVIO  
 ---

SCALA  
**1:4000**

NUMERO

**allegato D**


ARCH. FLAVIO BALDI  
 Via Marcellina, 4 60020 Polverigi (An) - Italy  
 C.F. 01.071.934202816 | P.I. 00229460421  
 Iscrizione Albo Architetti di Ancona n° 706

STUDIOARCHITETTABALDI

La proprietà di questo disegno è riservata ai termini di legge. Qualunque riproduzione od utilizzazione anche parziale non può essere fatta senza autorizzazione.  
 The property of this drawing is reserved according to law. Any reproduction or utilization also partial can't be marked without authorization.

# ANALISI SOVRAPPOSIZIONE LAYOUT STATO VIGENTE E DI VARIANTE

DECRETO VIA n.374 del 16.07.2010 **STATO VIGENTE**

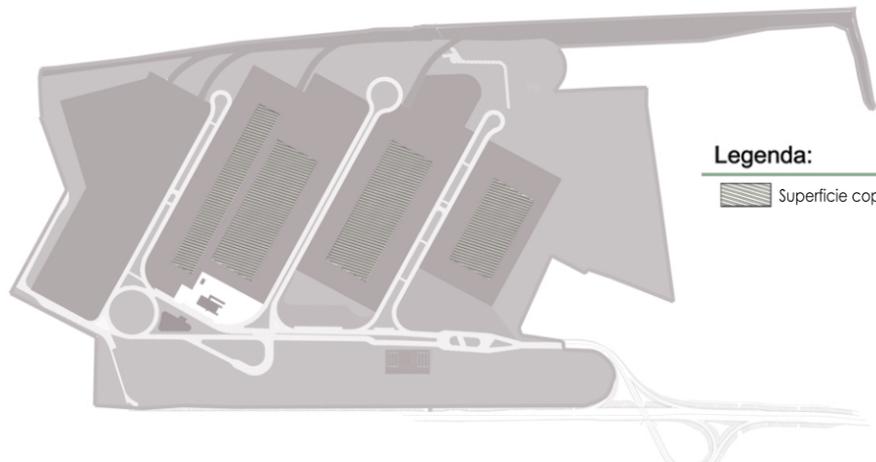

**Legenda:**  
 Superficie coperta area logistica




**STATO DI VARIANTE**



**Legenda:**  
 Superficie coperta area logistica



## SOVRAPPOSIZIONE PROGETTO PRELIMINARE E VARIANTE

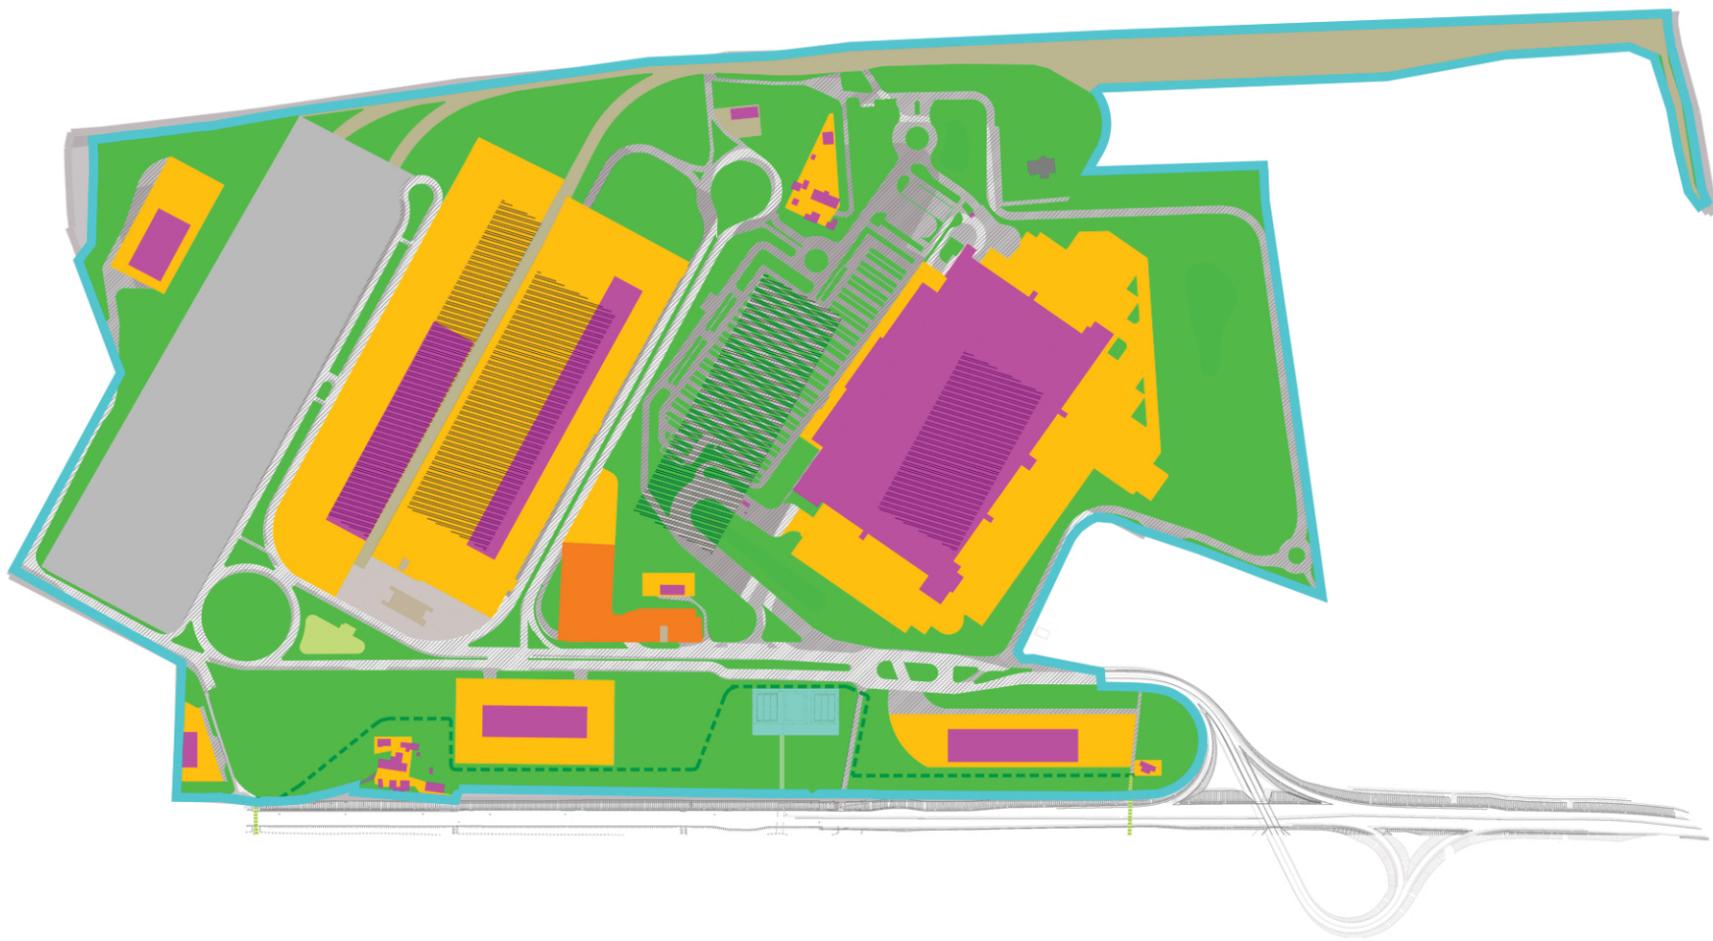

# SINTESI CONFRONTO VERIFICHE PROGETTO PRELIMINARE E PROGETTO DI VARIANTE