



RACCORDO TORRAZZA

PIANO SCHEMATICO TRAZIONE ELETTRICA / PLAN SCHÉMATIQUE TRACTION ELECTRIQUE

SITUAZIONE ATTUALE

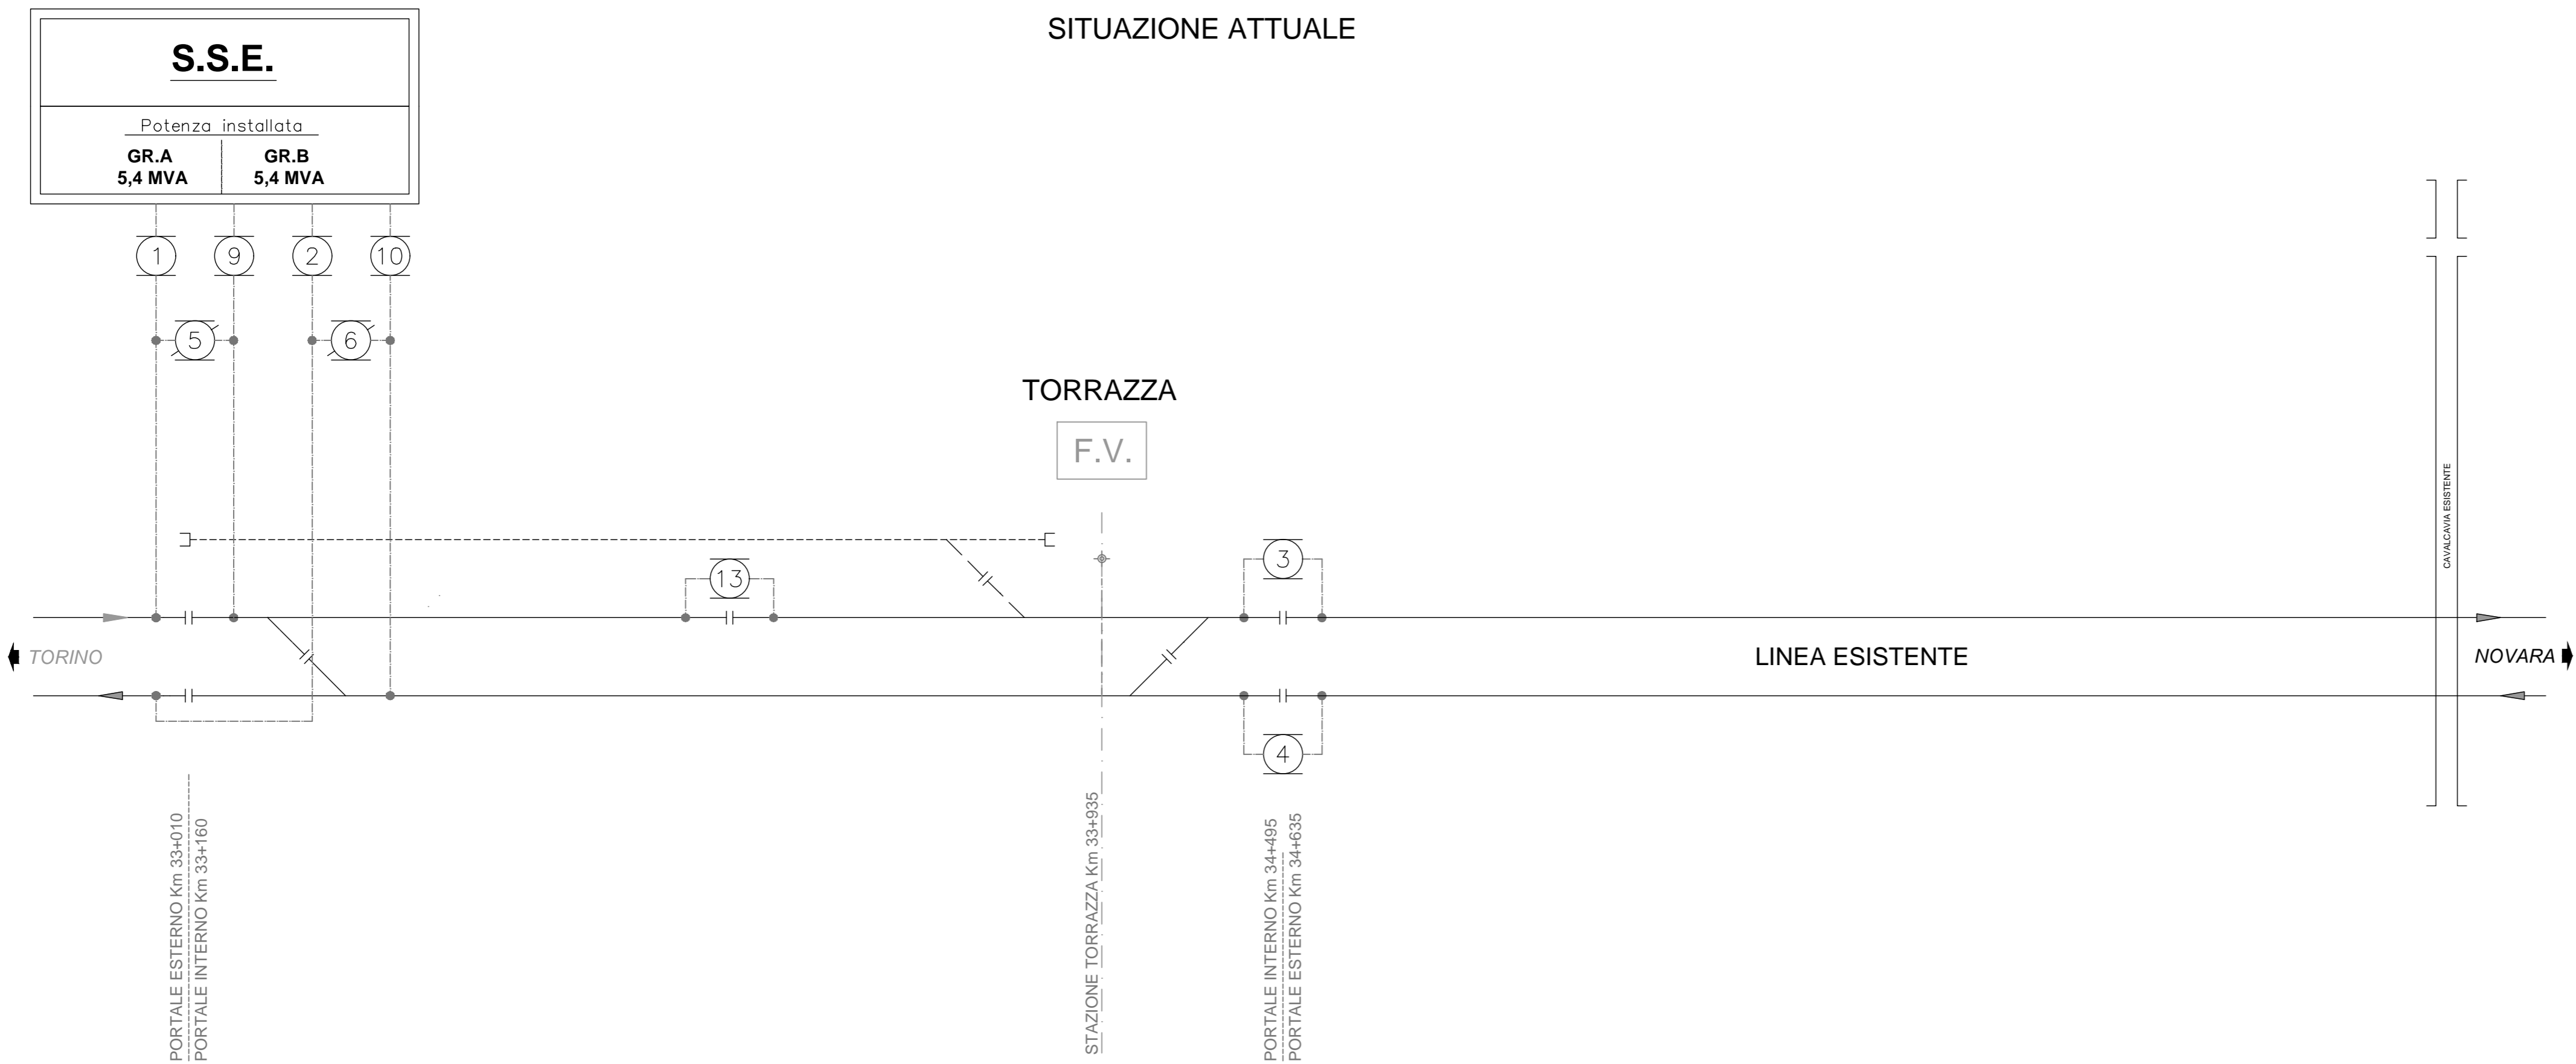

NUOVO SCHEMATICO

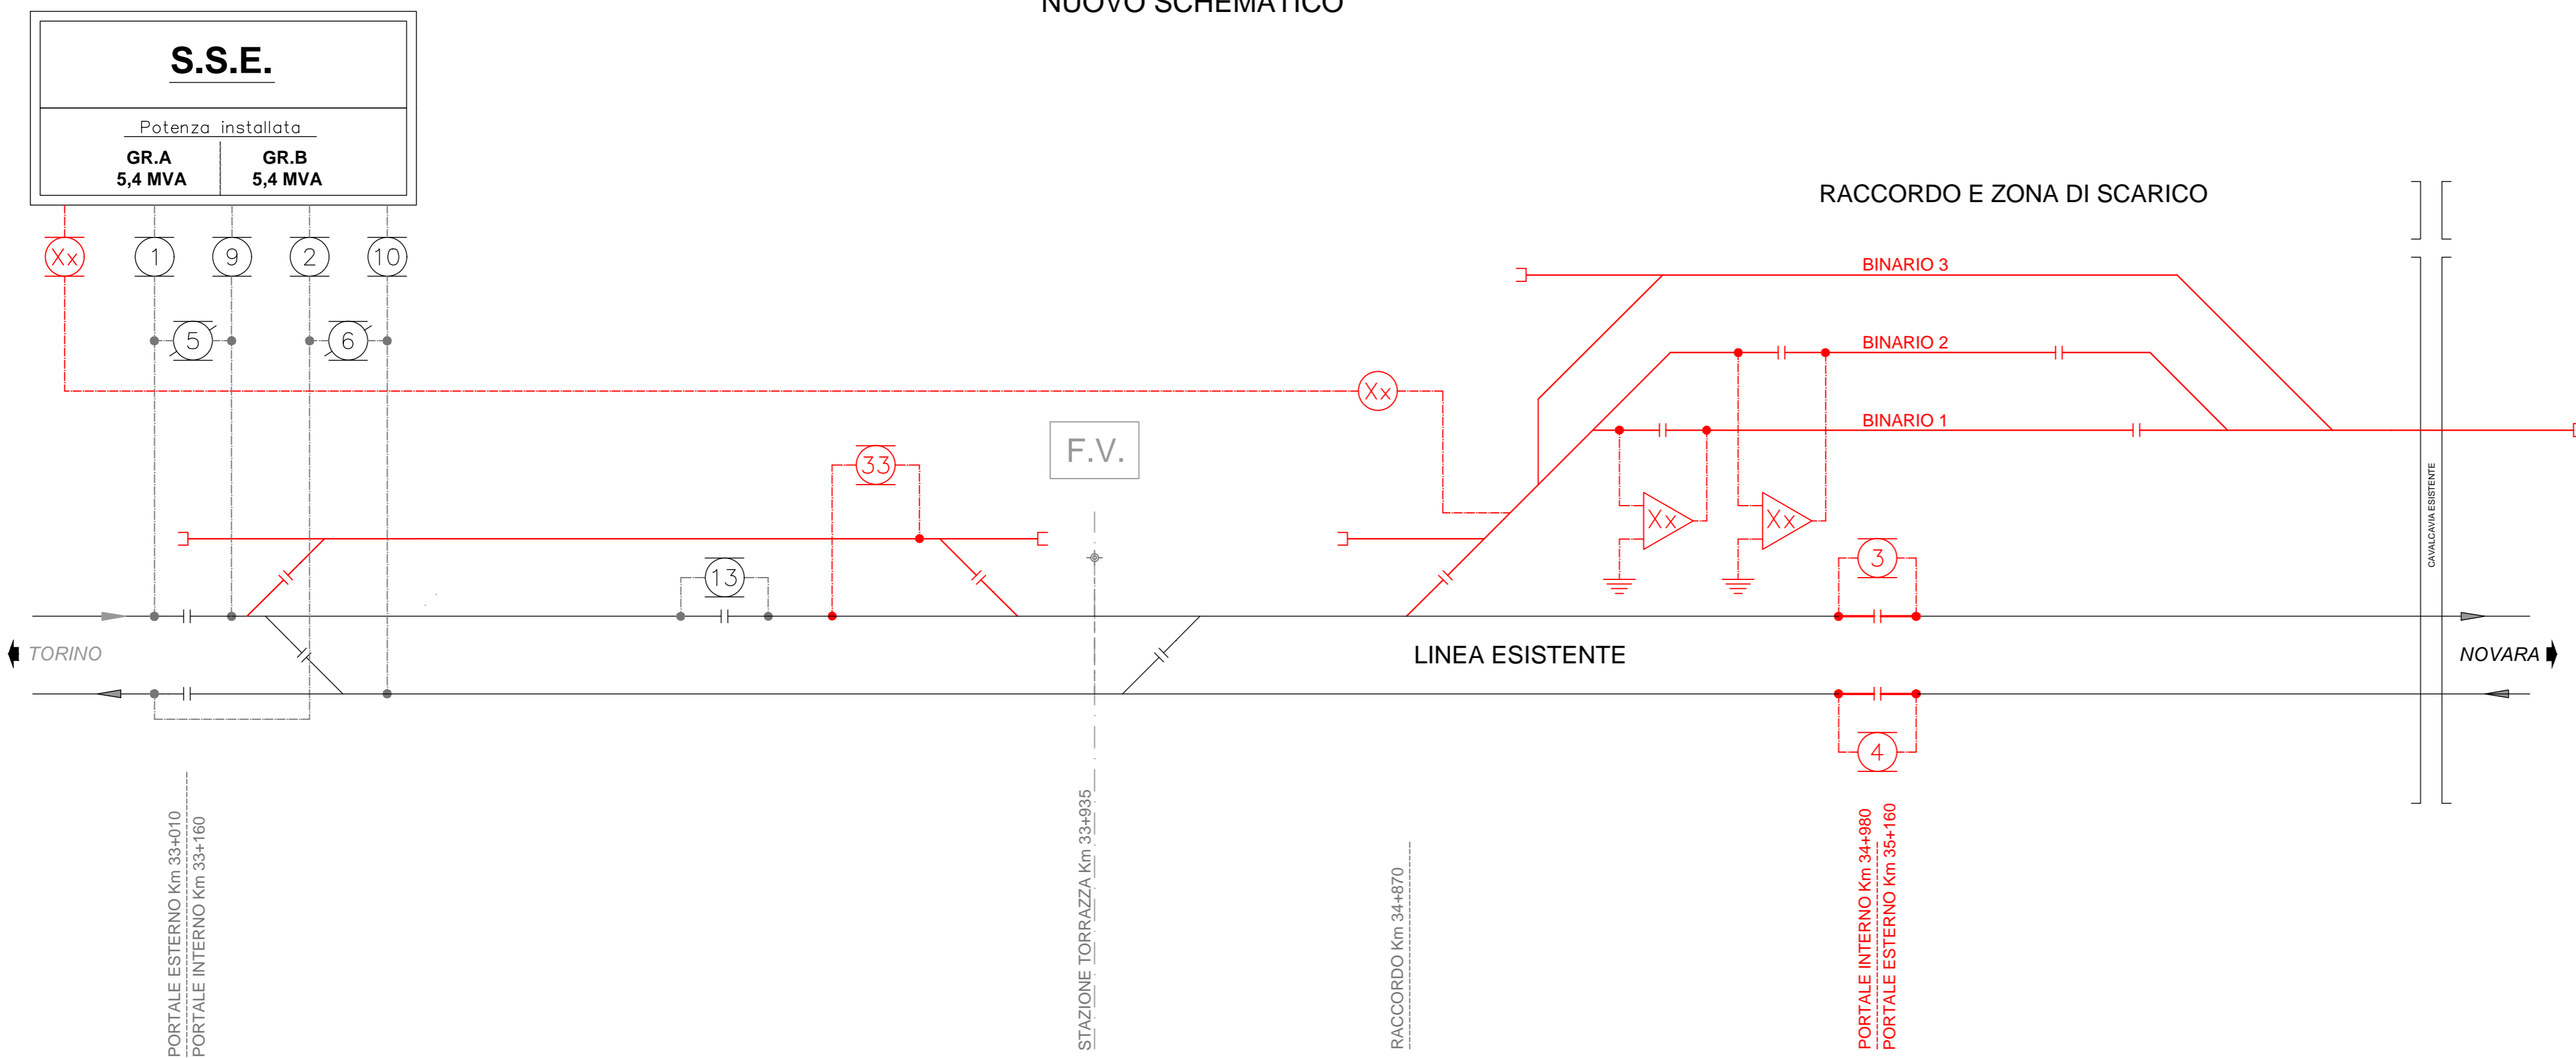

LEGENDA

- - - - - Binario non elettrificato
- Sezionatore manuale
- ◻ Sezionatore manovrato e controllato in autocomando
- Sezionatore manuale con lame di terra

NOTE

DOCUMENTI DI RIFERIMENTO

- RE-IM-1401 - Elettrificazione - Relazione tecnica
- PL-IM-1402 - Elettrificazione - Piano di elettrificazione 1/2
- PL-IM-1403 - Elettrificazione - Piano di elettrificazione 2/2
- RE-IM-1501 - Segnalamento - Relazione tecnica
- PL-IM-1502 - Segnalamento - Piano Schematico 1/2
- PL-IM-1503 - Segnalamento - Piano Schematico 2/2
- RE-IM-1601 - Telecomunicazioni - Relazione tecnica
- PL-GC-0502 - Tracciato - Layout schematico funzionale



NOUVELLE LIGNE LYON TURIN - NUOVA LINEA TORINO LIONE
PARTIE COMMUNE FRANCO-ITALIENNE - PARTE COMUNE ITALO-FRANCESE
CUP C11J05000030001 - LOTTO COSTRUTTIVO 1

Chantier Opérationnel 010 / Cantiere Operativo 010
CIG ZDB1F80CC0

PARTIE CONCEPTION MOE RACCORD FERROVIAIRE DE LA ZONE TECHNIQUE DE TORRAZZA - PROGETTO ESECUTIVO DELL'AREA TECNICA DI TORRAZZA

ELETRIFICATION - ELETTTRIFICAZIONE
PLAN D'ELETRIFICATION 1/2 - PIANO DI ELETTTRIFICAZIONE 1/2

Indice	Date / Data	Modifications / Modifiche	Elaborato per / Concepito da	Verificato / Controllato da	Autorizzato per / Autorizzato da
0	11/07/2019	Prima emissione a seguito validazione Teft Première diffusion après validation Teft	E. Ciccotti (GD)	S. Villa (GD)	A. Marra (AD)
A	11/09/2019	Revisione a seguito commenti Teft Révision après commentaires Teft	E. Ciccotti (GD)	S. Villa (GD)	A. Marra (AD)

4	1	0	0	C	1	8	1	9	S	T	1	1	0	8
E P L I M I 4 0 2 A														

IL PROGETTISTA MANDATARIO/LE DESIGNER

AI ENGINEERING S.r.l.
Via Lombrone, 14 - 10128 Torino
Tel: +39 011 58 14 81 | Fax: +39 011 58 83 882
Email: progetti@aieng.it
WebSite: www.aieng.it

IL PROGETTISTA MANDANTE/LE DESIGNER

GEODATA ENGINEERING
C.so Bobbio, 14 - 10128 Torino
Tel: +39 011 58 14 81 | Fax: +39 011 58 83 882
Email: progetti@geodata.it
WebSite: www.geodata.it

L'APPALTATORE/L'ENTREPRENEUR

IL DIRETTORE DEI LAVORI/LE MAÎTRE D'ŒUVRE

SCALA / ÉCHELLE

AP

VERIFICA	SCALA/VISTO	DATA
WSD01		
RED	YEL	GRN
0,16	0,24	0,32
CAN	BLU	MAG
0,35	0,50	0,60
COLS	DOORS	0-205
0,08	0,15	0,16
SCALE PLOTTAZIONE B/N	mm relativi per 1 s.c. XX	