
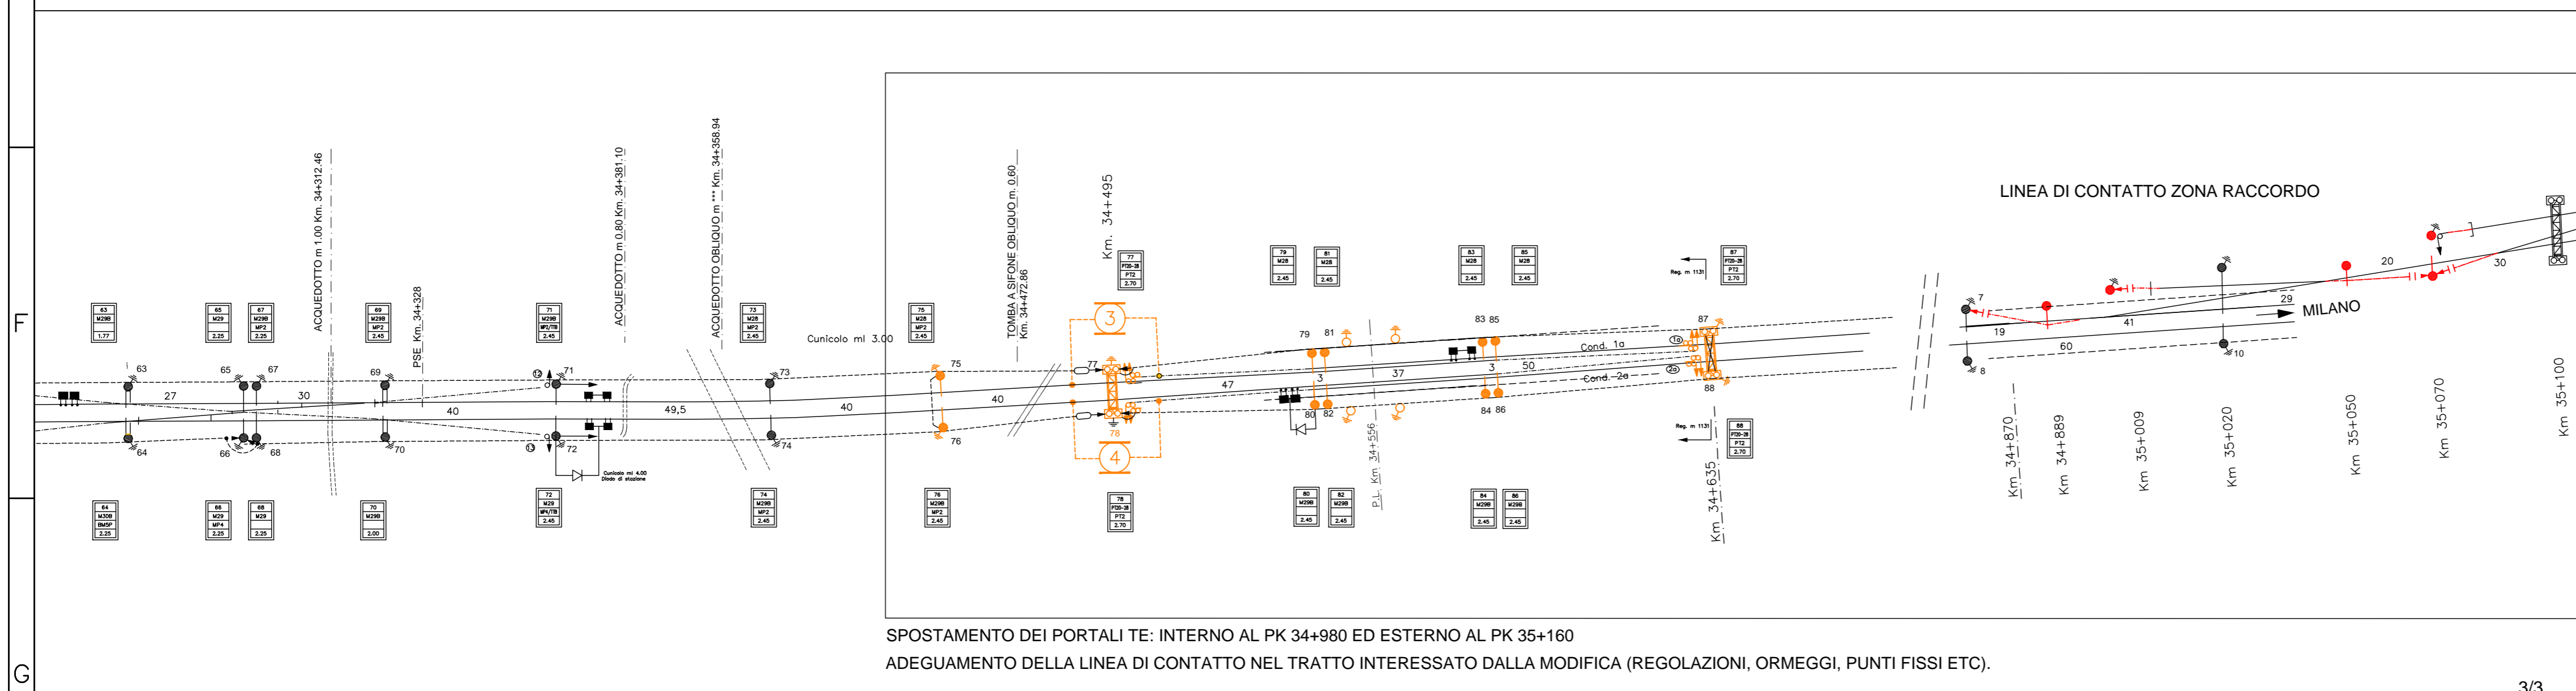


PORTALI TE DA VERIFICARE A SEGUITO ELETRIFICAZIONE PRECEDENZA DISPARI

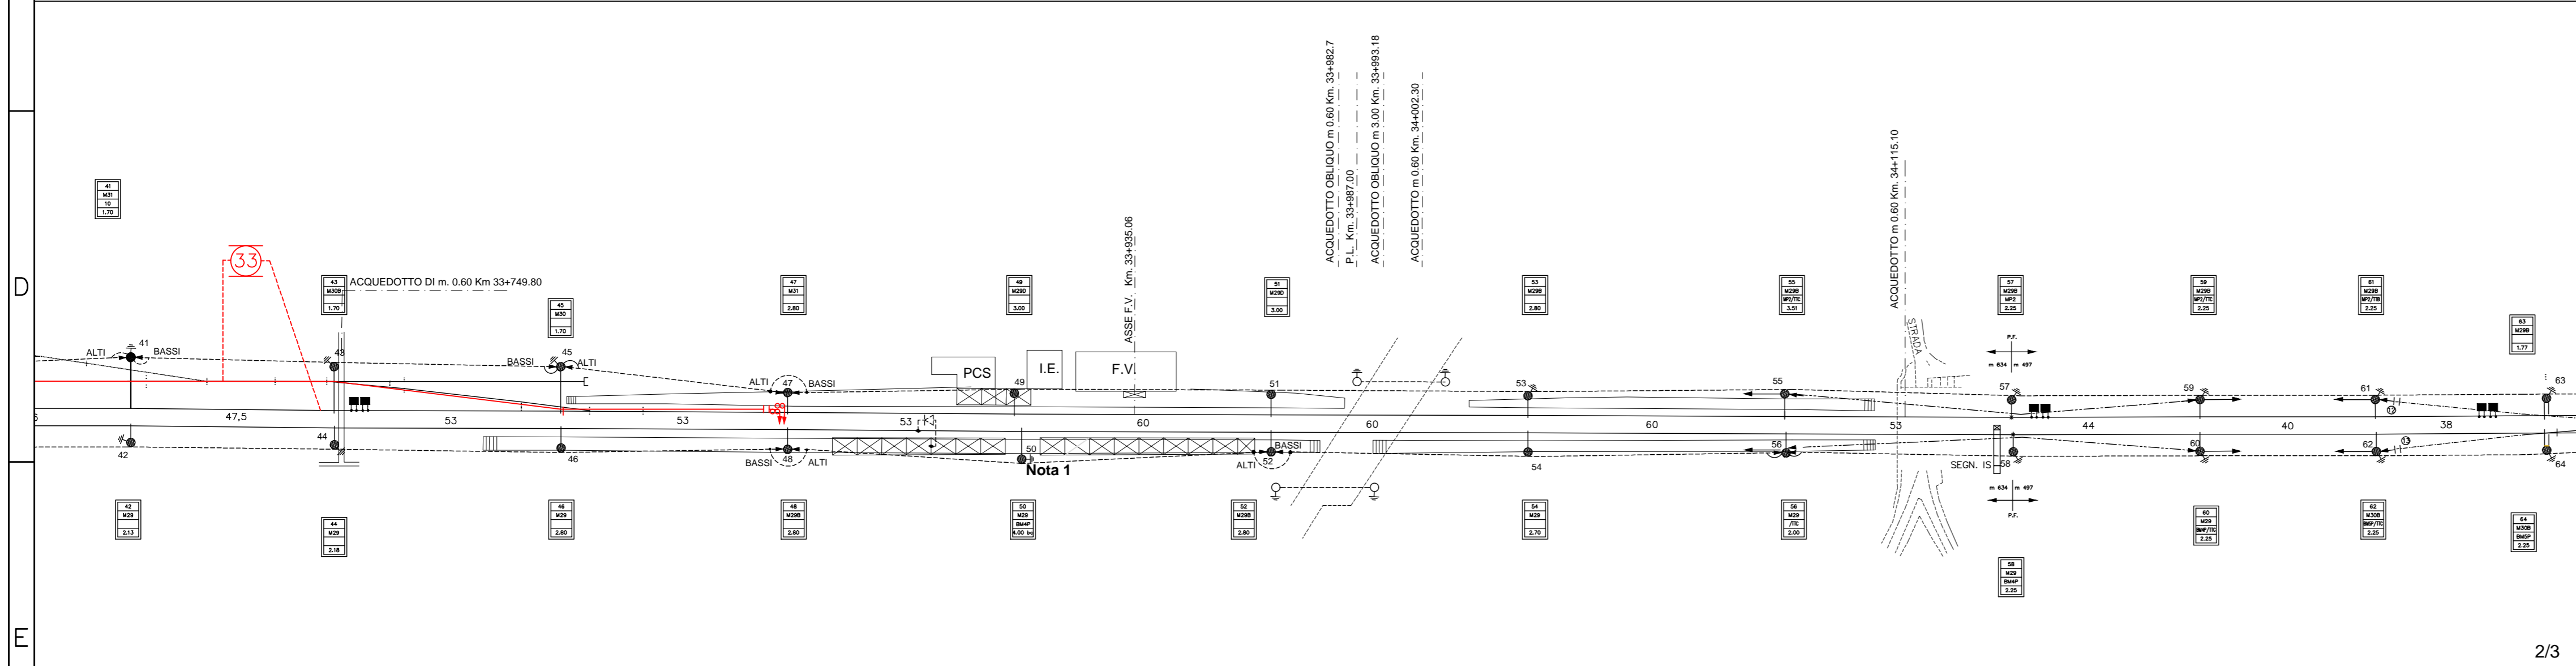

SPOSTAMENTO DEI PORTALI TE: INTERNO AL PK 34+980 ED ESTERNO AL PK 35+160
 ADEGUAMENTO DELLA LINEA DI CONTATTO NEL TRATTO INTERESSATO DALLA MODIFICA (REGOLAZIONI, ORMEGGI, PUNTI FISSI ETC).

LEGENDA

- Nuova linea di contatto
- Sostegni da verificare e riposizionare
- Nuova sospensione su mensola e palo esistenti

NOTE

DOCUMENTI DI RIFERIMENTO

- RE-IM-1401 - Elettrificazione - Relazione tecnica
- PL-IM-1402 - Elettrificazione - Piano di elettrificazione 1/2
- PL-IM-1403 - Elettrificazione - Piano di elettrificazione 2/2
- RE-IM-1501 - Segnalamento - Relazione tecnica
- PL-IM-1502 - Segnalamento - Piano Schematico 1/2
- PL-IM-1503 - Segnalamento - Piano Schematico 2/2
- RE-IM-1601 - Telecomunicazioni - Relazione tecnica
- PL-GC-0502 - Tracciato - Layout schematico funzionale

NOUVELLE LIGNE LYON TURIN - NUOVA LINEA TORINO LIONE
 PARTIE COMMUNE FRANCO-ITALIENNE - PARTE COMUNE ITALO-FRANCESE
 CUP C11J05000030001 - LOTTO COSTRUTTIVO 1
Chantier Opérationnel 010 / Cantiere Operativo 010
 CIG ZDB1F80CC0
PARTIE CONCEPTION MOE RACCORD FERROVIAIRE DE LA ZONE TECHNIQUE DE TORRAZZA - PROGETTO ESECUTIVO DELL'AREA TECNICA DI TORRAZZA

ELETRIFICATION - ELETRIFICAZIONE PLAN D'ELTRIFICATION 2/2 - PIANO DI ELETRIFICAZIONE 2/2

| Indice | Date / Data | Modifications / Modifiche | Elab. par / Concepito da | Verifié par / Controllato da | Autorisé par / Autorizzato da |
|--------|-------------|--|--------------------------|------------------------------|-------------------------------|
| 0 | 11/07/2019 | Prima emissione a seguito validazione Teft Première diffusion après validation Teft | E. Ciccotti (GD) | S. Villa (GD) | A. Marra (AE) |
| A | 11/09/2019 | Revisione a seguito commenti Teft Révision après commentaires Teft | E. Ciccotti (GD) | S. Villa (GD) | A. Marra (AE) |
| | | | | | |
| | | | | | |

4100C18190ST1108 **EPLIMI403A**


IL PROGETTISTA MANDANTE/LE DESIGNER

 AI ENGINEERING S.r.l.
 Via Lombruggia, 14 - 10128 TORINO
 Tel. +39 011 56 14 11 | Fax: +39 011 56 83 82
 Email: prod@teft.it Web: www.aiengp.it

IL PROGETTISTA MANDANTE/LE DESIGNER

 GEODATA ENGINEERING S.p.A.
 Corso Bobbio, 14 - 10128 TORINO
 Tel. +39 011 56 14 11 | Fax: +39 011 56 83 82
 Email: prod@teft.it Web: www.geodata.it

L'APPALTATORE/L'ENTREPRENEUR
 - / -

IL DIRETTORE DEI LAVORI/LE MAÎTRE D'ŒUVRE
 - / -

RED: 0,16 YEL: 0,24 GRN: 0,32 CYN: 0,38 BLU: 0,50 MAG: 0,65 COL: 0,85 COORS: 0-255
 Scale: PLOTTAZZO B/N (mm) PLOTTAZZO per 1 s.v.: XX
 VERIFICA: WSD01 SCLAVISTO: DATA