


LEGENDA

Tracciato 2017	
Tracciato 2021	
Aree di pertinenza vasche per la gestione delle acque meteoriche 2021	

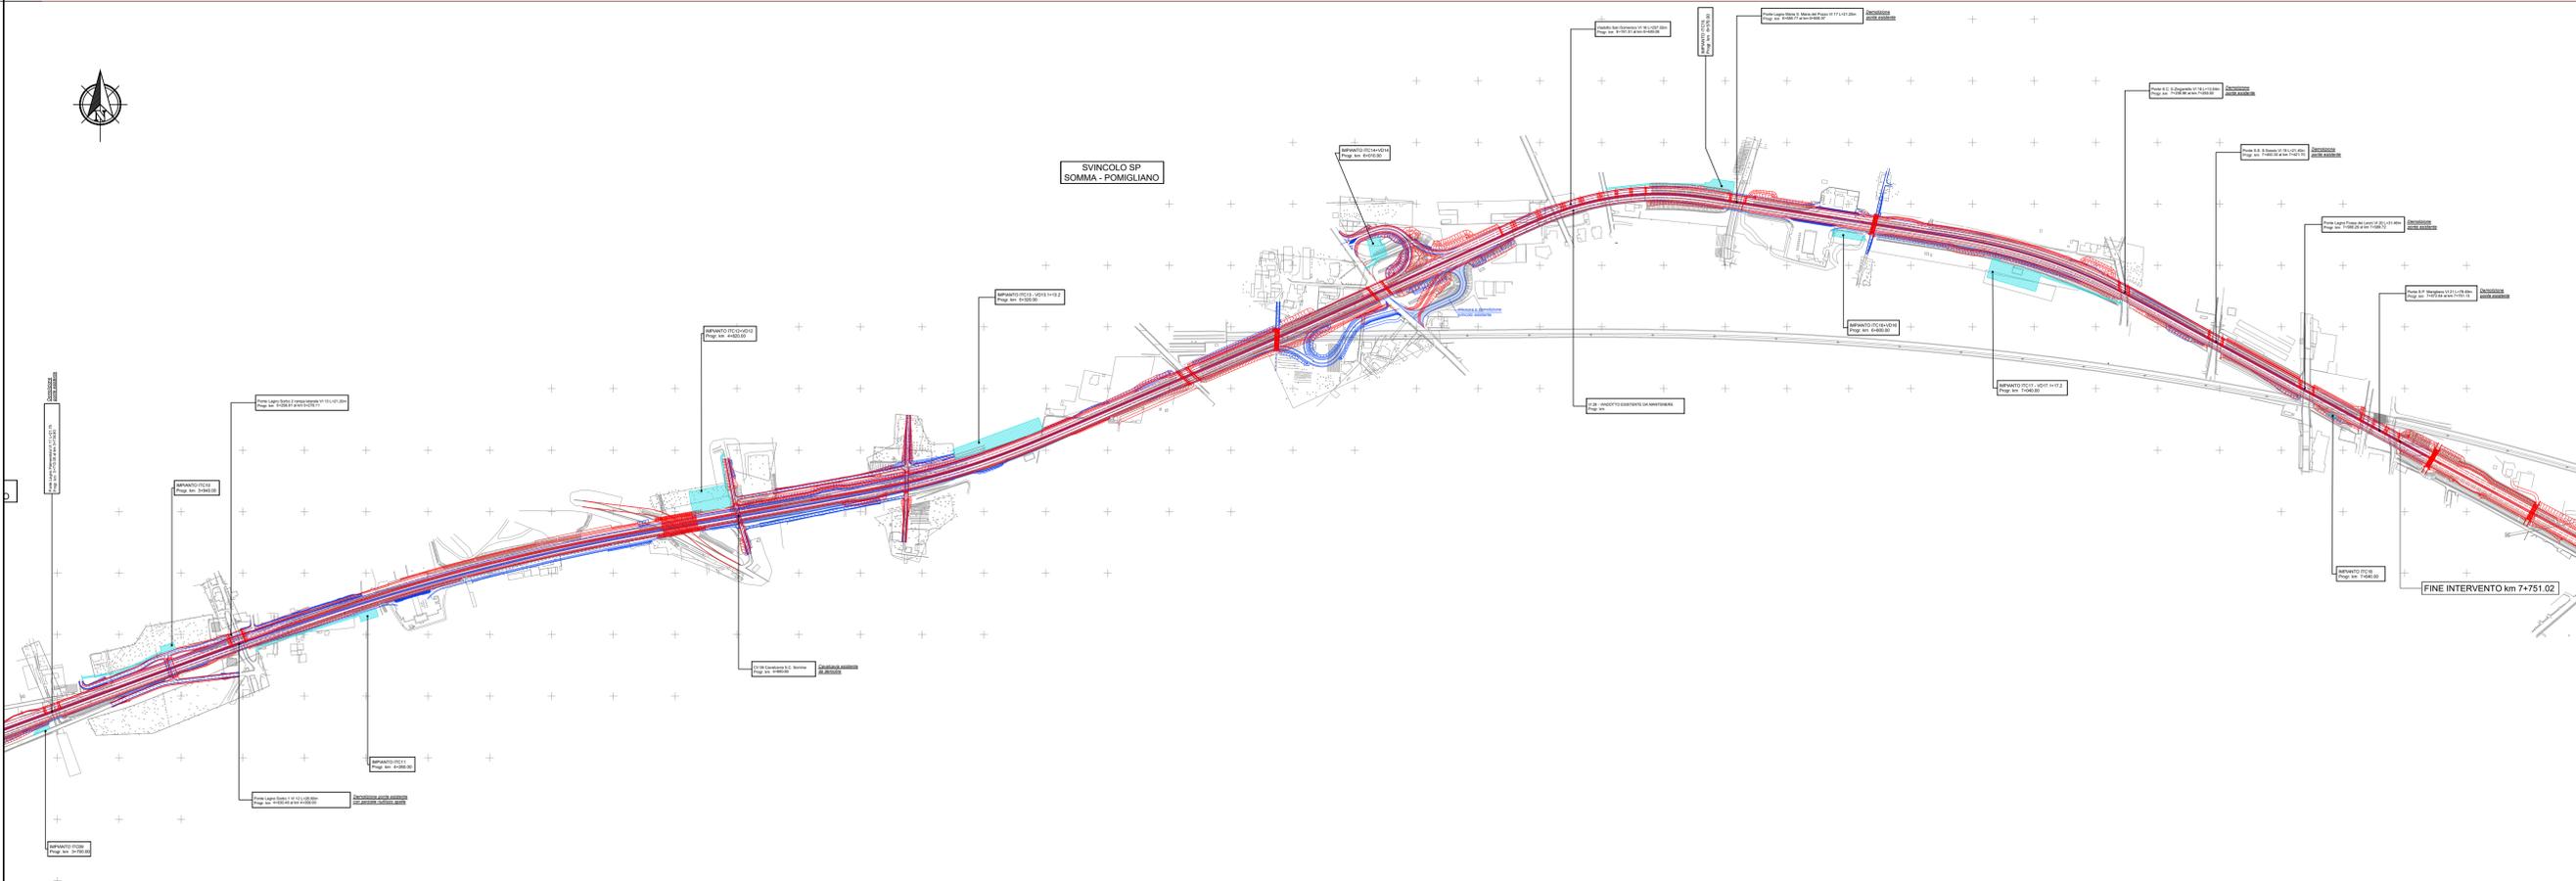

Sanas
GRUPPO FS ITALIANE DIREZIONE PROGETTAZIONE E REALIZZAZIONE LAVORI

Raddoppio da due a quattro corsie della variante alla S.S.268 "del Vesuvio"
Tratto dal Km 0+000 al Km 7+750 - 2° lotto 1° stralcio

PROGETTO DEFINITIVO

PROGETTAZIONE:

RIFA **AMBERG ENGINEERING** **ETACONS S.p.A.** **cdB** **INGEGNERI ASSOCIATI** **LAND**

<p>PROGETTISTI: Ing. Andrea Del Grosso Ordine Ing. Genova n. 3611 Ing. Tommaso Di Bari Ordine Ing. Taranto n. 1083 Ing. Vito Capotorto Ordine Ing. Taranto n. 1080 Arch. Andreas Kipar Ordine Arch. Milano n.13359 - Progettista e Direttore Tecnico LAND Italia Srl Ing. Primo Stasi Ordine Ing. Lecce n. 842</p>	<p>IL RESPONSABILE dell'Integrazione tra le varie discipline specialistiche: Ing. Alessandro Alicata Ordine Ing. Genova n. 7995A</p>	<p>Visto: IL RESPONSABILE DEL PROCEDIMENTO: Ing. Giovanni Guarino</p>
<p>IL GEOLOGO: Dott. Geol. Roberto Pedone Ordine Geologi della Liguria n. 183</p>		

Ambiente
Valutazione Preliminare
Planimetria di insieme - Confronto tracciato 2017- tracciato 2021

CODICE PROGETTO	NOME FILE	REVISIONE	SCALA:
DPN/A02/81	T00IA01AMBPL01A	A	1:5.000
LIV. PROG. ANNO	CODICE ELAB.	DATA	REDDATTO
D 21	T00IA01AMBPL01	Genno 2022	A.Bord
REV.	DESCRIZIONE	VERIFICATO	APPROVATO
A	EMISSIONE	L.Lepore	P.Stel
B			
C			