

Buongiorno,

in allegato sono a trasmettere le osservazione relative al progetto S.S. 42 del Tonale e della Mendola variante est di Edolo Lotto 2 in quanto tale progetto prevede di passare sulla mia proprietà fg. 26 mappali 60 sub. 1-2-3-4- danneggiando e presumibilmente, visto la vicinanza dell'intervento, demolendo parte del mio fabbricato adibito ad abitazione, per il quale anche se definito fatiscente nella Vs.

relazioni io paga circa € 800,00 annui di IMU al Comune di Edolo.

Inoltre come visionato nella tavola l'intervento ci inibisce l'accesso al fabbricato eliminando di fatto l'attuale strada d'accesso.

Chiedo pertanto di poter rivalutare lo spostamento a est di qualche metro dell'uscita della galleria , visto che tra il mio fabbricato e il successivo ci sono parecchi mt di distanza e lo spostamento della stessa eviterebbe danni per entrambi i fabbricati.

Rimango comunque a disposizione e attendo Vs. comunicazioni

Cordiali saluti.

Beltracchi Maria Rosa

Spett.li

A.N.A.S. S.p.A.  
Direzione progettazione e realizzazione lavori  
PEC: [cress@pec.minambiente.it](mailto:cress@pec.minambiente.it)

Sindaco  
Del Comune di Edolo (BS)  
Largo Mazzini n. 1  
PEC:

## OSSERVAZIONI

**OGGETTO:** PRESENTAZIONE DELL' Istanza per l'avvio del procedimento di VALUTAZIONE DI IMPATTO AMBIENTALE.  
"S.S. 42 DEL TONALE E DELLA MENDOLA" – VARIANTE EST DI EDOLO – LOTTO 2

La sottoscritta Beltracchi Maria Rosa, ( ) nell'interesse Proprio in quanto proprietaria del fabbricato localizzato in località "Glere" insistente nel NCEU del Comune di Edolo (BS) sul Fg. 26 mappali n. 60sub.1 – 60sub.2 – 60sub.3 – 60sub.4.

### SEGNALA

Le seguenti osservazioni:

- Nella Tavola progettuale n. T01GA01OSTDI01 – revisione B, la realizzazione del tracciato della strada in progetto è prevista molto vicino ad un fabbricato esistente adibito ad abitazione e deposito.
- La realizzazione della nuova strada non ha tenuto conto che a Est del fabbricato è presente la strada di accesso allo stesso;

### CHIEDE

Di traslare verso Est il tracciato della nuova strada al fine di preservare la strada di accesso al fabbricato o di prevedere una soluzione per lo spostamento della strada di accesso al fabbricato di proprietà.

Si allega:

- Estratto mappa;
- Tavola progettuale n. T01GA01OSTDI01 – revisione B;


Edolo, 25/01/2022

In fede

BELTRACCHI MARIA ROSA


*Beltracchi Maria Rosa*

Catasto

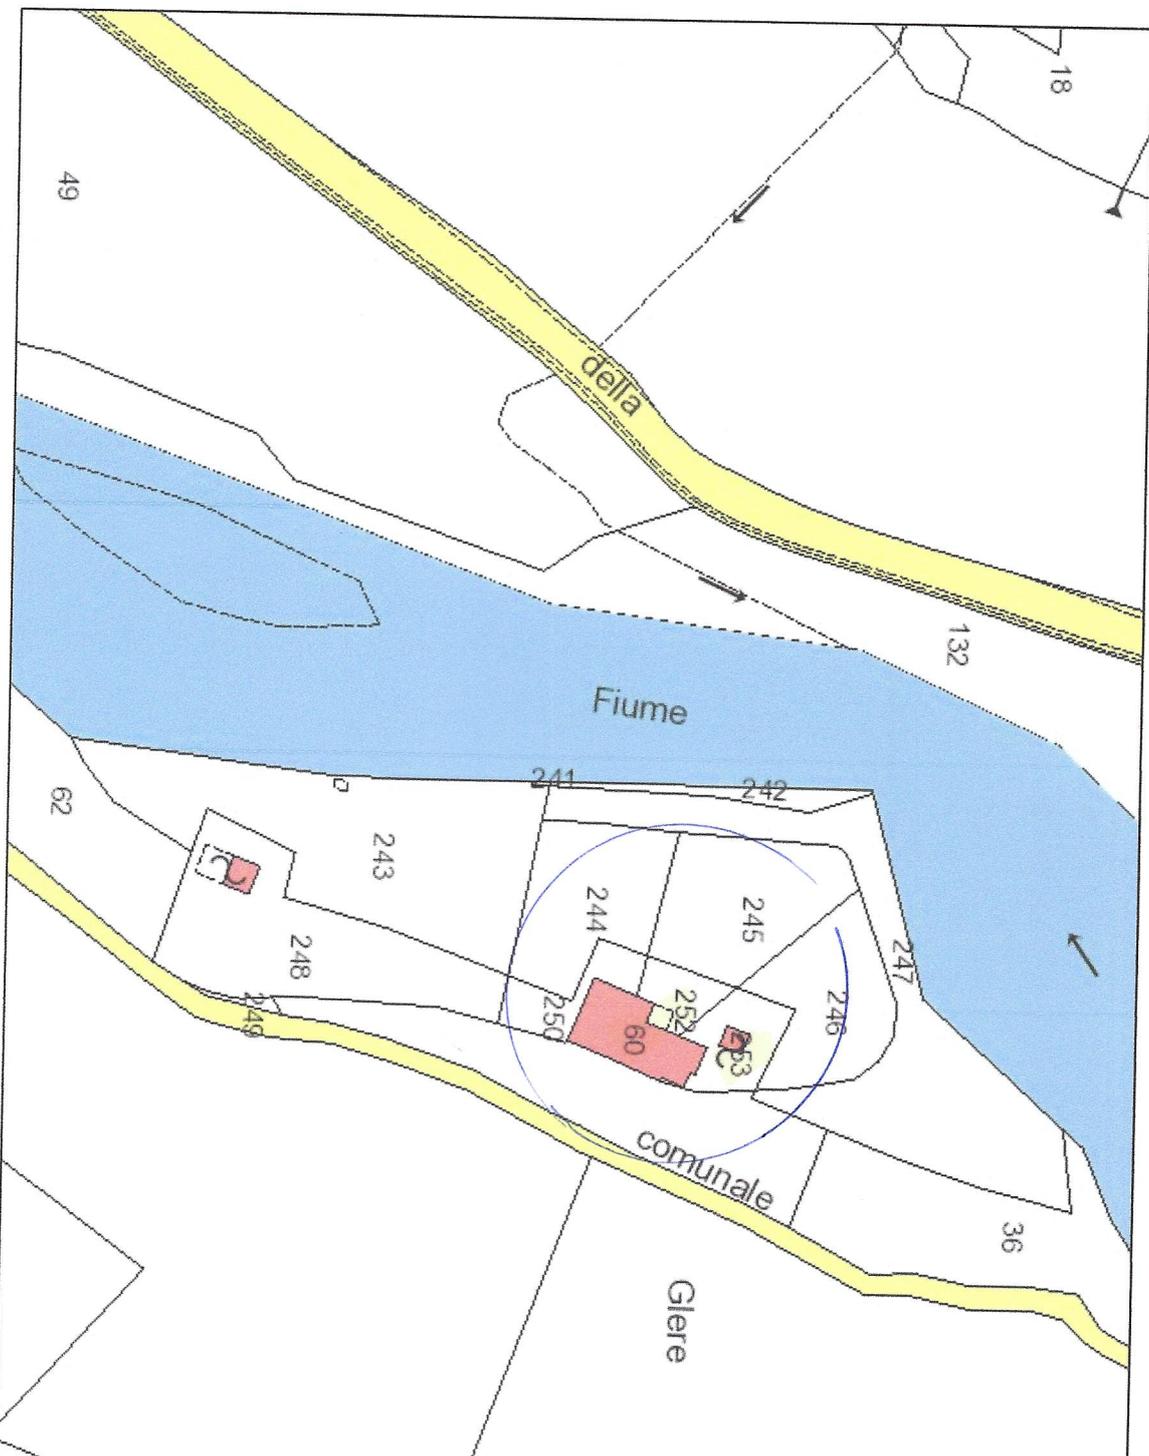


febbraio 11, 2022


PLANIMETRIA GENERALE A SCAVI APERTI  

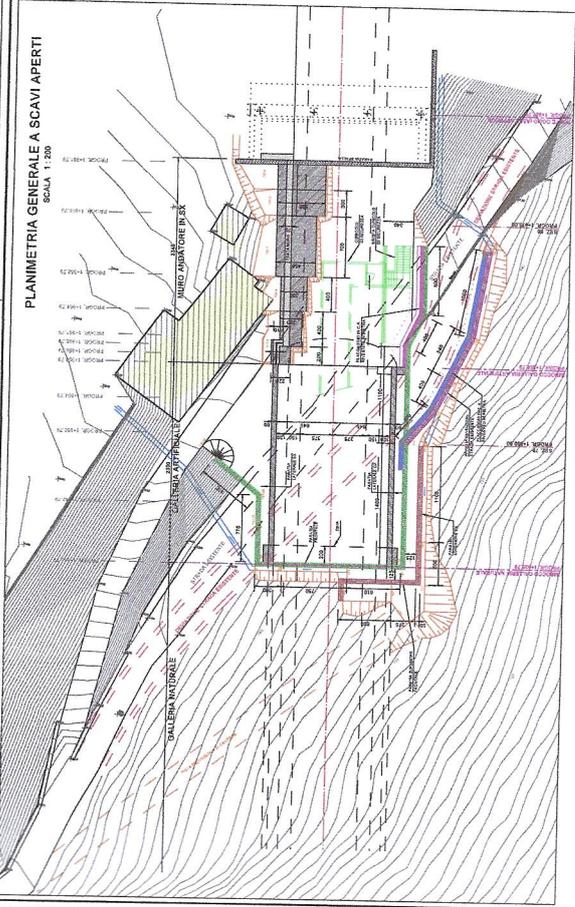


PROSPETTO PARATIA FRONTALE  
SCALA 1:100

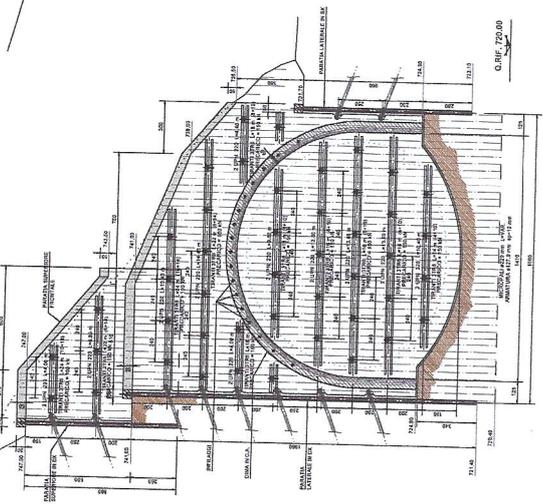


SVILUPPATA PARATIA IN SX  
SCALA 1:100

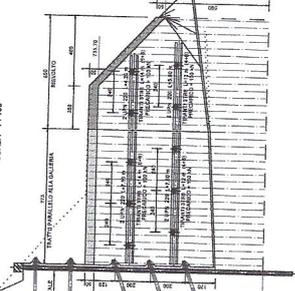

PARTICOLARE TIRANTI TIPO  
SCALA 1:10

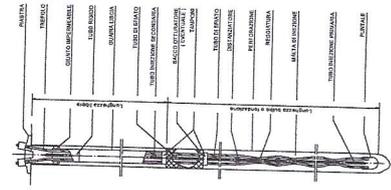


PARTICOLARE TIRANTI PERMANENTI  
SCALA 1:10

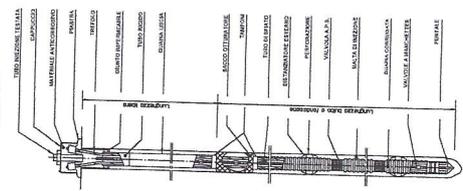

PROSPETTO PARATIA IN DX  
SCALA 1:100




SVILUPPATA PARATIA LUNGO DEVIAZIONE STRADA  
SCALA 1:100

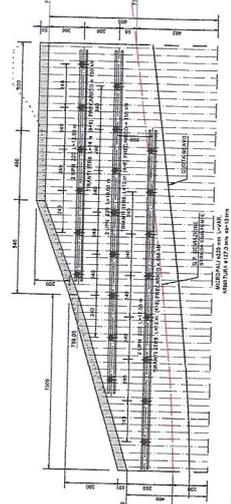


NOTA:  
A) TIRANTI PERMANENTI


CARPENTERIA DIMA IN C.A.  
SCALA 1:100

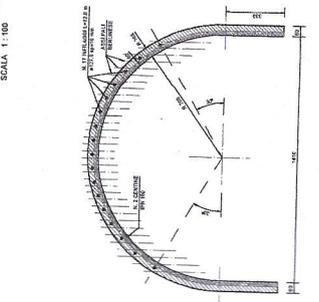


CARPENTERIA CENTINE DIMA  
SCALA 1:100

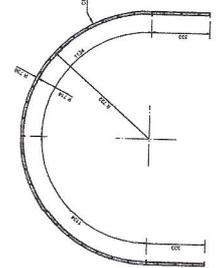

SEZIONE TIPO PARATIE  
SCALA 1:50

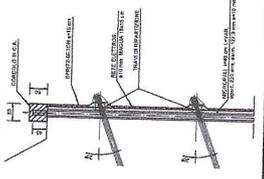

ARMATURA CORDOLI TESTA PALI  
SCALA 1:20

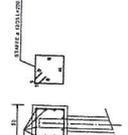

CARATTERISTICHE GENERALI


**ANAS S.p.A.**  
Direzione Progettazione e Realizzazione Lavori











# Catasto



febbraio 11, 2022

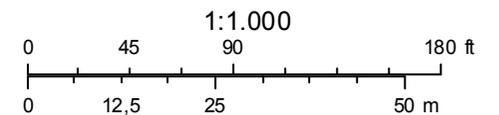

Sources: Esri, HERE, Garmin, Intermap, increment P Corp., GEBCO, USGS, FAO, NPS, NRCAN, GeoBase, IGN, Kadaster NL, Ordnance Survey, Esri Japan, METI, Esri China (Hong Kong), (c) OpenStreetMap contributors, and the GIS User Community

