STRADA PODERALE O PIAZZOLA PRESENTATA IN V.I.A.
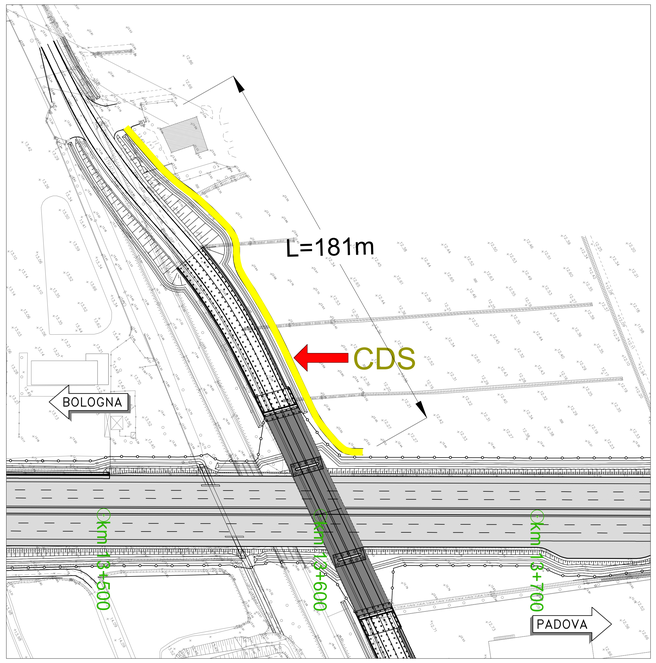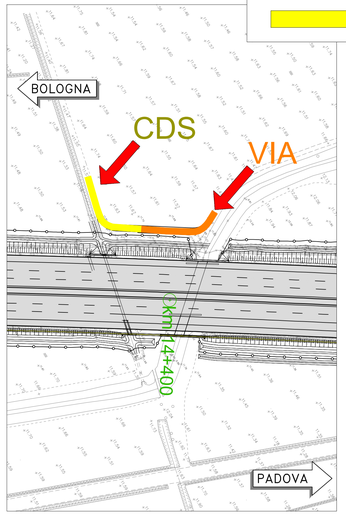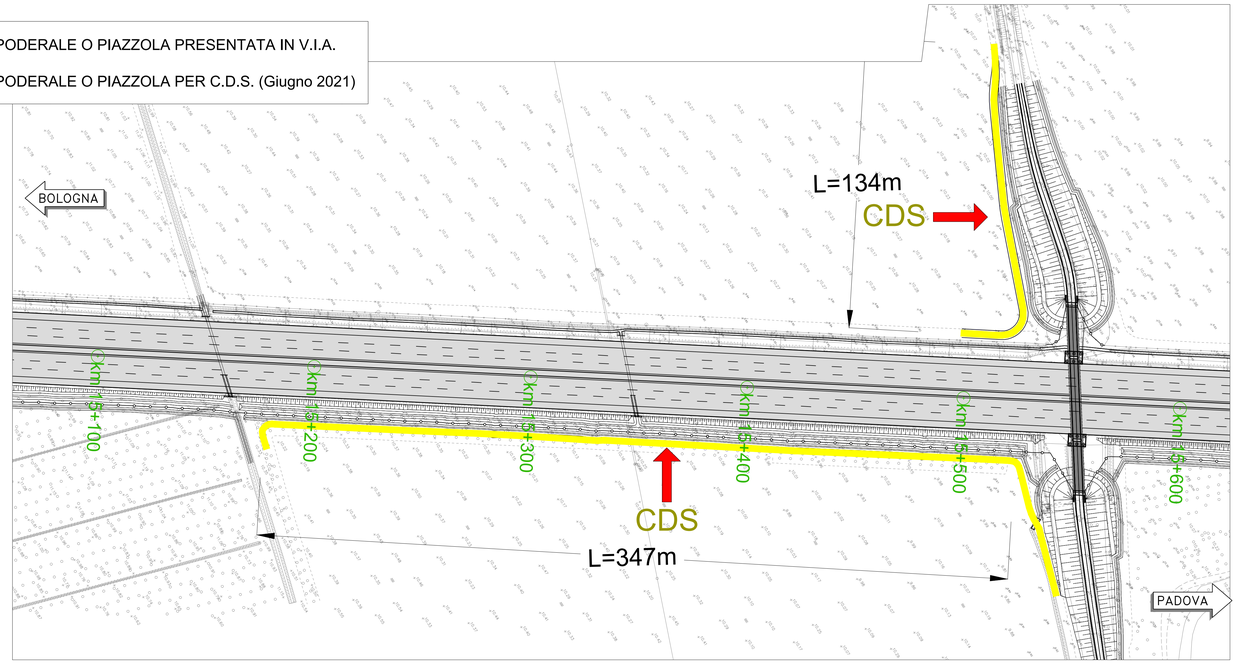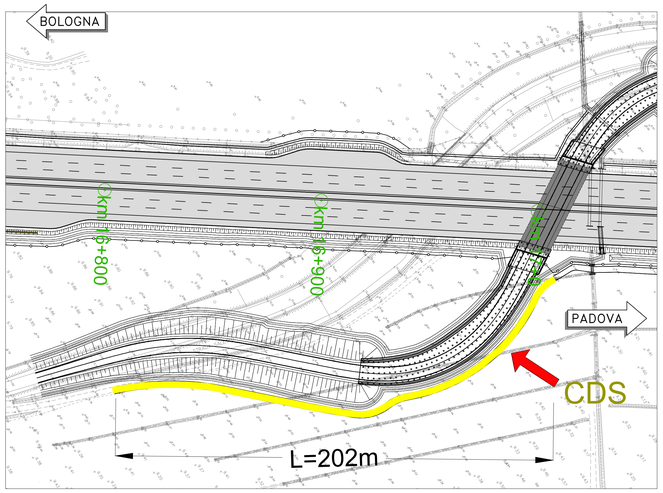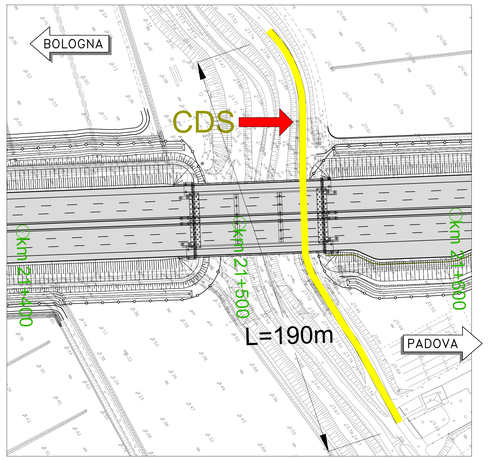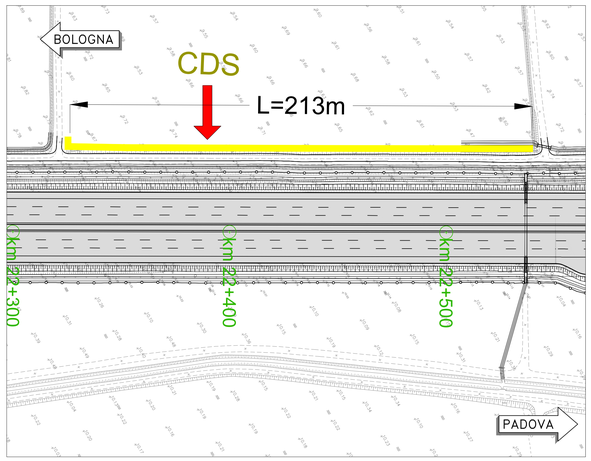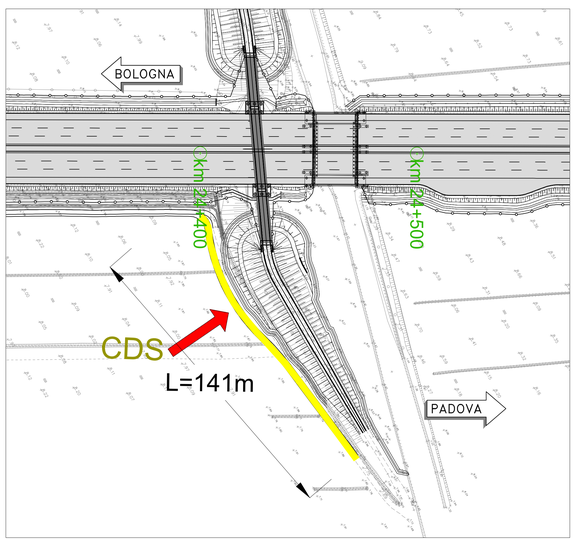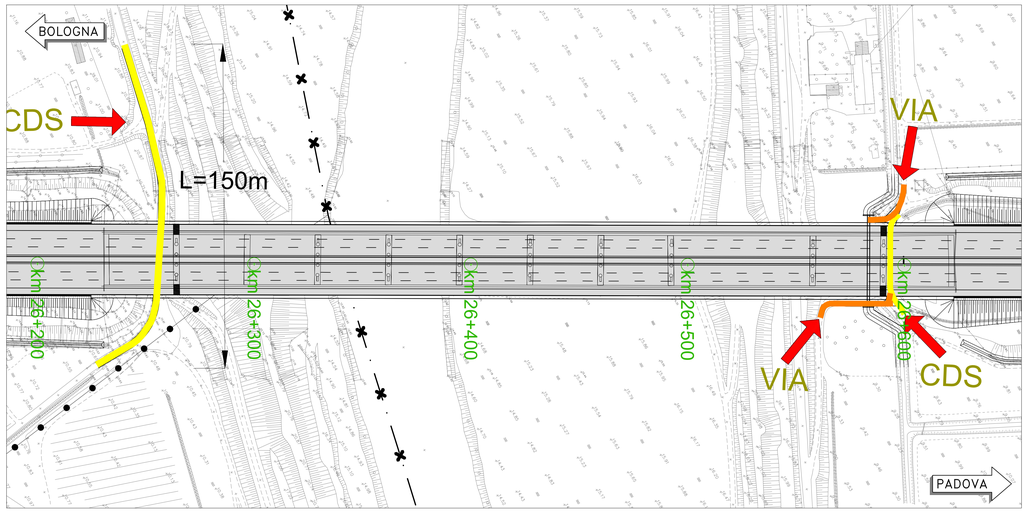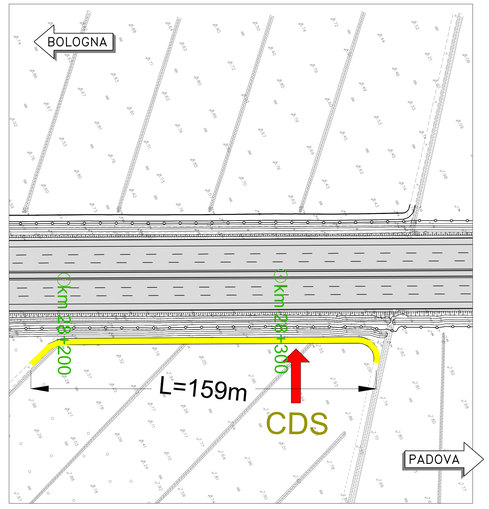
STRADA PODERALE O PIAZZOLA PER C.D.S. (Giugno 2021)