


Scheda: 3.2 - VARIAZIONI STRADE PODERALI

Progetto Definitivo presentato in VIA con variazioni Progetto Definitivo per CDS (giugno 2021) - tratto da pk 94+500 a 95+500

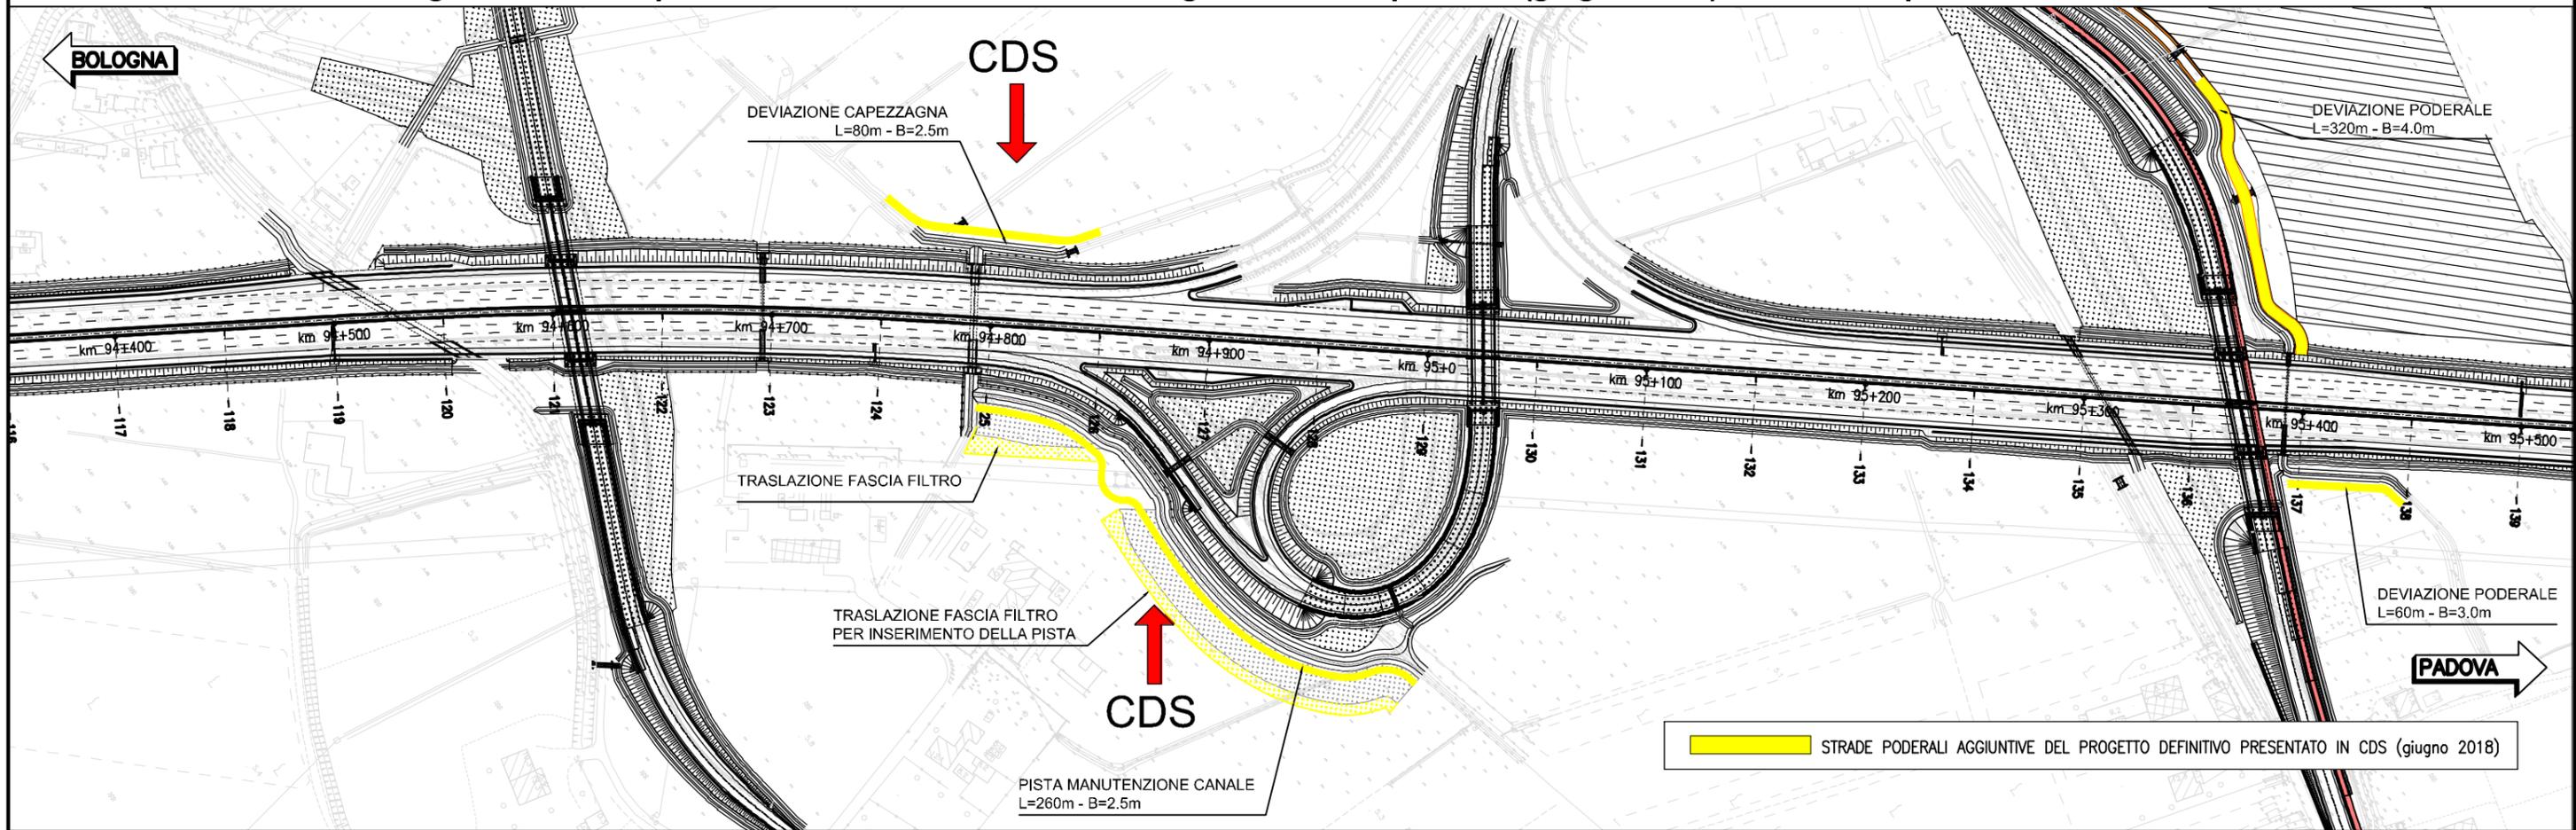

Progetto Definitivo presentato in VIA con variazioni Progetto Definitivo per CDS (giugno 2021) - tratto da pk 96+000 a 97+000

