


LEGENDA VARIAZIONI INSERITE NEL PROGETTO DEFINITIVO INVIATO IN CDS

Elementi caratteristici PD inviato in CDS e distanze caratteristiche

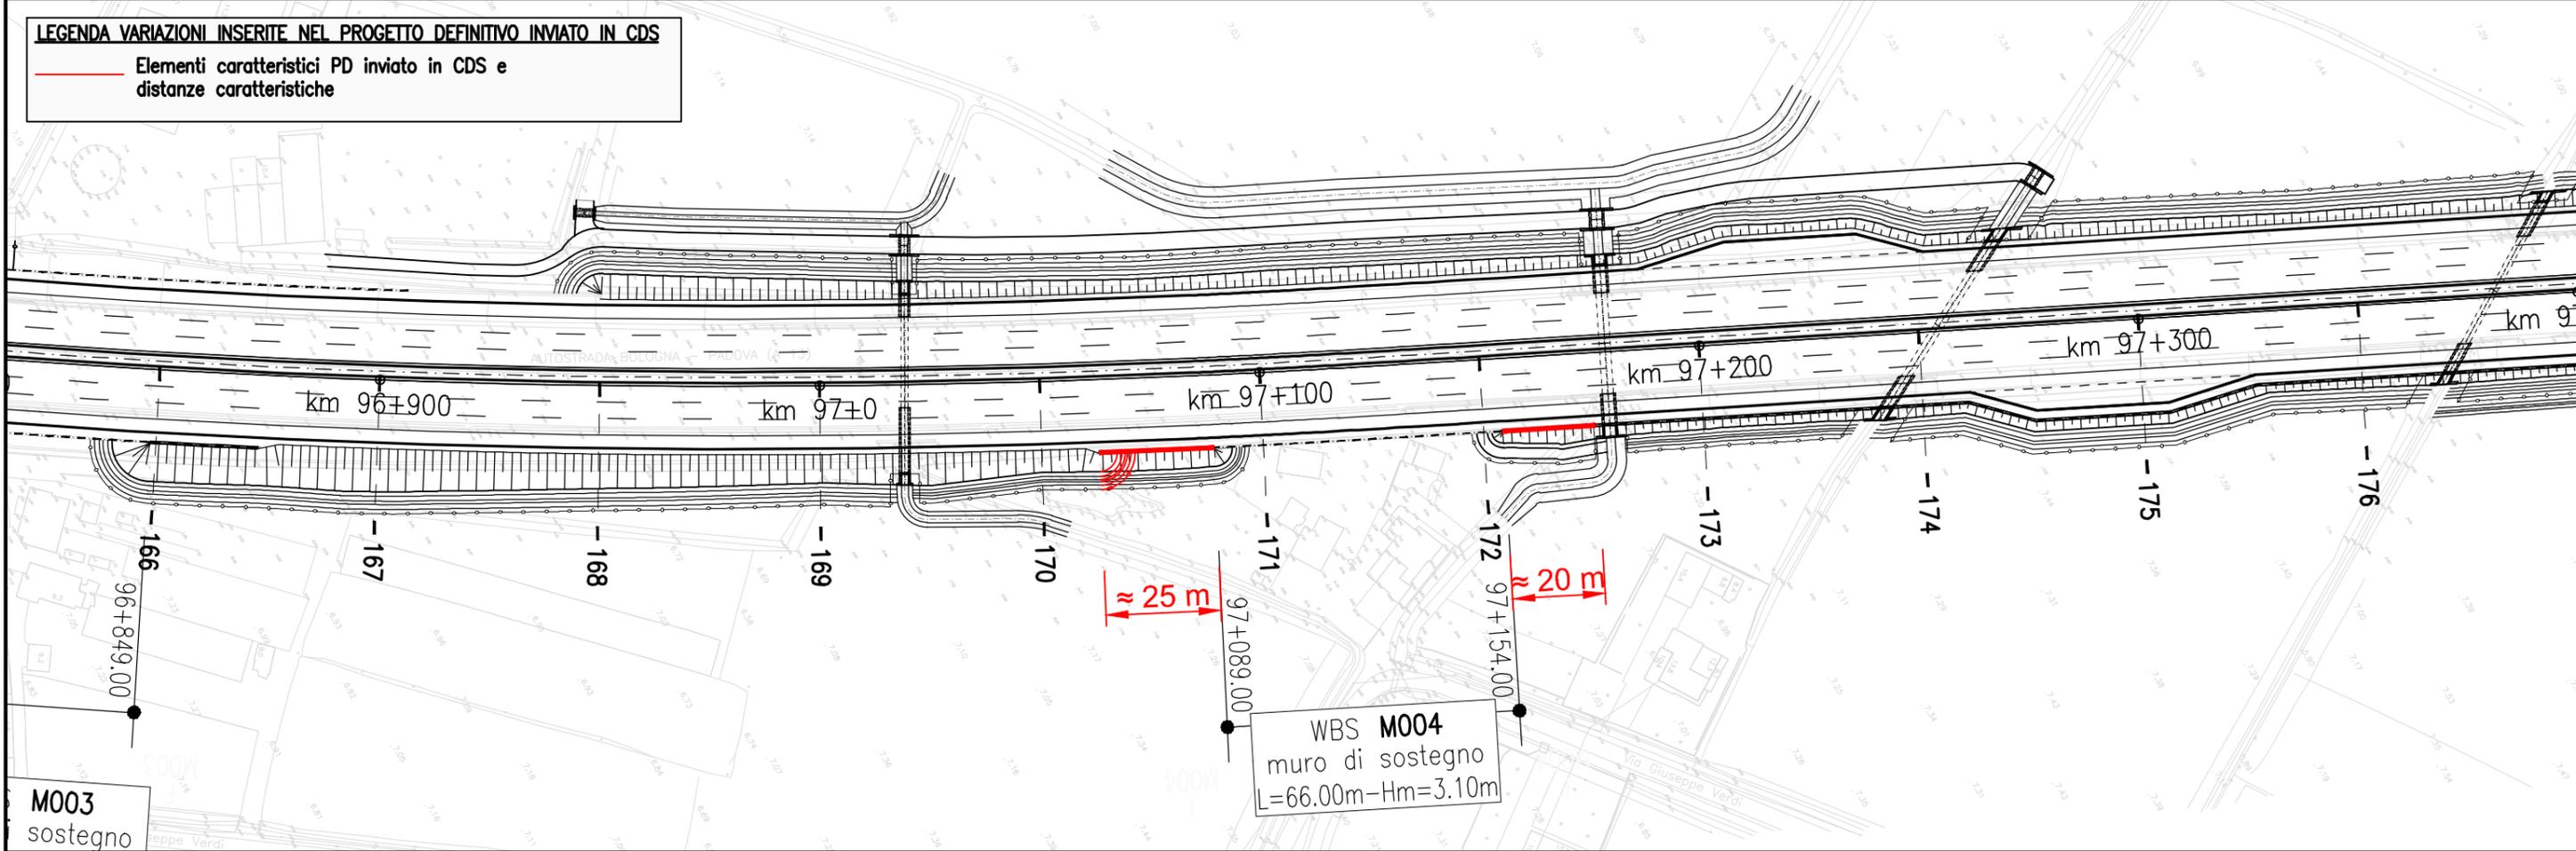

PROGETTO DEFINITIVO (giugno 2021) - INVIATO IN CDS

Ottemperanza Pubblicazione Espropri febbraio 2018

Allungamento del muro di sostegno MS004 verso sud di circa 25m fino alla pk 97+063, e verso nord di circa 20 m fino alla pk 97+175. Tale modifica accoglie la richiesta del privato di limitare l'occupazione dell'area di proprietà adiacente al fabbricato residenziale.

