

LATO	SENSO	SEZIONE	SIGLA	OCC.1°ASSE	LUA
Udine	DISPARI	1	Bco01	-	Pco01
	PARI	2	Bco01	Pco01 a (1) + (2)	-
Cervignano	PARI	3	Bco02	-	Pco02
	DISPARI	2	Bco02	Pco02 a (1) + (2)	-
Udine (Dev.Laipacco)	DISPARI	1c	Bco03	-	Pco03
	PARI	2c	Bco03	Pco03	-



LINEA: P.M. VAT - CERVIGNANO SMISTAMENTO
 LINEA: UDINE - CERVIGNANO A.G.


PROGETTO DI BASE

IMPIANTO: A.C.E.I. BIVIO CARGNACCO
 PIANO SCHEMATICO

CODIFICA	DIMS	NPII PROG. MACRO AREA										TIPO OPERA E PROGRESS.	FASE FUNZ. E PROGRESS.	TIPO CODIFICA E PROGRESS.	CAT. DOCUM.	FASE PROG.	VERS.
		LOCALITÀ	TRATTA	SETT.	NUMERO DISEGNO	VERS.											
3374												IS		100	B	IN VIGORE DAL 17.01.2011	

VERS.	DESCRIZIONE	MODIFICHE	DATA	ELABORATO	VERIFICATO	APPROVATO	AUTORIZZATO
0	Attivazione aspetti degradati a segnali Avv.03d ed Avv.01s per itinerari 03-01 e 01-03 - Attivazione SCMF		07.12.2006	G.Zoch	F.Zanette	F.Battello	
A	Aggiornamento e attivazione manovra elettrica comunicazione 002 e nuovi itinerari per raccordo ZIU. Emissione a seguito approvazione DCM di Trieste del 22.05.2008		30.05.2008	f.to Zoch	f.to Zanette	f.to Battello	
B	Adeguamento per attivazione nuovo assetto di Udine Parco. Emissione a seguito approvazione DTI-Sicurezza TS del 30.11.2010		22.12.2010	G. Zoch	F. Zanette	D. Zorn	D. Zorn

SEGN.	ASPETTI	OCC. 1°A	dist. occ.
Avv.01d	G-V	10	1224
01d	R-V	10	22
Avv.03d	G-GxV-V	30	1225
03d	R-R/V	30	22
Avv.02s	G-V-Gx/Vx-G/V	20	1223
02s	R-V-R/V	20	21

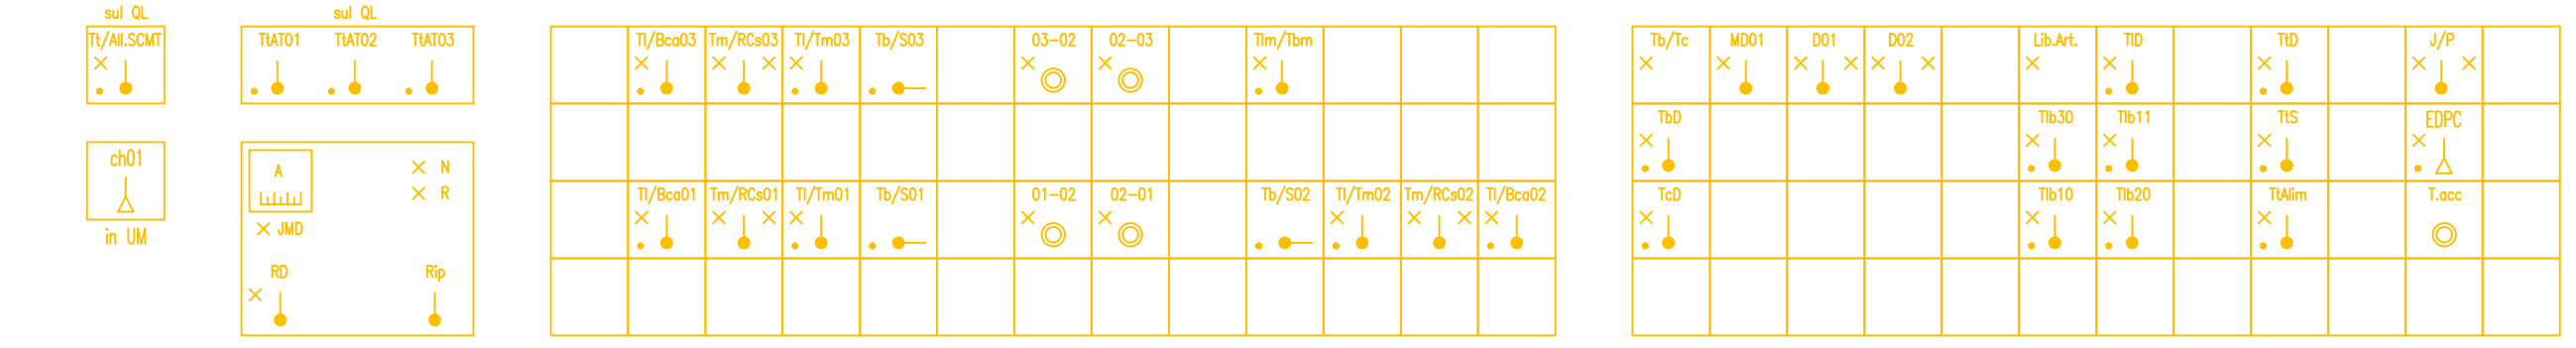

FILE: 100_CARGNACCO_B_22.12.2010_cad2000.dwg



CUP: J54H17000130009



DIREZIONE TECNICA
 U.O. TECNOLOGIE NORD

PROGETTO DEFINITIVO PER APPALTO

COMPLETAMENTO DEL NODO DI UDINE - PRG E ACC DEL
 P.M. CARGNACCO E OPERE SOSTITUTIVE DEI PL INTERFERENTI

ACEI BIVIO CARGNACCO
 Piano Schematico IS esistente - Rimozioni

SCALA :
 -

COMMESSA LOTTO FASE ENTE TIPO DOC. OPERA/DISCIPLINA PROG. REV.
 IZ09 00 D 58 PX AC0101 001 A

Revis.	Descrizione	Redatto	Data	Verificato	Data	Approvato	Data	Autorizzato	Data
A	Emissione esecutiva	S.Buccheri	Mag.2019	A.Borzillo	Mag.2019	S.Lo Presti	Mag.2019	M.Gambara	Mag.2019



File: IZ0900D58PXAC0101001A.dwg n. Elab.: --