



FASE A

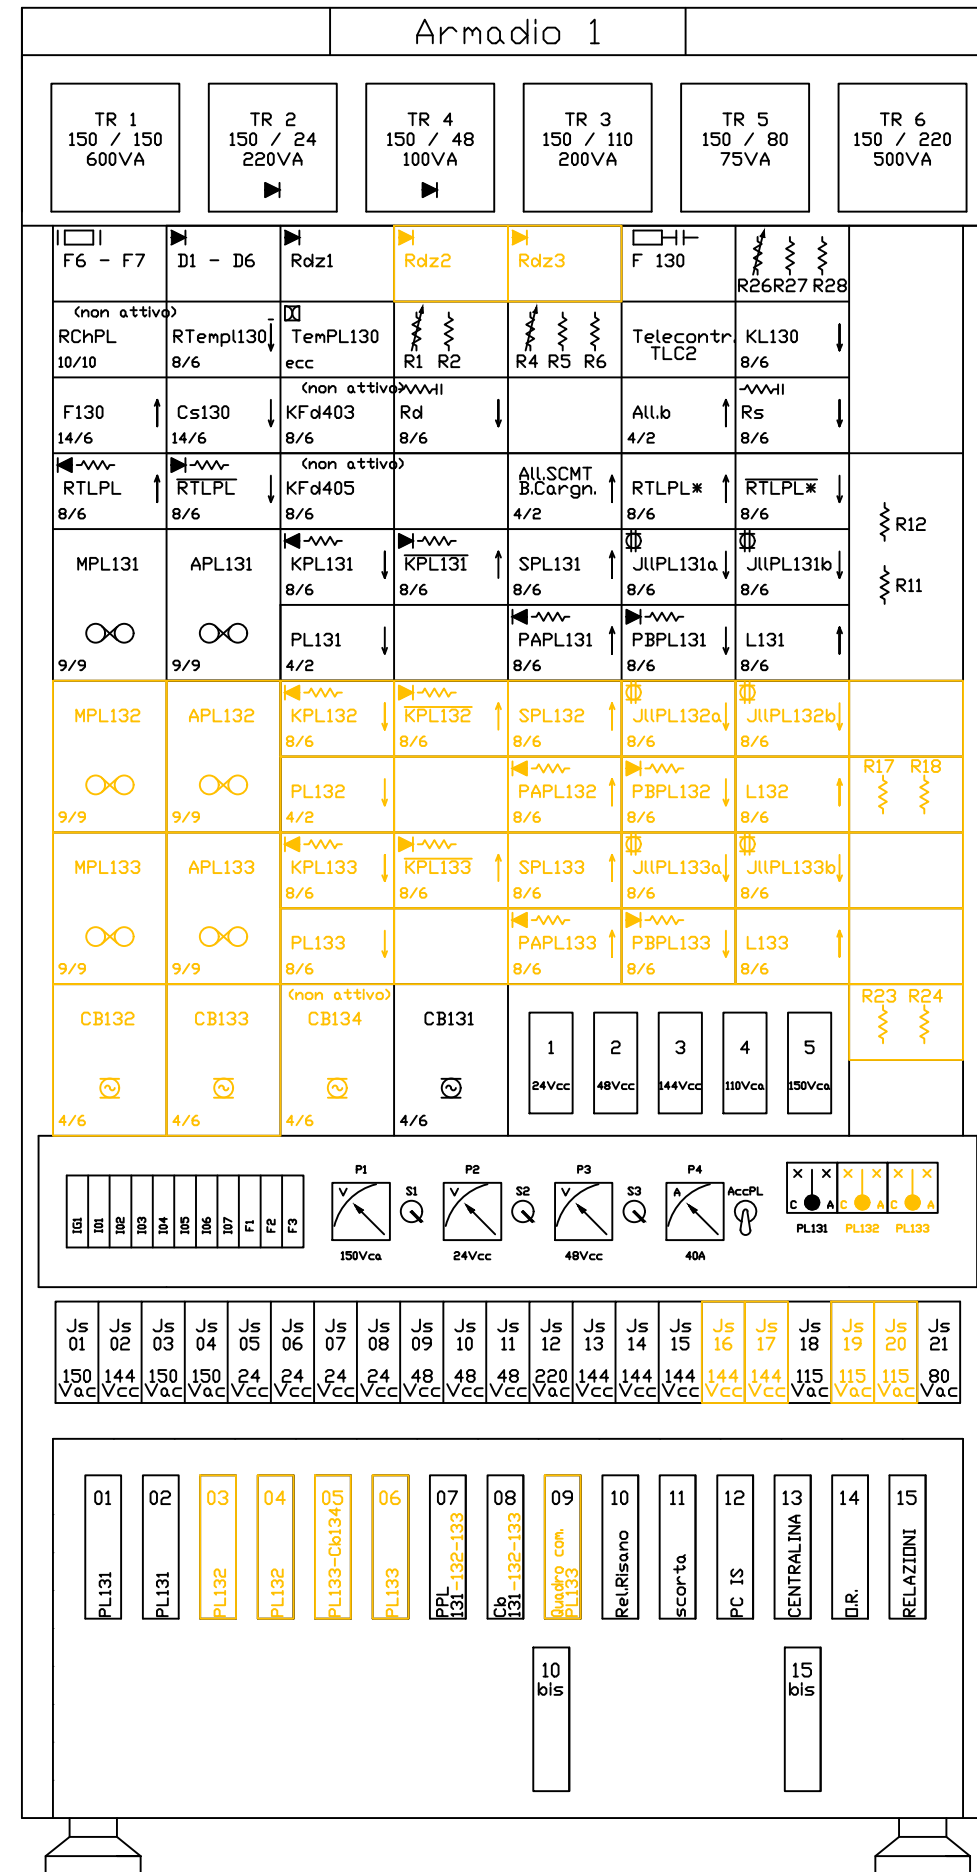

FASE B

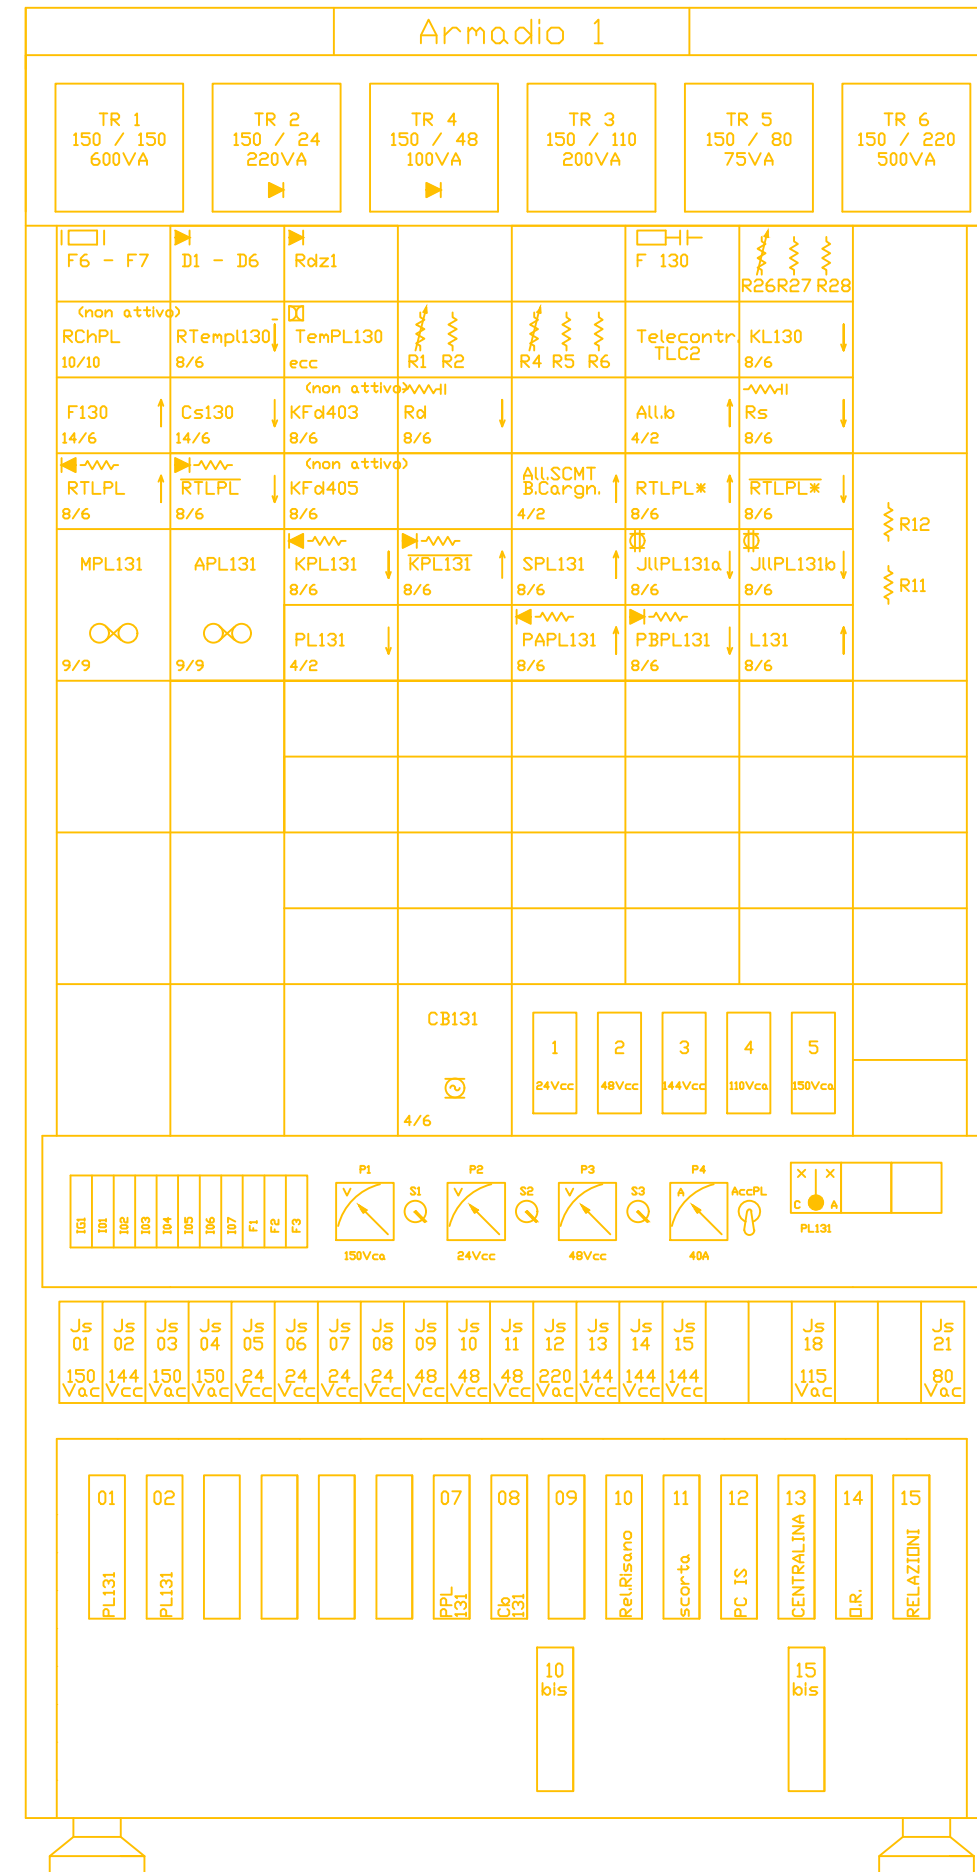

COMMITTENTE:



PROGETTAZIONE:

SOGGETTO TECNICO:

RFI - DIREZIONE TERRITORIALE PRODUZIONE DI TRIESTE
STRUTTURA ORGANIZZATIVA INGEGNERIA

PROGETTO ESECUTIVO

LINEA: P.M. VAT - CERVIGNANO SMISTAMENTO
UDINE - CERVIGNANO A.G.

IMPIANTO: PLA Km 6+917, Km 7+415, Km7+969

NOTE:

DISPOSIZIONE APPARECCHIATURE

SCALA

FOGLIO 1 di 1

PROGETTO/ANNO			SOTTOPR.		LIVELLO		NOME DOC.		PROGR.OP.		FASE FUNZ.		NUMERAZ.	
-			-		P		T		-		-		-	
-			-		E		I		-		-		-	
-			-				A		-		-		-	
-			-				C		-		-		-	
-			-						-		-		-	
-			-						-		-		-	
LINEA: TR3429
SEDE TECN.: TR3429
NOME DOC.: --IS
NUMERAZ.: -02/1

IN VIGORE DAL 05/10/2017

File:

COMMITTENTE:



CUP: J54H17000130009

PROGETTAZIONE:



DIREZIONE TECNICA
U.O. TECNOLOGIE NORD

PROGETTO DEFINITIVO PER APPALTO

COMPLETAMENTO DEL NODO DI UDINE - PRG E ACC DEL
P.M. CARNACCO E OPERE SOSTITUTIVE DEI PL INTERFERENTI

TRATTA BIVIO CARNACCO-RISANO

PLA V308 Km 6+917/7+415/7+990

Disposizione Apparecchiature esistente in R/G

SCALA :

-

COMMESSA LOTTO FASE ENTE TIPO DOC. OPERA/DISCIPLINA PROGR. REV.

I209 00 D 58 DX AC0301 001 A

Revis.	Descrizione	Redatto	Data	Verificato	Data	Approvato	Data	Autorizzato	Data
A	Emissione esecutiva	S.Buccheri	Mag.2019	A.Borzillo	Mag.2019	S.Lo Presti	Mag.2019	M.Gambaro	Mag.2019

File: IZ0900D58DXAC0301001A.dwg

n. Elab.: --