
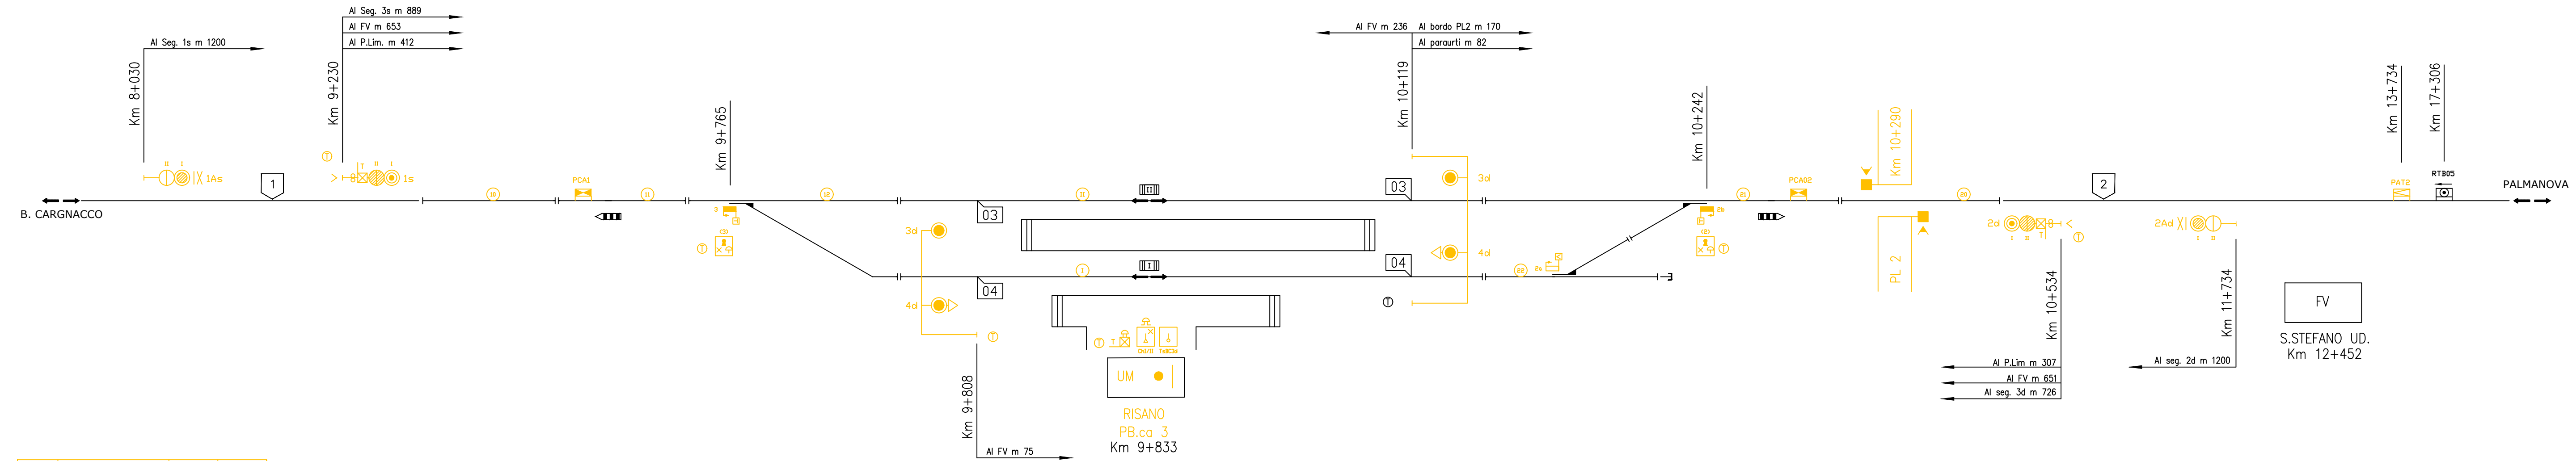


BLOCCO CONTA ASSI					
LATO	SENSO	SEZIONE	SIGLA	OCC.1'ASSE	LUA
Udine	PARI	3	Bca01	-	-
	DISPARI	2	Bca01	Pca01 o (1) + (10)	Pca01
Palmanova	DISPARI	3	Bca02	-	-
	PARI	4	Bca02	Pca02 o (2) + (20)	Pca02

Inf. di											
Acc. Linea	X	N	X	MD	PL	Acc. Q.L.	T.MAT 1	T.MAT 2	T.L. S	T.L. D/PL	T.L. Alm
X	PLA Km 11+359										TBCA 1
	PLA Km 12+440										

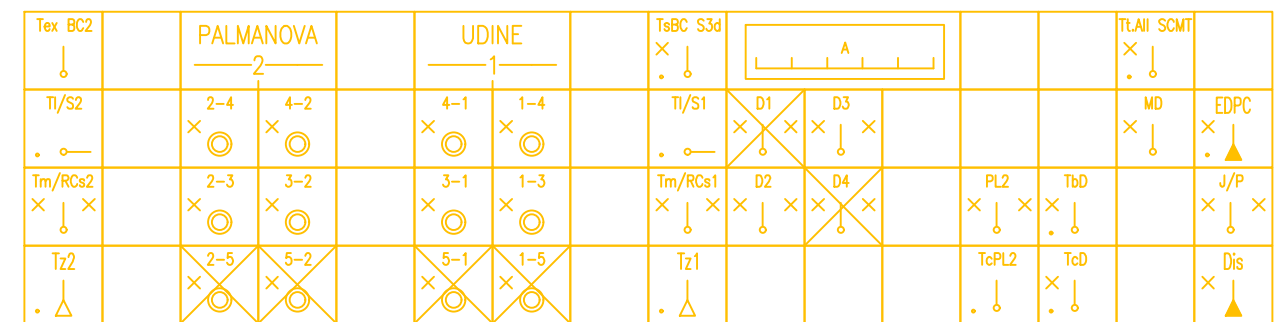

SEGN.	ASPETTI	OCC. 1'A	dist. occ.
1As	G-G-V-V	10	1230
1S	R-R/G-G-V	10	30
3d	R-V	10	180
4d	R-V	10	180
3s	R-V	20	122
4s	R-V	20	122
2d	R-R/G-G-V	20	30
2Ad	G-G-V-V	20	1230

COMMITENTE: **RFI RETE FERROVIARIA ITALIANA**
GRUPPO FERROVIE DELLO STATO ITALIANE
DIREZIONE TERRITORIALE PRODUZIONE DI TRIESTE

PROGETTAZIONE: RFI - DIREZIONE TERRITORIALE PRODUZIONE DI TRIESTE
STRUTTURA ORGANIZZATIVA INGEGNERIA

SOGGETTO TECNICO: RFI - DIREZIONE TERRITORIALE PRODUZIONE DI TRIESTE
STRUTTURA ORGANIZZATIVA INGEGNERIA

PROGETTO DI BASE

LINEA: UDINE - CERVIGNANO A.G.
P.M. VAT - CERVIGNANO SMISTAMENTO

IMPIANTO: ACEI RISANO

NOTE:

PIANO SCHEMATICO

PROGETTO/ANNO	SOTTOPR.	LIVELLO	NOME DOC.	PROGR.OP.	FASE FUNZ.	NUMERAZ.
- - - - -	- - -	- -	- - - - -	- -	- -	- - - - -

Revis.	Descrizione	Progettato	Data	Verificato	Data	Approvato	Data	Autorizzato	Data
C	Suppressione deviazioni su binari di circolazione ferroviari con dispositivi speciali sicurezza. Emissione e seguito approvazione CPS-TS dal 07/03/2017	G. Zach	08/11/2018	L. Chiodon	08/11/2018	M. Sena	08/11/2018	R. Di Pietro	08/11/2018

LINEA: L380 SEDE TECN.: L02968 NOME DOC.: FTS NUMERAZ.: F1100 IN VIGORE DAL 20-12-2018

Verificato e trasmesso	Data	Convalidato	Data	Archiviato

100-Risano_C_08-11-2018.dwg

COMMITENTE: **RFI RETE FERROVIARIA ITALIANA**
GRUPPO FERROVIE DELLO STATO ITALIANE

CUP: J54H17000130009

PROGETTAZIONE: **ITALFERR**
GRUPPO FERROVIE DELLO STATO ITALIANE

DIREZIONE TECNICA
U.O. TECNOLOGIE NORD

PROGETTO DEFINITIVO PER APPALTO

COMPLETAMENTO DEL NODO DI UDINE - PRG E ACC DEL
P.M. CARGNACCO E OPERE SOSTITUTIVE DEI PL INTERFERENTI

ACEI RISANO
Piano Schematico IS esistente -Rimozione

SCALA: -

COMMESSA LOTTO FASE ENTE TIPO DOC. OPERA/DISCIPLINA PROGR. REV.

1209 00 D 58 PX AC0401 001 A

Revis.	Descrizione	Redatto	Data	Verificato	Data	Approvato	Data	Autorizzato	Data
A	Emissione esecutiva	S. Buccheri	Mag.2019	A. Borzillo	Mag.2019	S. Lo Presti	Mag.2019	M. Gambaro	Mag.2019

File:120900D58PXAC0401001A.dwg n. Elab.: --