


Rdz1	= 144V	3A	}	SIGLA: SKB B250C3200/220V
Rdz2	= 144V	3A		
D1-D3	}		}	SIGLA: IN4007 2A 1600V
D4-D9				

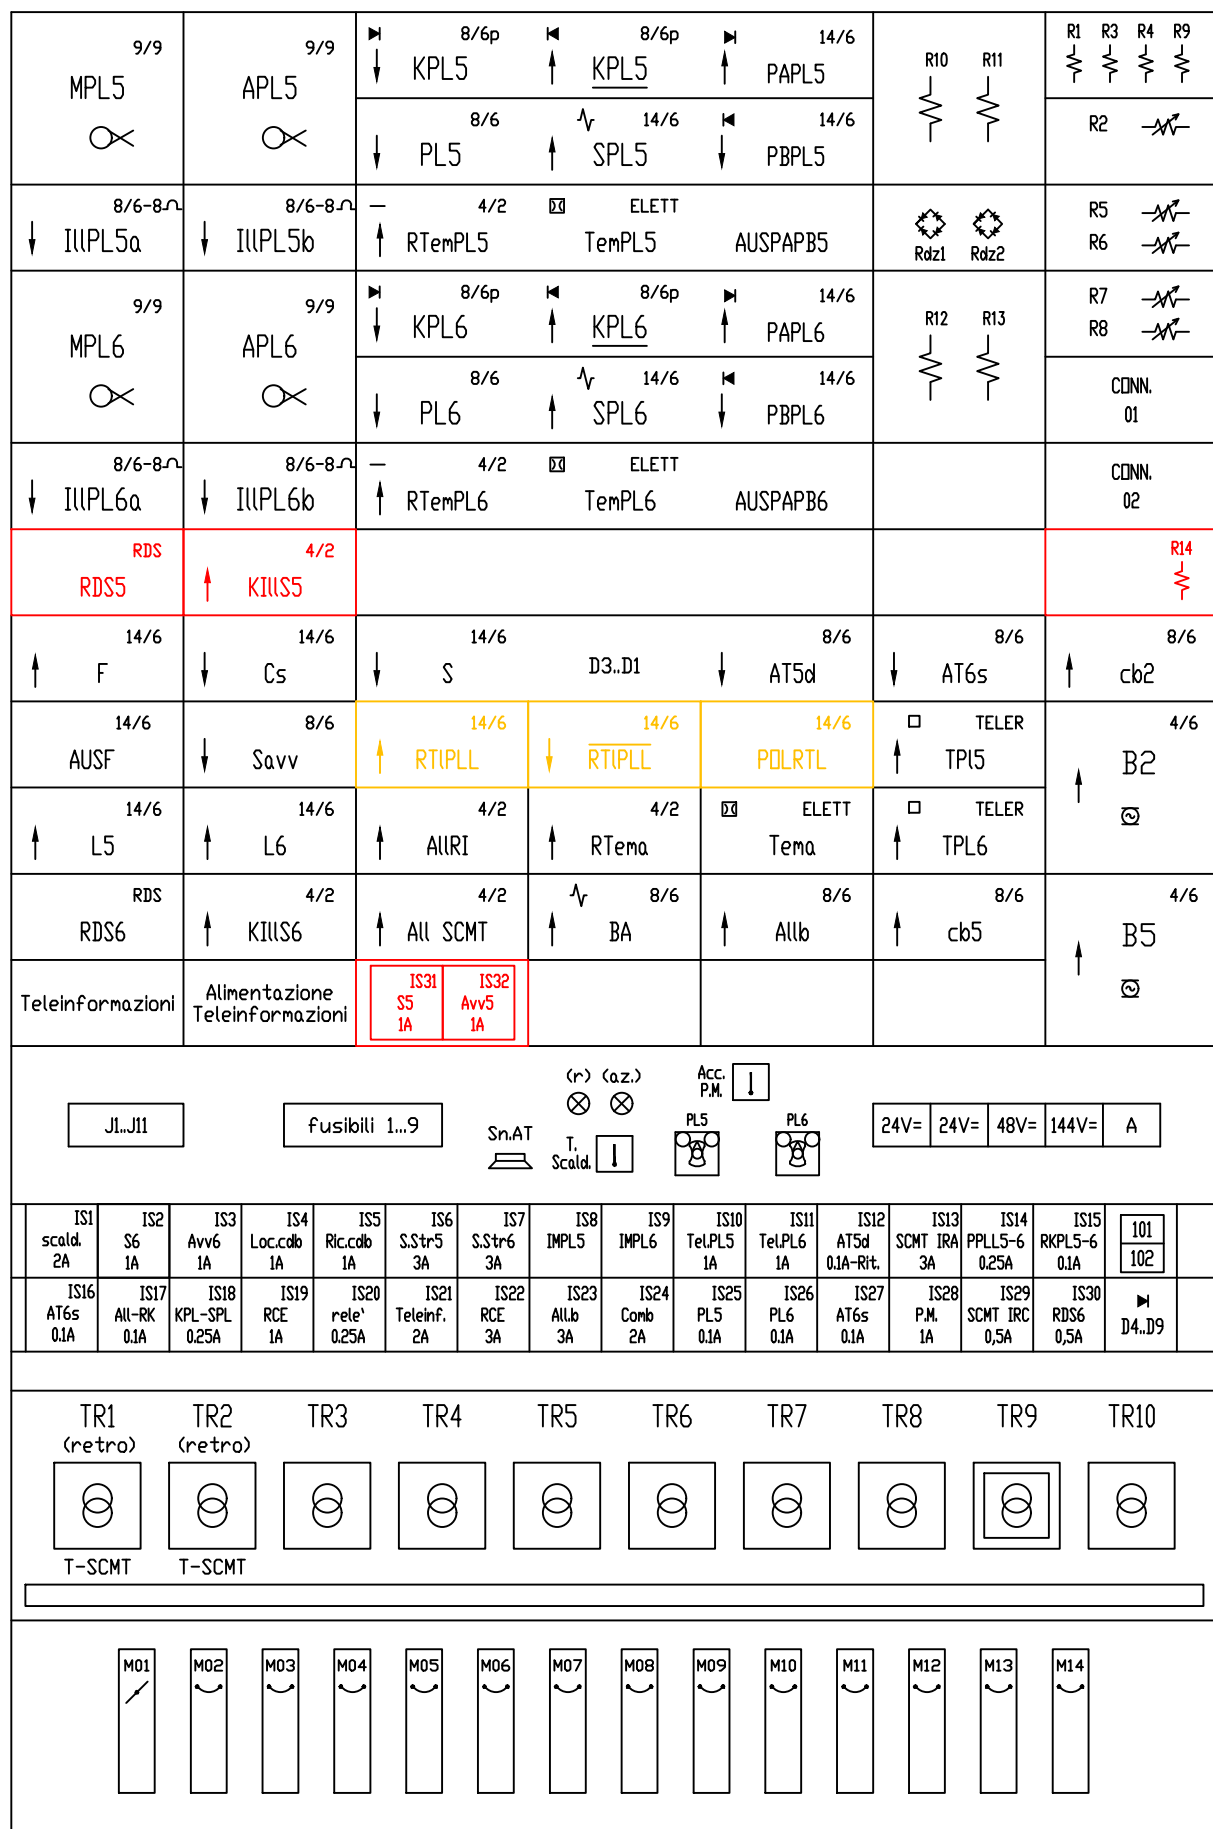

COMMITTENTE:													
 RETE FERROVIARIA ITALIANA GRUPPO FERROVIE DELLO STATO ITALIANE DIREZIONE TERRITORIALE PRODUZIONE DI TRIESTE													
PROGETTAZIONE:													
SOGGETTO TECNICO: RFI - DIREZIONE TERRITORIALE PRODUZIONE DI TRIESTE STRUTTURA ORGANIZZATIVA INGEGNERIA													
PROGETTO ESECUTIVO													
LINEA: P.M.VAT - CERVIGNANO SMISTAMENTO UDINE - CERVIGNANO A.G.													
IMPIANTO: PLA km 11+359 e km 12+440													
NOTE:													
Disposizione apparecchiature								SCALA					
								FOGLIO	1 di 1				
PROGETTO/ANNO		SOTTOPR.		LIVELLO		NOME DOC.		PROGR.OP.		FASE FUNZ.		NUMERAZ.	
- - - - -		- - -		- -		- - - -		- -		- -		- - - -	
Revis.	Descrizione	Progettato	Data	Verificato	Data	Approvato	Data	Autorizzato	Data				
0	Informatizz. e aggiornam. disegni - emissione a seguito verifica C.V.T. del 21/02/2019.	F. TENDELLA	06/05/2019	I. CANDON	06/05/2019	R. DEL FRARI	06/05/2019	R. OLIVETO	06/05/2019				
LINEA SEDE TECN. NOME DOC. NUMERAZ.													
POSIZIONE ARCHIVIO		L380		TR3430		--IS		----11					
IN VIGORE DAL 06/05/2019		Verificato e trasmissso		Data		Convalidato		Data		Archiviato			
File:													

COMMITTENTE:		 RFI RETE FERROVIARIA ITALIANA GRUPPO FERROVIE DELLO STATO ITALIANE		CUP: J54H17000130009					
PROGETTAZIONE:		 ITALFERR GRUPPO FERROVIE DELLO STATO ITALIANE							
DIREZIONE TECNICA U.O. TECNOLOGIE NORD									
PROGETTO DEFINITIVO PER APPALTO									
COMPLETAMENTO DEL NODO DI UDINE - PRG E ACC DEL P.M. CARNACCIO E OPERE SOSTITUTIVE DEI PL INTERFERENTI									
TRATTA RISANO-PALMANOVA PLA V301 Km 11+359/12+440 Disposizione Apparecchiature esistente in R/G									
					SCALA : -				
COMMESSA LOTTO FASE ENTE TIPO DOC. OPERA/DISCIPLINA PROGR. REV.									
I Z 0 9 0 0 D 5 8 D X A C 0 5 0 1 0 0 1 A									
Revis.	Descrizione	Redatto	Data	Verificato	Data	Approvato	Data	Autorizzato	Data
A	Emissione esecutiva	S.Buccheri	Mag.2019	A.Borzillo	Mag.2019	S.Lo Presti	Mag.2019	M.Gambaro	Mag.2019
									
File: IZ0900D58DXAC0501001A.dwg									n. Elab.: --