
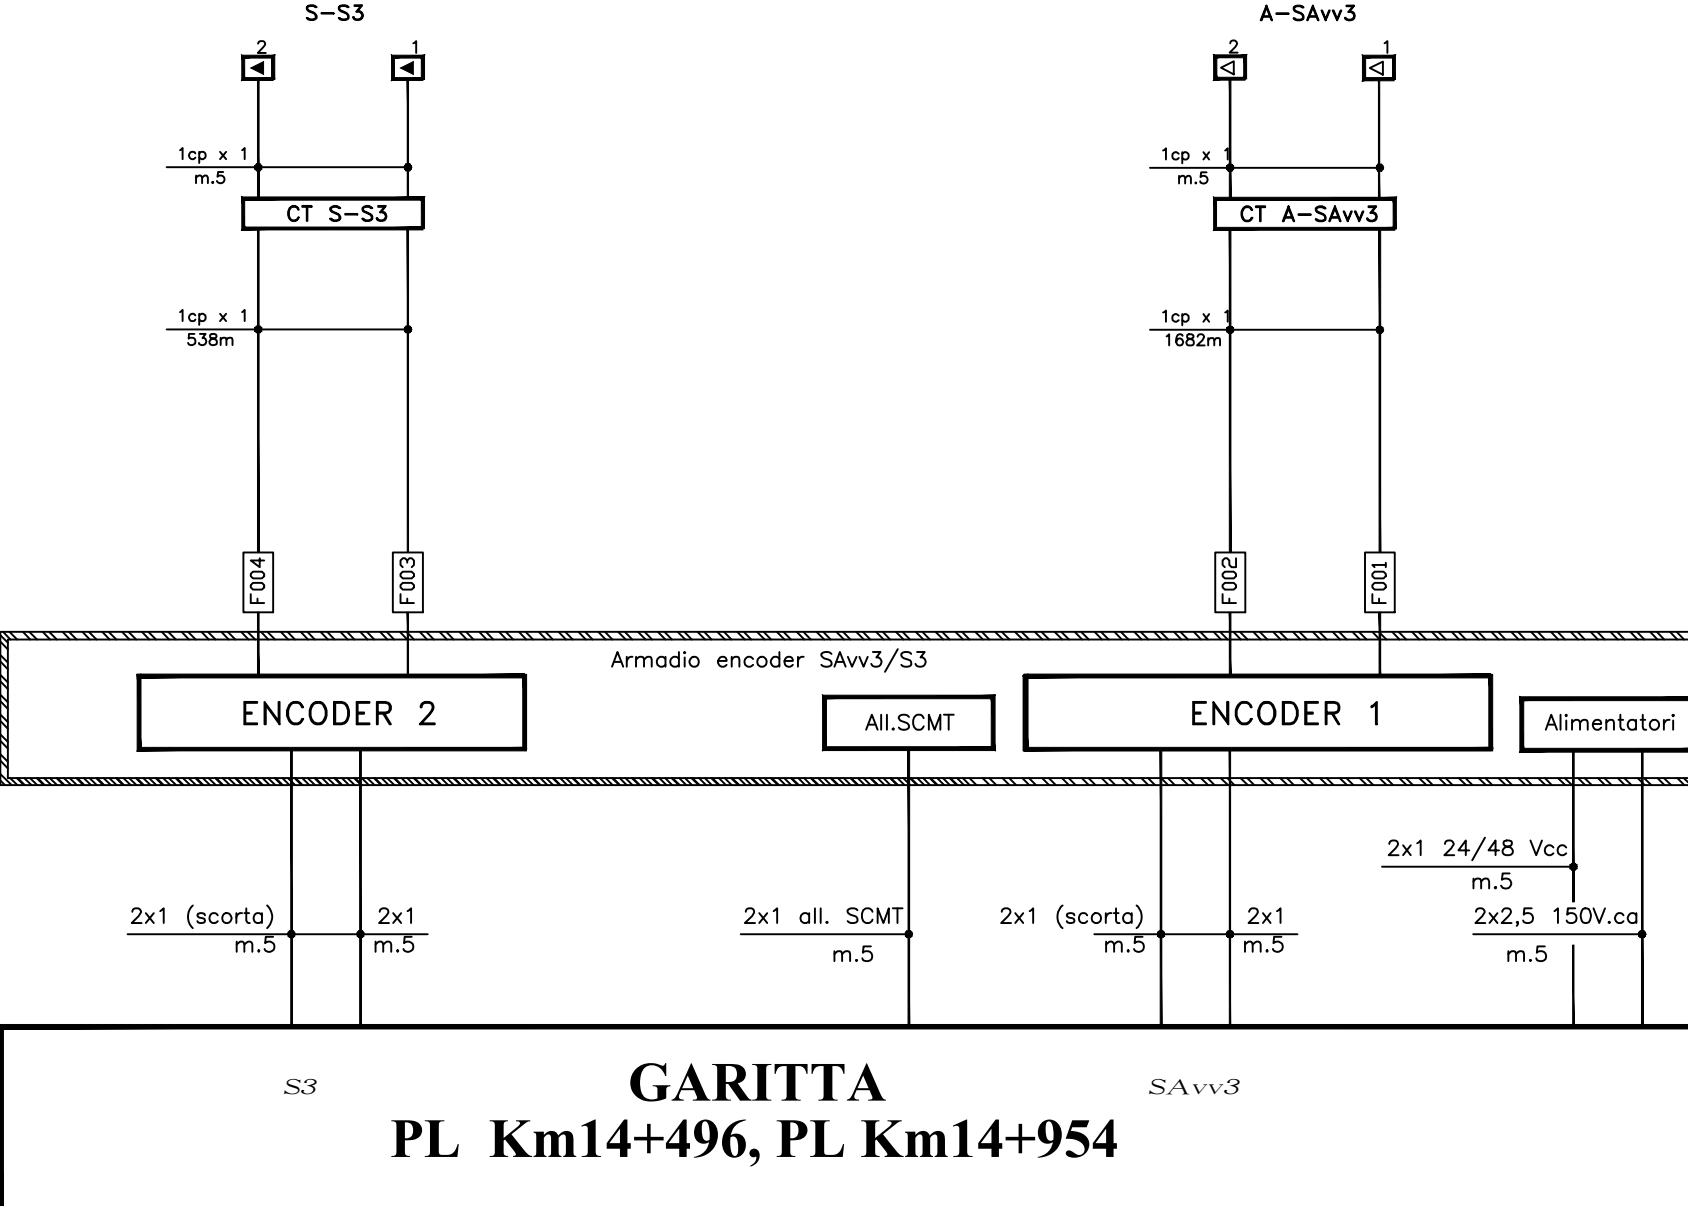
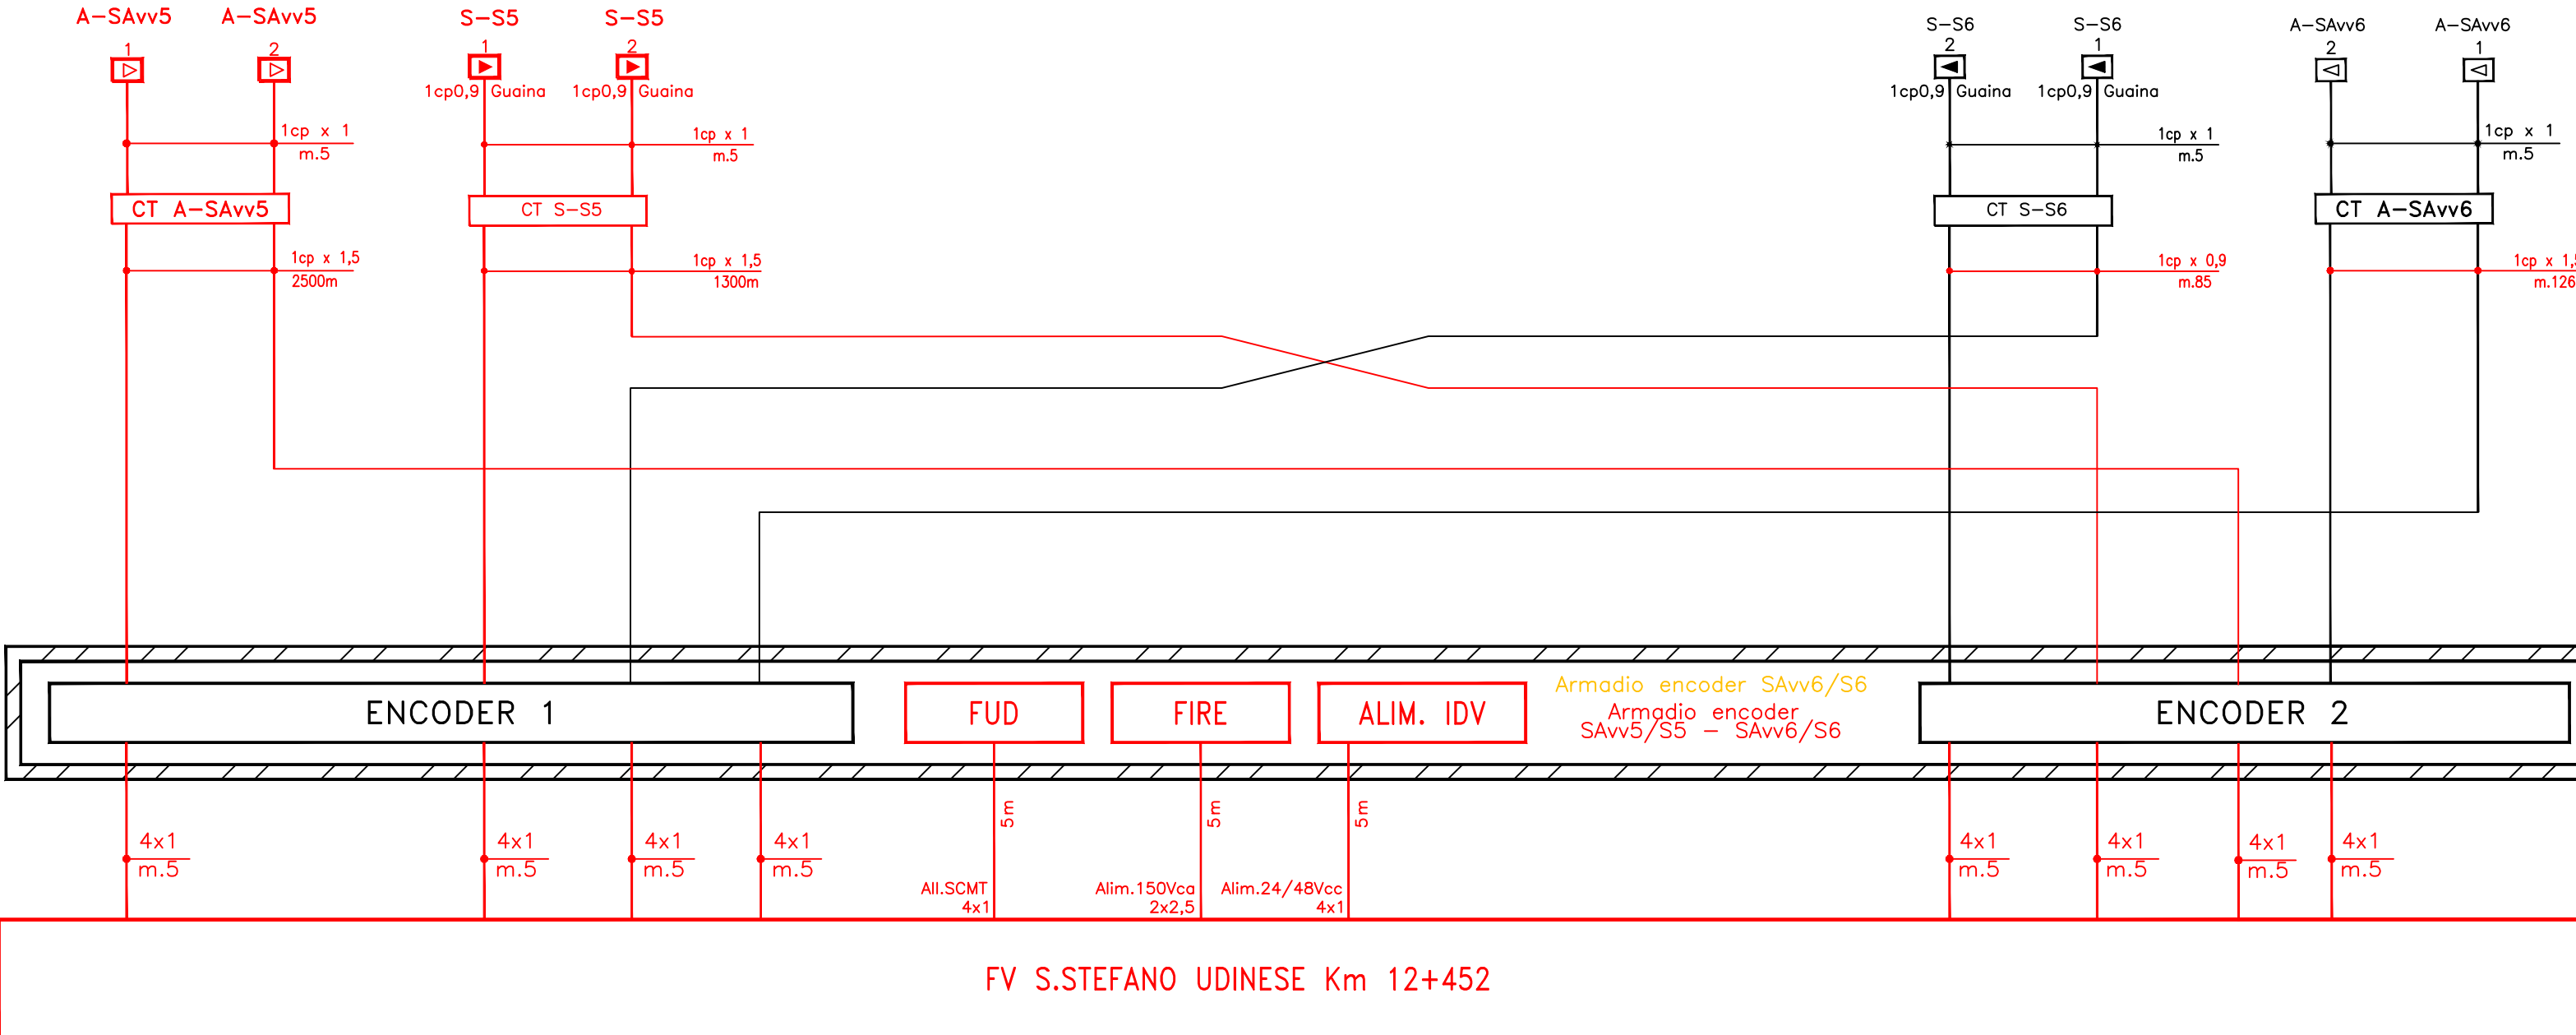
 


Tratta PALMANOVA - RISANO

 

LEGENDA

- | | |
|---|--|
|  | <i>Boa commutabile imperativa</i> |
|  | <i>Boa commutabile non imperativa</i> |
|  | <i>Cassetta Terminale</i> |
|  | <i>Cavo con isolamento igroscopico</i> |
|  | <i>Armadio Encoder di stazione</i> |
|  | <i>Armadio Encoder di linea</i> |
|  | <i>Garitta esistente</i> |
|  | <i>Cassetta T.T. FS 3/10 esistente</i> |

Armadio - CT 1cp x 1.02 mmq ad isolamento igroscopico
CT - Reg. 1cp x 1.02 mmq ad isolamento igroscopico

B	08/02/07	Emissione dopo valutazione RFI	A. Furla	L. Pasquali	S. R.
A	24/10/06	Emissione dopo revisione interna	P. Orsini	L. Pasquali	S. R.
O	20/03/06	Prima emissione	P. Orsini	L. Pasquali	S. R.
Rev.	Data:	Descrizione modifica	Disegnato	Controllato	Verificato

BOMBARDIER	Numero archivio interno											
	N N C B P S 3 0 1 0 1 Y 8											
	N. Disegno cliente								Tavola		Foglio	
	Nome del file: PS3-0101.dwg											
	Scala:											
LINEA: UDINE — CERVIGNANO A.G. STAZIONE: PALMANOVA — RISANO IMPIANTO: SCMT Piano cavi SCMT	Data:											
	Diseg. P. Orsini 20/03/											
	Contr. L. Pasquali 20/03/											
	Verif. S. Retta 20/03/											
	Sostituisce il:											
Sostituito da:												

COMMITTENTE:  **RFI** **RETE FERROVIARIA ITALIANA**

ZONA TERRITORIALE: **COMPARTIMENTO DI TRIESTE**

DIREZIONE LAVORI:

BOMBARDIER

**SISTEMA DI CONTROLLO MARCIA TRENI (SCMT)
ACCORDO QUADRO PER LA PROGETTAZIONE E LA
REALIZZAZIONE DEL SOTTOSISTEMA DI TERRA
PROGETTO FUNZIONALE E FASE 2**

LINEA FERROVIARIA: UDINE - CERVIGNANO A.G.**INTERVENTO: TRATTA PALMANOVA - RISANO****TITOLO: PIANO CAVI SCMT**

Data, timba e firma	Codice Bombardier 3NCB PS3 0101 Y 820		FORMATO	SCALA
	REVISIONE	CONDIZIONE		

COMMESSA	LOTTO	FASE	ENTE	TIPO DOC.	OPERA/DISCIPLINA	PROGR.	F
----------	-------	------	------	-----------	------------------	--------	---

S	C	3	2	2	1	C	Z	Z	P	X	I	S	0	5	4	5	0	0	1
---	---	---	---	---	---	---	---	---	---	---	---	---	---	---	---	---	---	---	---

[illegible]

File: PS3-0101.DWG	n. Elab...
--------------------	------------

COMMITTENTE:

RFI
RETE FERROVIARIA ITALIANA
GRUPPO FERROVIE DELLO STATO ITALIANE

UP: J54H17000130009

PROGETTAZIONE

DIREZIONE TECNICA
U.O. TECNOLOGIE NORD

PROGETTO DEFINITIVO PER APPALTO

**COMPLETAMENTO DEL NODO DI UDINE - PRG E ACC DEL
P.M. CARGNACCO E OPERE SOSTITUTIVE DEI PL INTERFERENTI****Tratta Risano-Palmanova (Modifica PLA da V305 a V301)**

Piano cavi SCMT esistente in R/G

CALA :

COMMESSA	LOTTO	FASE	ENTE	TIPO DOC.	OPERA/DISCIPLINA	PROGR.	REV.
----------	-------	------	------	-----------	------------------	--------	------

IZ09 00 D 58 PX MT0502 001 A

[illegible]

File: IZ0900D58PXMTO502001A.dwg | n. Elab.: 1/1