ALL RIGHTS RESERVED
NO PART OF THIS DOCUMENT
MAY BE REPRODUCED IN ANY FORM

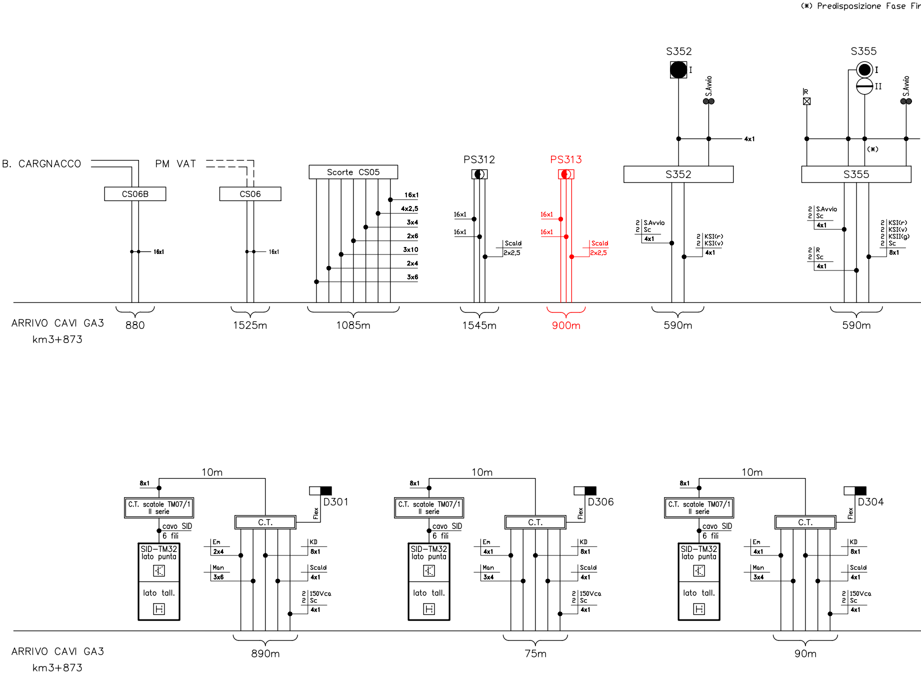
(*) Predisposizione Fase Fi
S352
I
S.Avvio
4x1
S352
S355
I
II
R
S.Avvio
(*)
S355
B. CARGNACCO
PM VAT
CS06B
CS06
16x1
16x1
Scorte CS05
16x1
4x2,5
3x4
2x6
3x10
2x4
3x6
PS312
16x1
16x1
Scald
2x2,5
PS313
16x1
16x1
Scald
2x2,5
2 S.Avvio
2 Sc
4x1
2 KSI(r)
2 KSI(v)
4x1
2 S.Avvio
2 Sc
4x1
2 R
2 Sc
4x1
2 KSI(r)
2 KSI(v)
2 KSII(g)
2 Sc
8x1
ARRIVO CAVI GA3
km3+873
880
1525m
1085m
1545m
900m
590m
590m
10m
8x1
C.T. scatole TM07/1
II serie
cavo SID
6 fili
SID–TM32
lato punta
lato tall.
C.T.
Flex
D301
Em
2x4
Man
3x6
KD
8x1
Scald
4x1
2 150Vca
2 Sc
4x1
890m
10m
8x1
C.T. scatole TM07/1
II serie
cavo SID
6 fili
SID–TM32
lato punta
lato tall.
C.T.
Flex
D306
Em
4x1
Man
3x4
KD
8x1
Scald
4x1
2 150Vca
2 Sc
4x1
75m
10m
8x1
C.T. scatole TM07/1
II serie
cavo SID
6 fili
SID–TM32
lato punta
lato tall.
C.T.
Flex
D304
Em
4x1
Man
3x4
KD
8x1
Scald
4x1
2 150Vca
2 Sc
4x1
90m
ARRIVO CAVI GA3
km3+873

File:037_IZ0900D58PXAS0703002A ACC Udine – Piano cavi GA3 esistente in RG.dwg nale

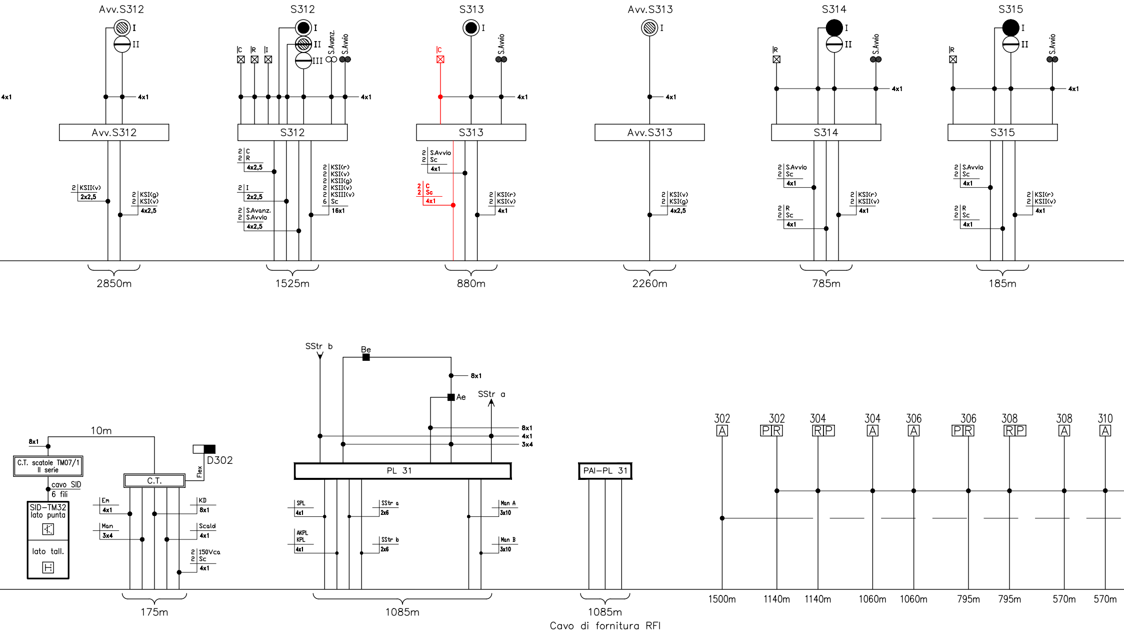
4x1
Avv.S312
I
II
4x1
Avv.S312
2 KSII(v)
2x2,5
2 KSI(g)
2 KSI(v)
4x2,5
2850m
S312
I
II
III
C
R
I
S.Avanz.
S.Avvio
4x1
S312
2 C
2 R
4x2,5
2 I
2x2,5
2 S.Avanz.
2 S.Avvio
4x2,5
2 KSI(r)
2 KSI(v)
2 KSII(g)
2 KSII(v)
2 KSIII(v)
6 Sc
16x1
1525m
S313
I
C
S.Avvio
4x1
S313
2 S.Avvio
2 Sc
4x1
2 C
2 Sc
4x1
2 KSI(r)
2 KSI(v)
4x1
880m
Avv.S313
I
4x1
Avv.S313
2 KSI(v)
2 KSI(g)
4x2,5
2260m
S314
I
II
R
S.Avvio
4x1
S314
2 S.Avvio
2 Sc
4x1
2 R
2 Sc
4x1
2 KSI(r)
2 KSII(v)
4x1
785m
S315
I
II
R
S.Avvio
4x1
S315
2 S.Avvio
2 Sc
4x1
2 R
2 Sc
4x1
2 KSI(r)
2 KSII(v)
4x1
185m
8x1
10m
C.T. scatole TM07/1
II serie
cavo SID
6 fili
SID–TM32
lato punta
lato tall.
C.T.
D302
Flex
Em
4x1
Man
3x4
KD
8x1
Scald
4x1
2 150Vca
2 Sc
4x1
175m
SStr b
Be
8x1
Ae
SStr a
8x1
4x1
3x4
PL 31
SPL
4x1
AKPL
KPL
4x1
SStr a
2x6
SStr b
2x6
Man A
3x10
Man B
3x10
1085m
PAI–PL 31
1085m
Cavo di fornitura RFI
302
A
302
P R
304
R P
304
A
306
A
306
P R
308
R P
308
A
310
A
1500m
1140m
1140m
1060m
1060m
795m
795m
570m
570m

(*) Predisposizione Fase Finale

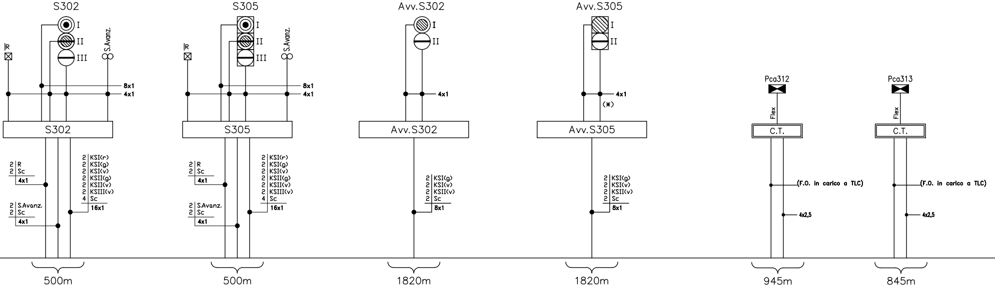
S302
I
II
III
R
S.Avanz.
8x1
4x1
S302
2 R
2 Sc
4x1
2 S.Avanz.
2 Sc
4x1
2 KSI(r)
2 KSI(g)
2 KSI(v)
2 KSII(g)
2 KSII(v)
2 KSIII(v)
4 Sc
16x1
500m
S305
I
II
III
R
S.Avanz.
8x1
4x1
S305
2 R
2 Sc
4x1
2 S.Avanz.
2 Sc
4x1
2 KSI(r)
2 KSI(g)
2 KSI(v)
2 KSII(g)
2 KSII(v)
2 KSIII(v)
4 Sc
16x1
500m
Avv.S302
I
II
4x1
Avv.S302
2 KSI(g)
2 KSI(v)
2 KSII(v)
2 Sc
8x1
1820m
Avv.S305
I
II
4x1
(*)
Avv.S305
2 KSI(g)
2 KSI(v)
2 KSII(v)
2 Sc
8x1
1820m
Pca312
Flex
C.T.
(F.O. in carico a TLC)
4x2,5
945m
Pca313
Flex
C.T.
(F.O. in carico a TLC)
4x2,5
845m

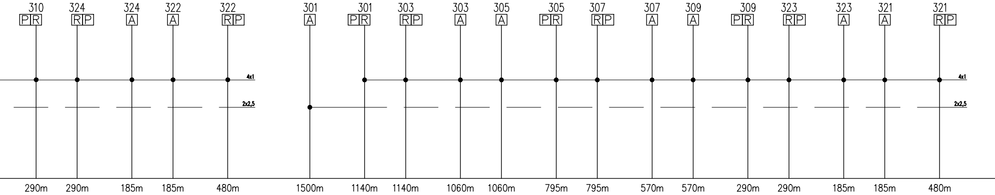
310
P R
324
R P
324
A
322
A
322
R P
4x1
2x2,5
290m
290m
185m
185m
480m
301
A
301
P R
303
R P
303
A
305
A
305
P R
307
R P
307
A
309
A
309
P R
323
R P
323
A
321
A
321
R P
4x1
2x2,5
1500m
1140m
1140m
1060m
1060m
795m
795m
570m
570m
290m
290m
185m
185m
480m

LEGENDA

🟥 Enti/cavi di nuova posa
⬛ Enti esistenti da riutilizzare

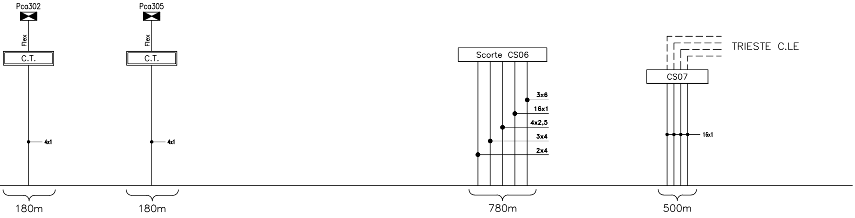
Pca302
Flex
C.T.
4x1
180m
Pca305
Flex
C.T.
4x1
180m
Scorte CS06
3x6
16x1
4x2,5
3x4
2x4
780m
TRIESTE C.LE
CS07
16x1
500m

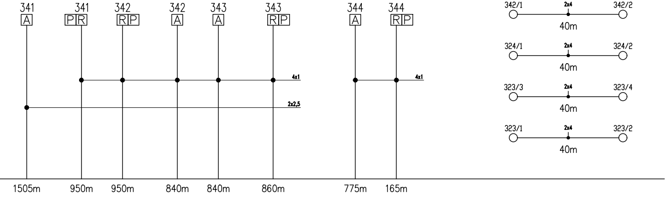
341
A
341
P R
342
R P
342
A
343
A
343
R P
344
A
344
R P
4x1
2x2,5
4x1
1505m
950m
950m
840m
840m
860m
775m
165m

342/1
2x4
342/2
40m
324/1
2x4
324/2
40m
323/3
2x4
323/4
40m
323/1
2x4
323/2
40m

COMMITTENTE:

RFI RETE FERROVIARIA ITALIANA
GRUPPO FERROVIE DELLO STATO ITALIANE

CUP: J54H17000130009

PROGETTAZIONE:

ITALFERR
GRUPPO FERROVIE DELLO STATO ITALIANE

DIREZIONE TECNICA
U.O. TECNOLOGIE NORD

PROGETTO DEFINITIVO

COMPLETAMENTO DEL NODO DI UDINE ACC DI UDINE

PIANO CAVI IS GA3

SCALA : -

COMMESSA	LOTTO	FASE	ENTE	TIPO DOC.	OPERA/DISCIPLINA	PROGR.	REV.
IZ05	00	D	58	PX	AS0003	106	A

Revis.	Descrizione	Redatto	Data	Verificato	Data	Approvato	Data	Autorizzato Data
A	Emissione Definitiva	Mister	Ago/2018	Diana	Ago/2018	Lo Presti	Ago/2018	Gambaro Ago/2018

File: IZ0500D58PXAS0003106A | n. Elab.:

COMMITTENTE:

RFI RETE FERROVIARIA ITALIANA
GRUPPO FERROVIE DELLO STATO ITALIANE

CUP: J54H17000130009

PROGETTAZIONE:

ITALFERR
GRUPPO FERROVIE DELLO STATO ITALIANE

DIREZIONE TECNICA
U.O. TECNOLOGIE NORD

PROGETTO DEFINITIVO PER APPALTO

COMPLETAMENTO DEL NODO DI UDINE - PRG E ACC DEL P.M. CARGNACCO E OPERE SOSTITUTIVE DEI PL INTERFERENTI

ACC UDINE

Piano cavi GA3 esistente in R/G

SCALA : -

COMMESSA	LOTTO	FASE	ENTE	TIPO DOC.	OPERA/DISCIPLINA	PROGR.	REV.
IZ09	00	D	58	PX	AS0703	002	A

Revis.	Descrizione	Redatto	Data	Verificato	Data	Approvato	Data	Autorizzato Data
A	Emissione esecutiva	A.Diana Alfonso Diana	Lug.2019	A.Borzillo	Lug.2019	S.Lo Presti	Lug.2019	M.Gambaro Lug.2019 Ordine Ingegneri Provincia di Genova GAMBARO MARIO n. 9052A

File: 037_IZ0900D58PXAS0703002A ACC Udine - Piano cavi GA3 esistente in RG.dwg | n. Elab.: 1/1