
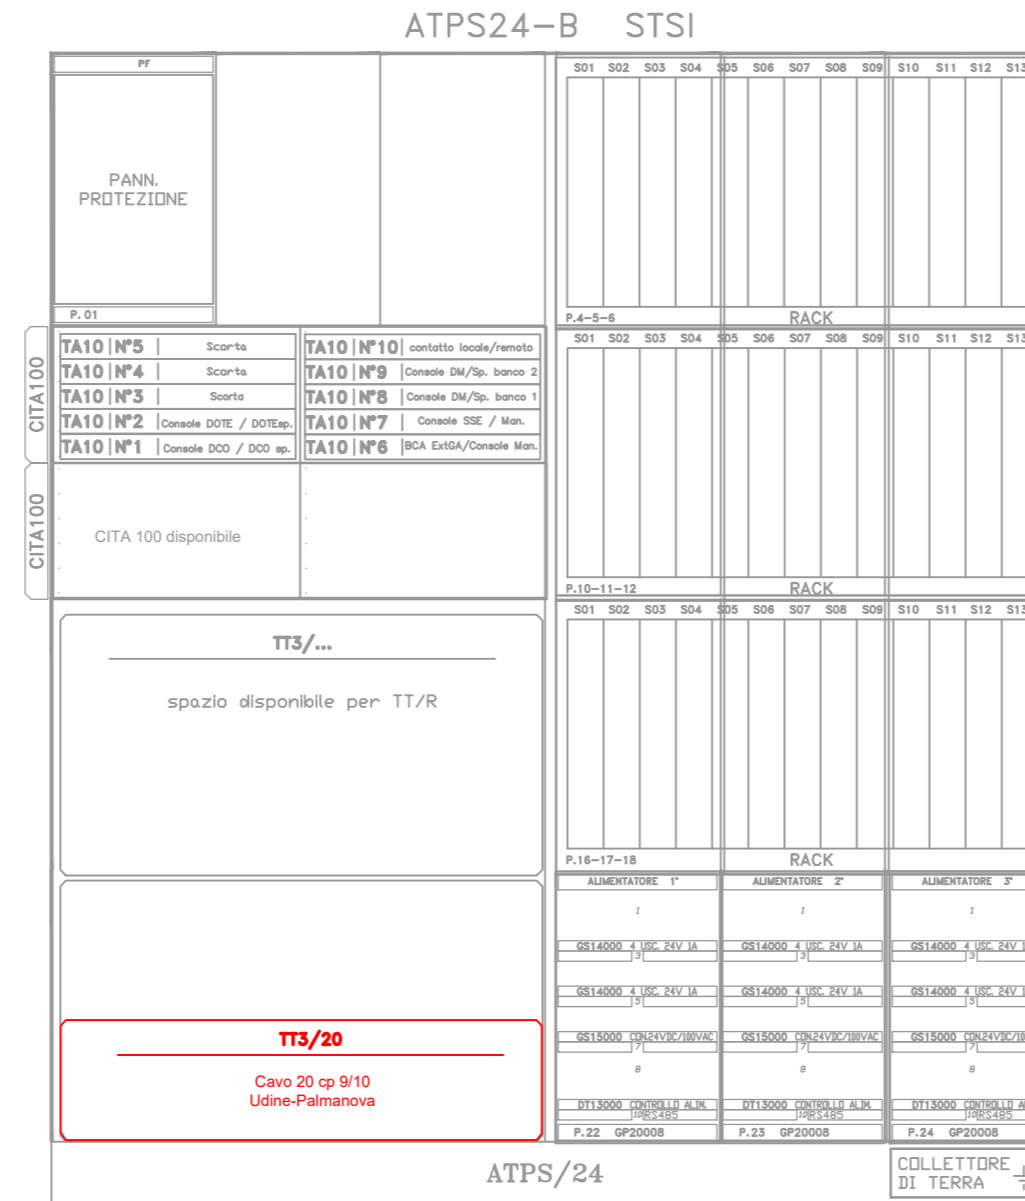


# Armadi telefonici Locale TLC GA1 ACC Udine

Armadio ATPS24  
previsto in posa progetto ACC Udine

Armadio ATPS24  
previsto in posa progetto ACC Udine

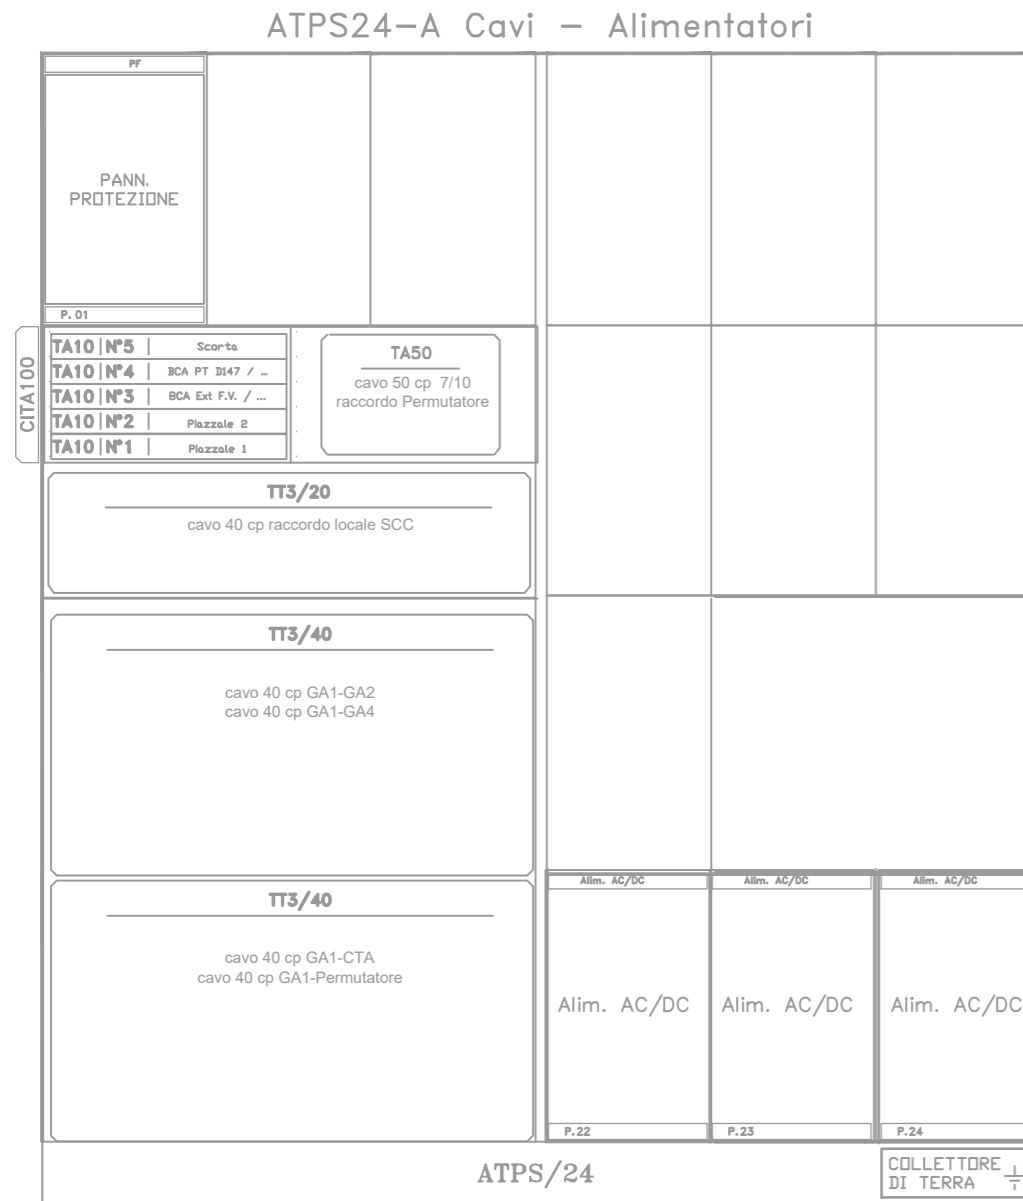

inserimento testa teminazione  
nuovo cavo 20 cp Udine-Palmanova  
in ATPS previsto nel GA1 ACC Udine

COMMITTENTE:



CUP: J54H17000130009

PROGETTAZIONE:




DIREZIONE TECNICA  
U.O. TECNOLOGIE NORD

PROGETTO DEFINITIVO PER APPALTO

COMPLETAMENTO DEL NODO DI UDINE - PRG E ACC DEL  
P.M. CARGNACCO E OPERE SOSTITUTIVE DEI PL INTERFERENTI

Impianti di Telecomunicazioni  
ACC Udine - GA1 - Prospetto Armadi telefonici ATPS esistenti in R/G

SCALA :

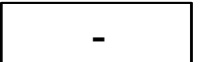

COMMESSA LOTTO FASE ENTE TIPO DOC. OPERA/DISCIPLINA PROGR. REV.

I Z 0 9 0 0 D 5 8 D X C V 0 7 0 2 0 0 1 A

Revis.	Descrizione	Redatto	Data	Verificato	Data	Approvato	Data	Autorizzato	Data
A	Emissione esecutiva	S. Bonato <i>S. Bonato</i>	Ago. 2019	L. Storari <i>L. Storari</i>	Ago. 2019	S. Lo Presti <i>S. Lo Presti</i>	Ago. 2019	M. Gambaro Ago. 2019	



File: IZ0900D58DXCV0702001A.dwg

n. Elab.: --