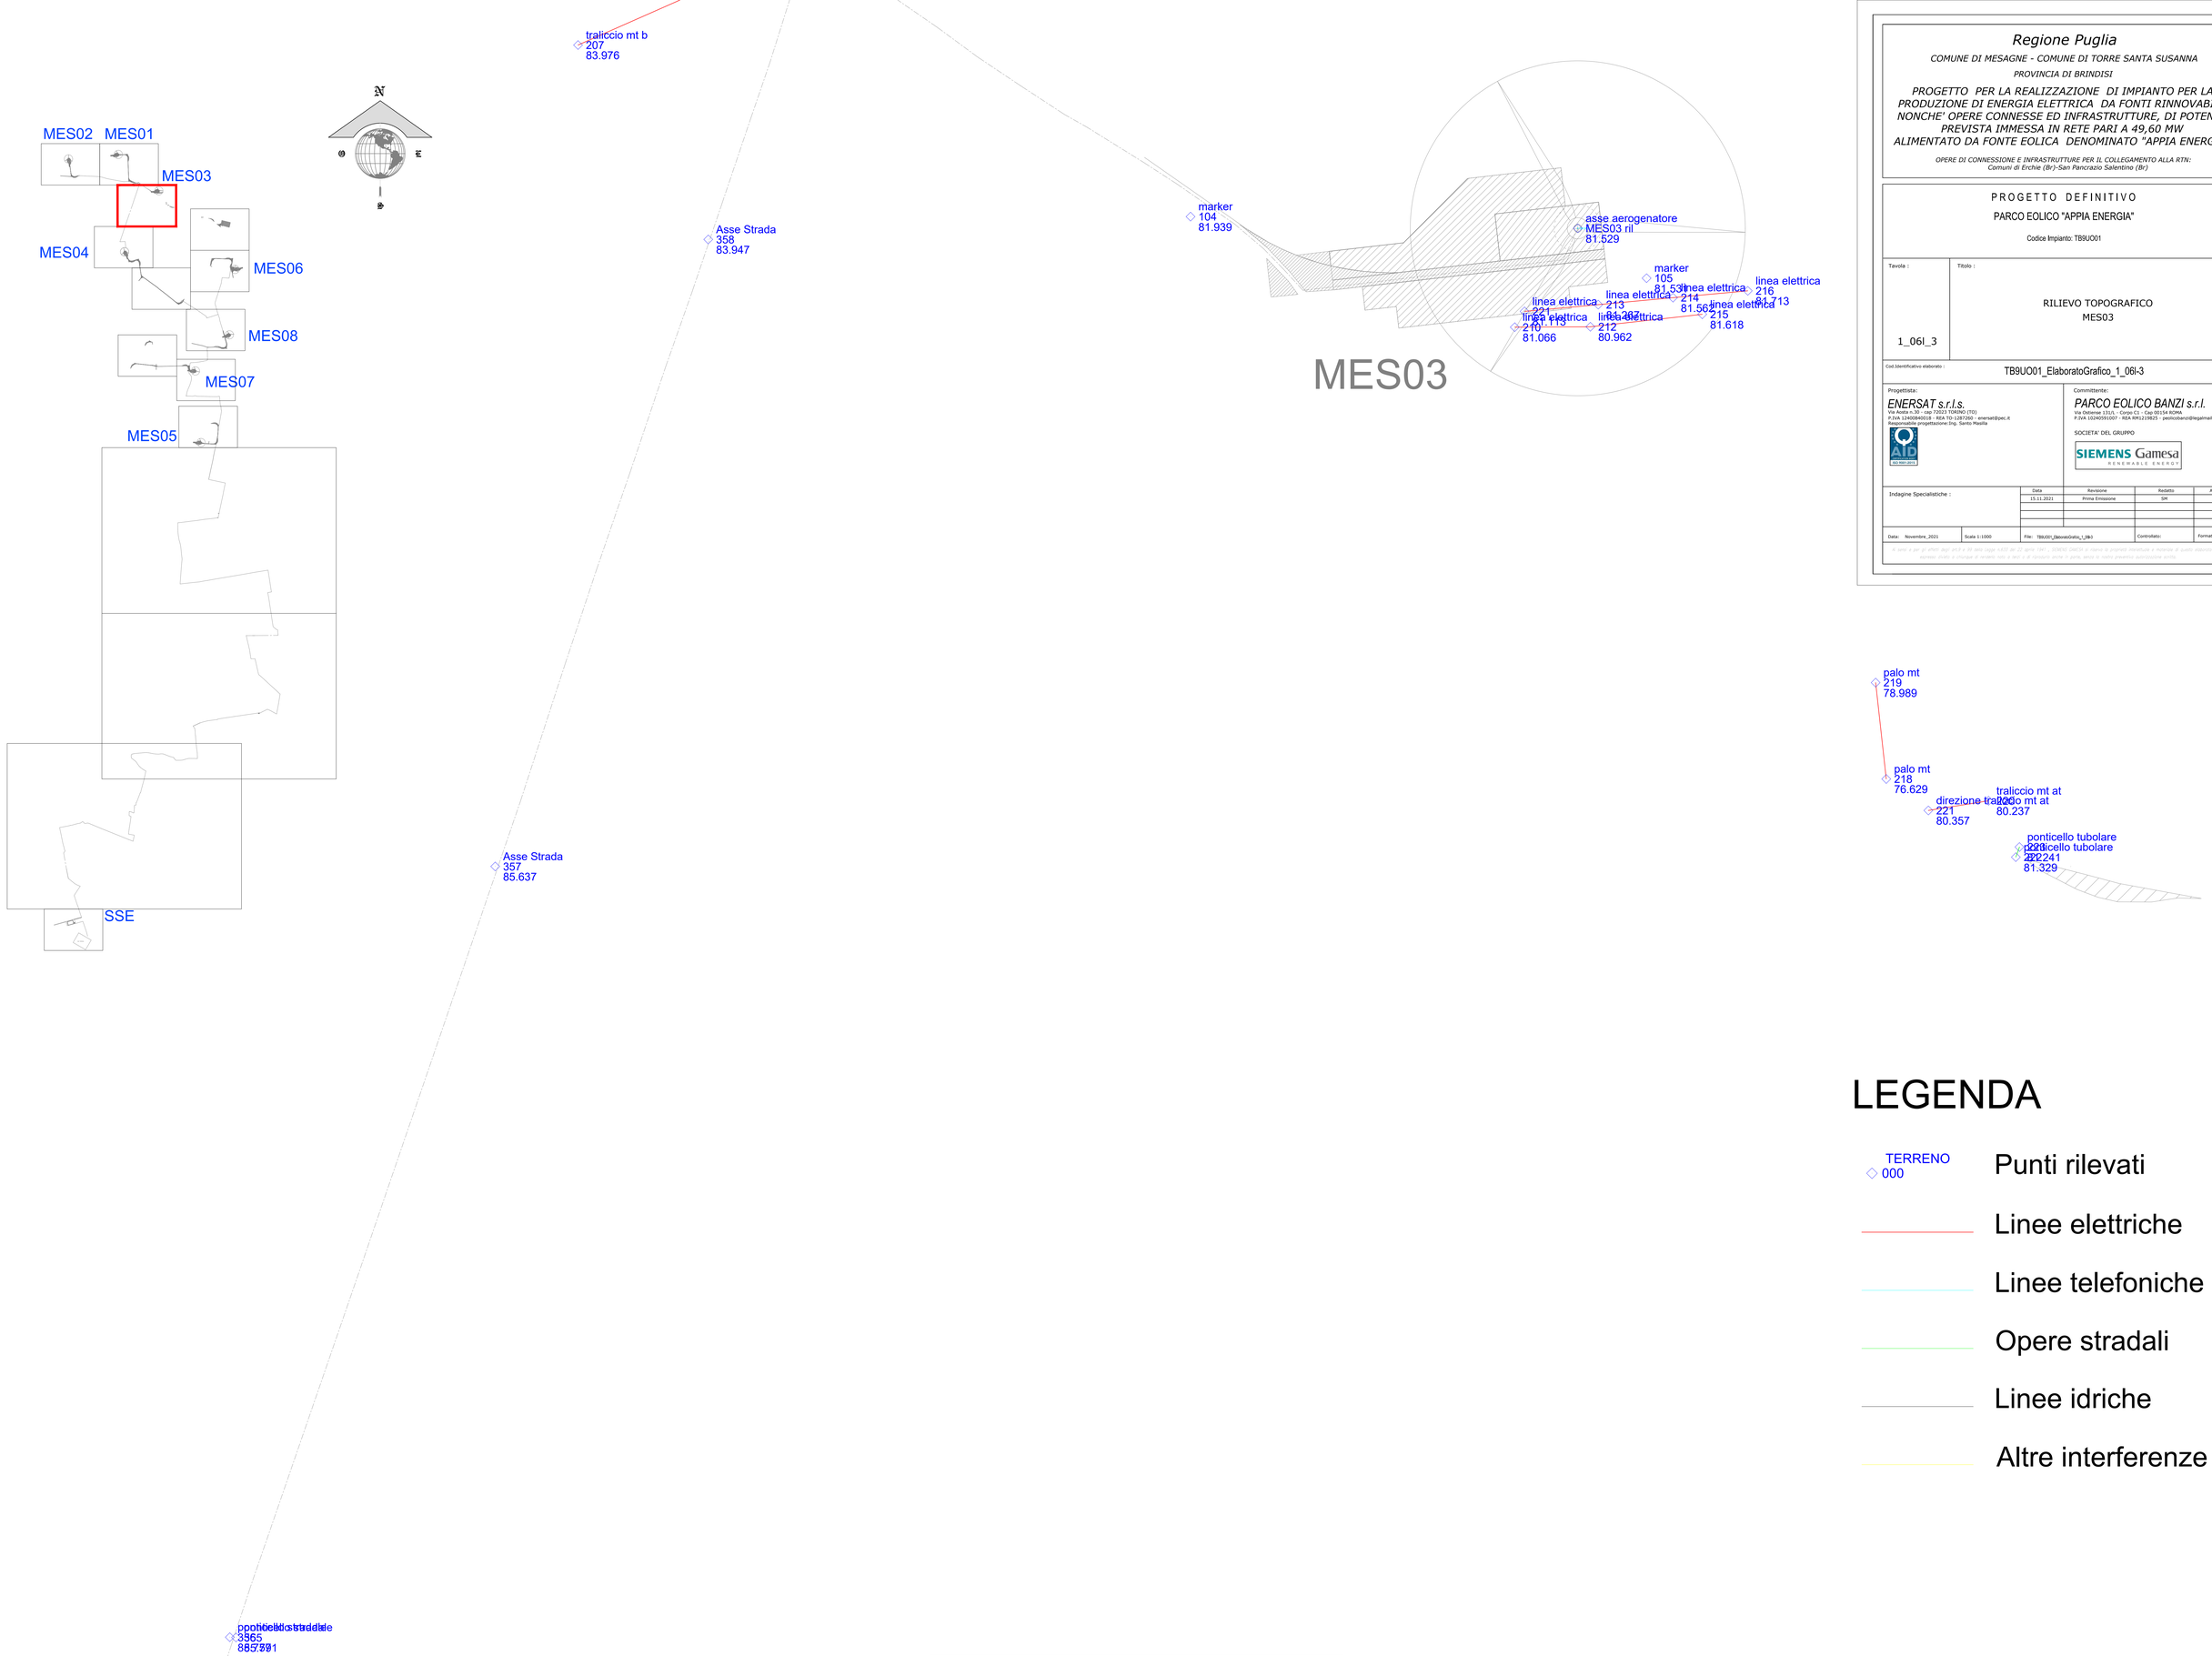

Regione Puglia

COMUNE DI MESAGNE - COMUNE DI TORRE SANTA SUSANNA

PROVINCIA DI BRINDISI

PROGETTO PER LA REALIZZAZIONE DI IMPIANTO PER LA PRODUZIONE DI ENERGIA ELETTRICA DA FONTI RINNOVABILI, NONCHE' OPERE CONNESSE ED INFRASTRUTTURE, DI POTENZA PREVISTA IMMESSA IN RETE PARI A 49,60 MW ALIMENTATO DA FONTE EOLICA DENOMINATO "APPIA ENERGIA"

OPERE DI CONNESSIONE E INFRASTRUTTURE PER IL COLLEGAMENTO ALLA RTN:
Comuni di Erchie (Br)-San Pancrazio Salentino (Br)

P R O G E T T O D E F I N I T I V O

PARCO EOLICO "APPIA ENERGIA"

Codice Impianto: TB9UO01

Tavola :

1_06I_3

Titolo :

RILIEVO TOPOGRAFICO
MES03

Cod.Identificativo elaborato :

TB9UO01_ElaboratoGrafico_1_06I-3

Progettista:

ENERSAT s.r.l.s.
Via Aosta n.30 - cap 72023 TORINO (TO)
P.IVA 12400840018 - REA TO-1287260 - enersat@pec.it
Responsabile progettazione:Ing. Santo Masilla

Committente:

PARCO EOLICO BANZI s.r.l.
Via Oslavia 13/L - Corpo C1 - Cap 00154 ROMA
P.IVA 15240591007 - REA RM1219825 - parcoeolicobanzi@legalmail.it

SOCIETA' DEL GRUPPO

Indagine Specialistiche :

Data	Revisione	Redatto	Approvato
15.11.2021	Prima Emissione	SM	GM

Data: Novembre_2021 | Scala 1:1000 | File: TB9UO01_ElaboratoGrafico_1_06I- | Controllato: | Formato: A0

A sensi e per gli effetti degli art.2 e 99 della Legge 14/03 del 22 aprile 1941 , SIEMENS GAMESA si riserva la proprietà intellettuale e industriale di questo elaborato e facciamo espresso divieto a chiunque di riprodurlo, dato o farlo a di riassunto anche in parte, senza la nostra preventiva autorizzazione scritta.

LEGENDA

TERRENO 000	Punti rilevati
	Linee elettriche
	Linee telefoniche
	Opere stradali
	Linee idriche
	Altre interferenze