

COMMITTENTE:



PROGETTAZIONE:



**U.O. PROGETTAZIONE FUNZIONALE ED ESERCIZIO**

**PROGETTO DI FATTIBILITA' TECNICA ED ECONOMICA**

**LINEA POTENZA-METAPONTO**

**INTERVENTI DI VELOCIZZAZIONE TRATTA GRASSANO-BERNALDA**

LAYOUT FUNZIONALE DELLA LINEA E DEGLI IMPIANTI

SCALA:

-

COMMESSA LOTTO FASE ENTE TIPO DOC. OPERA/DISCIPLINA PROGR. REV.


I A 9 5 0 3 R 1 6 D X E S 0 0 0 1 0 0 1 B

Rev.	Descrizione	Redatto	Data	Verificato	Data	Approvato	Data	Autorizzato Data
A	Emissione esecutiva	G. Argiolas	Ottobre 2021	A. Dicembre	Ottobre 2021	I. D'Amore	Ottobre 2021	P. Rivoli
B	Emissione esecutiva	G. Argiolas	Dicembre 2021	A. Dicembre	Dicembre 2021	I. D'Amore	Dicembre 2021	Dicembre 2021

File: IA9503R16DXES0001001B

n. Elab. :

# SCENARIO DI RIFERIMENTO

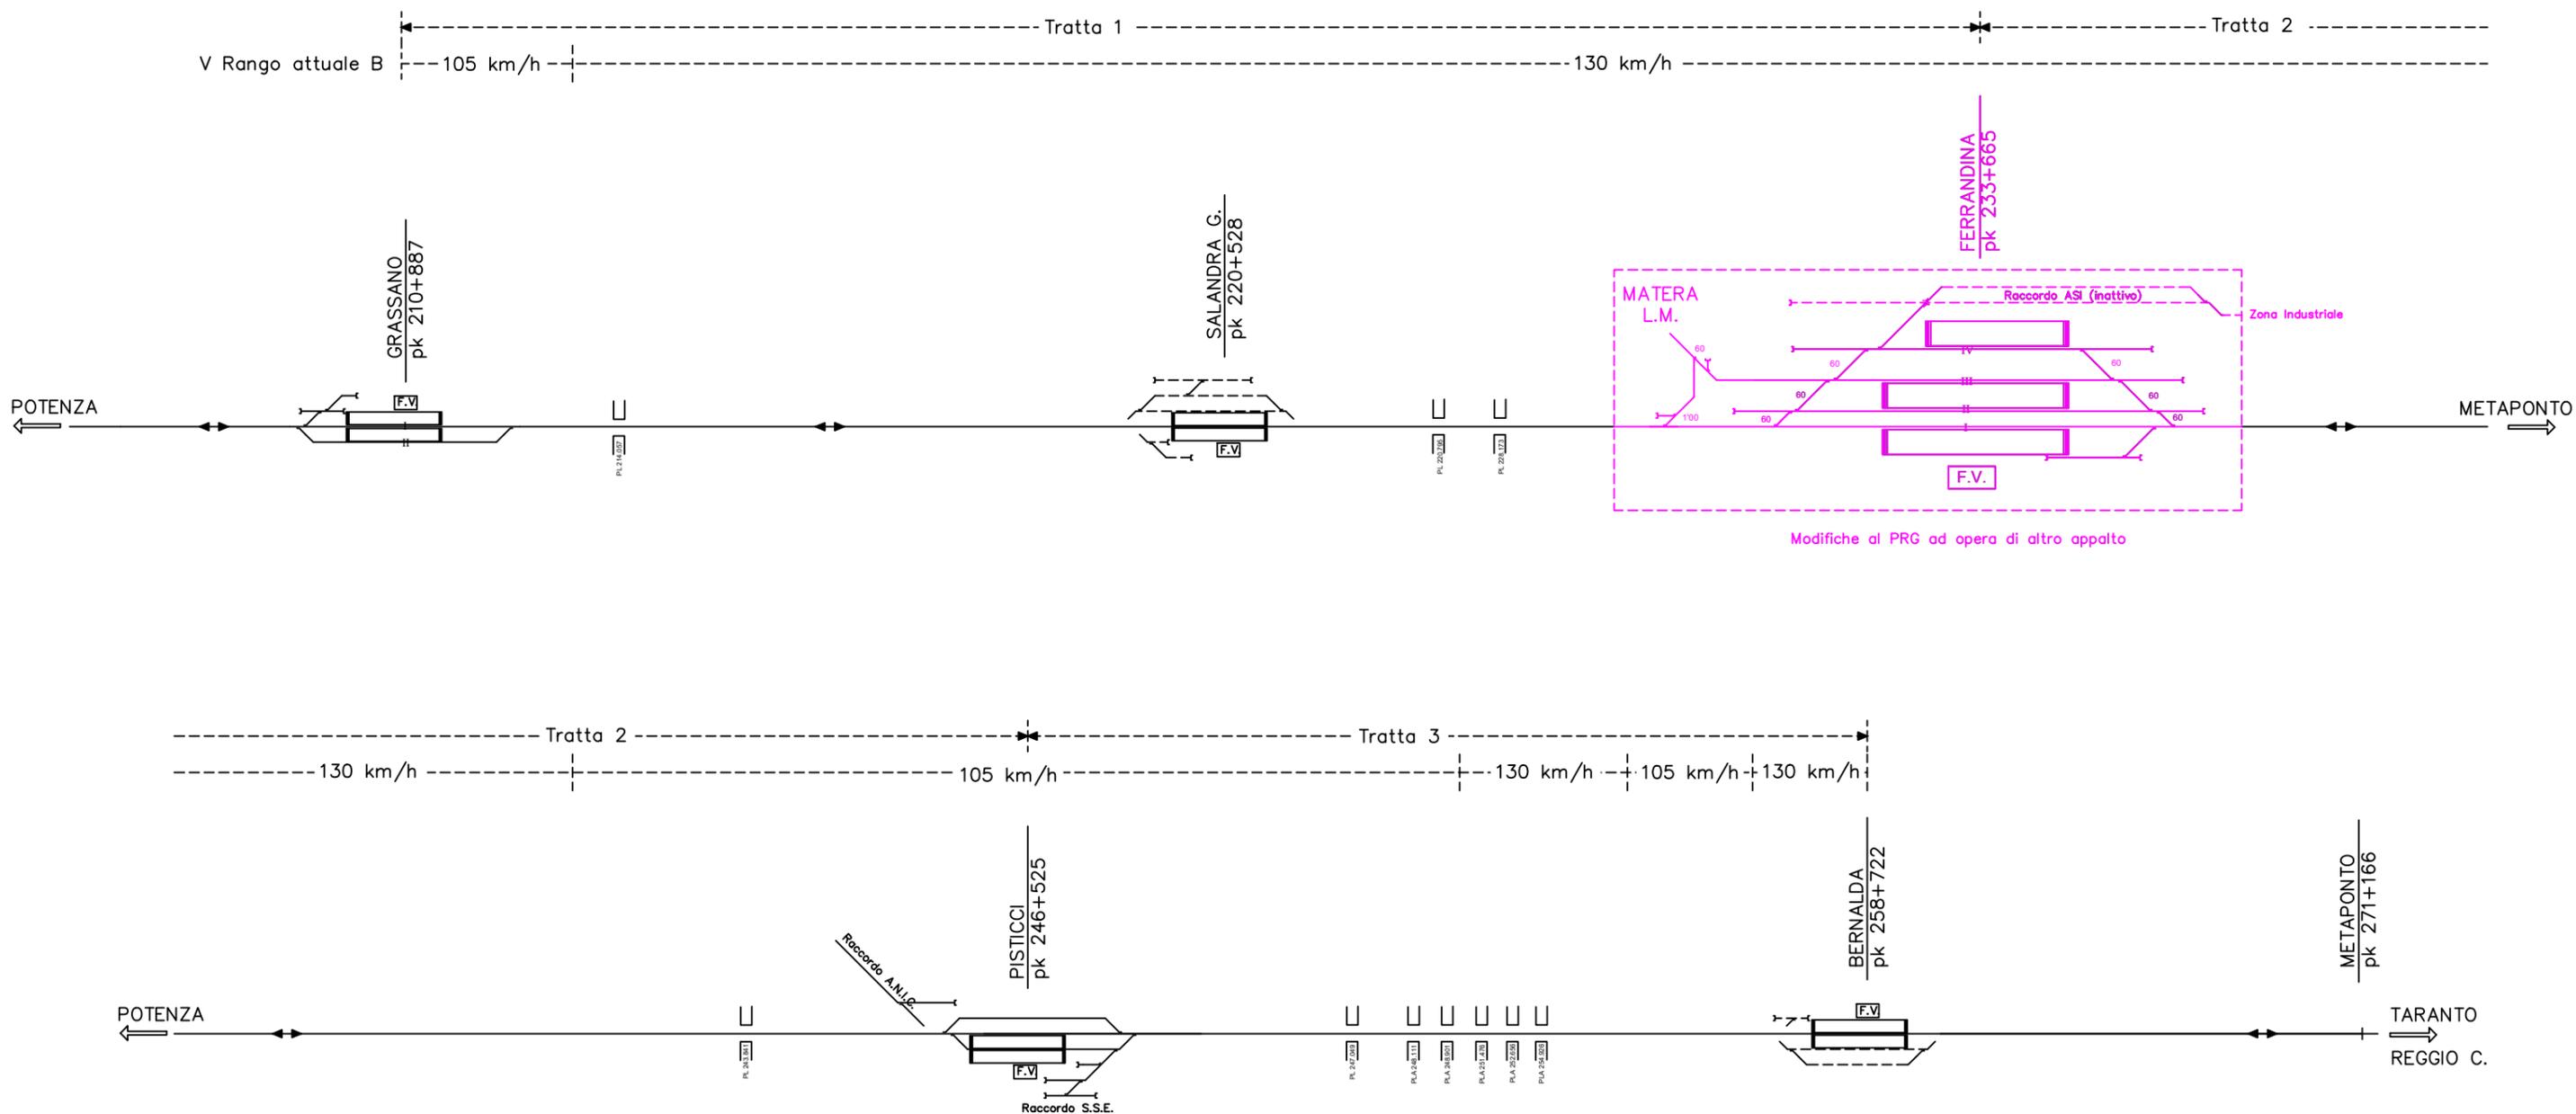

U.O.  
PROGETTAZIONE  
FUNZIONALE ED  
ESERCIZIO

LINEA METAPONTO - POTENZA  
INTERVENTI DI VELOCIZZAZIONE  
TRATTA GRASSANO - BERNALDA

Redatto A. Dicembre  
Data Dicembre 2021  
File: IA9503R16DXES0001001B.dwg

- COSTRUZIONE
- DEMOLIZIONE
- REALIZZATO
- SPOSTAMENTO
- ESISTENTE
- PROV. FASE CORRENTE
- PROV. FASI PRECEDENTI
- OO CC ESISTENTI
- REALIZZ. ALTRO APPALTO
- ◀ ▶ CIRCOLAZIONI ATTIVE

**Layout funzionale della linea  
e degli impianti**  
TAV. 1/2

# SCENARIO DI PROGETTO

